


PIANTA DISCARICA MODULO 2
RILIEVO PRIMA DELL'INIZIO DELLA COLTIVAZIONE
SCALA 1:500

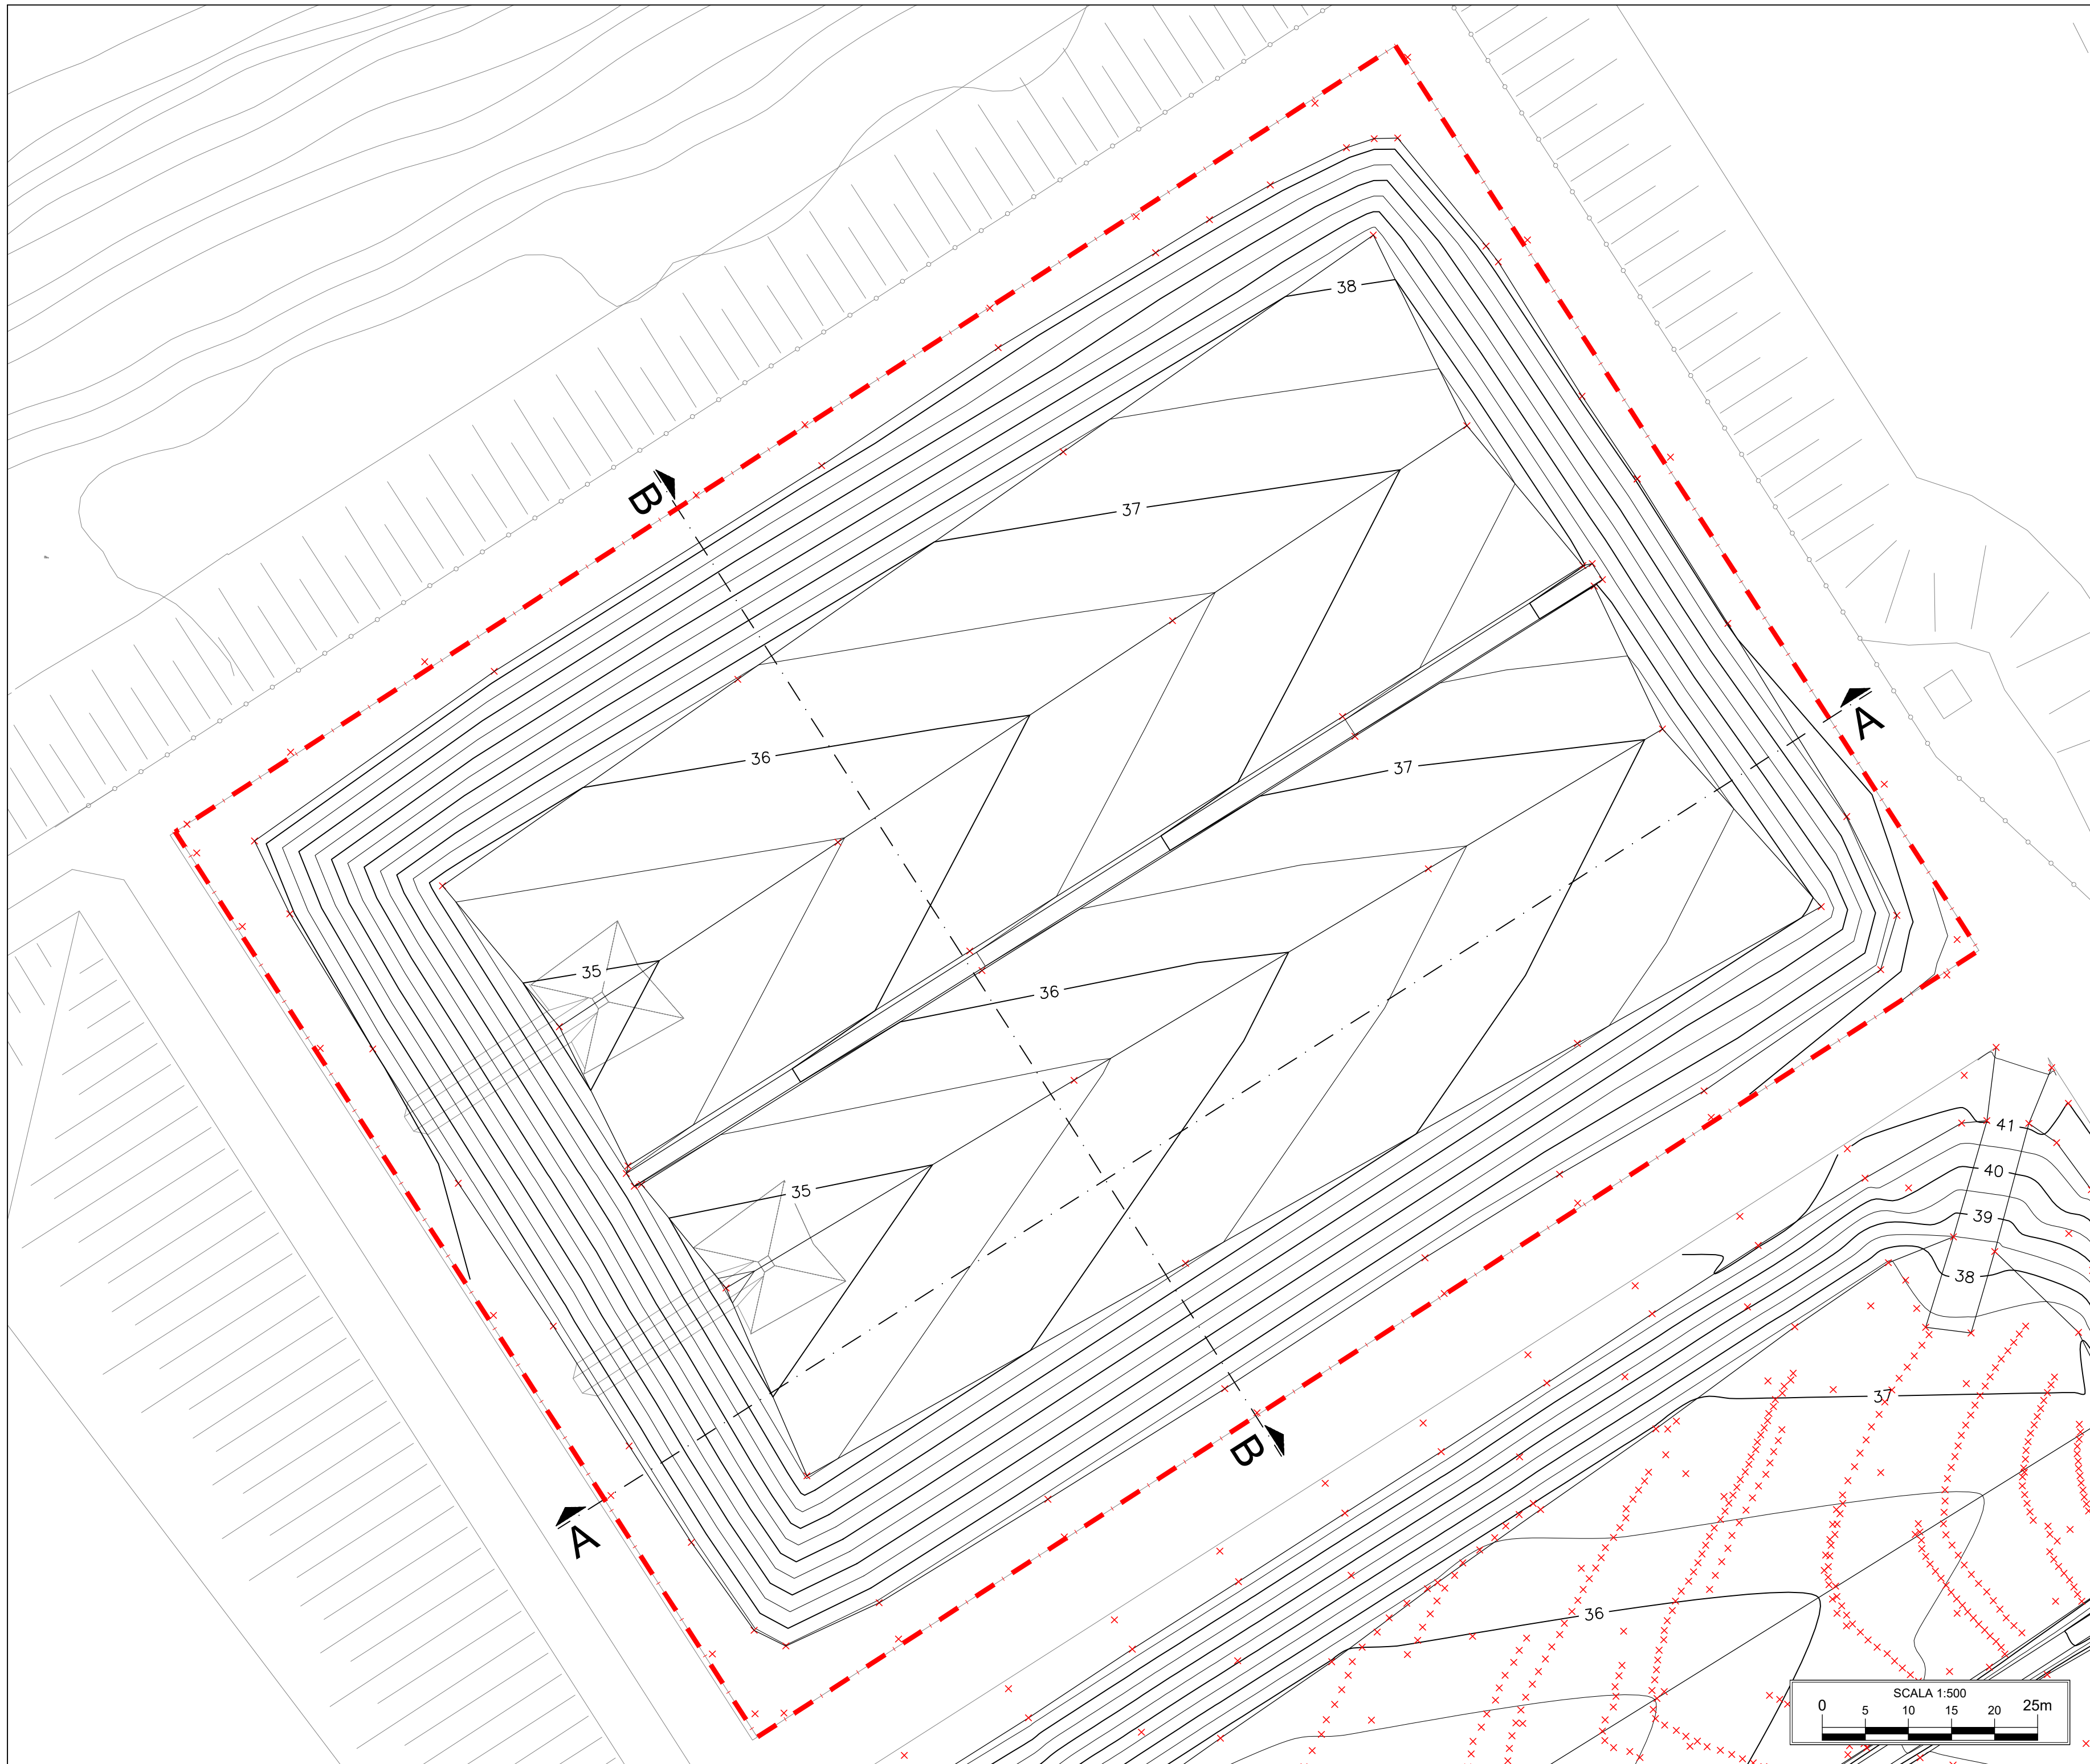

PIANTA DISCARICA MODULO 2
RIFIUTI E INFRASTRATI DEPOSITATI AL 31/12/2022
SCALA 1:500



- LEGENDA
- MODULO 2
 - PUNTI RILIEVO TOPOGRAFICO
 - CURVE DI LIVELLO m S.L.M.
 - PROFILO VOLUME RIFIUTI DICEMBRE 2022
 - TRACCE SEZIONE
 - CALCARE POSATO

SEZIONI DISCARICA MODULO 2 AL 31/12/2022
SCALA 1:200

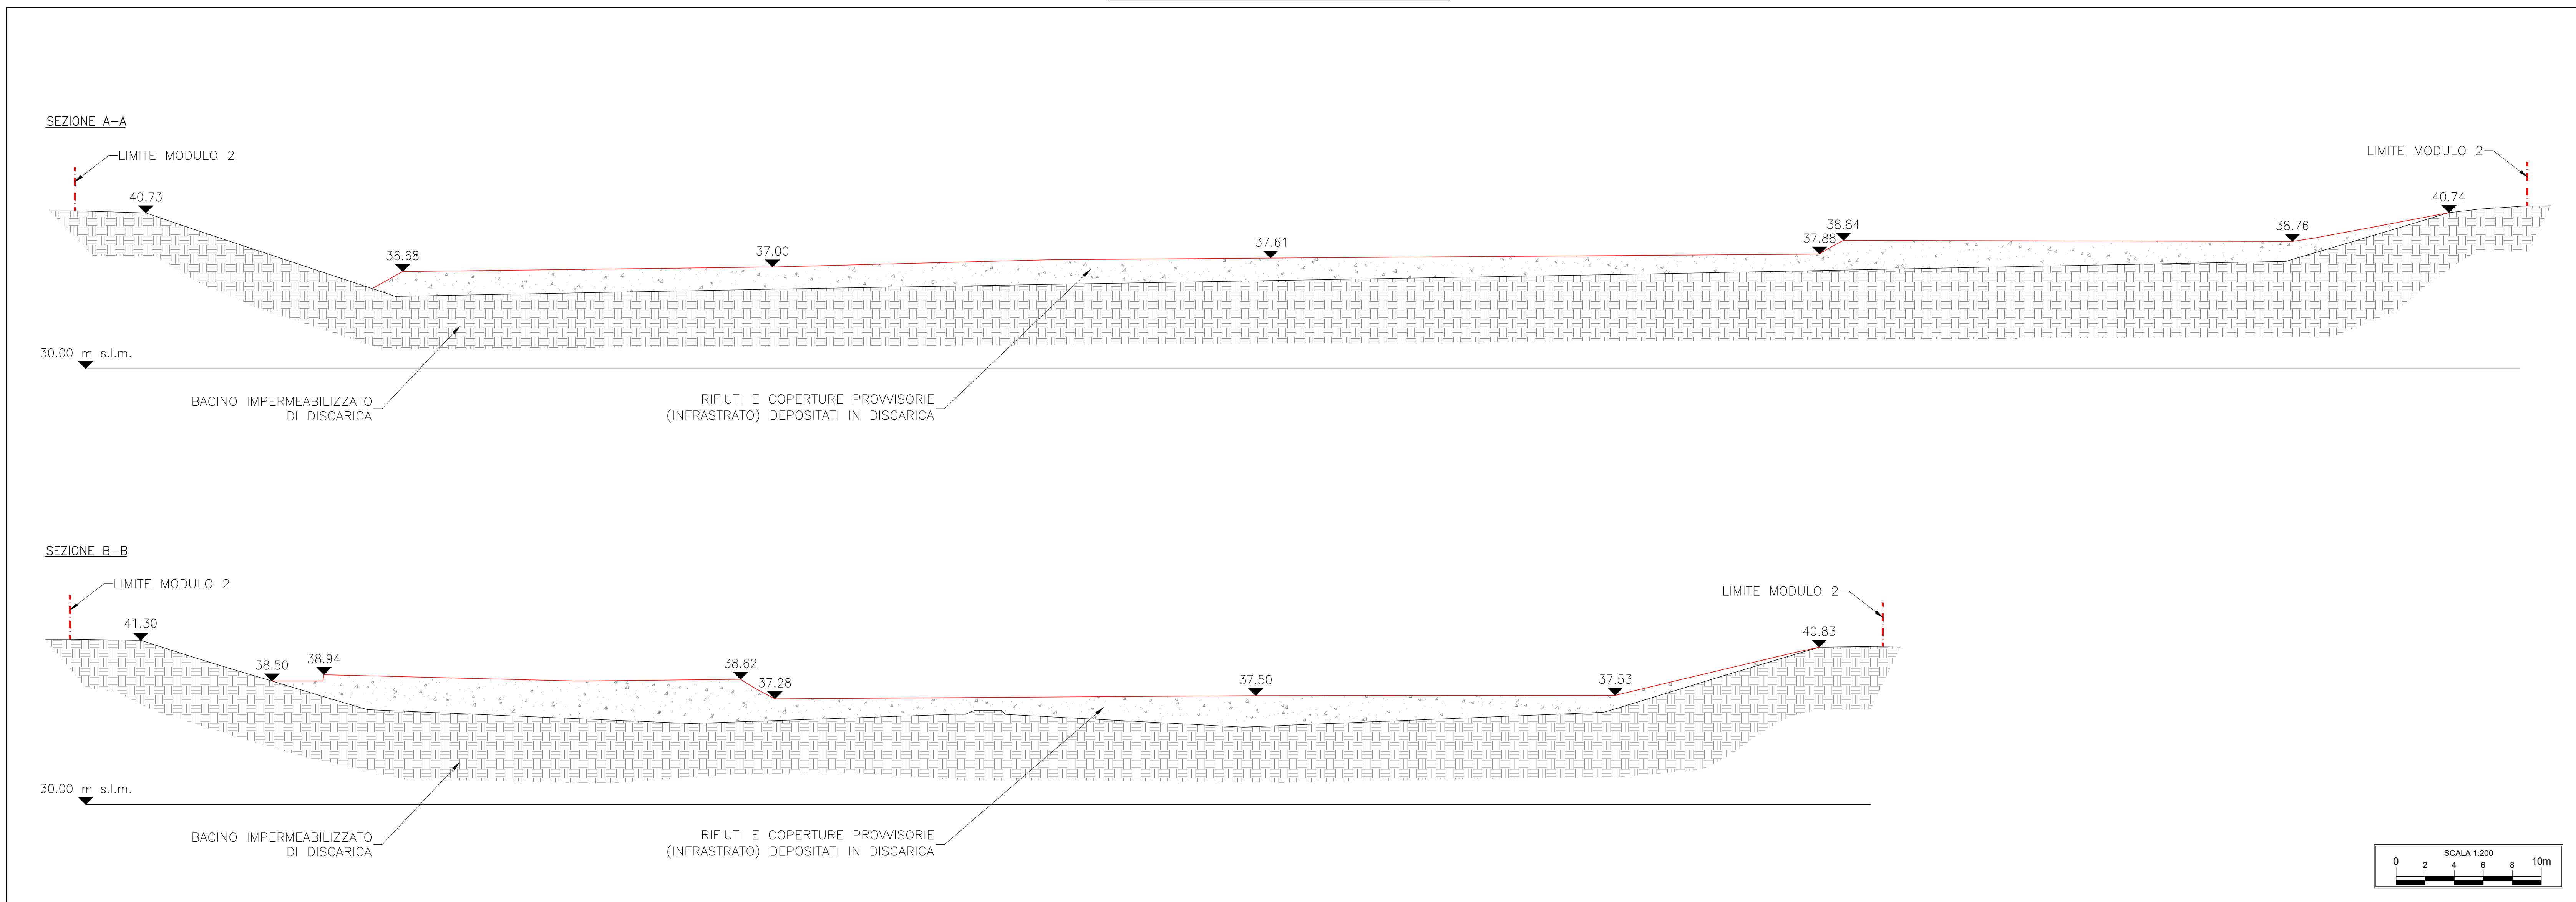


TABELLA RIASSUNTIVA DEI VOLUMI

VOLUME UTILE PER RIFIUTI TOTALE MODULO 2	140800 m ³
VOLUME DEPOSITATO IN DISCARICA AL 31/12/2022 (RIFIUTI)	10465 m ³

Committente:					
Località:	Stabilimento di Taranto				
Progetto:	RELAZIONE ANNUALE 2022 D. Lgs. 36/2003 art.10, comma 2, Lettera "L" AREA DI CAVA "MATER GRATIAE" IN AGRO DI STATTE DISCARICA PER RIFIUTI PERICOLOSI "V4" MODULO 1 E "V5" MODULO 2				
Titolo elaborato:	ELABORAZIONE CURVE DI LIVELLO RILIEVO INIZIO COLTIVAZIONE E RILIEVO AL 31/12/2022		Numero elaborato:	D01	
Codice elaborato:	304-003001E01		Scale:	VARIE	
Rev.	Data	Descrizione	Redatto	Controlato	Approvato
E01	23.02.2023	Emissione	Per. Ind. Matteo Castiglioni	Dott. Roberto Galbani	Ing. Stefano Veggi
E02					
E03					
E04					
E05					
Progettista:			Timbro e firma: 		
<small>Desmos Ingegneria Ambiente Energia s.r.l. Ufficio: Via Pirola, 12 20141 Milano Tel. +39 0236588750 Fax +39 0236588751 ISO 9001:2015 Sede legale: Viale Bianca Maria, 13 - 20123 Milano ISO 14001:2015 E-mail: desmos@desmosing.it - E-mail certificato: desmos@desmosing.it ISO 45001:2018 P.I. e C.F.: 12001615006 - R.E.A. n. 2603002</small>					