


Allegato G:  
Bacino tributario prelievo percolato

304-004R01	AREA DI CAVA "MATER GRATIAE" IN AGRO DI STATTE DISCARICA PER RIFIUTI PERICOLOSI "V4" MODULO 1, "V5" MODULO 2 RELAZIONE ANNUALE 2022 - D. Lgs. 36/2003 art.10, comma 2, Lettera "L"	E01
Codice	Titolo	Rev.


**PUNTO CAMPIONAMENTO PERCOLATO N.3**

GAUSS BOAGA	E	2706141.600	WGS 84	E	686133.802
	N	4489562.335		N	4489559.012
QUOTA    slm    41.775					

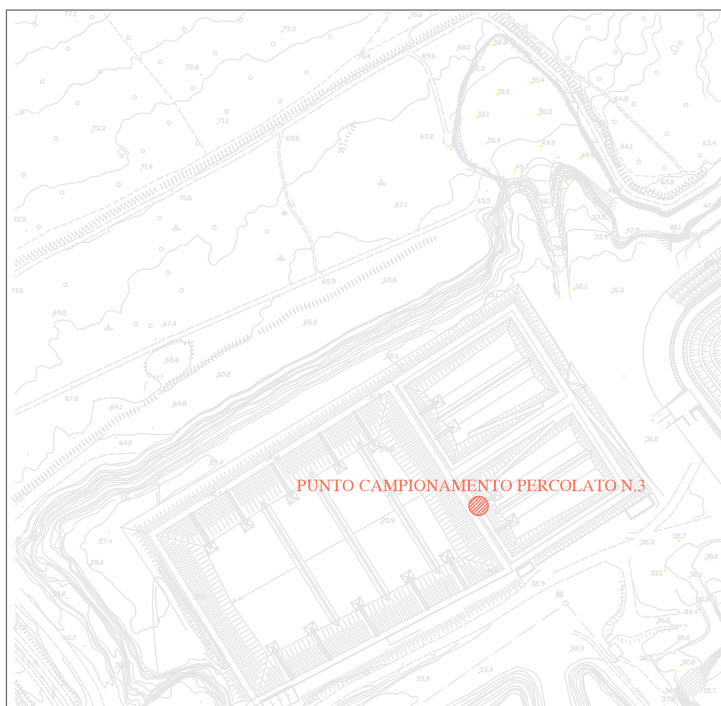


### PUNTO CAMPIONAMENTO PERCOLATO N.4

GAUSS BOAGA	E	2706176.344	WGS 84	E	686168.547
	N	4489654.624		N	4489651.301
QUOTA    slm    42.711					

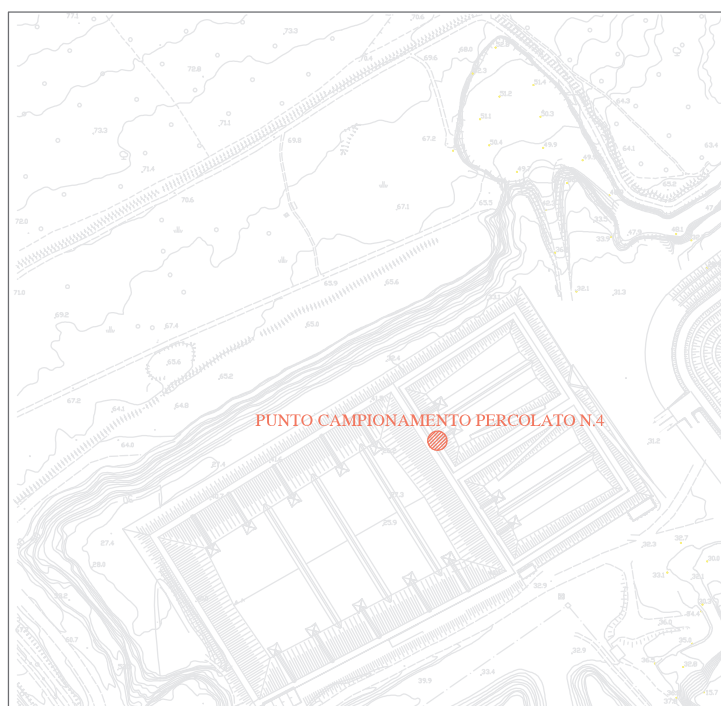

**PUNTO CAMPIONAMENTO PERCOLATO N.5**

GAUSS BOAGA	E	2706188.650	WGS 84	E	686180.852
	N	4489686.990		N	4489683.667
QUOTA    slm    42.905					

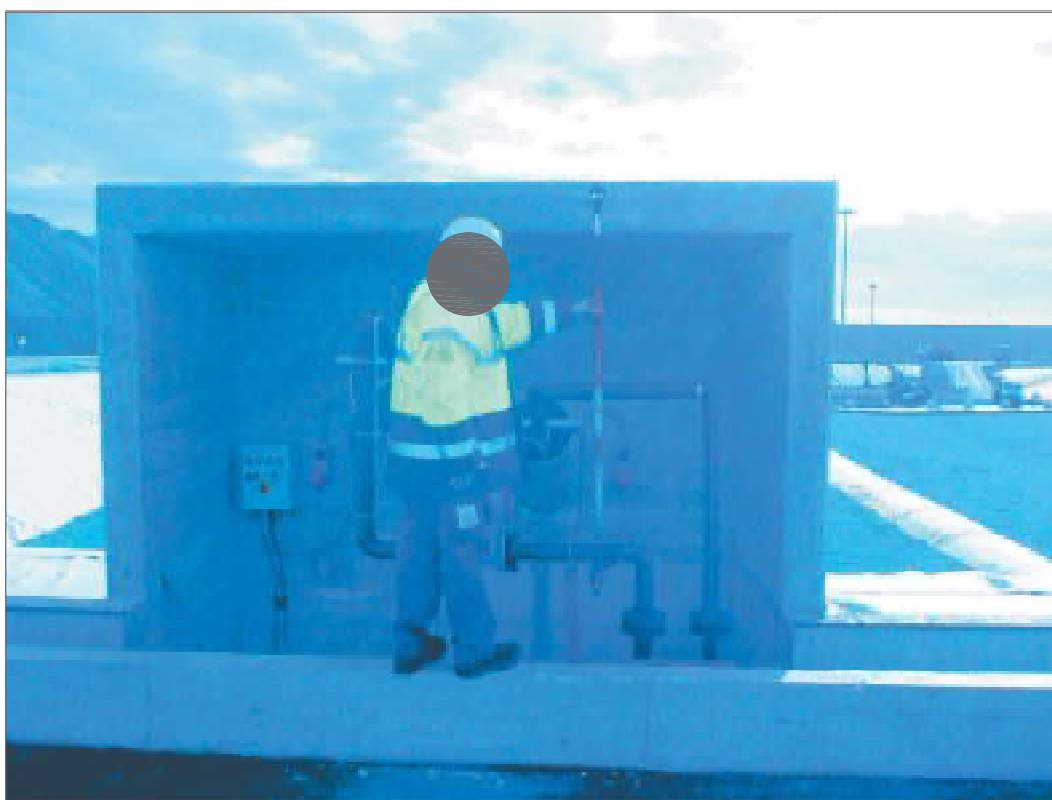

**PUNTO CAMPIONAMENTO PERCOLATO N.2**

GAUSS BOAGA	E	2706128.589	WGS 84	E	686120.791
	N	4489528.176		N	4489524.854

**QUOTA slm 41.556**

