


UBICAZIONE DELLA VASCA  
OGGETTO DI RILIEVO

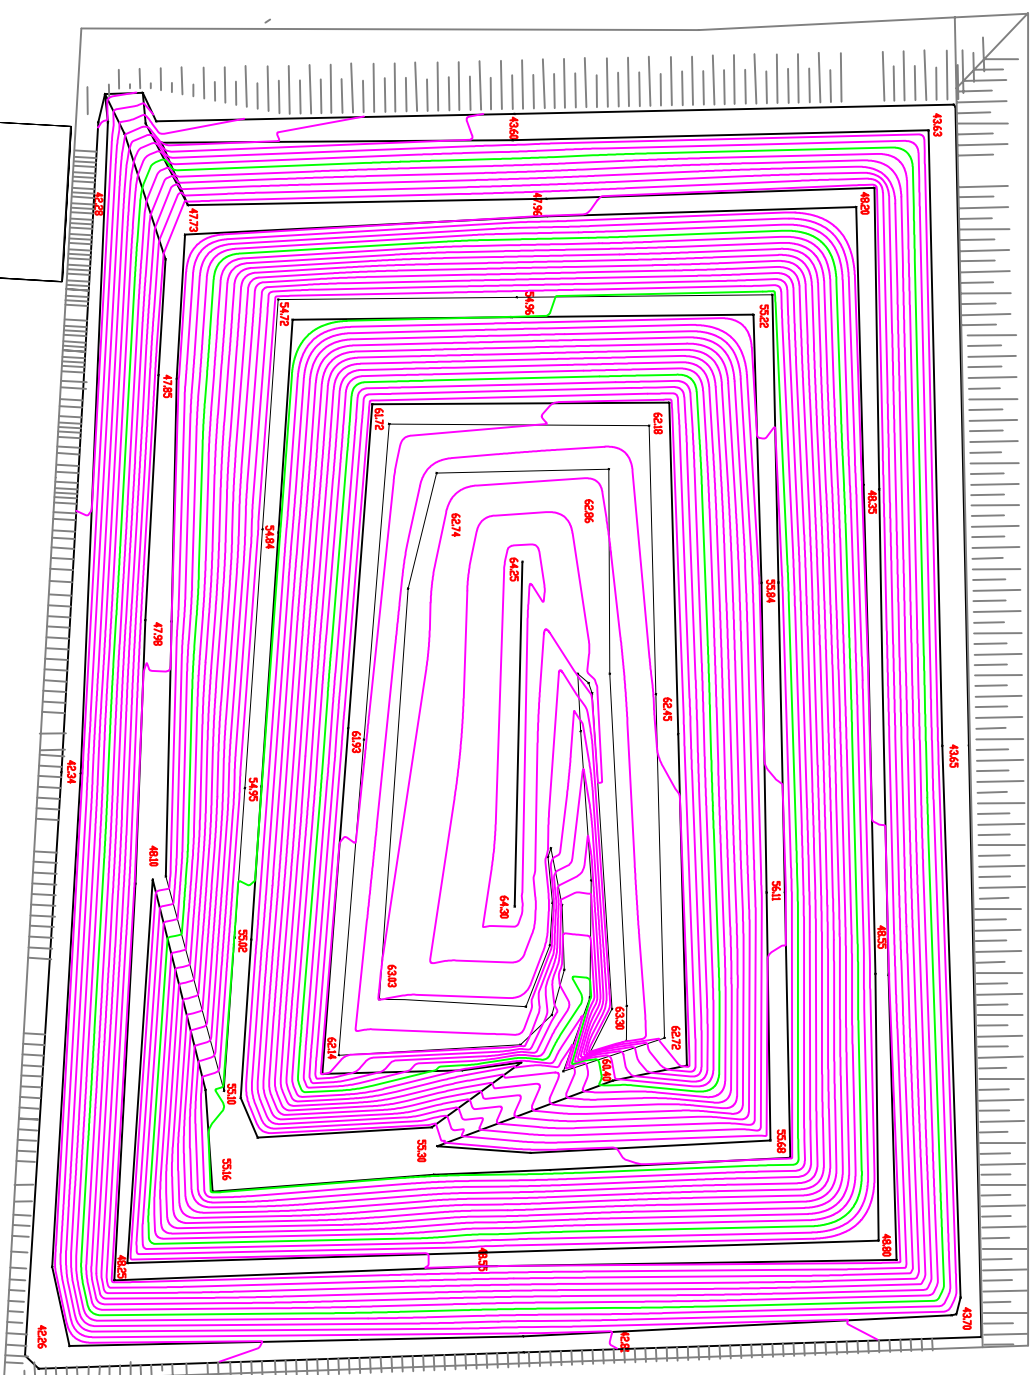

PIANTA

<b>Acciaierie d'Italia</b>		<b>OMF</b>		<b>REDAZIONE</b>		<b>COMPARTAMENTO</b>	

