




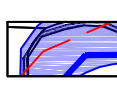


 
LEGENDA

-  Aree di progetto
-  Particelle catastali inserite nel Piano particolare di esproprio
-  Aree ricadenti nel sorvolo della nuova turbina (D=137 m)
-  Aree ricadenti nel sorvolo della turbina autorizzata (D=100 m)
-  Turbine eliminate nel layout di variante

DATUM

N  UTM WGS84

CTR 575141,575142,575151,575152,575153,575154



COMUNE DI BORGIA
Provincia di Catanzaro

PARCO EOLICO BORGIA WIND
Variante non sostanziale del progetto autorizzato
(Decreto A.U. n. 8254 del 12 giugno 2012)



Autore: I
 Data: Marzo 2020
 Scala: 1:2.000

Progettato:
 Ing. Eugenio Canino
 Ing. Antonio Canino

PLANIMETRIA PARTICOLAREGIATA
(Zona 3)

PR1c

BORGIA WIND s.r.l.
 BORGIA WIND s.r.l.
 Via Diamano, 1280
 47022 Cesena (FC)