


FOTO SIMULAZIONE 1

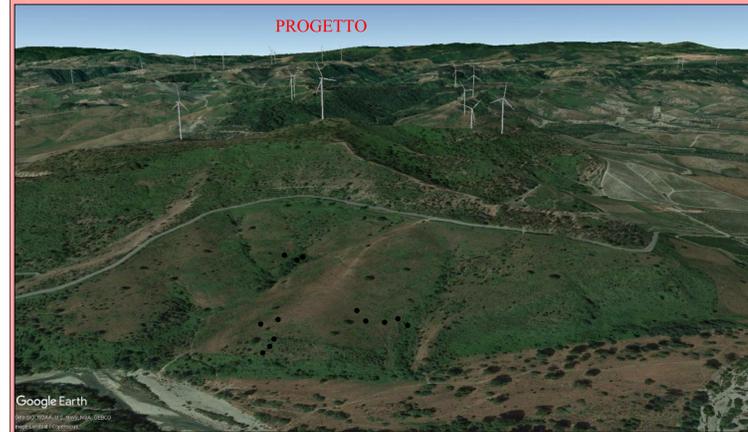

CARTA DI INQUADRAMENTO scala 1:25000

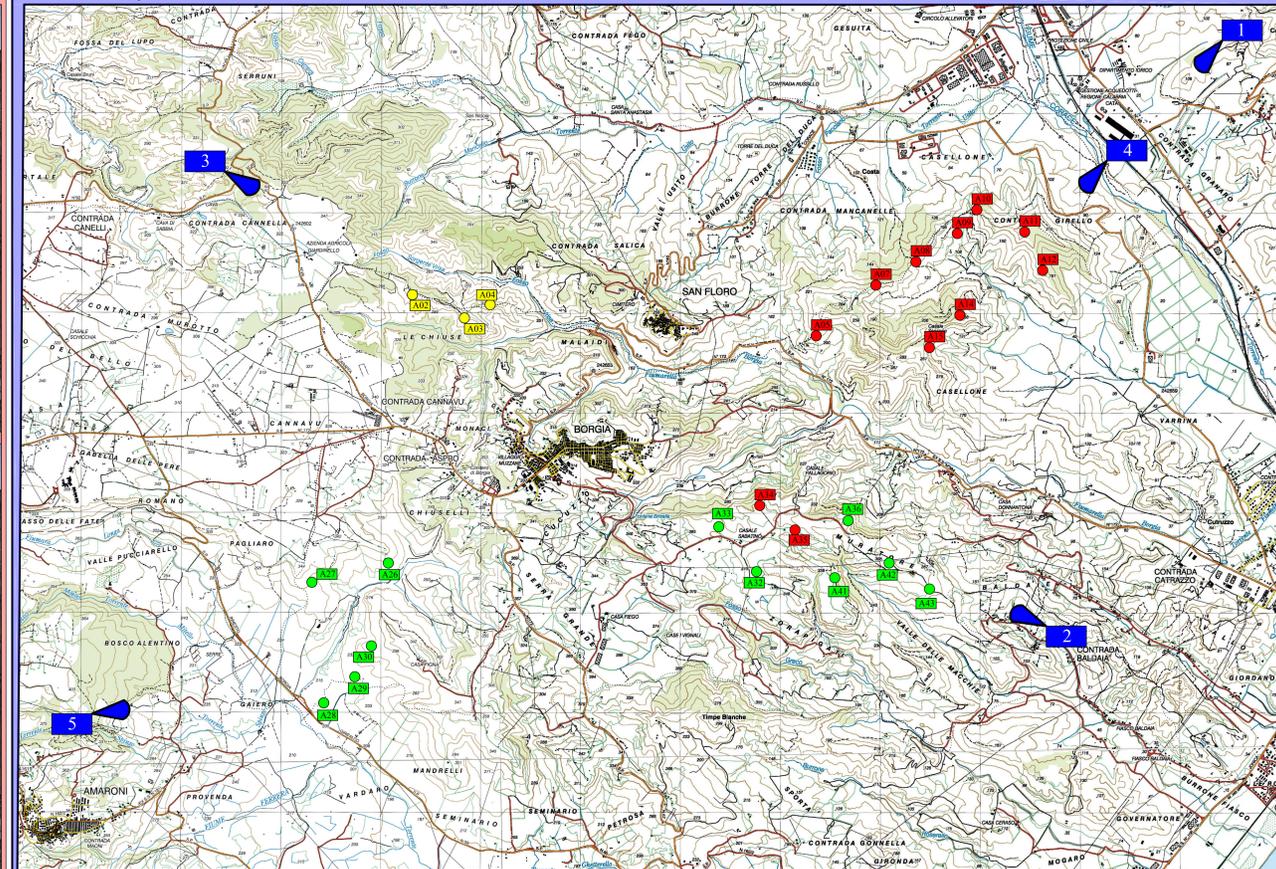


FOTO SIMULAZIONE 5



FOTO SIMULAZIONE 2



FOTO SIMULAZIONE 3



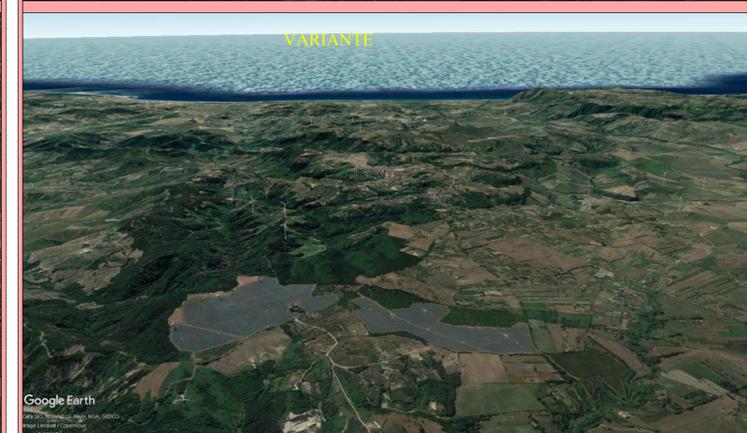


FOTO SIMULAZIONE 4

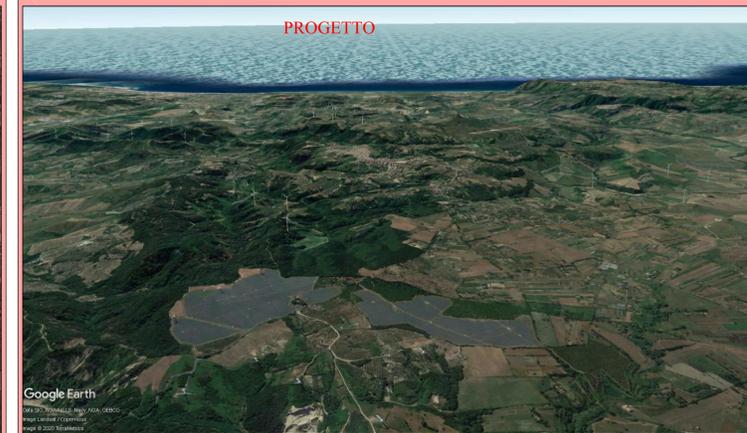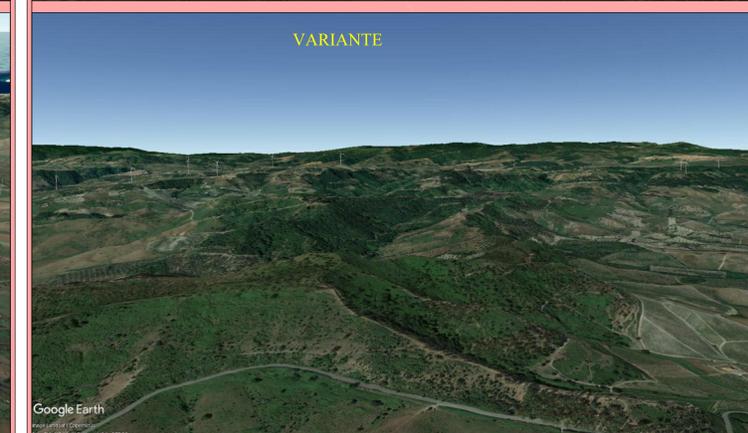

**LEGENDA LAYOUT**

- Turbina autorizzata da sostituire con la WTG137
- Turbina autorizzata da sostituire con la WTG117
- Turbina dismessa nel nuovo layout
- ▶ PUNTI DI VISTA

UTM WGS84  
IGM  
CTR25000  
575 sez III - 590 sez IV  
5753-5742-5891-5804

**COMUNE DI BORGIA**  
Provincia di Catanzaro

---

**PARCO EOLICO BORGIA WIND**  
*Variente non sostanziale del progetto autorizzato  
(Decreto A.U. n. 8254 del 12 giugno 2012)*

---



---

Aggiornamento	1	Data	Marzo 2020	Scala	1:25.000
---------------	---	------	------------	-------	----------

---

 Energywe s.r.l. Via N. Lombardi 1 88100 Catanzaro P.I. 03141280796 info@energywe.it	Progettati: Ing. Eugenio Canino Ing. Antonio Canino
	Finiti Elaborare: <b>FOTOSIMULAZIONI</b> (Confronto tra progetto e variante)
Comitate: <b>BORGIA WIND s.r.l.</b> BORGIA WIND s.r.l. Via Dismano, 1280 47522 Cesena (FC)	Elaborato: <b>ST7</b>

La Società si riserva a termini di legge la proprietà di questo disegno, vietandone la riproduzione, anche parziale, e la cessione a terzi senza il proprio consenso scritto.