

**RETE ELETTRICA**  
Servizio Rilevato 1-5-5

Descrizione	Illuminazione Pubblica
Dimensione	-
Materiale	guaina protettiva in PVC con anima in rame
Ente	Comune di Augusta
Progressiva	0+563
Documenti reperiti	PEC del 20/04/2023
Tipo	Aerea su Pali mt. 5,00

**RETE ELETTRICA**  
Servizio Rilevato 1-5

Descrizione	Rete Elettrica
Dimensione	DN 50
Materiale	guaina protettiva in PVC con anima in rame
Ente	Enel Distribuzione
Progressiva	0+563
Documenti reperiti	Rilievo in campo
Tipo	Aerea su Pali mt. 5,00

**RETE GAS**  
Sottoservizio Rilevato 1-1

Descrizione	Gasdotto Polietilene ad alta densità PE80
Dimensione	DN 300
Materiale	Polietilene
Ente	Italgas
Progressiva	0+563
Documenti reperiti	PEC del 16/05/2022
Tipo	Interrato mt. -2,00

**RETE FOGNARIA**  
Sottoservizio Rilevato 1-2

Descrizione	Rete Acqua Piovana
Dimensione	DN 500
Materiale	PVC
Ente	Comune di Augusta
Progressiva	0+563
Documenti reperiti	PEC del 20/04/2023
Tipo	Profondità da verificare

**POZZO IDRICO**  
Sottoservizio Rilevato 1-7-1

Descrizione	Pozzo Privato
Dimensione	-
Materiale	-
Documenti reperiti	Rilievo in campo
Progressiva	0+480
Tipo	-

**RETE TELEFONICA**  
Sottoservizio Rilevato 5-1

Descrizione	Rete Telefonica
Dimensione	Ø125
Materiale	PVC
Ente	Telecom S.P.A.
Progressiva	NV.05
Documenti reperiti	PEC del 14/03/2023 - Convenzione n.79/1982
Tipo	Interrato mt. -1,00

**LINEA IDRICA**  
Sottoservizio Rilevato 1-3

Descrizione	Acquedotto Tubo Acciaio Zincato
Dimensione	3"
Materiale	Acciaio Zincato
Ente	Comune di Augusta
Progressiva	0+563
Documenti reperiti	PEC del 14/10/2022
Tipo	in superficie

**LINEA IDRICA**  
Sottoservizio Rilevato 5-2

Descrizione	Rete Acqua Piovana
Dimensione	DN 500
Materiale	PVC
Ente	Comune di Augusta
Progressiva	NV.05
Documenti reperiti	Rilievo in campo
Tipo	Profondità da verificare

**RETE ELETTRICA**  
Servizio Rilevato 1-5-1

Descrizione	Rete Elettrica
Dimensione	DN 50
Materiale	guaina protettiva in PVC con anima in rame
Ente	Enel Distribuzione
Progressiva	0+470
Documenti reperiti	Rilievo in campo
Tipo	Interrato mt. -1,00

**LINEA FOGNARIA**  
Sottoservizio Rilevato 5.3

Descrizione	Rete Acqua Piovana
Dimensione	DN 500
Materiale	PVC
Ente	Comune di Augusta
Progressiva	NV.05
Documenti reperiti	Rilievo in campo
Tipo	Profondità da verificare

**RETE TELEFONICA**  
Sottoservizio Rilevato 1-4-1

Descrizione	Linea telefonica e fibra
Dimensione	DN 100
Materiale	Polietilene
Ente	Siptel-Telecom
Progressiva	0+470
Documenti reperiti	PEC del 14/03/2023
Tipo	Interrato mt. -1,50

**RETE TELEFONICA**  
Sottoservizio Rilevato 1-4

Descrizione	Rete Telefonica
Dimensione	DN 50
Materiale	PVC
Ente	Telecom S.P.A.
Progressiva	0+563
Documenti reperiti	PEC del 14/03/2023
Tipo	Interrato mt. -1,00

**LINEA IDRICA**  
Sottoservizio Rilevato 1-6

Descrizione	Acquedotto 2 Tubi
Dimensione	Ø110 pn16
Materiale	Polietilene
Ente	Comune di Augusta
Progressiva	0+860
Tipo	in superficie
Documenti reperiti	PEC del 27/09/2022

**RETE ELETTRICA**  
Servizio Rilevato 1-5-2

Descrizione	Rete Elettrica
Dimensione	DN 50
Materiale	guaina protettiva in PVC con anima in rame
Ente	Enel Distribuzione
Progressiva	0+870
Documenti reperiti	Rilievo in campo
Tipo	Aerea su pali h=8m

**RETE ELETTRICA**  
Servizio Rilevato 1-5-3

Descrizione	Rete Elettrica
Dimensione	DN 50
Materiale	guaina protettiva in PVC con anima in rame
Ente	Enel
Progressiva	0+860
Documenti reperiti	Rilievo in campo
Tipo	Aerea su Pali mt. 13,00

**LINEA IDRICA**  
Sottoservizio Rilevato 1-8

Descrizione	Acquedotto
Dimensione	Ø120
Materiale	Acciaio
Ente	Comune di Augusta
Progressiva	0+860
Tipo	in superficie
Documenti reperiti	PEC del 27/09/2022

**POZZO IDRICO**  
Sottoservizio Rilevato 1-7

Descrizione	Pozzo "SERENA"
Dimensione	Ø300 e Ø250 km.0+860
Materiale	Acciaio
Ente	Comune di Augusta
Tipo	Profondo 312m pompa a -180m
Doc. reperiti	PEC del 27/09/2022

**RETE ELETTRICA**  
Servizio Rilevato 1-5-4

Descrizione	Rete Elettrica
Dimensione	DN 50
Materiale	guaina protettiva in PVC con anima in rame
Ente	Enel Distribuzione
Progressiva	1+040
Documenti reperiti	Rilievo in campo
Tipo	Aerea su pali mt. 10,00

**RETE ELETTRICA**  
Servizio Rilevato 2-2

Descrizione	Rete Elettrica Illuminazione Pubblica
Dimensione	DN 50
Materiale	guaina protettiva in PVC con anima in rame
Ente	Comune di Augusta
Progressiva	1+480
Documenti reperiti	Rilievo in campo
Tipo	Interrato - Pali H= 5,00m

**RETE ELETTRICA**  
Servizio Rilevato 2-2-2

Descrizione	Rete Elettrica Illuminazione Pubblica
Dimensione	DN 50
Materiale	guaina protettiva in PVC con anima in rame
Ente	Comune di Augusta
Progressiva	1+290
Documenti reperiti	Rilievo in campo
Tipo	Aerea su Pali mt. 5,00

**RETE ELETTRICA**  
Servizio Rilevato 2-2-3

Descrizione	Rete Elettrica
Dimensione	DN 50
Materiale	guaina protettiva in PVC con anima in rame
Ente	Enel Distribuzione
Progressiva	1+180
Documenti reperiti	Rilievo in campo
Tipo	Aerea su Pali mt. 5,00

**RETE GAS**  
Sottoservizio Rilevato 2-4

Descrizione	Gasdotto Polietilene ad alta densità PE80
Dimensione	DN 300
Materiale	Polietilene
Ente	Italgas
Progressiva	1+155
Documenti reperiti	PEC del 16/05/2022
Tipo	Interrato mt. -2,00

**RETE ELETTRICA**  
Servizio Rilevato 2-1

Descrizione	Traffici Rete Elettrica
Dimensione	H. mt. 13,00
Materiale	Acciaio
Ente	Enel Distribuzione
Progressiva	1+410
Documenti reperiti	Rilievo in campo
Tipo	Aerea su Traffici mt. 12,00

**LINEA IDRICA**  
Sottoservizio Rilevato 2-3

Descrizione	Acquedotto Tubo PVC 2"
Dimensione	2"
Materiale	PVC
Ente	Comune di Augusta
Progressiva	1+480
Documenti reperiti	PEC 14/10/2022 e Tec. Comunale
Tipo	Interrato mt. 0,50

**LINEA IDRICA**  
Sottoservizio Rilevato 3-1

Descrizione	Acquedotto Comunale
Dimensione	DN 220
Materiale	PVC
Ente	Comune di Augusta
Progressiva	1+610
Documenti reperiti	Rilievo in campo
Tipo	Profondità da verificare

**LINEA ELETTRICA**  
Servizio Rilevato 2-2-1


Descrizione	Rete Elettrica
Dimensione	3 cavi
Materiale	guaina protettiva in PVC con anima in rame
Ente	Enel Distribuzione
Progressiva	1+420
Documenti reperiti	Rilievo in campo
Tipo	Aerea su Pali mt. 10,00

**RETE FOGNARIA**  
Sottoservizio Rilevato 3-2

Descrizione	Rete Acqua Piovana
Dimensione	DN 300
Materiale	PVC

**RETE FOGNARIA**  
Sottoservizio Rilevato 2-6

Descrizione	Rete Acqua Piovana
Dimensione	-

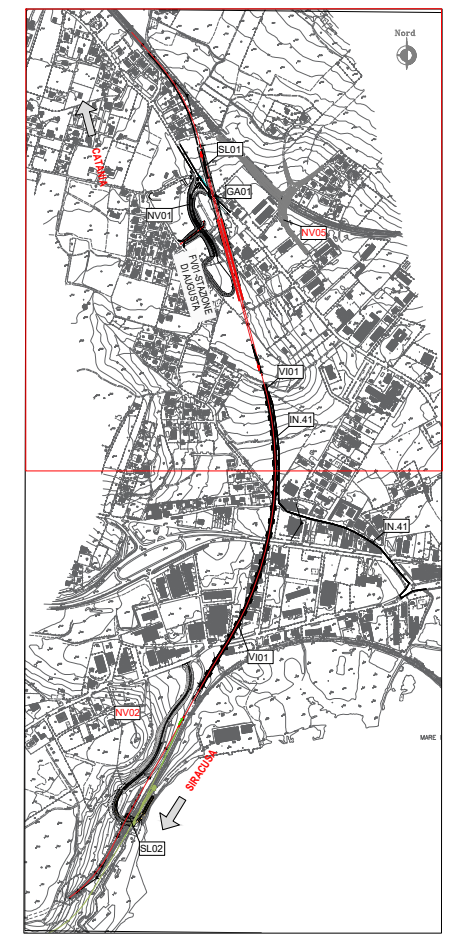

**Legenda**

Acquedotto	Linea Blu
Acque Bianche	Linea Verde
Fognatura	Linea Gialla
Linea Elettrica	Linea Rosa
Linea Gas	Linea Arancione
Linea Telefonica	Linea Viola

N.B.: Il tracciato dei sottoservizi è stato ricavato dai documenti allegati ad ogni singola convenzione (quando presenti), da risposte PEC degli enti e da sopralluoghi eseguiti in loco. I tracciati sono da considerarsi indicativi con quote da verificare

COMMITTENTE: **GRUPPO CONSORTILE SERRAVALLE**

PROGETTAZIONE: **ITALFERR**

**LINEA CATANIA - SIRACUSA**

DIREZIONE TECNICA  
U.O. ARCHITETTURA, AMBIENTE E TERRITORIO  
CANTIERIZZAZIONE E INTERFERENZE SOTTOSERVIZI

PROGETTO DI FATTIBILITA' TECNICO ECONOMICA

Bypass di Augusta

Planimetria censimento sottoservizi - TAV. 1

SCALA: 1:2000

COMMESSA	LOTTO	FASE	ENTE	TIPO DOC.	OPERA/DISCIPLINA	PROGR.	REV.
RS60	00	R	S3	P6	S10000	001	A

Rev.	Descrizione	Redatto	Data	Verificato	Data	Approvato	Data
A	Integratori spontanei per VIA	B.Penna	Giugno 2023	F.Penna	Giugno 2023	F.Penna	Giugno 2023

File: RS60\_00\_R\_S3\_P6\_S10000\_001A n. Ediz. 1/66