

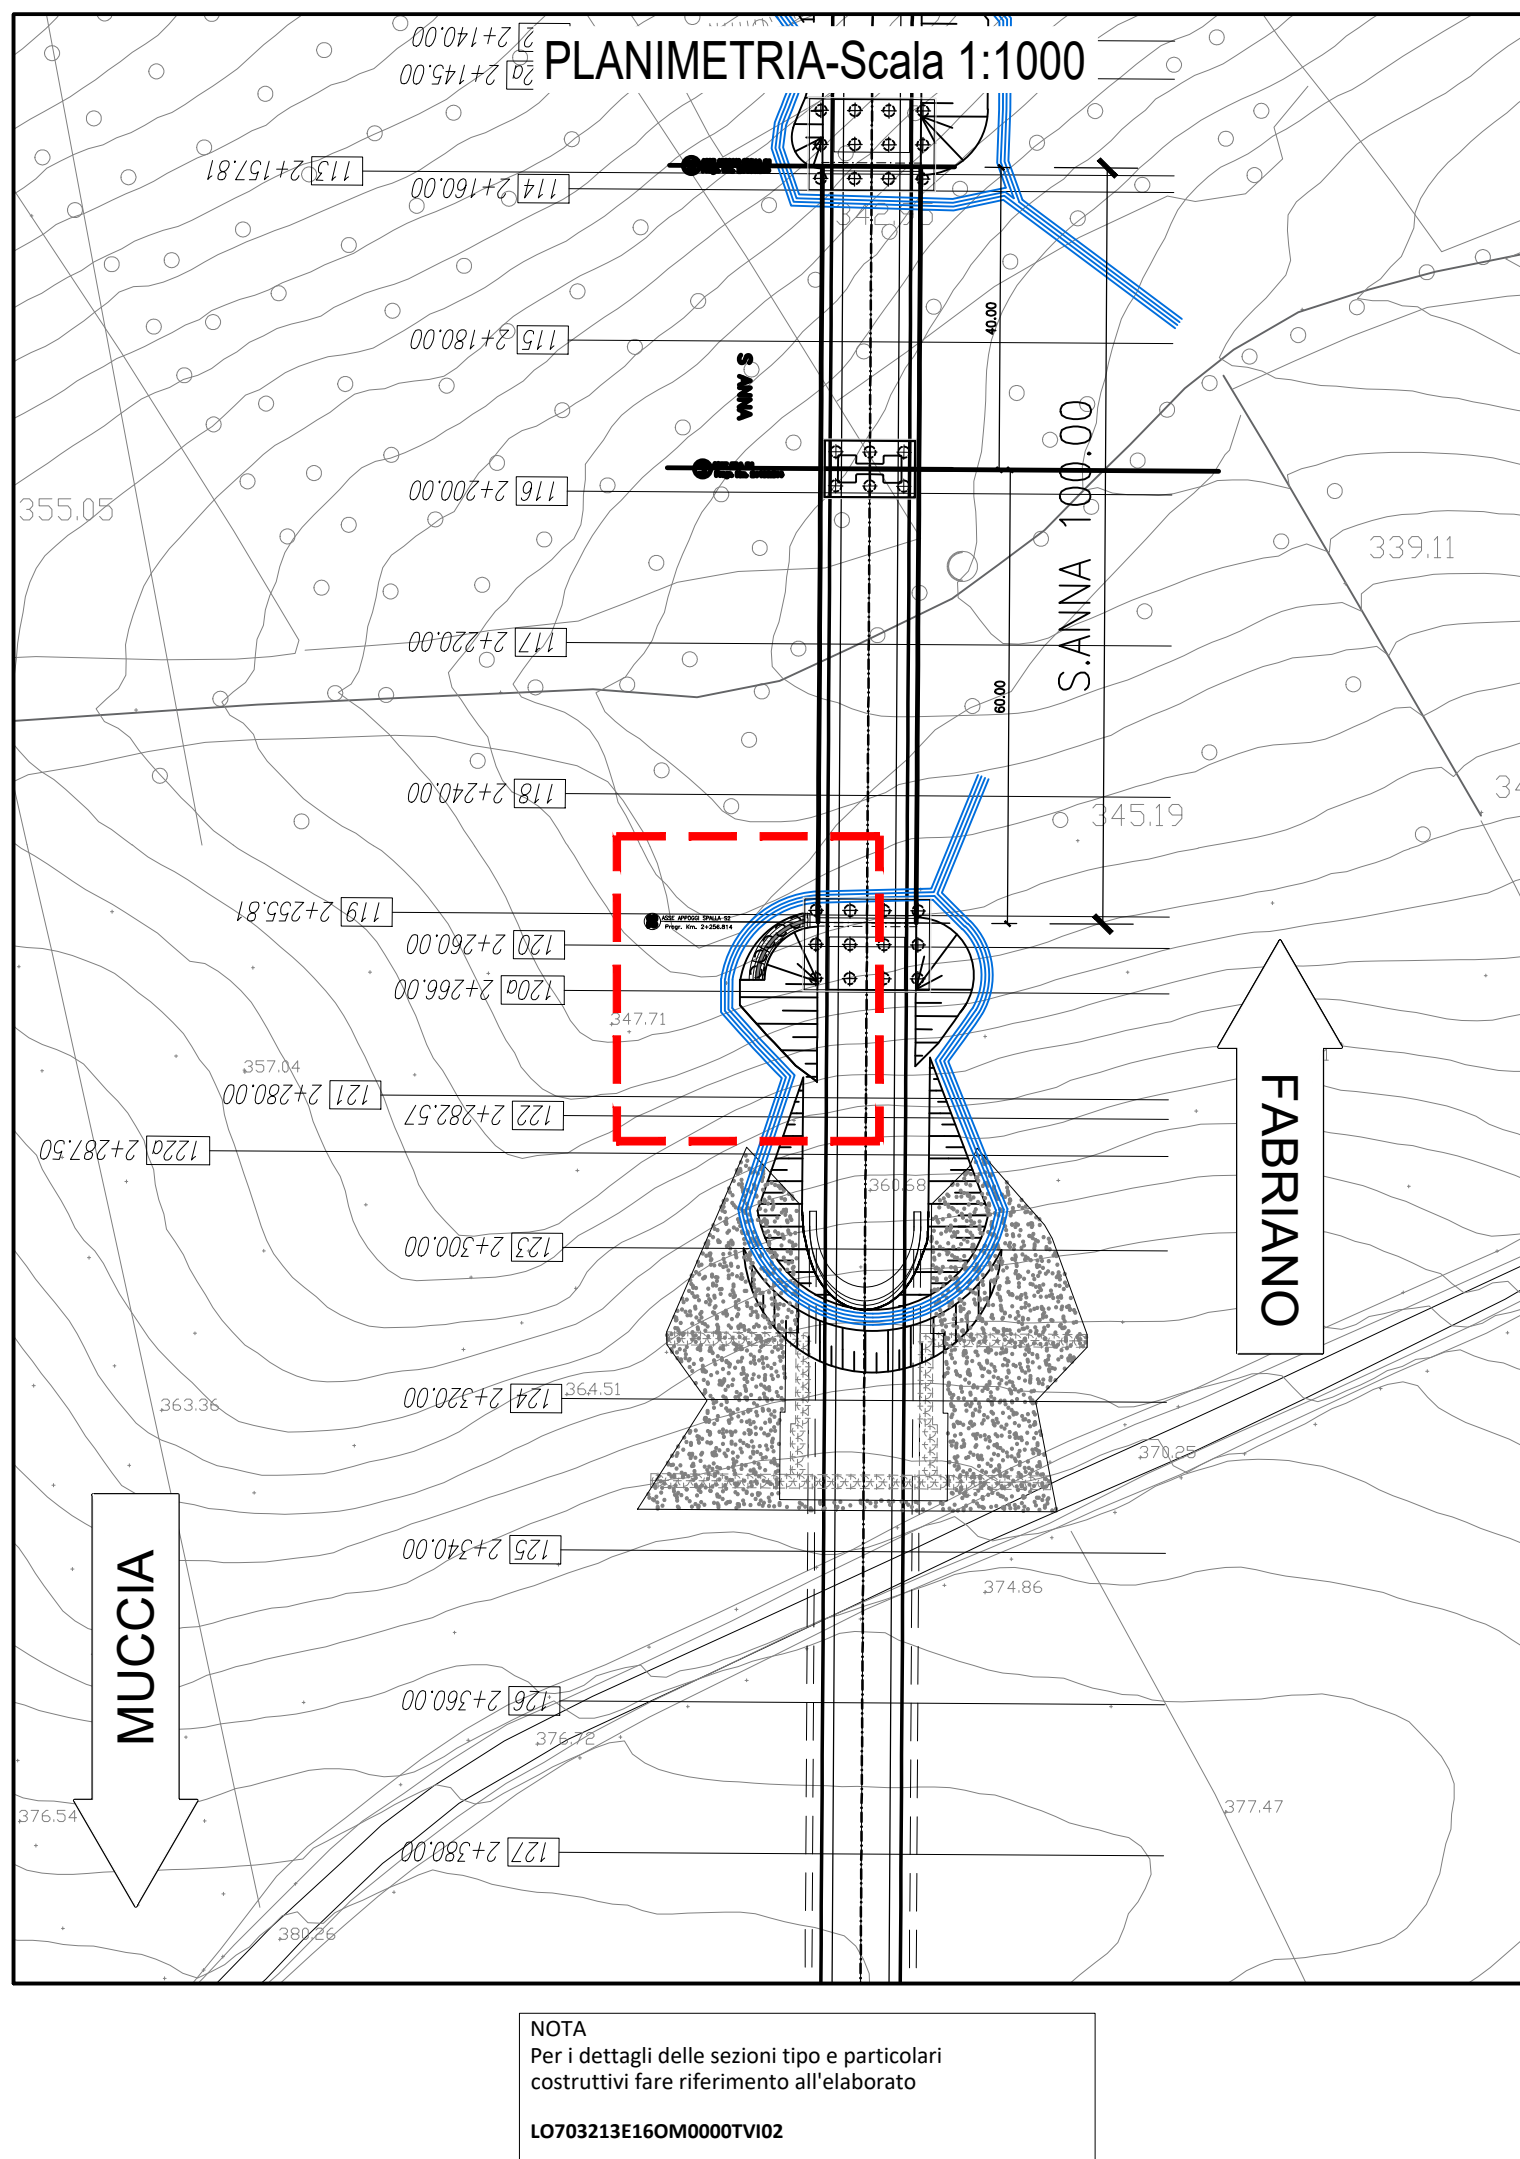


COORDINATE PALI				
PALO	X	Y	Lunghezza (m)	quota testa palo
P01	2361152.7607	4785679.2473	14.0	+343.00
P02	2361150.8333	4785678.2003	14.0	+343.00
P03	2361149.2524	4785676.6799	14.0	+343.00
P04	2361148.1311	4785674.7947	14.0	+343.00
P05	2361149.8794	4786410.734	14.0	+344.20

COORDINATE CORDOLO				
Punto	X	Y	quota cordolo lato superiore	quota cordolo lato inferiore
C01	2361153.7579	4785678.6784	+344.35	+343.15
C02	2361153.7686	4785680.4203	+344.35	+343.15
C03	2361149.3136	4785675.2631	+344.35	+343.15
C04	2361147.8412	4785676.1148	+344.35	+343.15
C05	2361148.3261	4785671.6279	+345.55	+343.15
C06	2361146.6261	4785671.6383	+345.55	+344.35

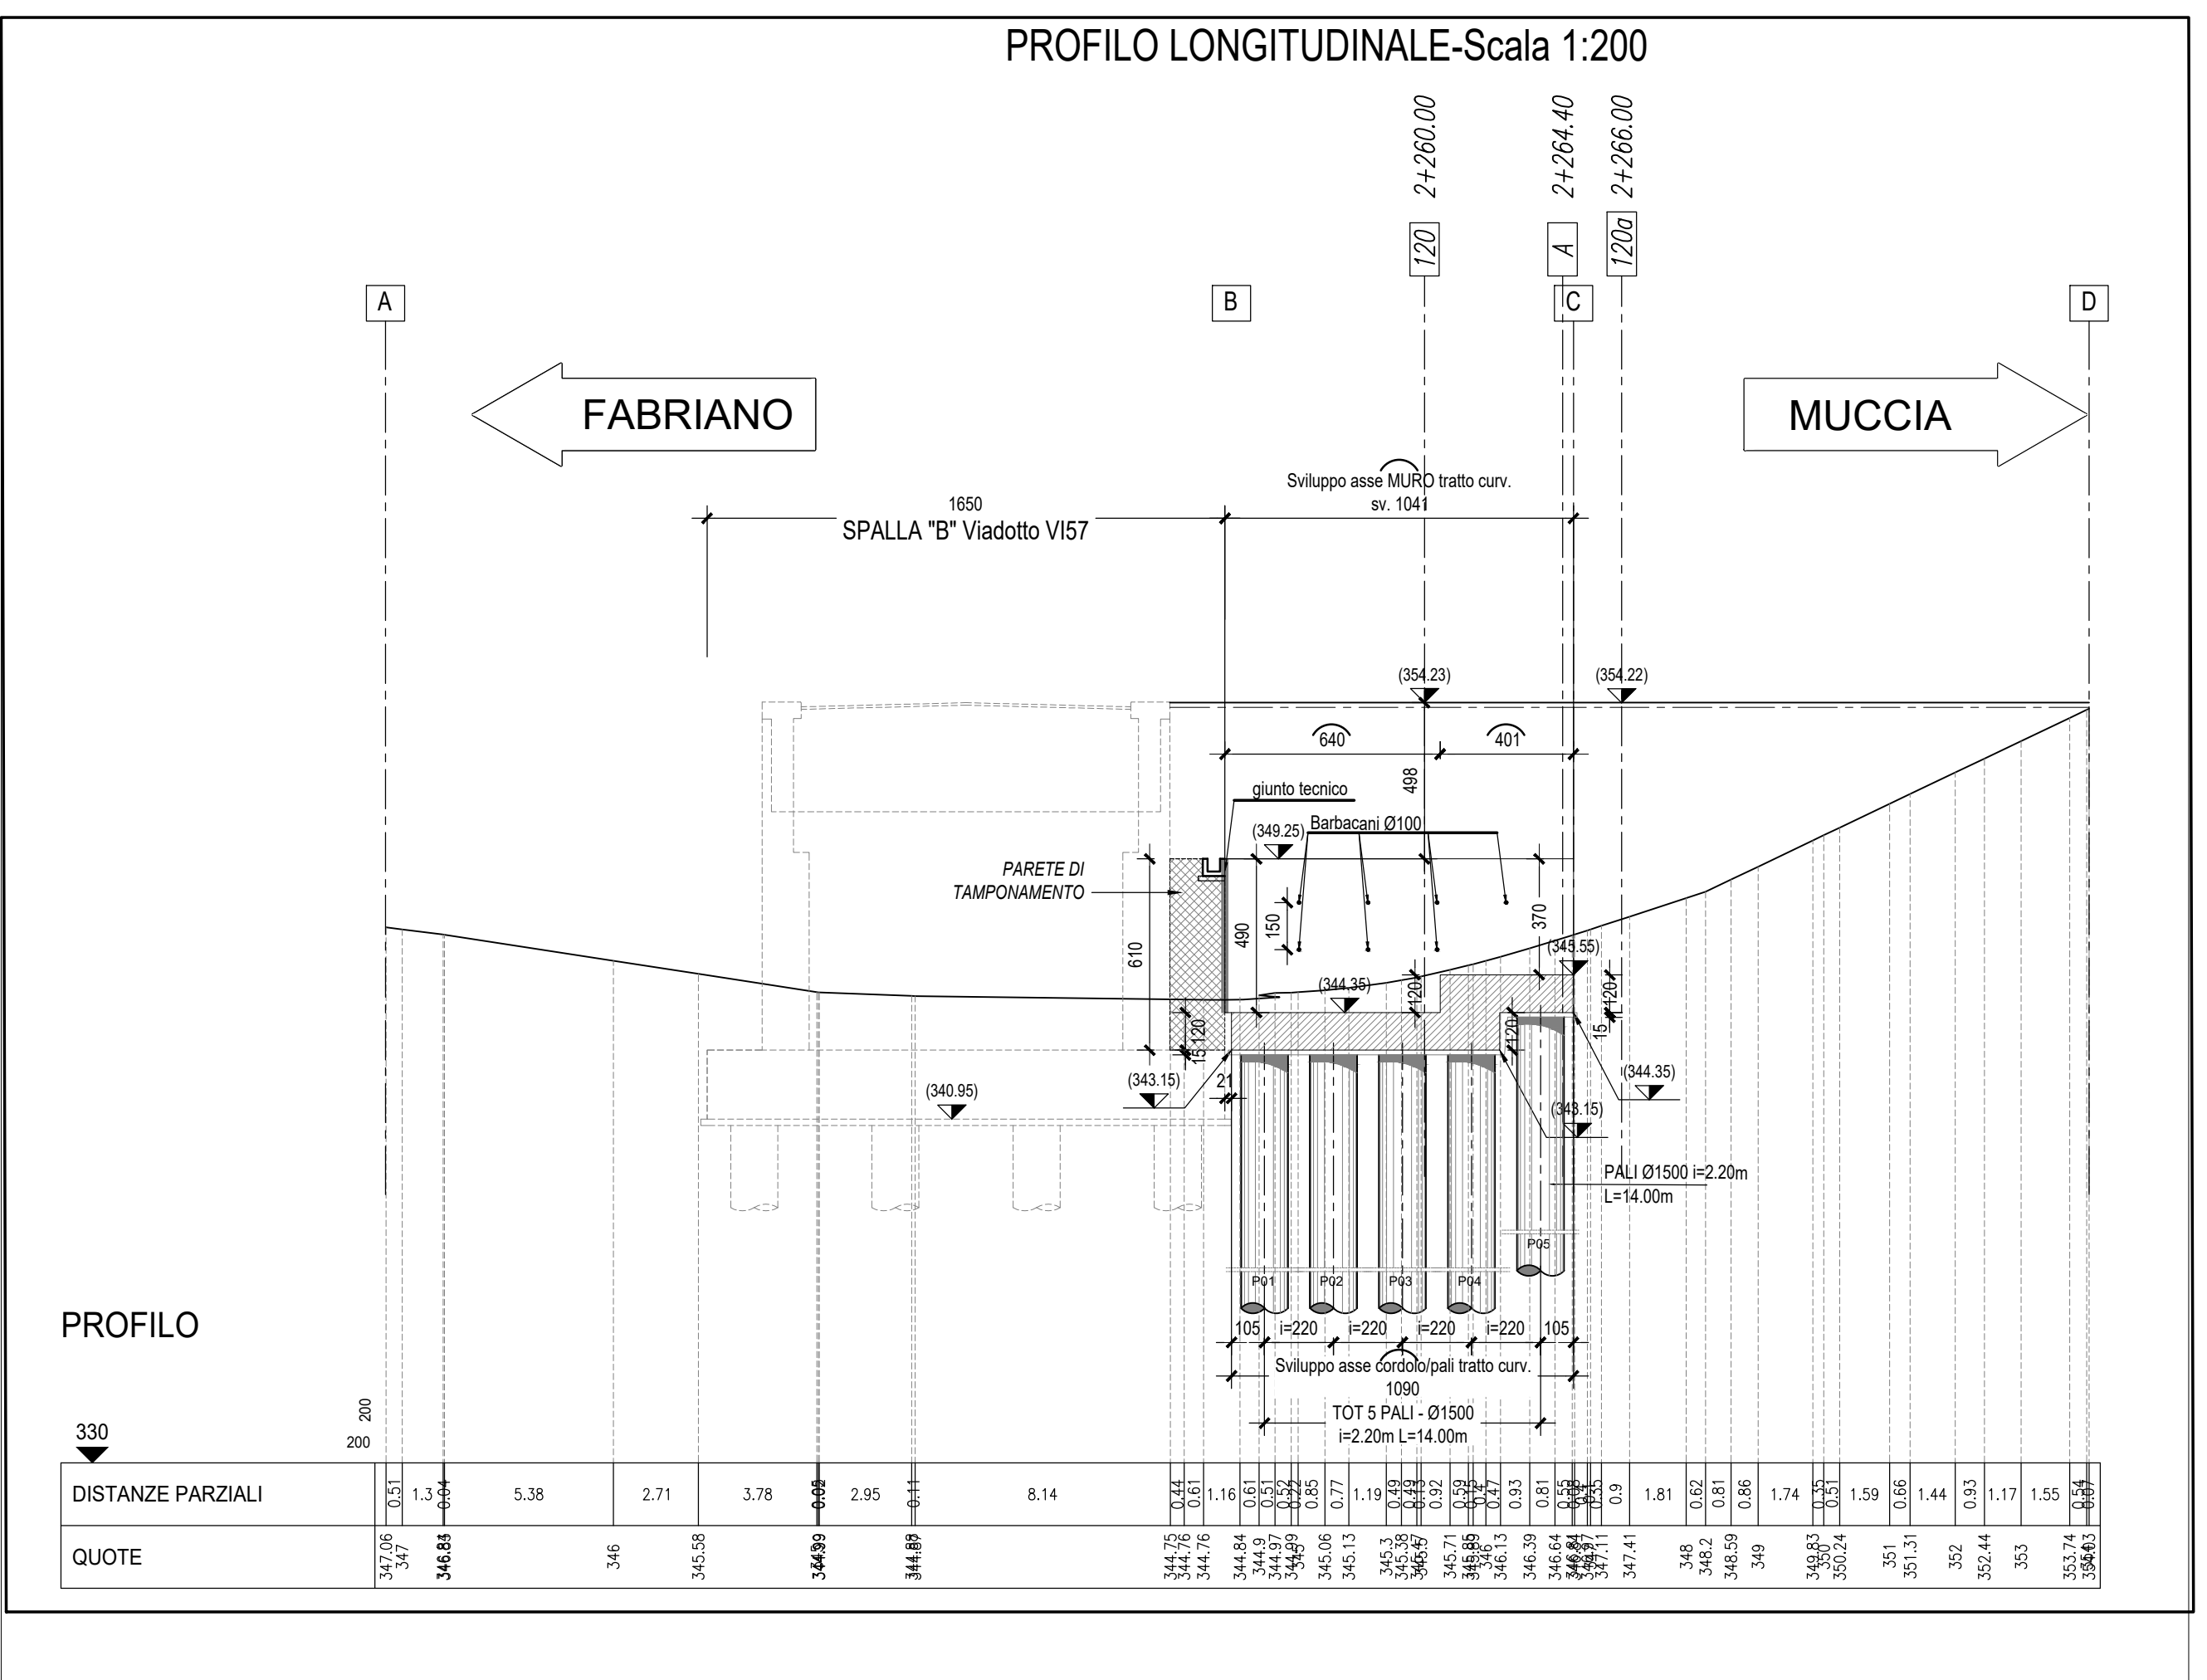


NOTA
Per i dettagli delle sezioni tipo e particolari costruttivi fare riferimento all'elaborato LO703213E160M00007V102

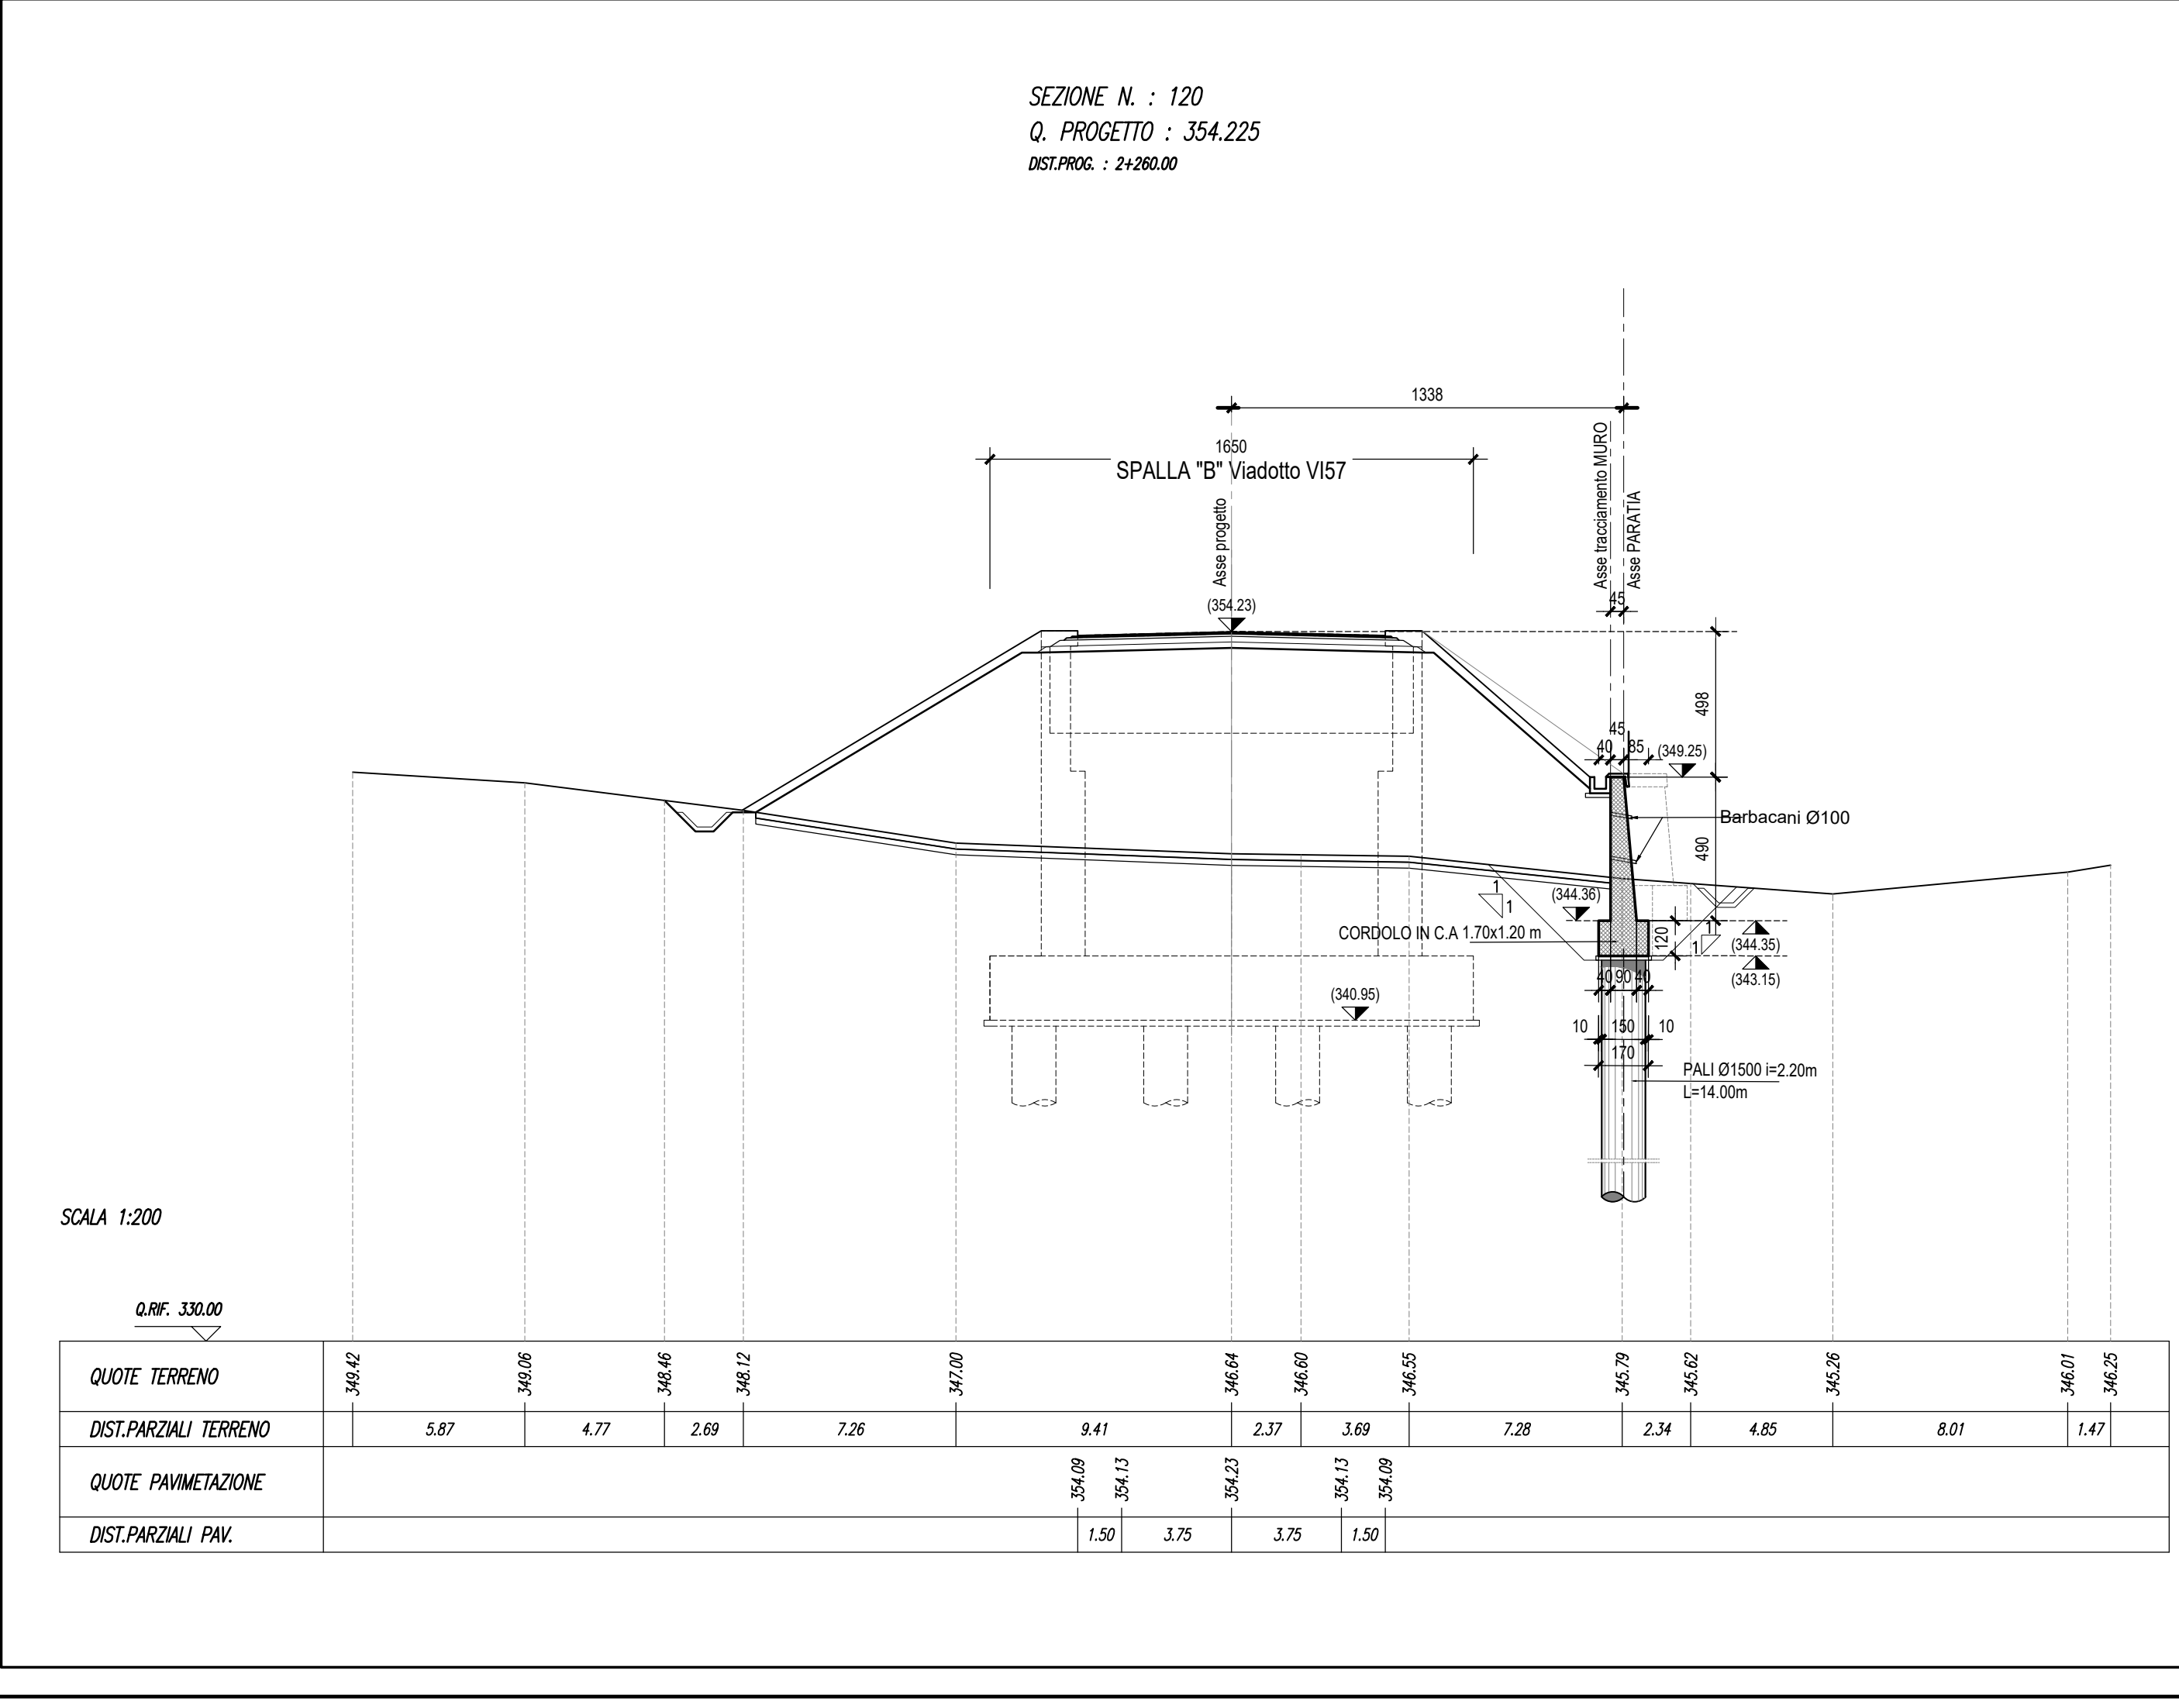

SCALA 1:200

Q. REF. 330.00

DIST. PARZIALI TERRENO												
QUOTE PAVIMENTAZIONE					3,54,09	3,54,13	3,54,23	3,54,13	3,54,09			
DIST. PARZIALI PAV.					1,50	3,75	3,75	1,50				

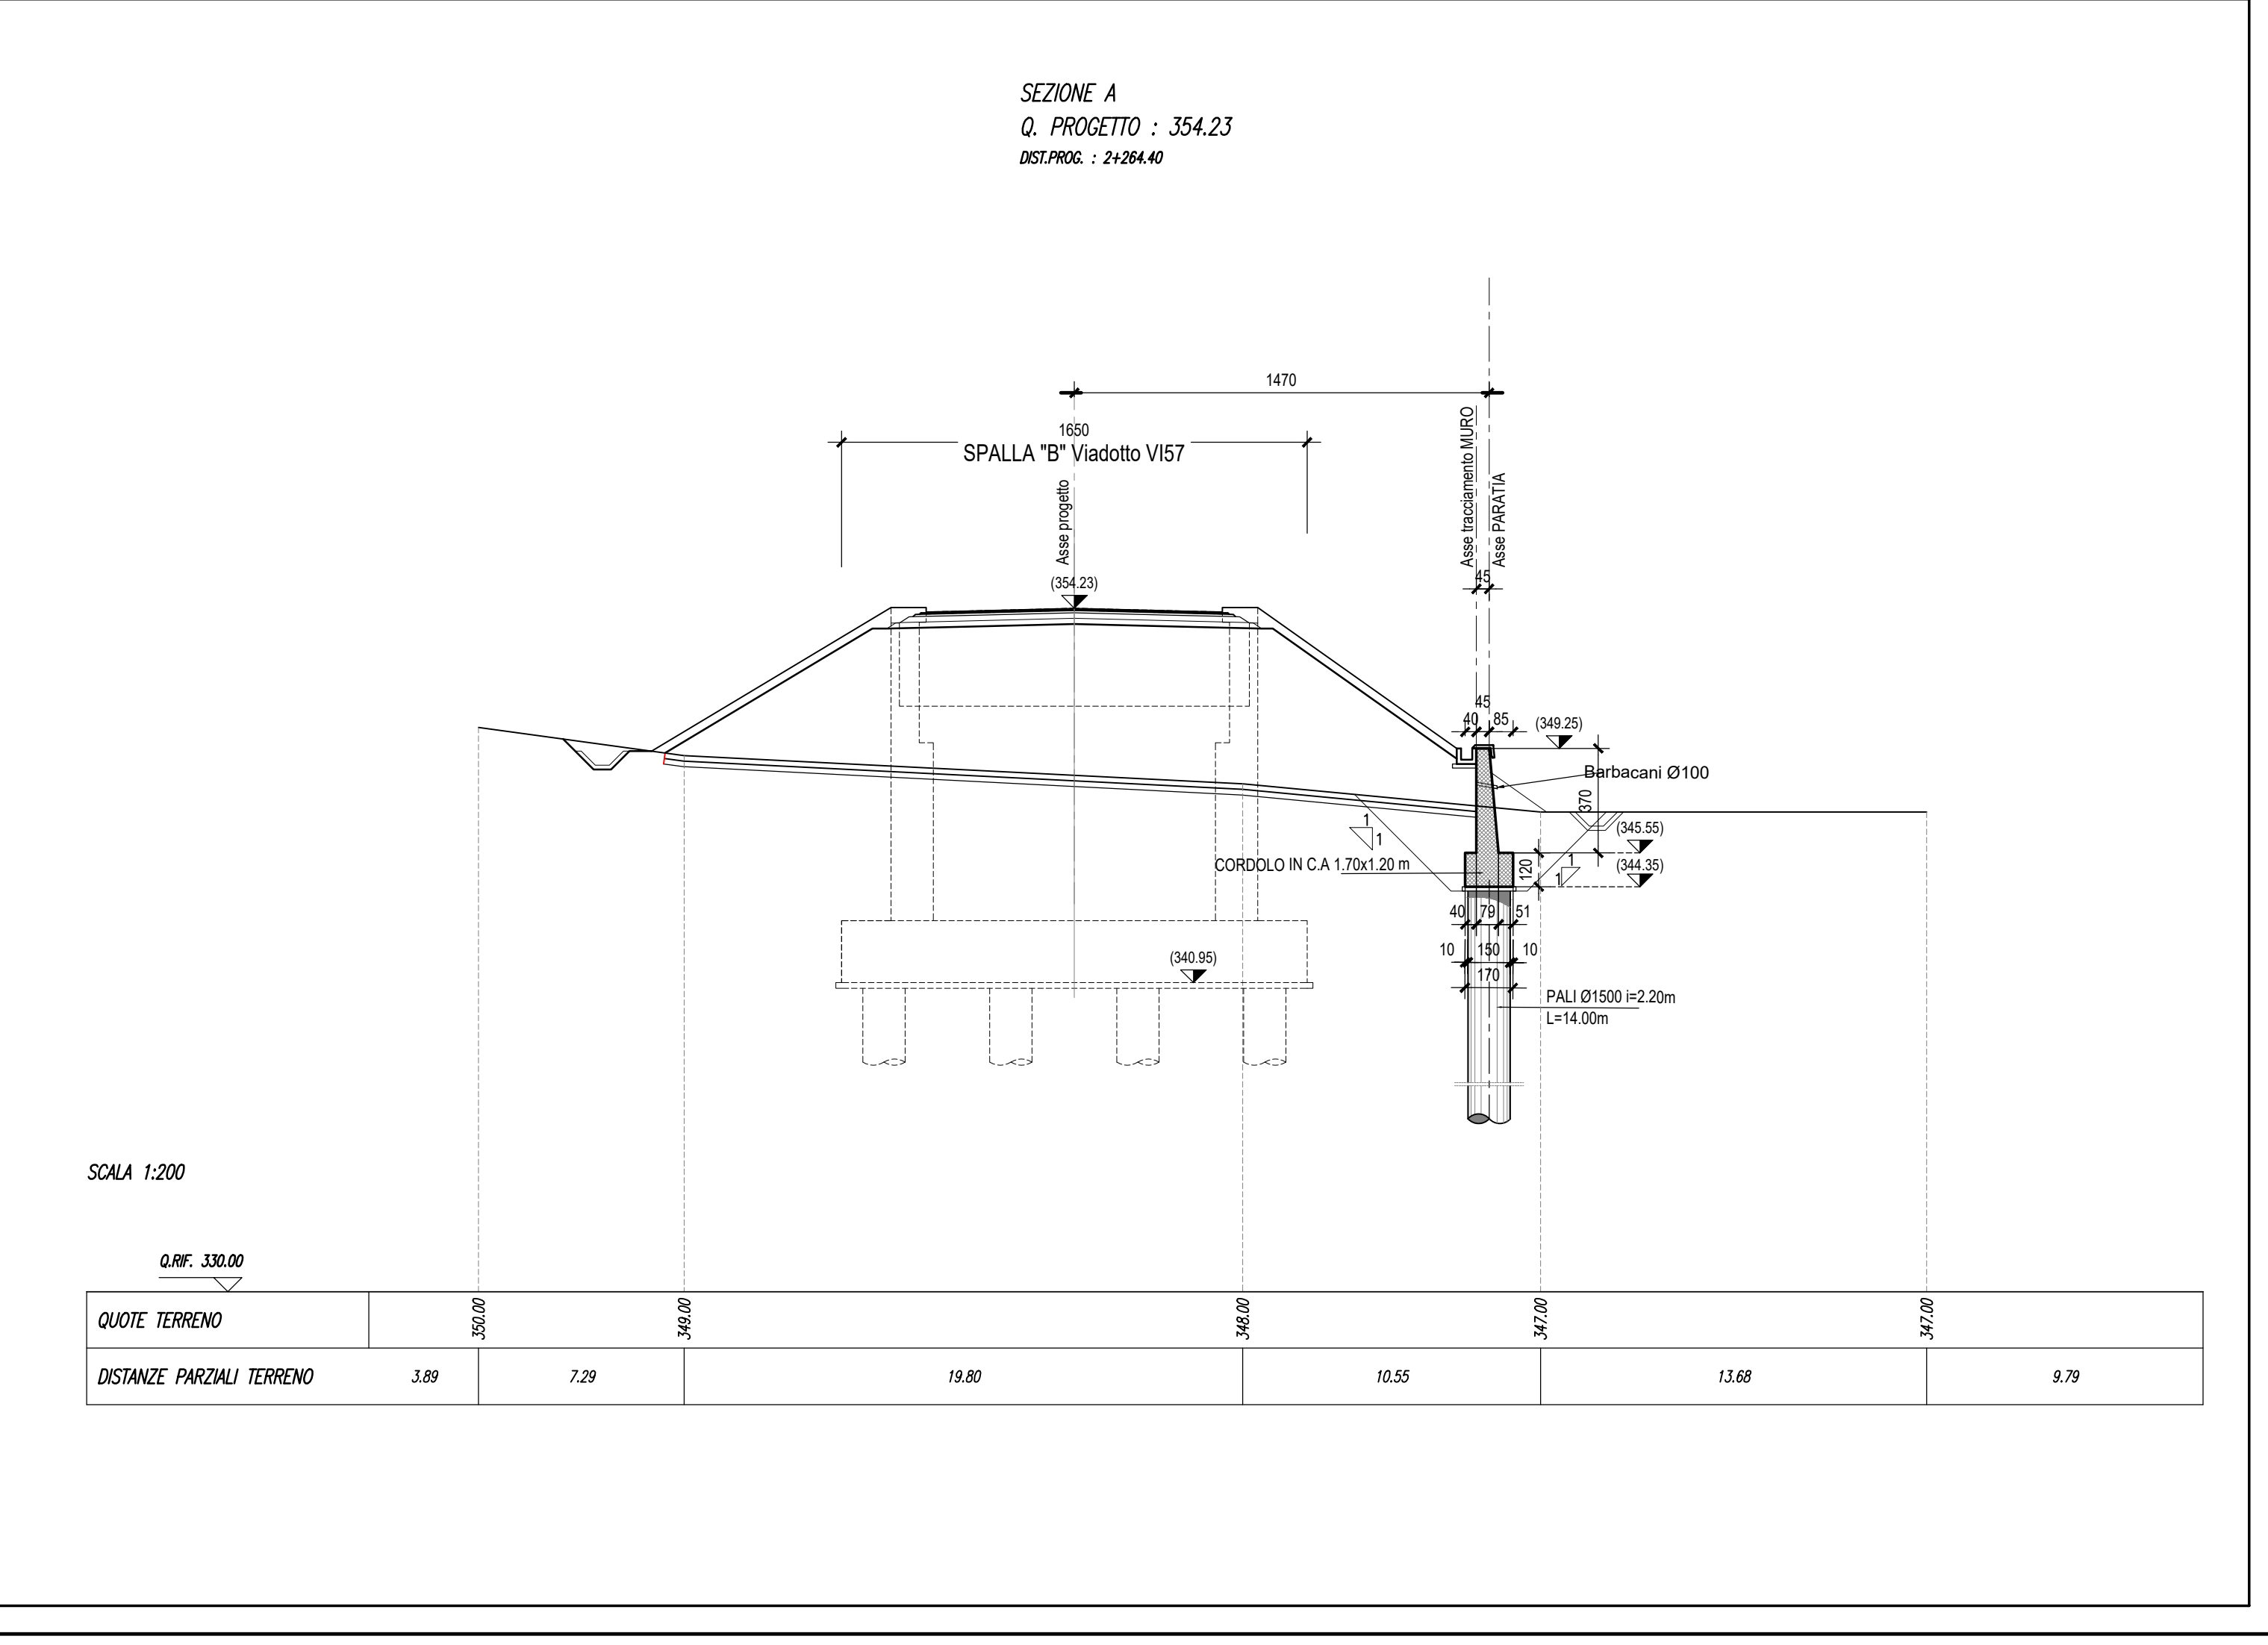

SCALA 1:200

Q. REF. 330.00

DISTANZE PARZIALI TERRENO								

QUADRILATERO
Marche Umbria S.p.A.

**ASSE VIARIO MARCHE-UMBRIA
E QUADRILATERO DI PENETRAZIONE INTERNA
MAXI LOTTO 2**

LAVORI DI COMPLETAMENTO DELLA DIRETTRICE PERUGIA ANCONA:
SS. 318 DI "VALFABBRICA", TRATTO PIANELLO - VALFABBRICA
SS. 76 "VAL DESINO", TRATTI FOSSATO VICO - CANCELLI E ALBACINA - SERRA SAN QUIRICO
"PEDEMONTANA DELLE MARCHE", TRATTO FABRIANO-MUCCIA-SFERCIA.

PERIZIA DI VARIANTE

CONTRAENTE GENERALE:		Il Responsabile del Contraente Generale:			
		Ing. Federico Montanari			
PROGETTAZIONE:		ASSISTENZA ALLA PROGETTAZIONE:			
Partecipazioni Italia S.p.A.					
IL PROGETTISTA: Dott. Ing. Salvatore Lieto <small>Ordine degli Ingegneri Prov. di Mantova n.1147</small>		IL PROGETTISTA: Ing. Valter Capata			
IL GEOLOGO: Geol. Amedeo Babbini <small>Ordine dei Geologi Regione Toscana n.1032</small>					
VISTO IL RESPONSABILE DEL PROCEDIMENTO: Ing. Iginio Farotti	IL COORDINATORE DELLA SICUREZZA IN FASE DI ESECUZIONE: Ing. Vincenzo Pardo	IL DIRETTORE DEI LAVORI: Ing. Peppino Marascia			
2.1.3 - PEDEMONTANA DELLE MARCHE 3° Stralcio funzionale - Castelraimondo Nord - Castelraimondo Sud 4° Stralcio funzionale - Castelraimondo Sud - Imosto SS77 a Muccia OPERE D'ARTE MINORI Muro di sottoscarpa in DX dal km 2+256 al km 2+269 Pianta, profilo e sezioni trasversali			SCALA: VARIE DATA: 28.01.2022		
Codice Unico di Progetto (CUP) F12C03000050021 (assegnato CIPE 20.04.2015)					
CODICE ELABORATO:					
L O 7 0 3 2 1 1 3 E 1 6 M U 0 0 0 8 T V I 0 1 C					
Rev.	Data	Descrizione	Redatto	Controllato	Approvato
A	Marzo 2020	Emissione PE	PROGIN	M. Perrino	S. Lieto
B	12.07.2021	Emissione PED	SGS	C. Agostini	V. Capata
C	28.01.2022	Emissione a seguito istruttoria ANS del 22/12/2021	SGS	C. Agostini	V. Capata