


Nota: Per i dettagli delle sezioni tipo e particolari costruttivi fare riferimento agli elaborati: L0703213E160M0000TVI02

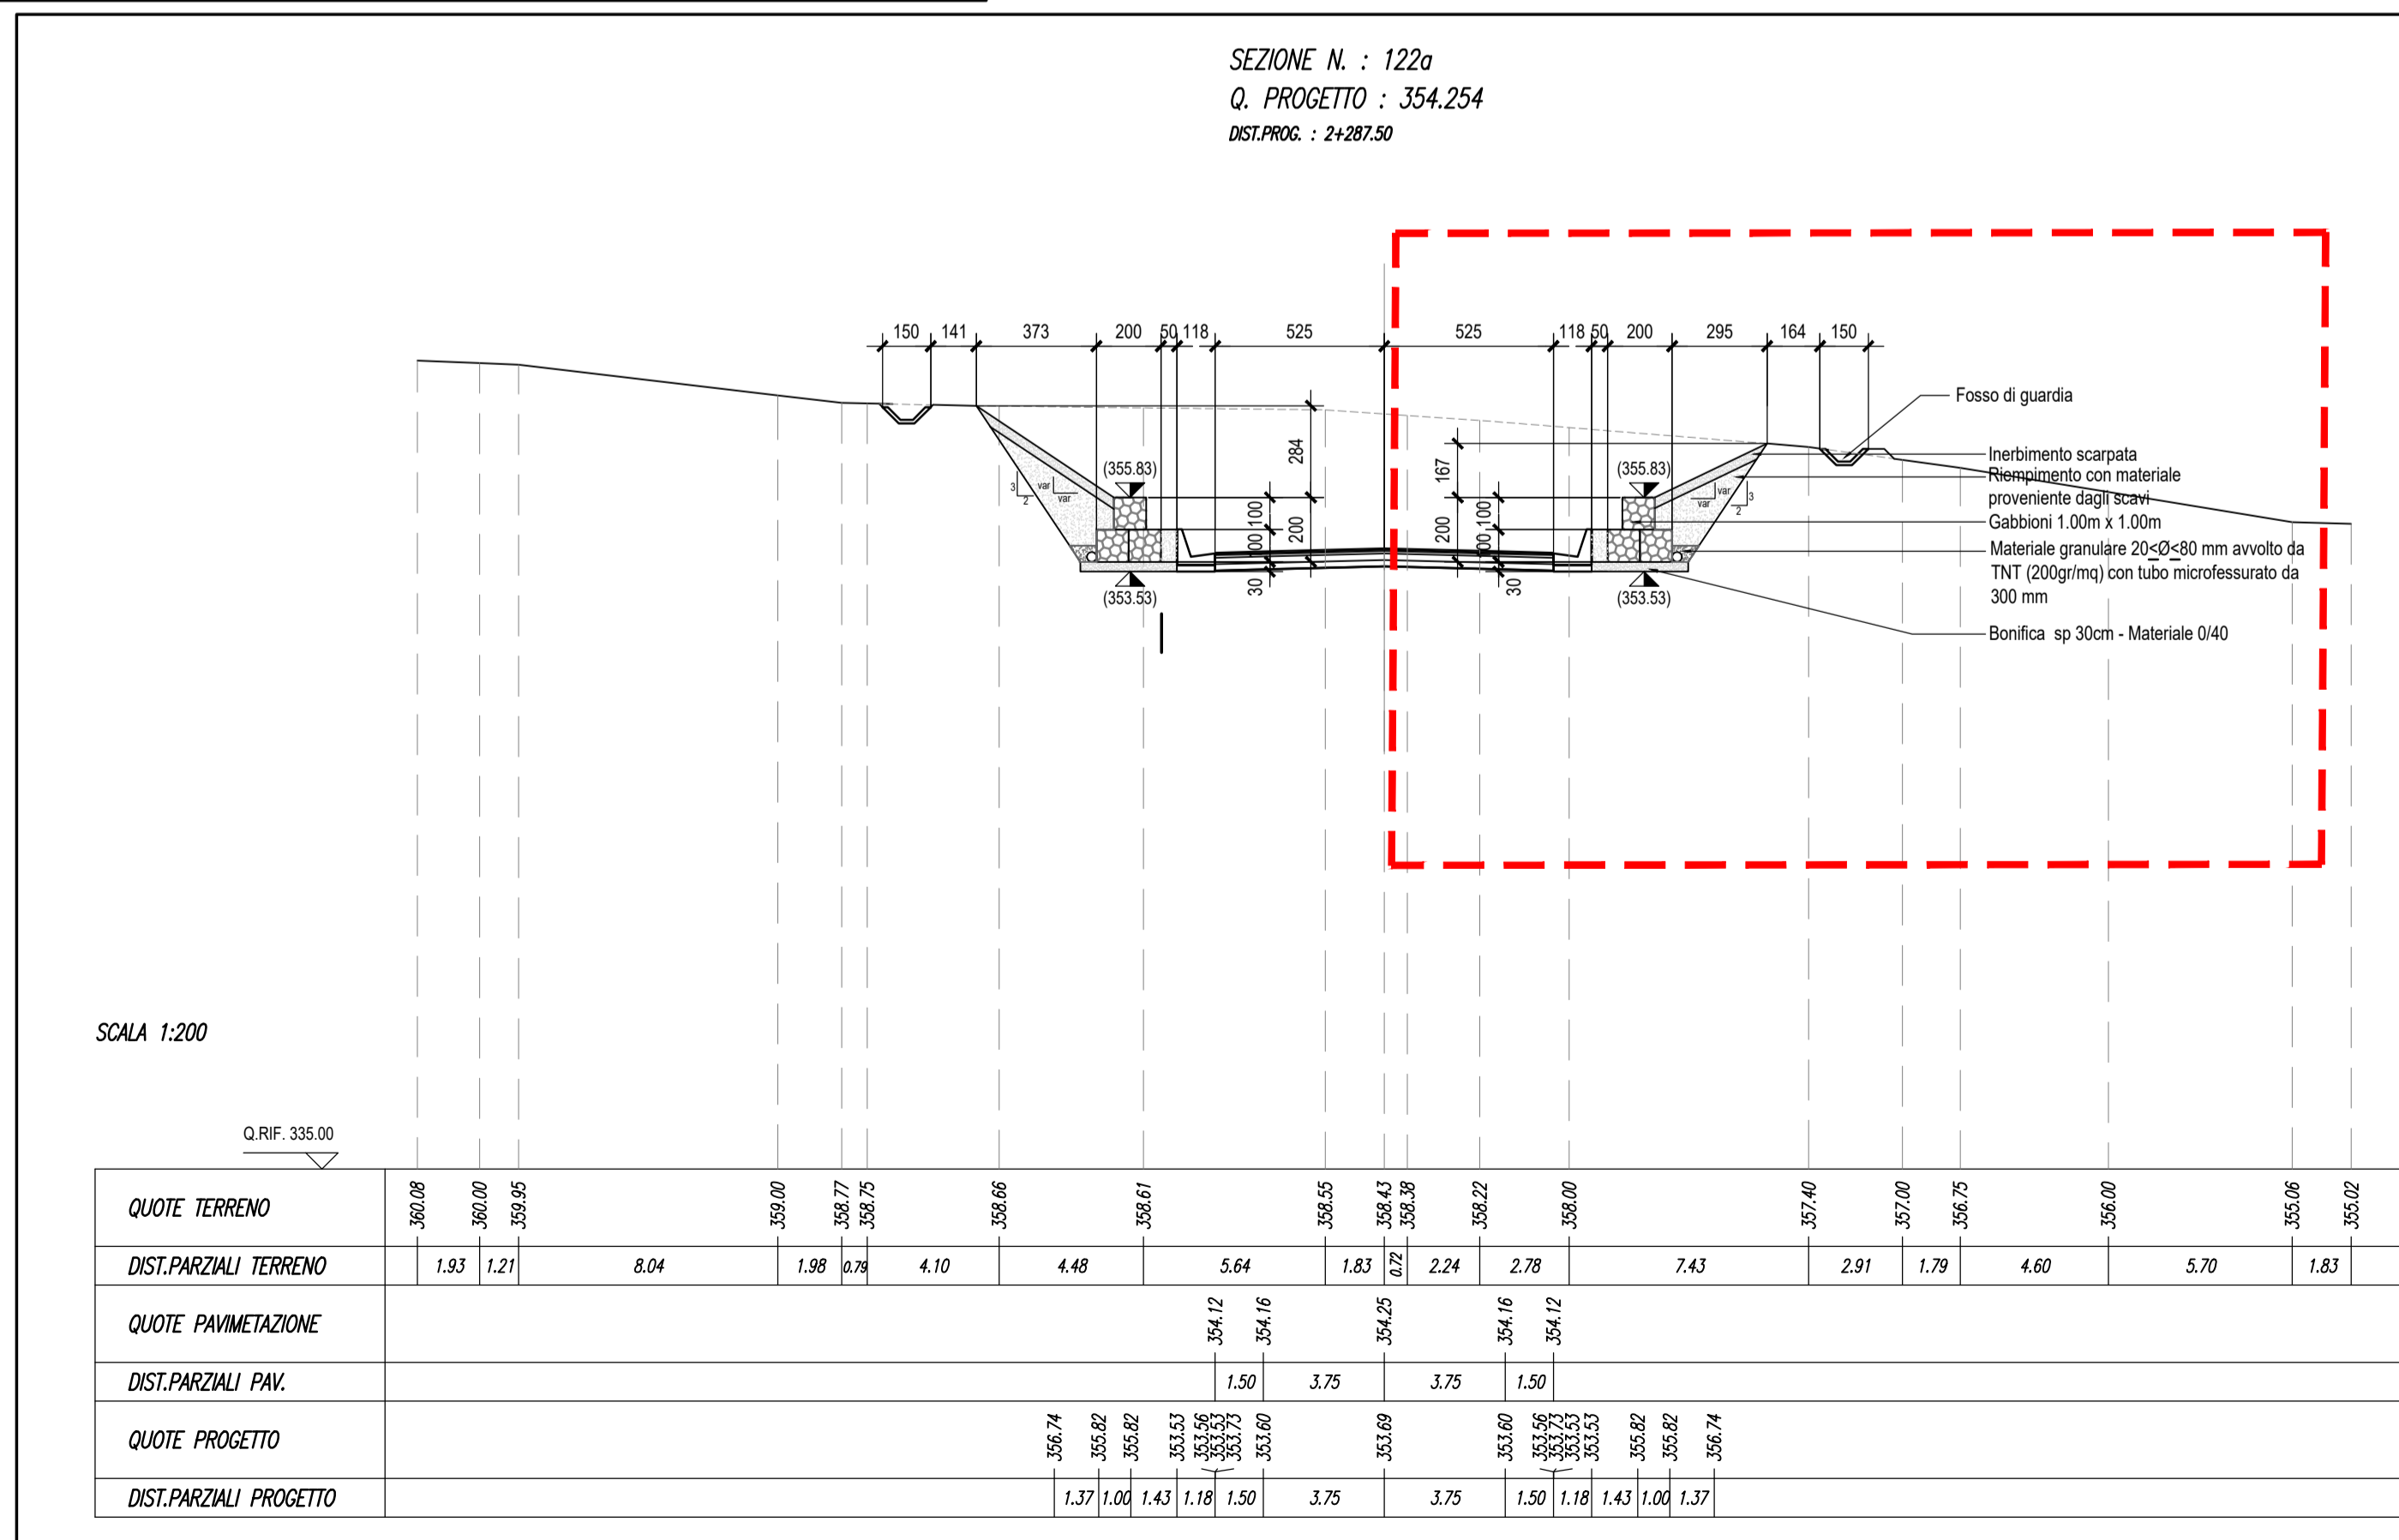

## ASSE VIARIO MARCHE-UMBRIA E QUADRILATERO DI PENETRAZIONE INTERNA MAXI LOTTO 2

LAVORI DI COMPLETAMENTO DELLA DIRETTRICE PERUGIA ANCONA:  
 SS. 318 DI "VALFABBRICA", TRATTO PIANELLO-VALFABBRICA  
 SS. 76 "VAL D'ESINO", TRATTI FOSSATO VICO - CANCELLI E ALBACINA - SERRA SAN QUIRICO  
 "PEDEMONTANA DELLE MARCHE", TRATTO FABRIANO-MUCCIA-SFERCIA.

### PROGETTO ESECUTIVO DI DETTAGLIO

CONTRAENTE GENERALE: 		Il Responsabile del Contraente Generale: Ing. Federico Montanari																	
PROGETTAZIONE: Partecipazioni Italia S.p.A.		ASSISTENZA ALLA PROGETTAZIONE: 																	
IL PROGETTISTA: Dott. Ing. Salvatore Lieto Ordine degli Ingegneri Prov. di Mantova n.1147		IL PROGETTISTA: Ing. Valter Capata																	
VISTO IL RESPONSABILE DEL PROCEDIMENTO: Ing. Iginio Farotti	IL COORDINATORE DELLA SICUREZZA IN FASE DI ESECUZIONE: Ing. Vincenzo Pardo	IL DIRETTORE DEI LAVORI: Ing. Peppino Marascio																	
2.1.3 - PEDEMONTANA DELLE MARCHE 3° Stralcio funzionale - Castelraimondo Nord - Castelraimondo Sud 4° Stralcio funzionale - Castelraimondo Sud - Innesto SS77 a Muccia OPERE D'ARTE MINORI Muro in gabbioni in DX dal km 2+280 -2+295 Pianta, profilo e sezioni trasversali			SCALA: Varie DATA: 24.09.2021																
Codice Unico di Progetto (CUP) F12C03000050021 (assegnato CIPE 20.04.2015)																			
CODICE ELABORATO: <table border="1" style="display: inline-table; text-align: center;"> <tr><td>Opera</td><td>Tratto</td><td>Senore</td><td>CEE</td><td>WIS</td><td>Id.doc.</td><td>n° progr</td><td>Rev.</td></tr> <tr><td>L0703</td><td>213</td><td>E16</td><td>MU0010</td><td>TVI</td><td>01</td><td>B</td><td></td></tr> </table>				Opera	Tratto	Senore	CEE	WIS	Id.doc.	n° progr	Rev.	L0703	213	E16	MU0010	TVI	01	B	
Opera	Tratto	Senore	CEE	WIS	Id.doc.	n° progr	Rev.												
L0703	213	E16	MU0010	TVI	01	B													
Rev.	Data	Descrizione	Redatto	Controllato	Approvato														
A	MARZO 2020	Emissione PE	PROGIN	M.Perrino	S. Lieto	A.Grimaldi													
B	24.09.2021	Emissione PED	SGS	C.Agostini	V.Capata	S. Lieto													