


SCALA 1:200



COORDINATE GABBIONI		
	Quota inferiore	Quota superiore
G1	X 2361319.201 Y 4783515.683	332.77 335.07
G2	X 2361317.710 Y 4783514.353	332.77 335.07
G3	X 2361327.179 Y 4783506.726	333.01 336.31
G4	X 2361324.944 Y 4783504.726	333.01 336.31
G5	X 2361353.097 Y 4783478.912	333.76 337.06
G6	X 2361350.952 Y 4783476.815	333.76 337.06

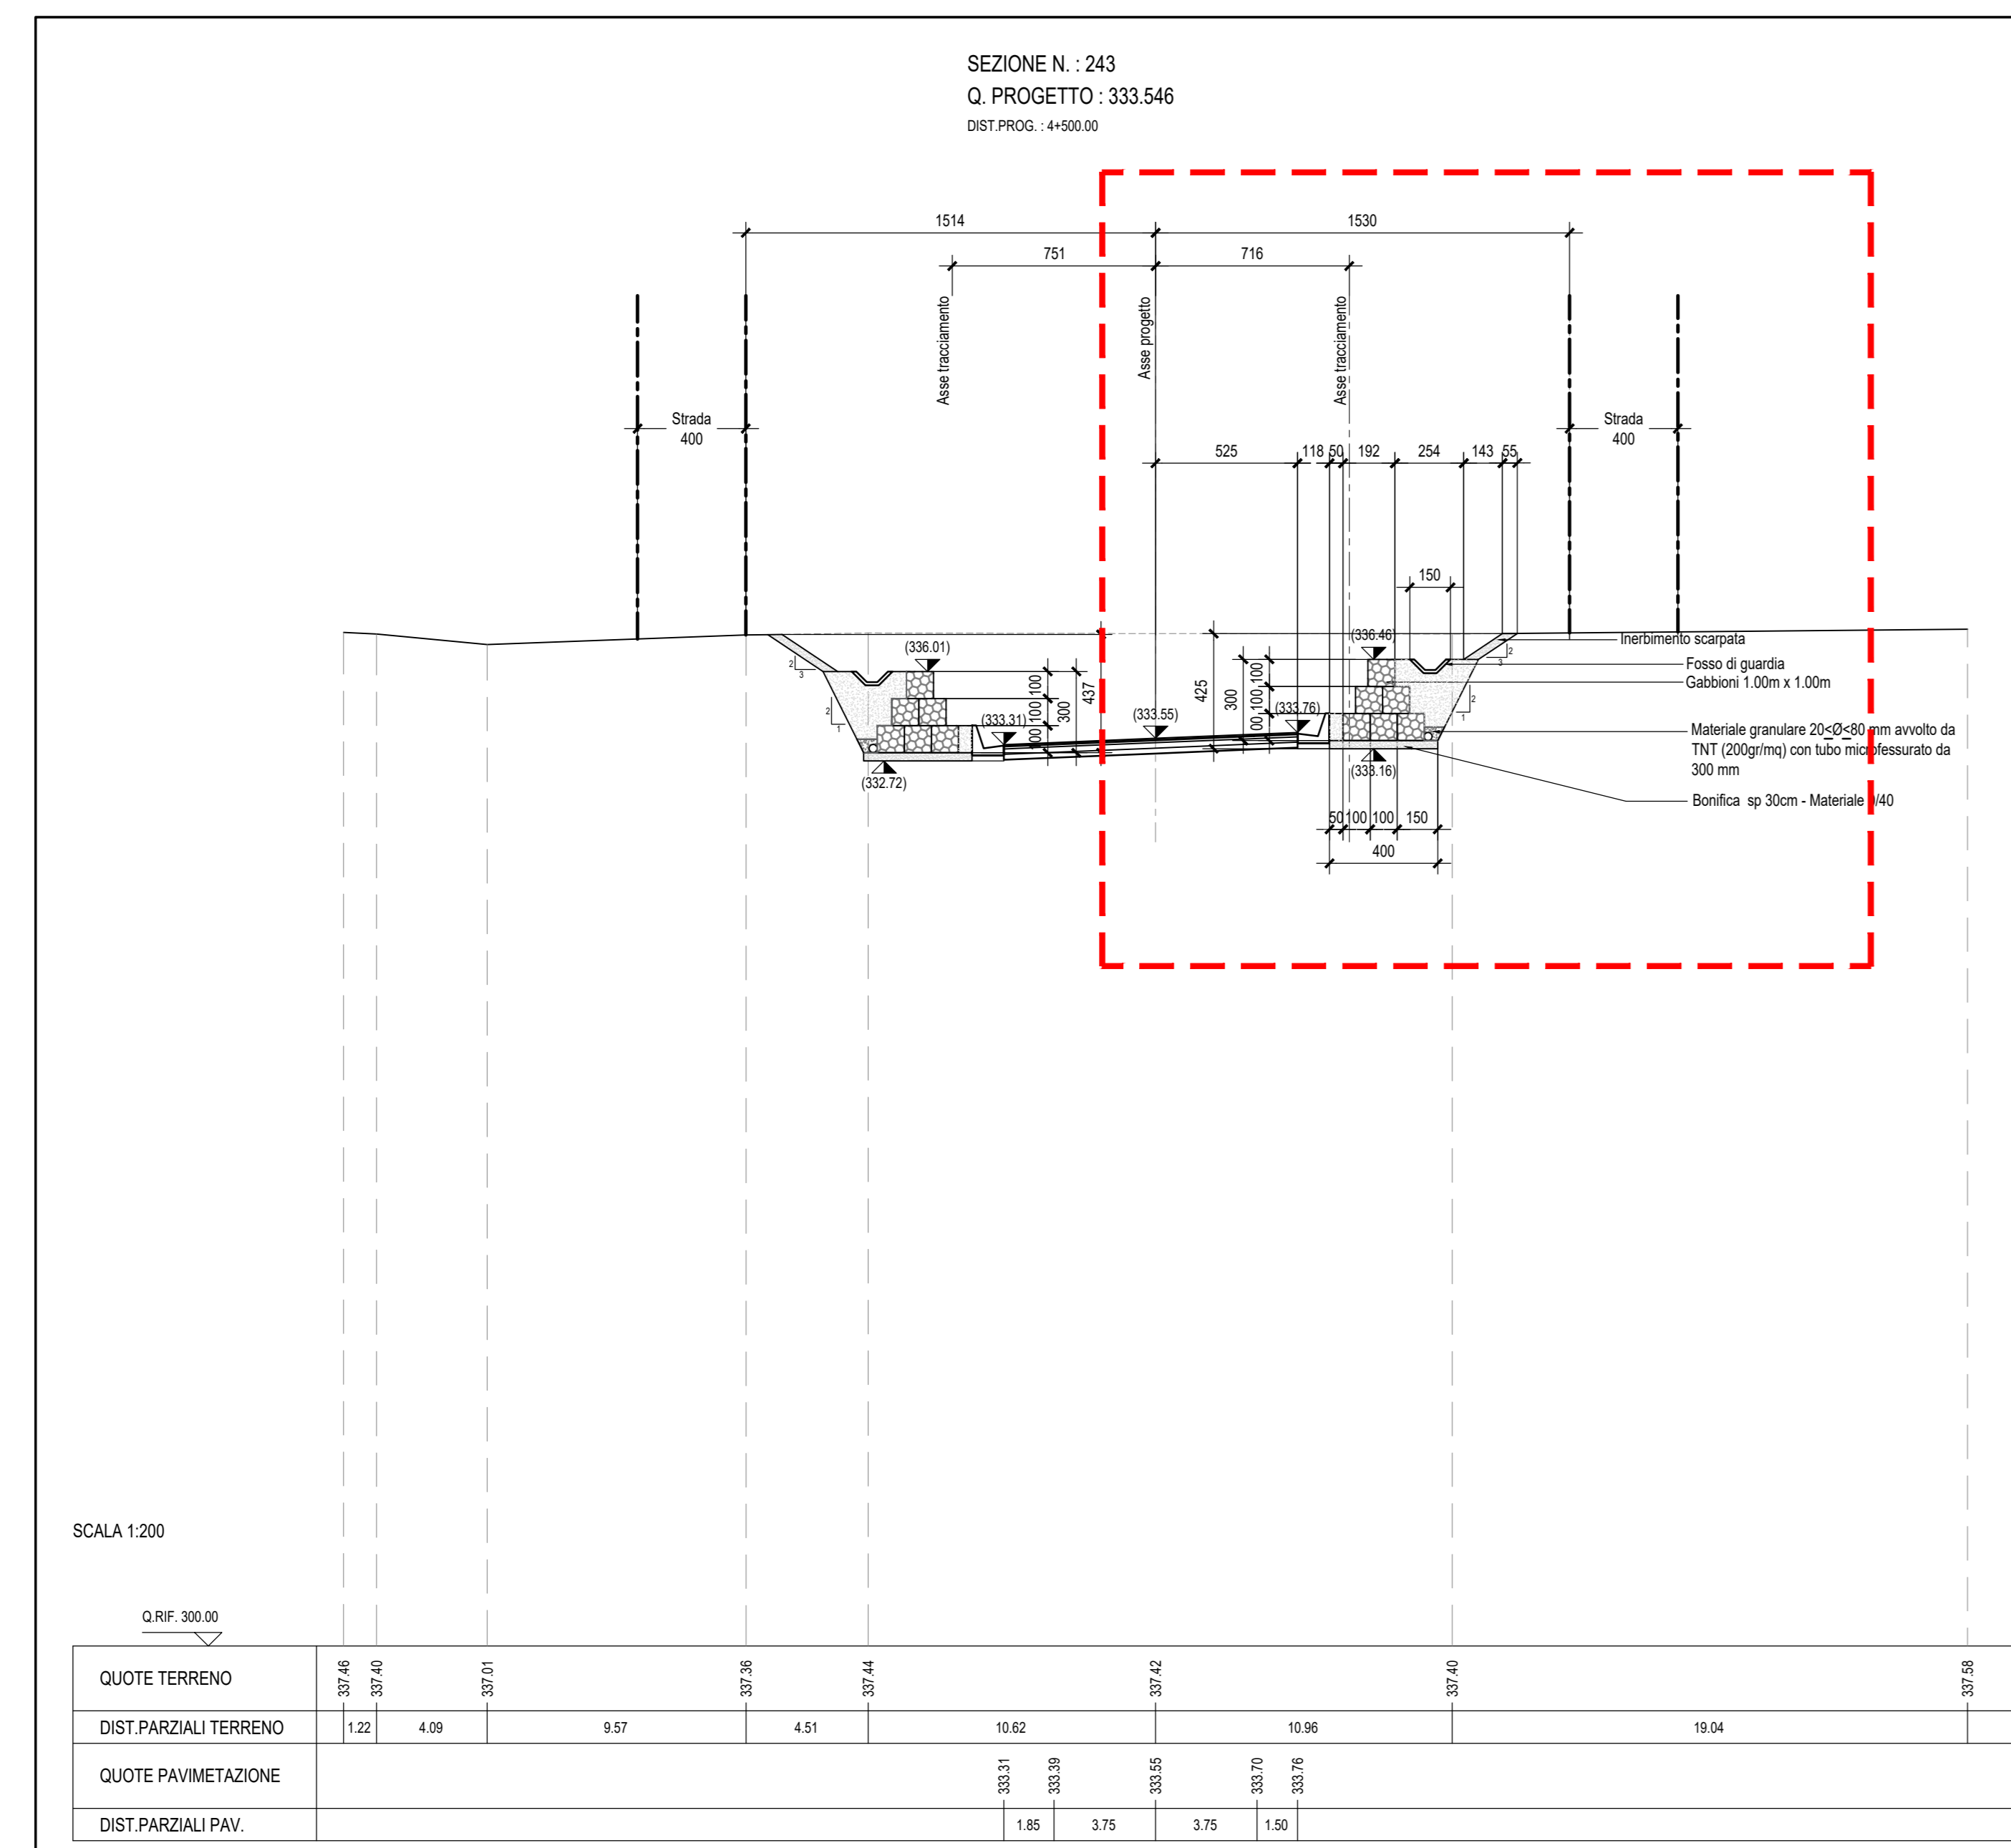


SCALA 1:200

QUOTE PAVIMENTAZIONE											
DISTANZE PARZIALI PAV.											

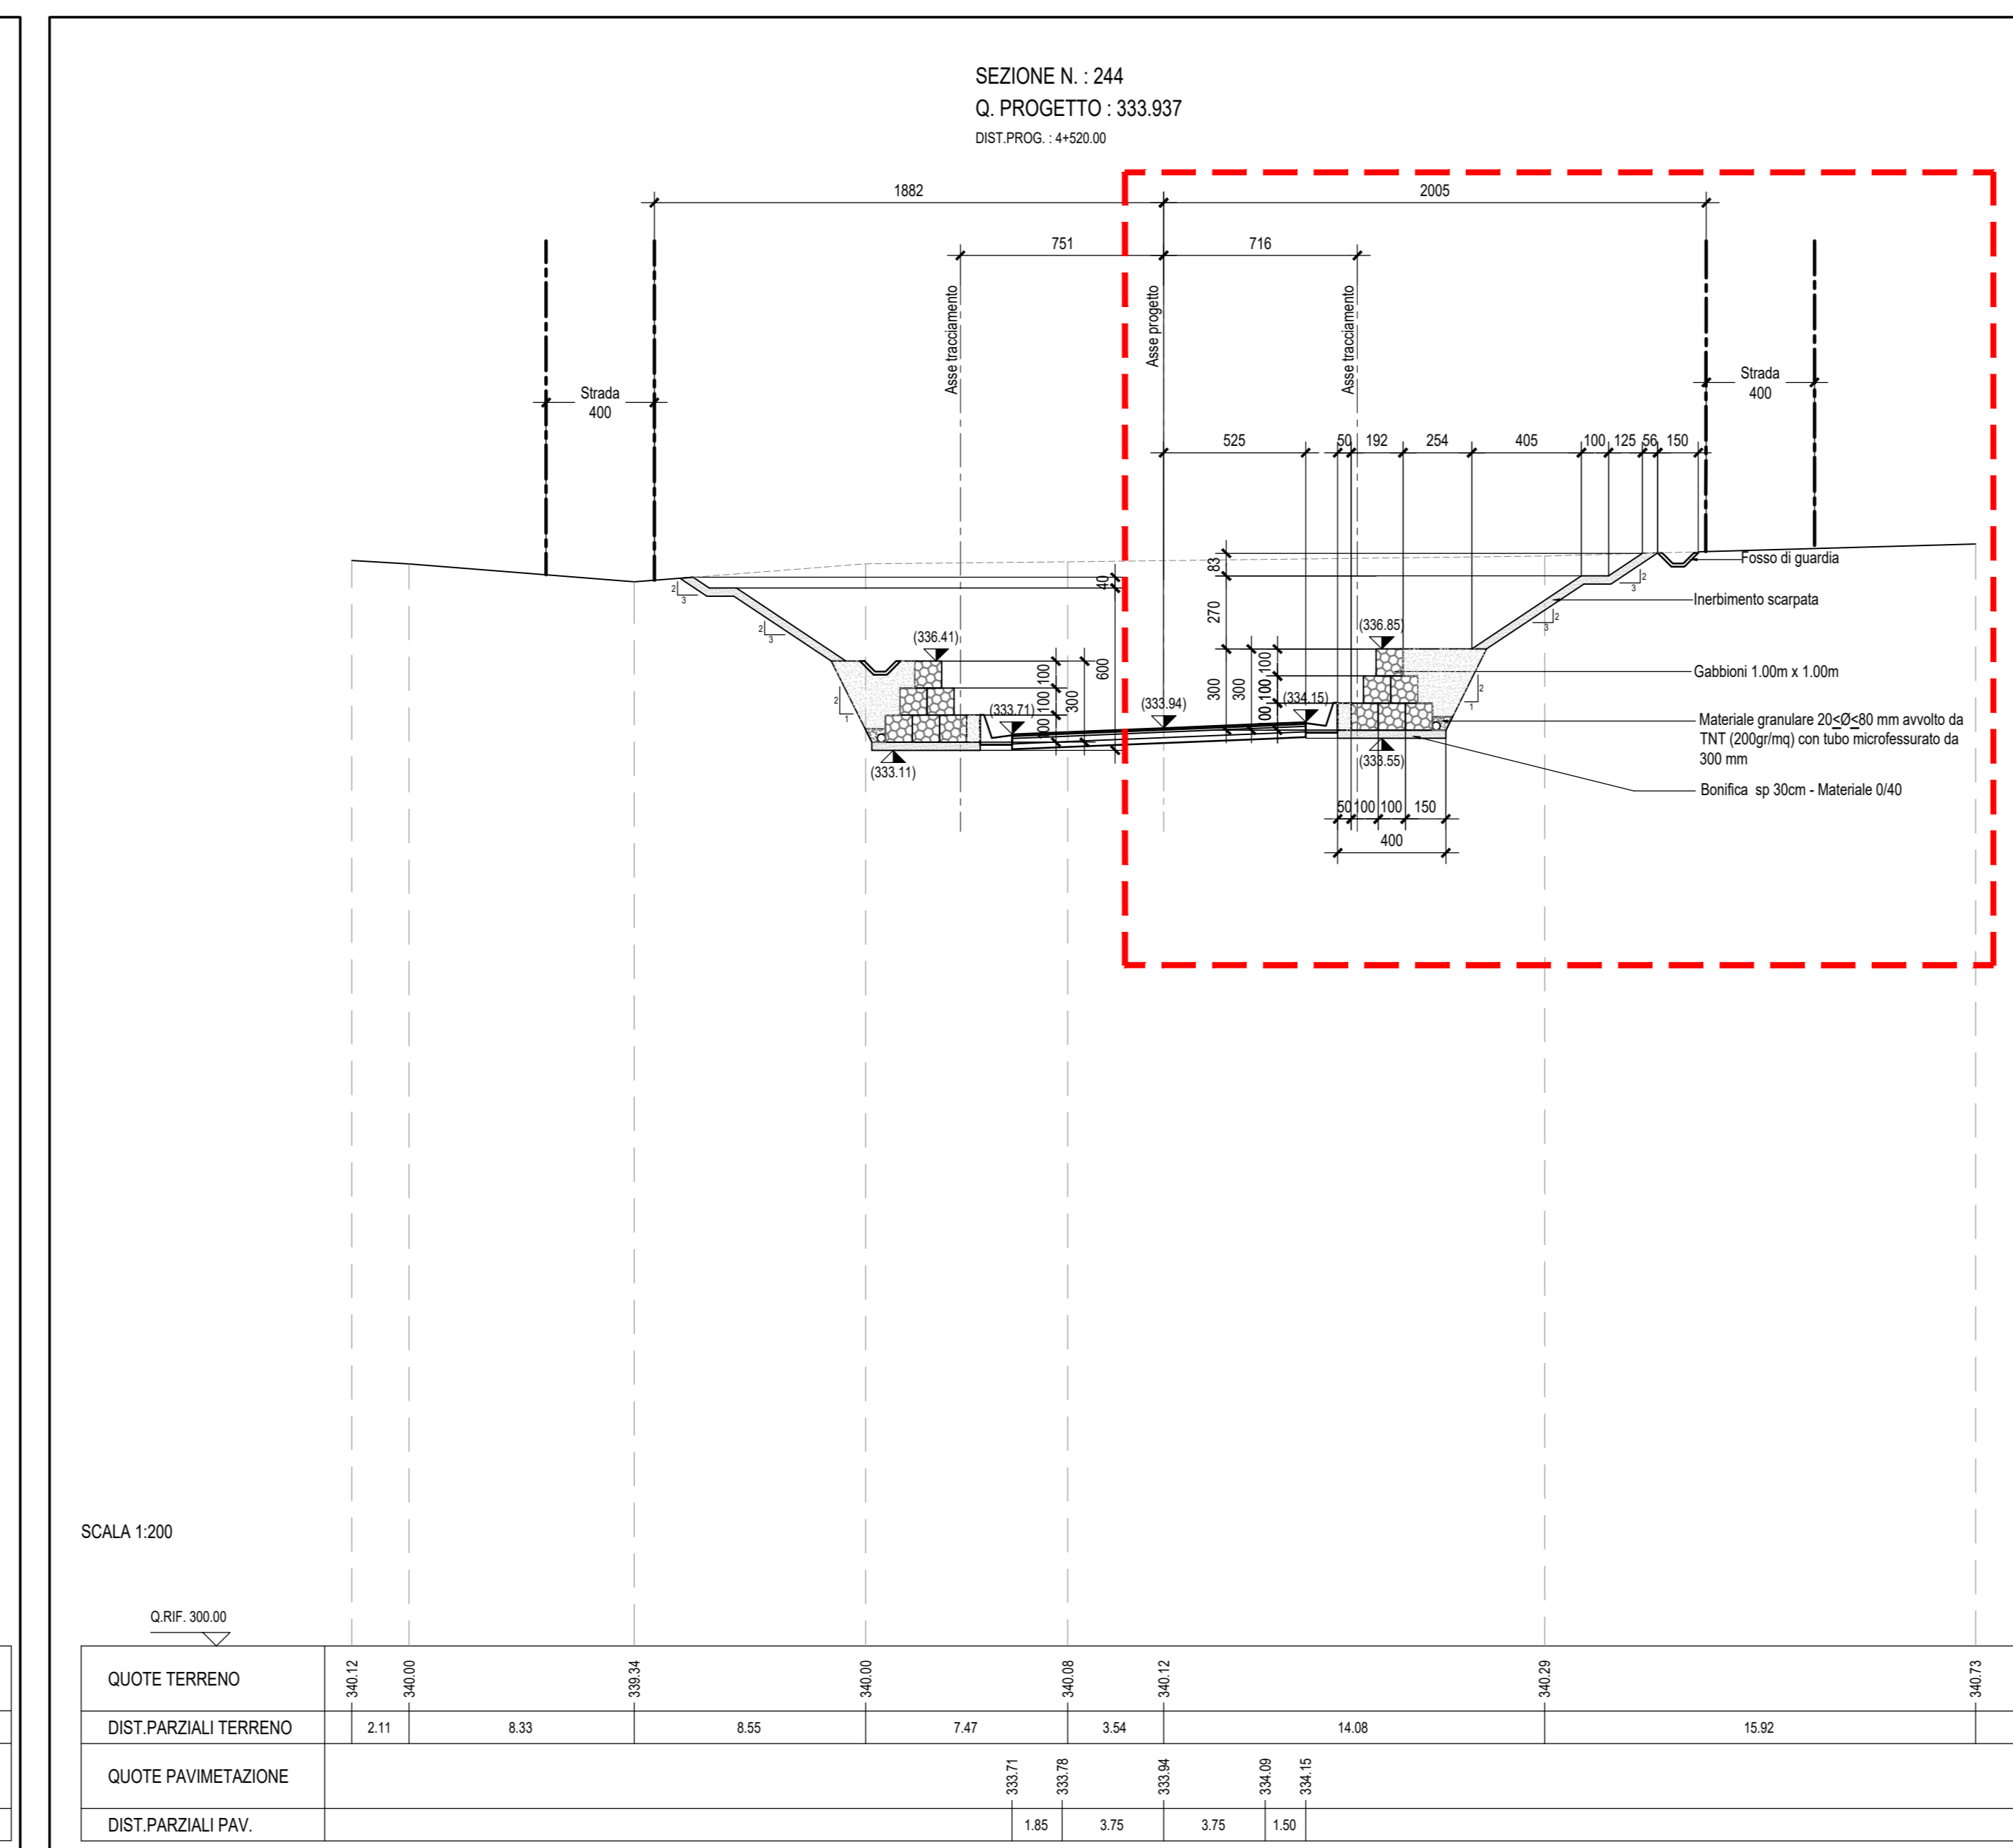

SCALA 1:200

QUOTE PAVIMENTAZIONE											
DISTANZE PARZIALI PAV.											

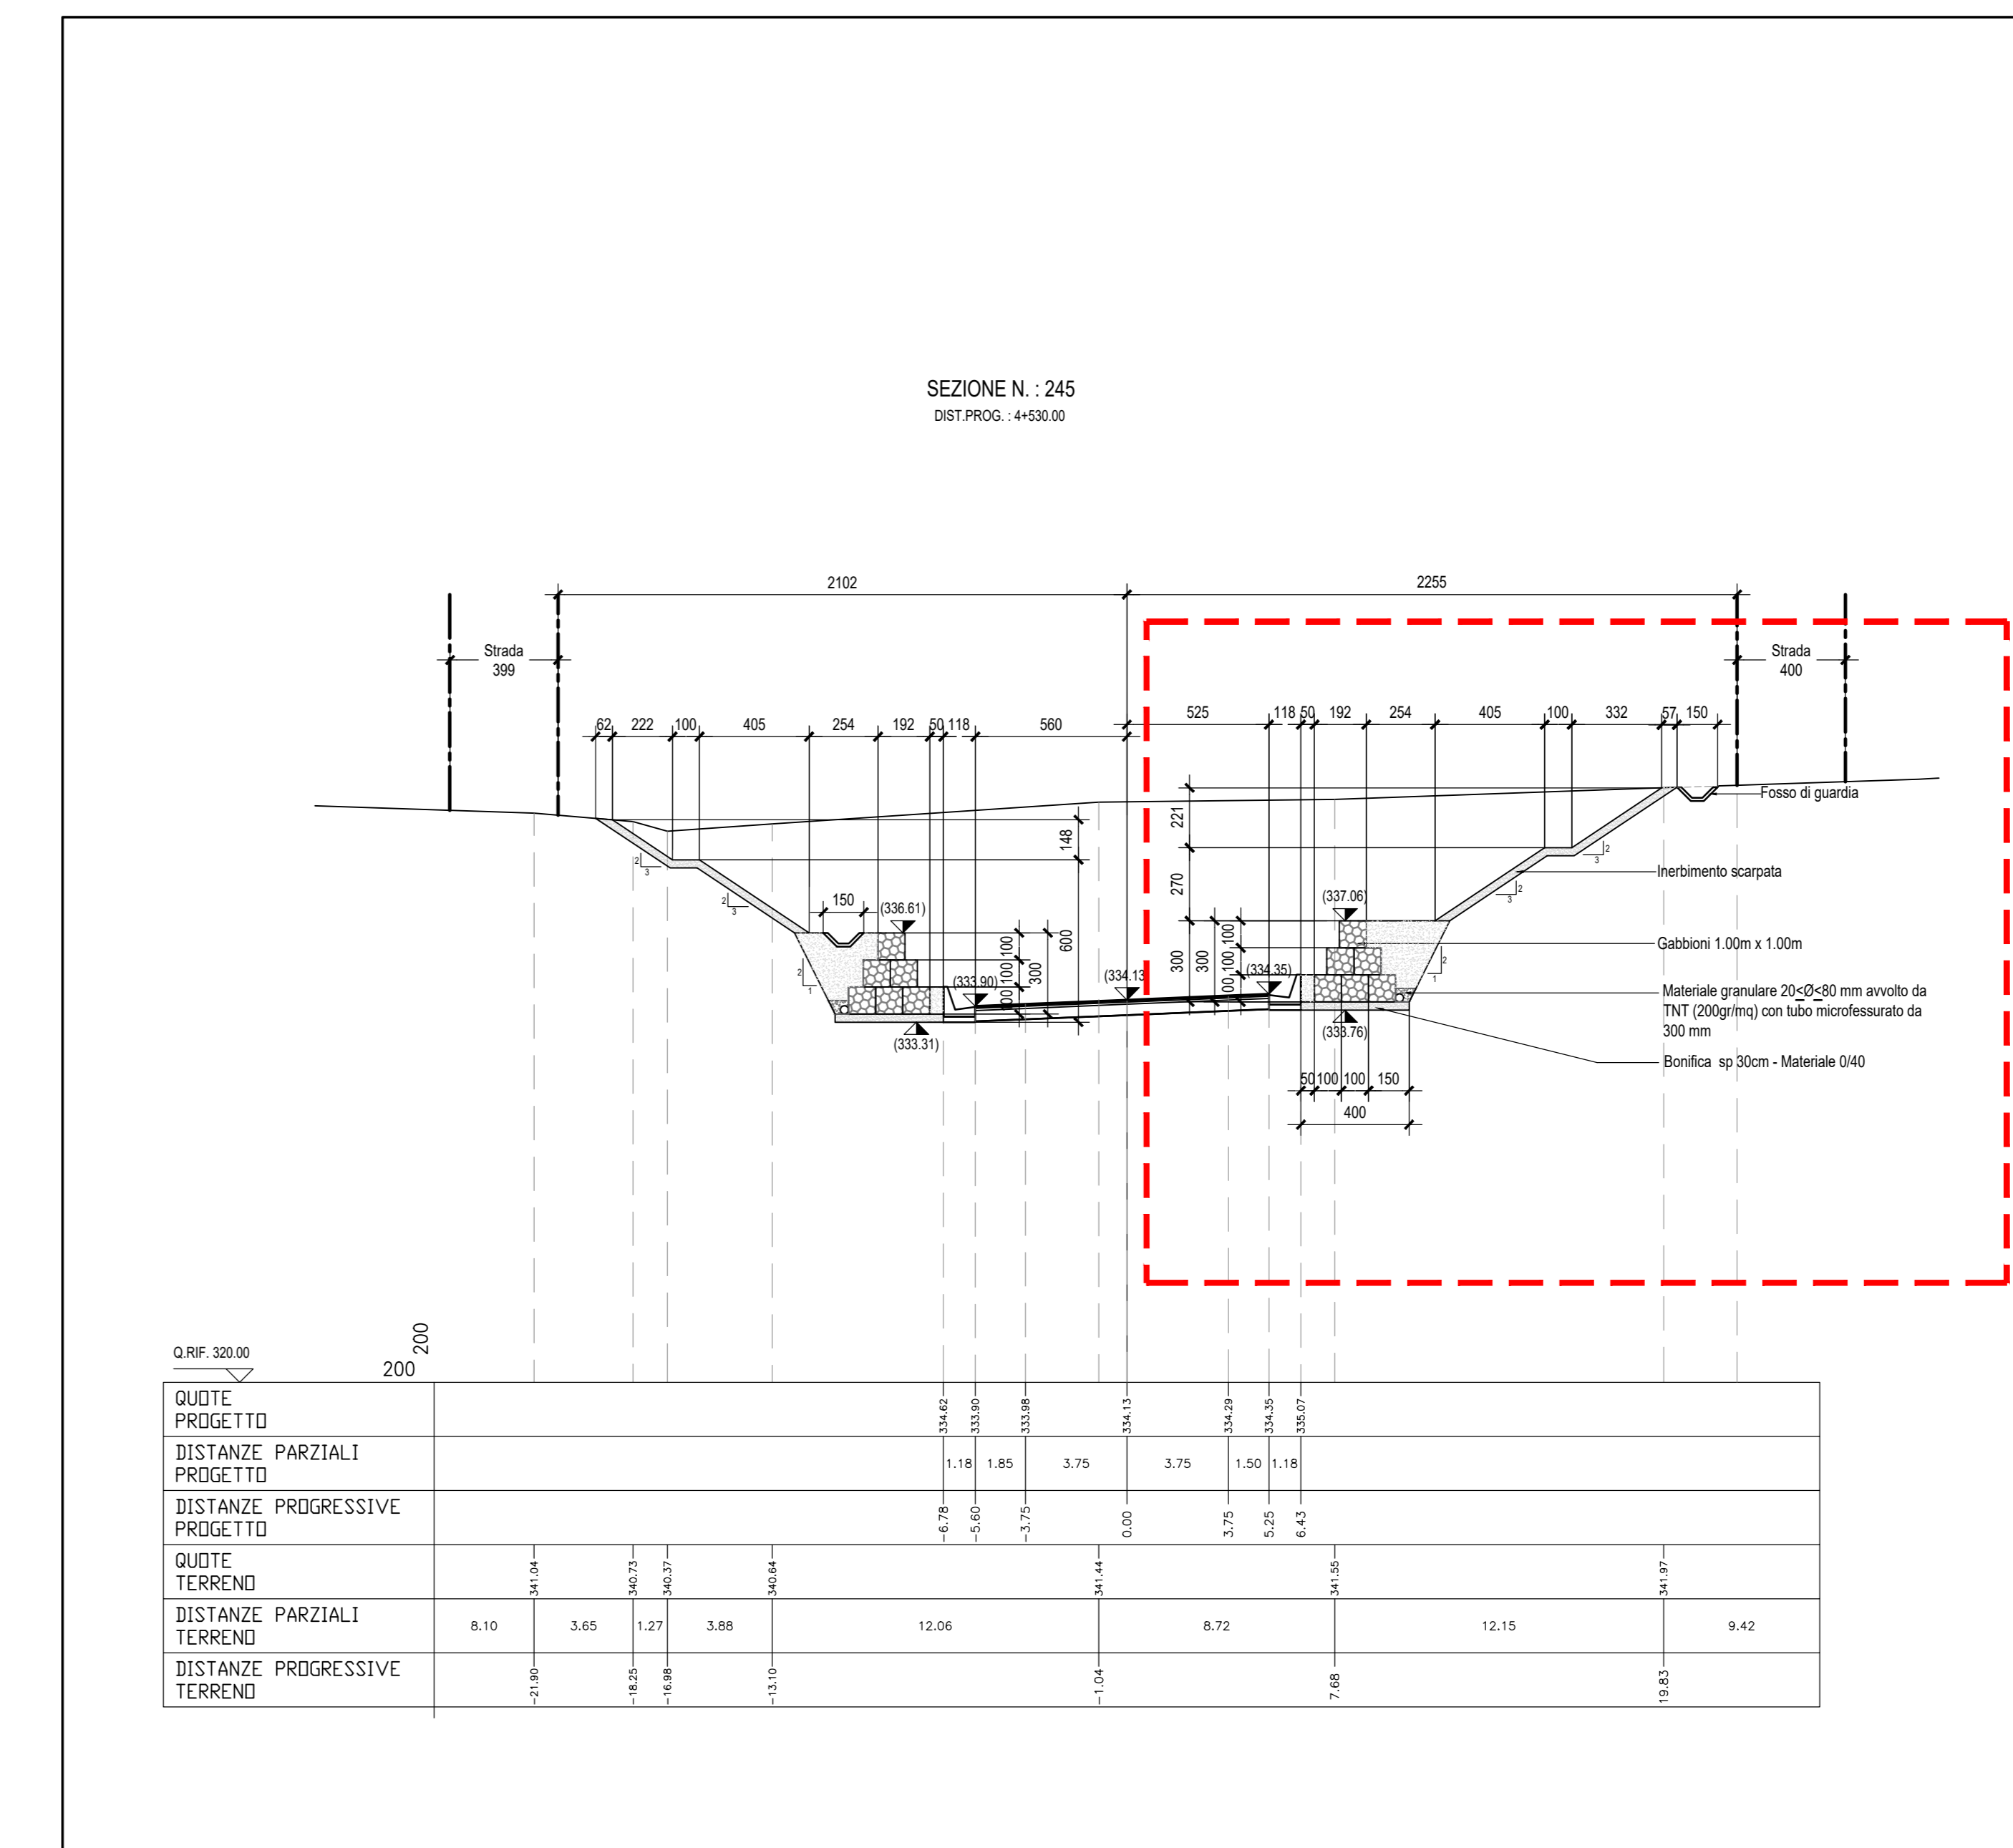

SCALA 1:200

DISTANZE PARZIALI TERRENO	6.10	3.65	1.27	3.88	12.06	6.72	12.15	9.42			
QUOTE PAVIMENTAZIONE											
DISTANZE PARZIALI PAV.											

Nota: Per i dettagli delle sezioni tipo e particolari costruttivi fare riferimento agli elaborati L070121E1600W07W2

**ASSE VIARIO MARCHE-UMBRIA  
E QUADRILATERO DI PENETRAZIONE INTERNA  
MAXI LOTTO 2**

LAVORI DI COMPLETAMENTO DELLA DIRETTRICE PERUGIA ANCONA:  
SS. 318 DI "VALFABBRICA", TRATTO PIANELLO - VALFABBRICA  
SS. 76 "VALDESINO", TRATTO FONSO VICO - CANCELLE ALBACINA - SERRA SAN QUIRICO  
"PEDEMONTANA DELLE MARCHE", TRATTO FABRIANO-MUCCIA-SFERCIA

**PROGETTO ESECUTIVO DI DETTAGLIO**

CONTRAENTE GENERALE: 		Il Responsabile del Committente Generale: Ing. Federico Morinari			
PROGETTAZIONE: Partecipazioni Italia S.p.A.		ASSISTENZA ALLA PROGETTAZIONE: 			
IL PROGETTISTA: Dott. Ing. Salvatore Lieto <small>Ordine degli Ingegneri Per. di Macerata 1147</small>		IL PROGETTISTA: Ing. Fabio Cipriani			
VISTO IL RESPONSABILE DEL PROCEDIMENTO: Ing. Ignazio Fanelli	IL COORDINATORE DELLA SICUREZZA (S): Ing. Vincenzo Pando	IL DIRETTORE DEI LAVORI: Ing. Poppo Manacò			
2.1.3 - PEDEMONTANA DELLE MARCHE <small>È l'unico trattamento - Completamento Sud - Inteso SST + Muro OPERE PARTI MINORI Muro in gabioni in DX dal km 4+490-4+510 Pianta, profilo e sezioni trasversali</small>			SCALA: Vano DATA: 29.01.2022		
Codice Unico di Progetto (CUP): F12C0300050021 (assegnato CIPR 2014/2015)					
CODICE ELABORATO: <b>L070103 2113 E116 MU01019 TV1011B</b>					
Rev.	Data	Descrizione	Redatto	Verificato	Approvato
A	MARZO 2020	Emissione PE	PROGR	M. Perrino	S. Lieto
B	28.07.2022	Emissione PED	SGS	C. Argentei	V. Caputo