SEZIONE N. : 289b
Q. PROGETTO : 347.390
DIST.PROG. : 5+394.10

SCALA 1:200

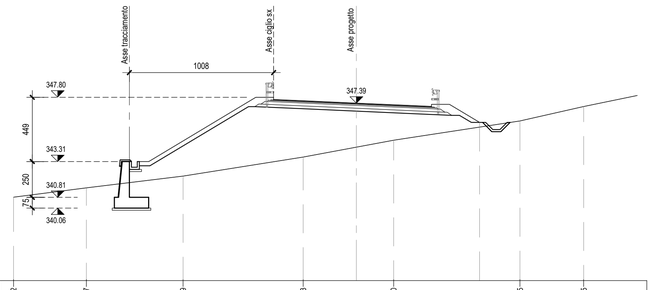

Q.RIF. 335.00

QUOTE TERRENO	340.82	341.47	342.29	343.63	344.90	346.15	347.15
DIST.PARZIALI TERRENO	5.08	6.76	8.39	6.32	8.83	4.45	
QUOTE PAVIMETAZIONE				347.63 347.62	347.56	347.39	347.22 347.16
DIST.PARZIALI PAV.				0.50 1.53	3.75	3.75	1.50

SEZIONE N. : 290
Q. PROGETTO : 347.390
DIST.PROG. : 5+400.00

SCALA 1:200

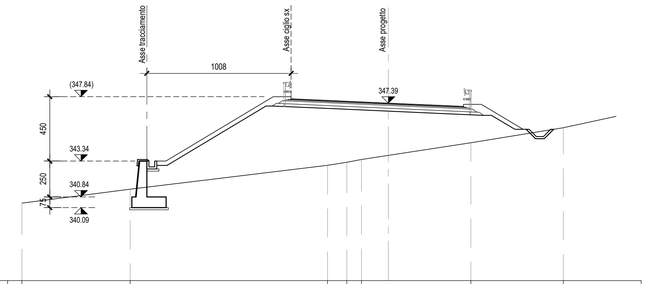

Q.RIF. 335.00

QUOTE TERRENO	340.41	341.38	343.05	343.26	343.45	344.62	345.67
DIST.PARZIALI TERRENO	7.56	13.80	1.34	1.02	7.65	6.46	
QUOTE PAVIMETAZIONE			347.69	347.67	347.56	347.39 347.22	347.16
DIST.PARZIALI PAV.			0.50	2.54	3.75	3.75	1.50

SEZIONE N. : 290a
Q. PROGETTO : 347.390
DIST.PROG. : 5+410.81

SCALA 1:200

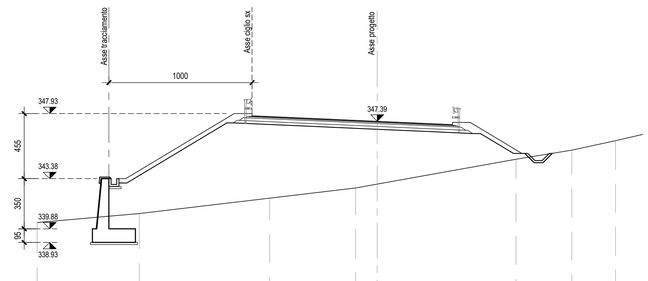

Q.RIF. 335.00

QUOTE TERRENO	340.32	340.85	342.02	342.73	344.74	345.37	346.03
DIST.PARZIALI TERRENO	7.13	9.12	5.99	11.22	3.90	3.05	
QUOTE PAVIMETAZIONE			347.78 347.75	347.55	347.39	347.22	347.16
DIST.PARZIALI PAV.			0.50 4.50	3.75	3.75	1.50	

SEZIONE N. : 291
Q. PROGETTO : 347.380
DIST.PROG. : 5+420.00

SCALA 1:200

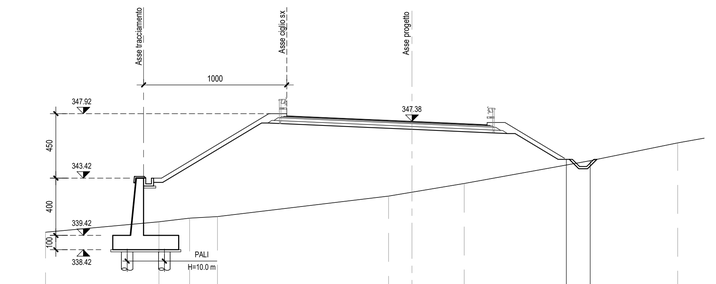

Q.RIF. 335.00

QUOTE TERRENO	339.64	340.37	340.62	340.74	342.16	343.05	344.63	345.88
DIST.PARZIALI TERRENO	7.93	2.14	1.94	11.95	5.29	8.80	6.12	
QUOTE PAVIMETAZIONE					347.77 347.75	347.55	347.38	347.22 347.15
DIST.PARZIALI PAV.					0.50 4.50	3.75	3.75	1.50

SEZIONE N. : 291a
Q. PROGETTO : 347.370
DIST.PROG. : 5+435.57

SCALA 1:200

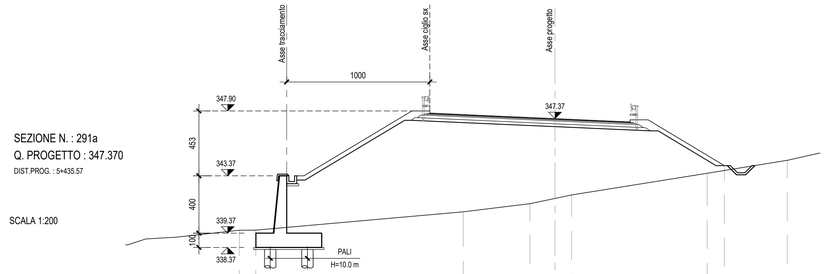

Q.RIF. 335.00

QUOTE TERRENO	339.57	339.57	340.86	341.42	342.03	343.54	344.45
DIST.PARZIALI TERRENO	1.15	14.49	4.65	2.92	9.47	5.59	
QUOTE PAVIMETAZIONE				347.75 347.73	347.53	347.37	347.20 347.13
DIST.PARZIALI PAV.				0.50 4.50	3.75	3.75	1.50

SEZIONE N. : 292
Q. PROGETTO : 347.360
DIST.PROG. : 5+440.00

SCALA 1:200

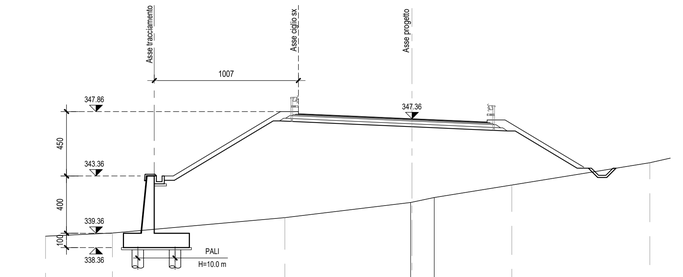

Q.RIF. 335.00

QUOTE TERRENO	339.18	339.38	340.45	341.51	341.88	342.72	344.28
DIST.PARZIALI TERRENO	4.68	12.05	8.78	1.65	5.42	9.64	
QUOTE PAVIMETAZIONE			347.86 347.69	347.52	347.36	347.19	347.28
DIST.PARZIALI PAV.			0.50 3.68	3.75	3.75	1.50	

SEZIONE N. : 292a
Q. PROGETTO : 347.330
DIST.PROG. : 5+451.40

SCALA 1:200

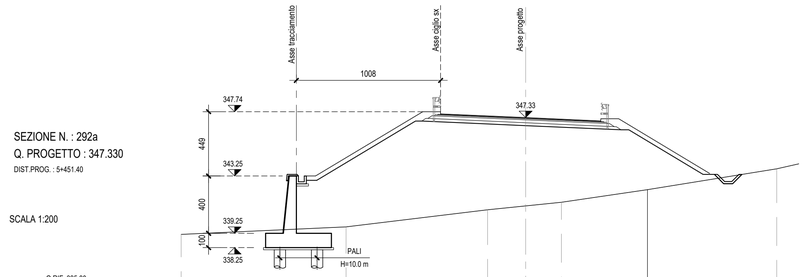

Q.RIF. 335.00

QUOTE TERRENO	339.18	339.70	340.89	341.42	342.23	343.75	
DIST.PARZIALI TERRENO	11.53	9.89	5.15	6.02	9.03		
QUOTE PAVIMETAZIONE			347.74 347.75	347.50	347.33	347.16	347.25
DIST.PARZIALI PAV.			0.50 1.69	3.75	3.75	1.50	

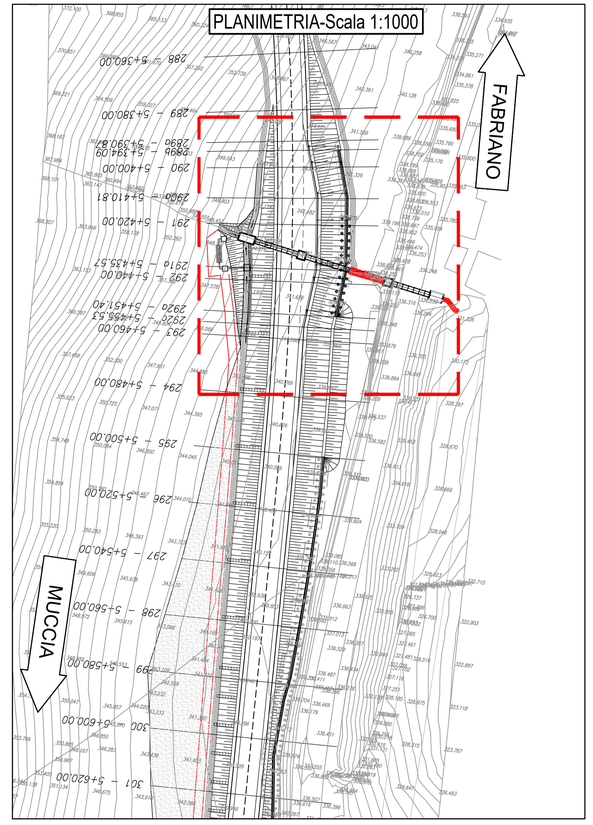

QUADRILATERO
Marche Umbria S.p.A.

ASSE VIARIO MARCHE-UMBRIA
E QUADRILATERO DI PENETRAZIONE INTERNA
MAXI LOTTO 2

LAVORI DI COMPLETAMENTO DELLA DIRETTRICE PERUGIA ANCONA:
SS. 318 DI "VALFABBRICA", TRATTO PIANELLO -VALFABBRICA
SS. 76 "VAL D'ESINO", TRATTI FOSSATO VICO - CANCELLI E ALBACINA - SERRA SAN QUIRICO
"PEDEMONTANA DELLE MARCHE", TRATTO FABRIANO-MUCCIA-SFERCIA.

PERIZIA DI VARIANTE

CONTRAENTE GENERALE:
DIRPA 2 s.c.a r.l.

Il Responsabile del Contraente Generale:
GIACOMO ZANCHINI
2022.12.15 11:40:14

PROGETTAZIONE:
Partecipazioni Italia S.p.A.

IL PROGETTISTA:
Dott. Ing. Salvatore Lieto
Ordine degli Ingegneri Prov. di Mantova n.1147
SALVATORE LIETO
30.11.2022 10:04:38
GMT+00:00

ASSISTENZA ALLA PROGETTAZIONE:
TECNOSTRUTTURE S.r.l.
SEDE LEGALE: Piazza Regina Margherita n.27 – 00198 ROMA
SEDE OPERATIVA: Via delle Querciole n. 13 – 00037 Segni (RM)

IL PROGETTISTA:
Dott. Ing. Antonio Tosiani

VISTO
IL RESPONSABILE DEL PROCEDIMENTO:
VISTO: IGINIO FAROTTI
Ing. Iginio Farotti

Firmato digitalmente da:
Ing. Vincenzo PARDO
2023.02.13 11:09:28
VISTO IL CSE
Ing. Vincenzo Pardo

Firmato digitalmente da:
DIRETTORE DEI LAVORI
Ing. Peppino Marascio

2.1.3 - PEDEMONTANA DELLE MARCHE
3° Stralcio funzionale - Castelraimondo Nord - Castelraimondo Sud
4° Stralcio funzionale - Castelraimondo Sud - Innesto SS77 a Muccia
OPERE D'ARTE MINORI: OPERE DI SOSTEGNO E DRENI
Muro di sottoscarpa in Sx dal Km 5+394 al Km 5+451
Sezioni trasversali

SCALA: 1:200
DATA: 28.07.2022

Codice Unico di Progetto (CUP) F12C03000050021 (assegnato CIPE 20.04.2015)

CODICE ELABORATO:

Opera	Tratto	Settore	CEE	WBS	Id.doc.	n° progr	Rev.
LO	70	3	213	E16	MU00	22	TVI 02	C

Rev.	Data	Descrizione	Redatto		Controllato	Approvato
A	Marzo 2020	Emissione P.E.	Progin	M. Perrino	S. Lieto	A. Grimaldi
B	Novem. 2021	Emissione Progetto di Dettaglio	Tecnostrutture	Tecnostrutture	A. Tosiani	S. Lieto
C	28.07.2022	Riscontro istruttoria ANAS	Tecnostrutture	Tecnostrutture	A. Tosiani	S. Lieto