


Nota: Per i dettagli delle sezioni tipo e particolari costruttivi fare riferimento agli elaborati: L0703213E16M0000TV02

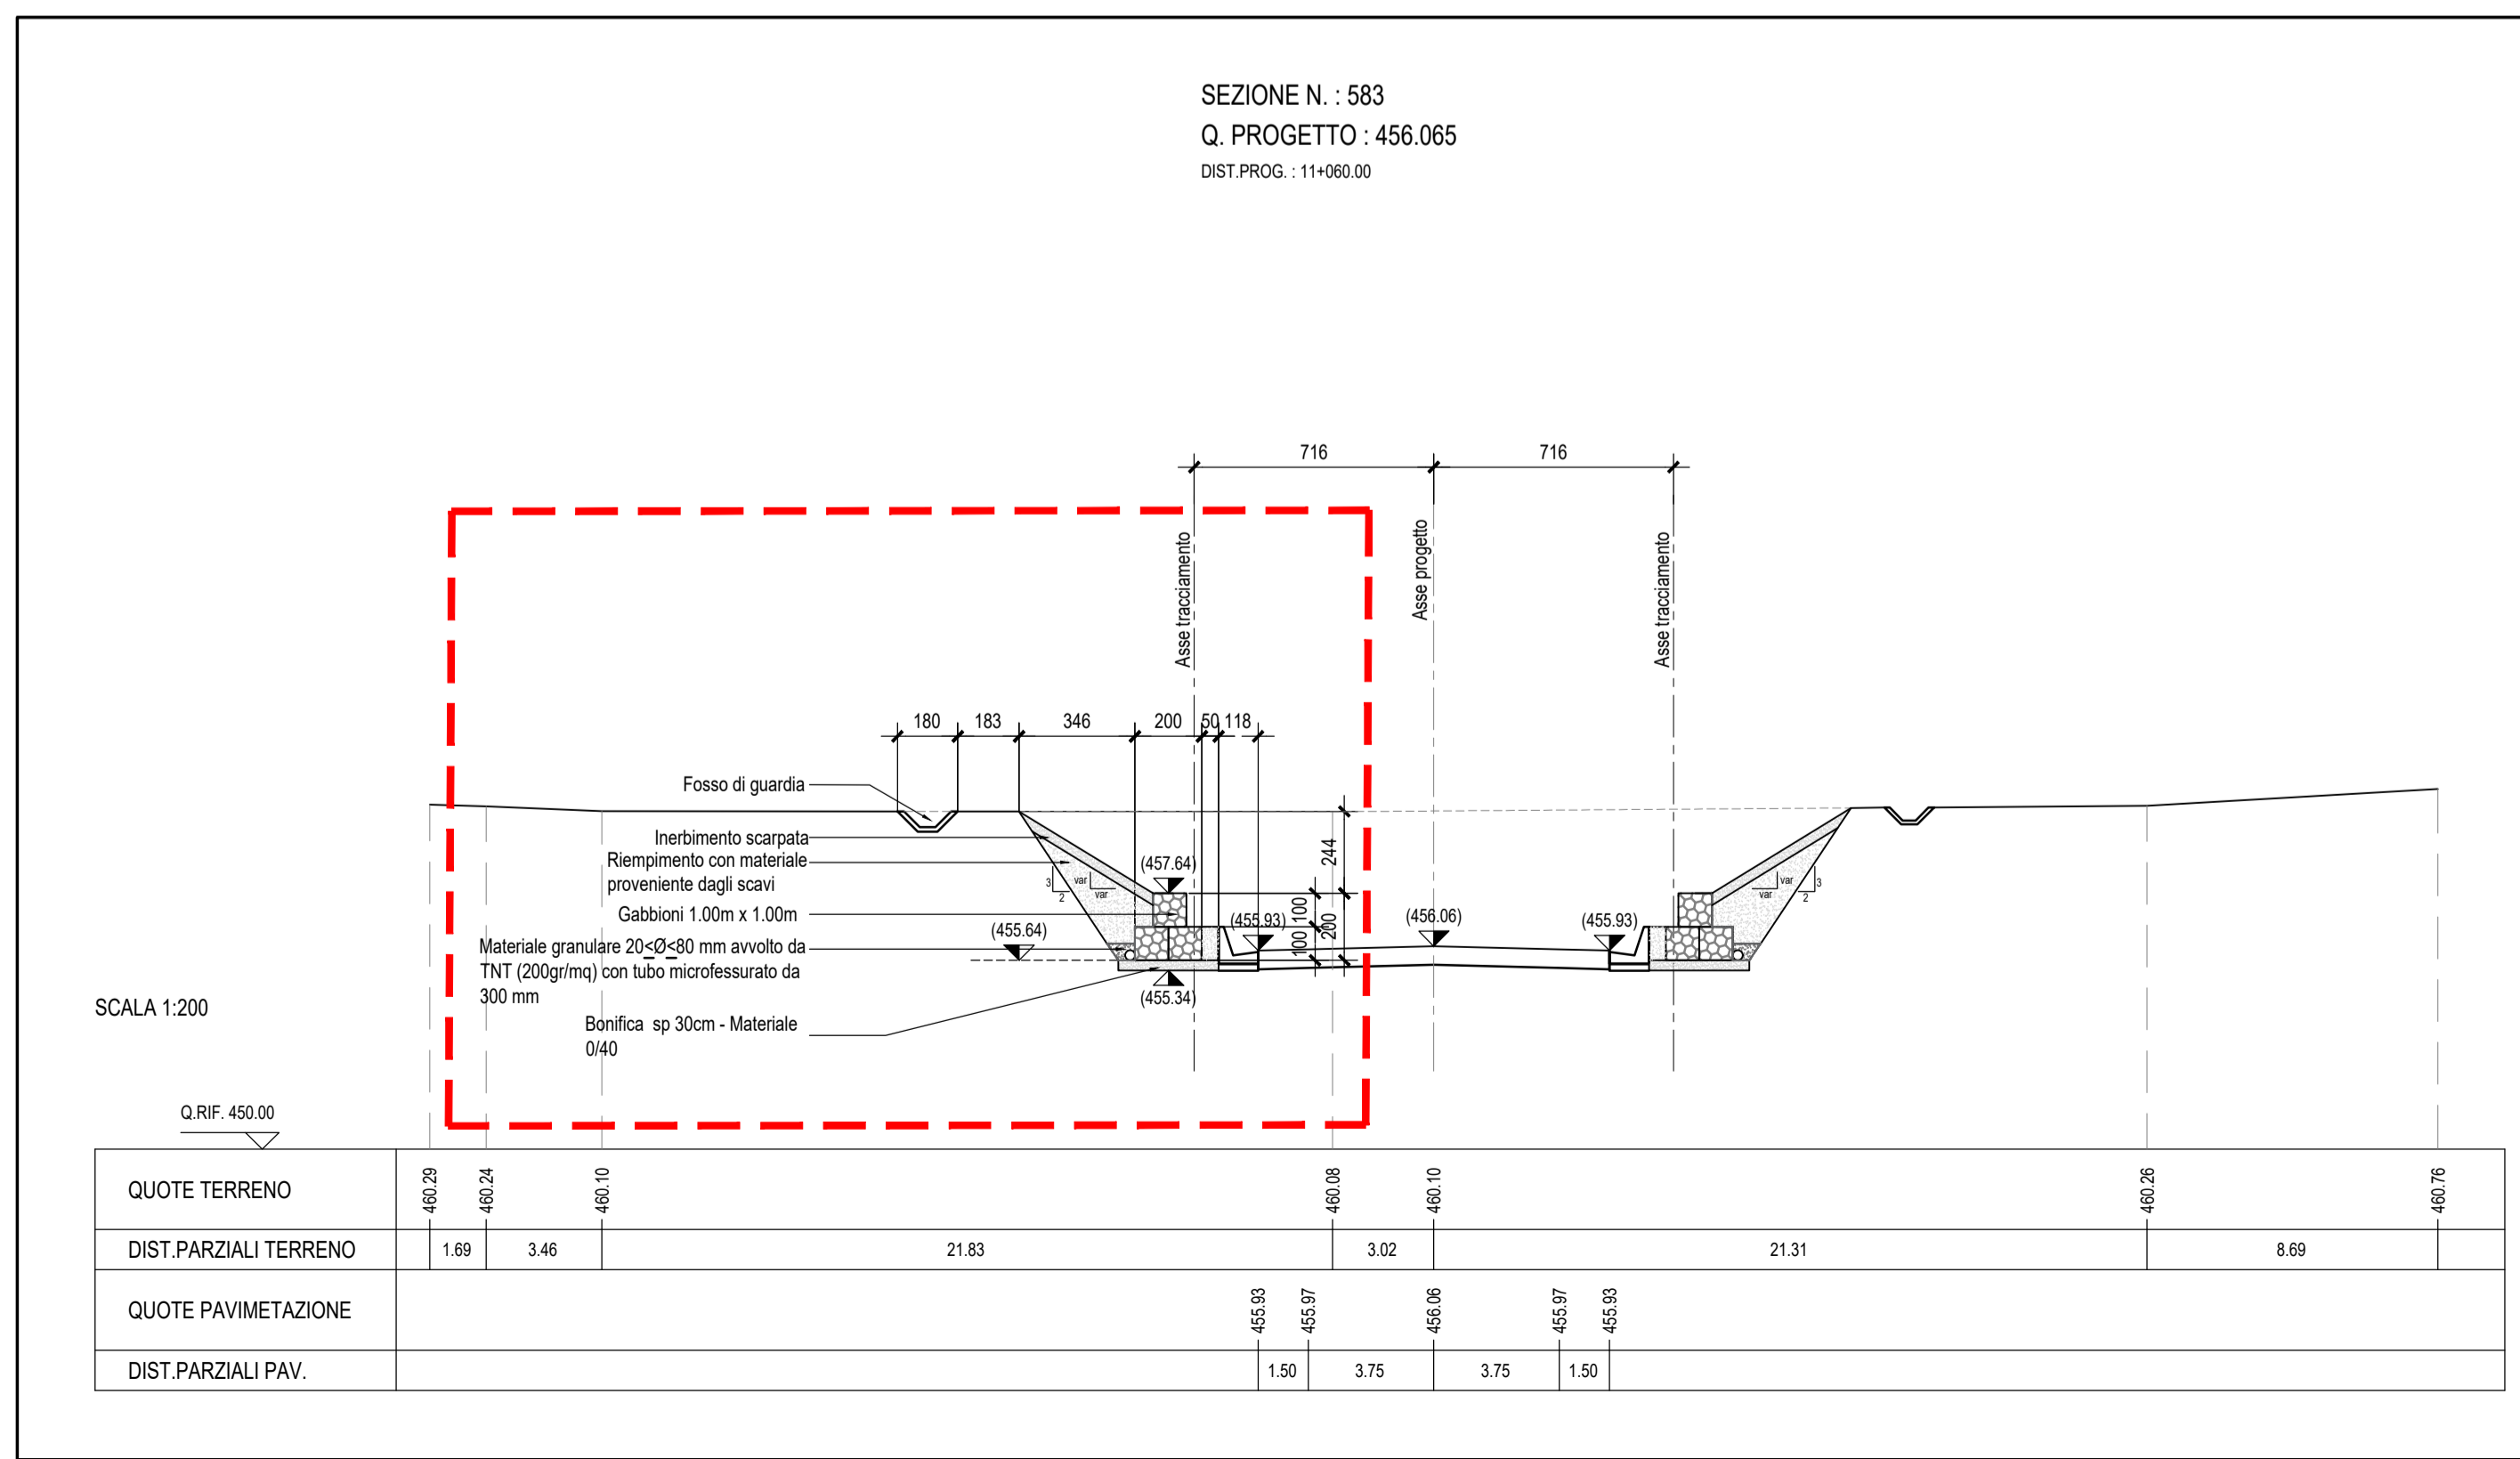

ASSE VIARIO MARCHE-UMBRIA E QUADRILATERO DI PENETRAZIONE INTERNA MAXI LOTTO 2

LAVORI DI COMPLETAMENTO DELLA DIRETTRICE PERUGIA ANCONA:
SS. 318 DI "VALFABBRICA", TRATTO PIANELLO-VALFABBRICA
SS. 76 "VAL D'ESINO", TRATTI FOSSATO VICO - CANCELLI E ALBACINA - SERRA SAN QUIRICO
"PEDEMONTANA DELLE MARCHE", TRATTO FABRIANO-MUCCIA-SFERCIA.

PROGETTO ESECUTIVO DI DETTAGLIO

CONTRAENTE GENERALE: DIRPA 2 s.c.a.r.l.		Il Responsabile del Contraente Generale: Ing. Federico Montanari																								
PROGETTAZIONE: Partecipazioni Italia S.p.A.		ASSISTENZA ALLA PROGETTAZIONE: SGS																								
IL PROGETTISTA: Dott. Ing. Salvatore Lieto Ordine degli Ingegneri Prov. di Mantova n.1147		IL PROGETTISTA: Ing. Valter Capata																								
VISTO IL RESPONSABILE DEL PROCEDIMENTO: Ing. Iginio Farotti	IL COORDINATORE DELLA SICUREZZA IN FASE DI ESECUZIONE: Ing. Vincenzo Pardo	IL DIRETTORE DEI LAVORI: Ing. Peppino Marascio																								
2.1.3 - PEDEMONTANA DELLE MARCHE 3° Stralcio funzionale - Castelraimondo Nord - Castelraimondo Sud 4° Stralcio funzionale - Castelraimondo Sud - Innesto SS77 a Muccia OPERE D'ARTE MINORI Muro in gabioni in SX dal km 11+048-11+068 Pianta, profilo e sezioni trasversali			SCALA: Varie DATA: 24.09.2021																							
Codice Unico di Progetto (CUP) F12C03000050021 (assegnato CIPE 20.04.2015)																										
CODICE ELABORATO: <table border="1" style="display: inline-table; text-align: center;"> <tr><td>L</td><td>O</td><td>7</td><td>0</td><td>3</td></tr> <tr><td>2</td><td>1</td><td>3</td><td>E</td><td>1</td><td>6</td></tr> <tr><td>M</td><td>U</td><td>0</td><td>0</td><td>3</td><td>3</td></tr> <tr><td>T</td><td>V</td><td>I</td><td>O</td><td>I</td><td>B</td></tr> </table>				L	O	7	0	3	2	1	3	E	1	6	M	U	0	0	3	3	T	V	I	O	I	B
L	O	7	0	3																						
2	1	3	E	1	6																					
M	U	0	0	3	3																					
T	V	I	O	I	B																					
Rev.	Data	Descrizione	Redatto	Controllato	Approvato																					
A	MARZO 2020	Emissione PE	PROGIN	M.Perrino	S. Lieto																					
B	24.09.2021	Emissione PED	SGS	C.Agostini	V.Capata																					