



Ante Operam



Inquadramento territoriale e punto di vista

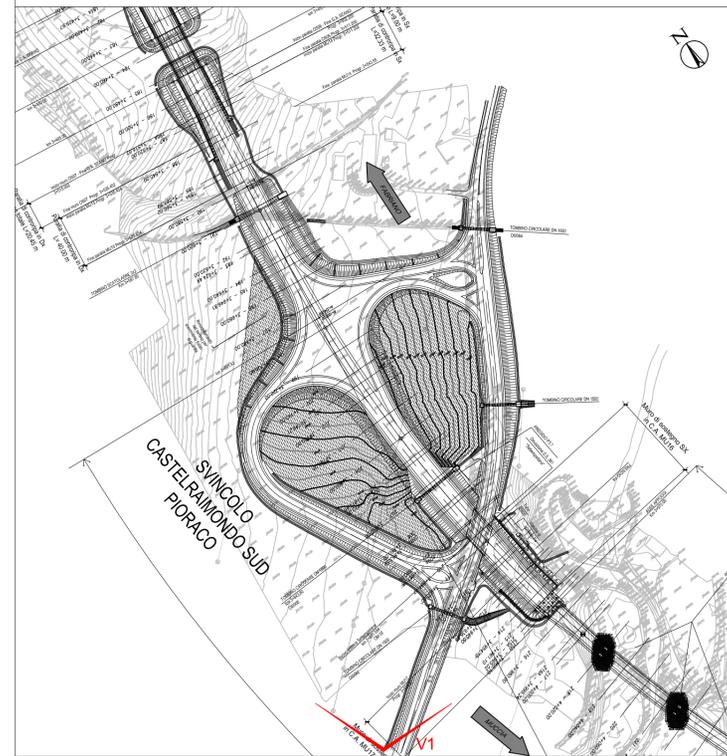

KEY PLAN

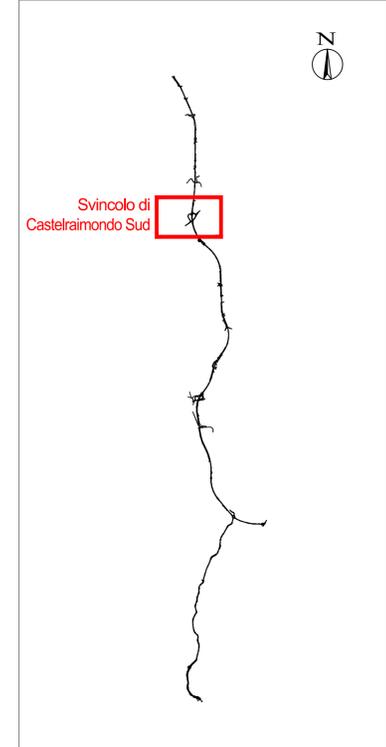

Post Operam - Ipotesi di variante



**ASSE VIARIO MARCHE-UMBRIA
E QUADRILATERO DI PENETRAZIONE INTERNA
MAXI LOTTO 2**

LAVORI DI COMPLETAMENTO DELLA DIRETTRICE PERUGIA ANCONA:
SS. 318 DI "VALFABBRICA", TRATTO PIANELLO - VALFABBRICA
SS. 76 "VAL DESINO", TRATTI FOSSATO VICO - CANCELLI E ALBACINA - SERRA SAN QUIRICO
"PEDEMONTANA DELLE MARCHE", TRATTO FABRIANO-MUCCIA-SFERCIA.

PERIZIA DI VARIANTE

CONTRAENTE GENERALE: 	Il Responsabile del Contraente Generale:
--------------------------	--

PROGETTAZIONE: Partecipazioni Italia S.p.A. IL PROGETTISTA: Dott. Ing. Salvatore Lieto Ordine degli Ingegneri Prov. di Mantova n.1147	ASSISTENZA ALLA PROGETTAZIONE:
IL GEOLOGO: Geol. Amedeo Babbini Ordine dei Geologi Regione Toscana n.1032	

VISTO IL RESPONSABILE DEL PROCEDIMENTO: Ing. Iginio Farotti	
---	--

2.1.3 - PEDEMONTANA DELLE MARCHE 3° Stralcio funzionale - Castelraimondo Nord - Castelraimondo Sud 4° Stralcio funzionale - Castelraimondo Sud - Inneso SS77 a Muccia INTERVENTI DI INSERIMENTO PAESAGGISTICO ED AMBIENTALE Svincolo di Castelraimondo Sud Fotosimulazioni Ipotesi di variante	SCALA: - DATA: 01.09.2021
---	--

Codice Unico di Progetto (CUP) F12C03000050021 (assegnato CIPE 20.04.2015)

CODICE ELABORATO:	Opera	Tratto	Settore	CEE	WBS	Subc.	n° progr	Rev.
	L0703	2113	E17	MA0000	TVI	19	A	

Rev.	Data	Descrizione	Redatto	Controllato	Approvato
A	01.09.2021	Emissione a seguito istruttoria ANAS	Dirpa 2	Dirpa 2	Dirpa 2 S. Lieto