


**LEGENDA:**

- Aree in Esproprio già comprese nel Progetto Definitivo
- Aree in Esproprio da Progetto Esecutivo
- Aree in Esproprio da Perizia di Variante
- Aree rellite da Progetto Definitivo ed Esecutivo
- Aree in Occupazione Temporanea
- Aree in Occupazione Temporanea Integrative
- Aree in Servizio per Drenaggi comprensive di Occupazione Temporanea
- Asse Nuovo Metanodotto con Fascia di Servizi Permanente
- Fascia di Occupazione Temporanea "arca di cantiere" interessata dalle lavorazioni di messa in fuori esercizio della rete di metanodotto

**CONFINI AMMINISTRATIVI**

- PROPRIETA' PRIVATA
- NUMERO DI PIANO
- NUMERO DI PARTICELLA
- CONFINI DI PROPRIETA'
- CONFINI DI PARTICELLA CATASTALE
- CONFINI DI FOGLIO
- CONFINI DI COMUNE
- CONFINI DI PROVINCIA
- CONFINI DI REGIONE
- LINIA FASCIA DI RISPETTO
- DEMANIO DELLO STATO E STRADE PUBBLICHE
- NUMERO DI PIANO
- STRADE O CORSI D'ACQUA

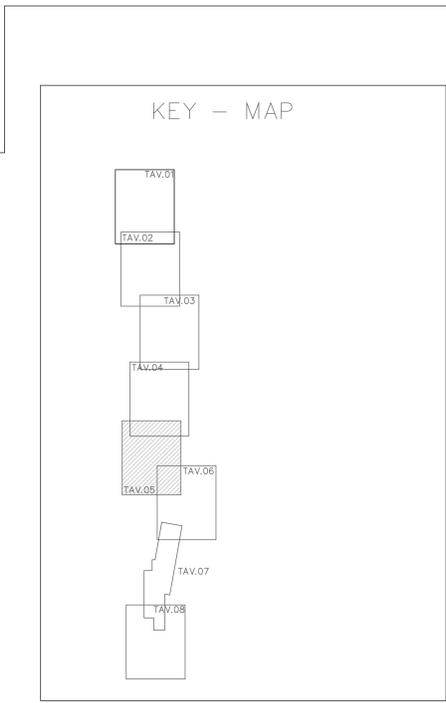

**QUADRILATERO**  
Marche Umbria S.p.A.

**ASSE VIARIO MARCHE-UMBRIA E QUADRILATERO DI PENETRAZIONE INTERNA MAXI LOTTO 2**  
LAVORI DI COMPLETAMENTO DELLA DIRETTRICE PERUGIA ANCONA: SS. 318 DI "VALFABBRICA", TRATTO PIANELLO-VALFABBRICA  
SS. 76 "VAL DESINO", TRATTO FOSSATO VICO - CANCELLI E ALBACINA - SERRA SAN QUIRICO  
"PEDEMONTANA DELLE MARCHE", TRATTO FABRIANO-MUCCIA-SFERCIA.

**PERIZIA DI VARIANTE**

CONTRAENTE GENERALE: Il Responsabile del Contraente Generale:  
**DIRPA 2** s.c.a.r.l. Ing. Giacomo Zanichini

PROGETTAZIONE: Partecipazioni Italia S.p.A. ASSISTENZA ALLA PROGETTAZIONE: ESPROPRIANDA S.r.l.

IL PROGETTISTA: Dott. Ing. Salvatore Lillo  
Codice dell'Appalto: Prov. di Marche n.1147

VISTO IL RESPONSABILE DEL PROCEDIMENTO: Ing. Iginio Facetti

2.1.3 - PEDEMONTANA DELLE MARCHE  
3° Stralzo funzionale - Castelraimondo Nord - Castelraimondo Sud  
4° Stralzo funzionale - Castelraimondo Sud - Imbocco S877 a Muccia  
ESPROPRI  
Planimetria piano particellare di esproprio - Tav.5

SCALA: 1:2000  
DATA: 10.11.2022

Codice Unico di Progetto (CUP) F12C03000050021 (assegnato CIPSE 20/04/2015)

CODICE ELABORATO: L07032113E1900002PLA05F

Rev.	Descr.	Emissione	Revisione	Autore	Verificato	Approvato
D	08/04/2021	Emissione Progetto Esecutivo	PROGON	S. Lieto	A. Giromelli	
E	04/09/2022	Emissione perizia di Variante	Espropriando	Espropriando	Dirpa 2	S. Lieto
F	10/11/2022	Emissione perizia di Variante	Espropriando	Espropriando	Dirpa 2	S. Lieto