



PRESIDENZA DEL CONSIGLIO DEI MINISTRI
MESSA IN SICUREZZA DEL SISTEMA
ACQUEDOTTISTICO DEL PESCHIERA PER
L'APPROVVIGIONAMENTO IDRICO
DI ROMA CAPITALE E DELL'AREA METROPOLITANA
IL COMMISSARIO STRAORDINARIO ING. PhD MASSIMO SESSA
SUB COMMISSARIO ING. MASSIMO PATERNOSTRO

acea
acqua
ACEA ATO 2 SPA



acea
Ingegneria
e servizi



IL RESPONSABILE DEL PROCEDIMENTO

Ing. PhD Alessia Delle Site

SUPPORTO AL RESPONSABILE DEL PROCEDIMENTO

Dott. Avv. Vittorio Gennari Ing. Michele Sartori

Sig.ra Claudia Iacobelli

Ing. Daniela Ili

CONSULENTE

Ing. Biagio Eramo

ELABORATO

A258PDS

COD. ATO2 AAM10121

DATA **Luglio 2023**

SCALA

AGG. N.	DATA	NOTE	FIRMA
1			
2			
3			
4			
5			
6			

Progetto di sicurezza e ammodernamento
dell'approvvigionamento della città
metropolitana di Roma

"Messa in sicurezza e ammodernamento del sistema
idrico del Peschiera",

L.n.108/2021, ex DL n.77/2021 art. 44 Allegato IV

CUP G31B21006920002

Sottoprogetto
RADDOPPIO VIII SIFONE – TRATTO CASA
VALERIA – USCITA GALLERIA RIPOLI
FASE 1

(con il finanziamento dell'Unione
europea – Next Generation EU)



**PROGETTO DI FATTIBILITA' TECNICA
ED ECONOMICA**

TEAM DI PROGETTAZIONE

CAPO PROGETTO

Ing. Angelo Marchetti

IDRAULICA

Ing. Eugenio Benedini

GEOLOGIA E IDROGEOLOGIA

Geol. Stefano Tosti

GEOTECNICA E STRUTTURE

Ing. Angelo Marchetti

ASPETTI AMBIENTALI

Ing. PhD Nicoletta Stracqualursi

ATTIVITA' TECNICHE DI SUPPORTO

Geom. Stefano Francisci

ATTIVITA' PATRIMONIALI

Geom. Fabio Pompei

SICUREZZA

Geom. Mirco Via

Hanno collaborato:

Ing. Nicola Epifanio

Ing. Matteo Botticelli

Ing. Roberto Biagi

Ing. Claudio Lorusso

Ing. Nunziata Venuto

Ing. Viviana Angeloro

Ing. Alfonso Gallo

Ing. Francesca Giorgi

Arch. Antonio Pesare

Arch. Simone Nicastro

Arch. Giuseppe Curcio

NOTA DI SPECIFICAZIONE ALLA NOTA
ACEA – VIA
REGIONE LAZIO
ERRATA CORRIGE



Ing. Geol. Eliseo Paolini

Geol. PhD Paolo Caporossi

Geol. Simone Febo

Geol. Filippo Arsie

Per. Ind. Riccardo Gagliardi

Geom. Mariano Troisi

Geom. Danilo Mauti

Geom. Veronica Ceccarelli

Geom. Cristian Diamanti

Geom. Vito Di Paolo

CONSULENTI

I.R.I.D.E srl

ACEA ATO2 S.P.A.
ACEA ELABORI S.P.A.

**RADDOPPIO VIII SIFONE – TRATTO CASA VALERIA –
USCITA GALLERIA RIPOLI – FASE 1**

PROGETTO DI FATTIBILITA’
TECNICA ED ECONOMICA

*Nota tecnica di riscontro alle richieste di integrazioni
nell'ambito della procedura di V.I.A. – PNRR*

REGIONE LAZIO

ERRATA CORRIGE

Con riferimento alla documentazione trasmessa, si riporta di seguito lo stralcio planimetrico con la corretta posizione delle ipotesi progettuali c) e d) per l'accesso al cantiere PZ3, che nella nota tecnica di riscontro erano state precedentemente identificate con lo stesso tracciato.

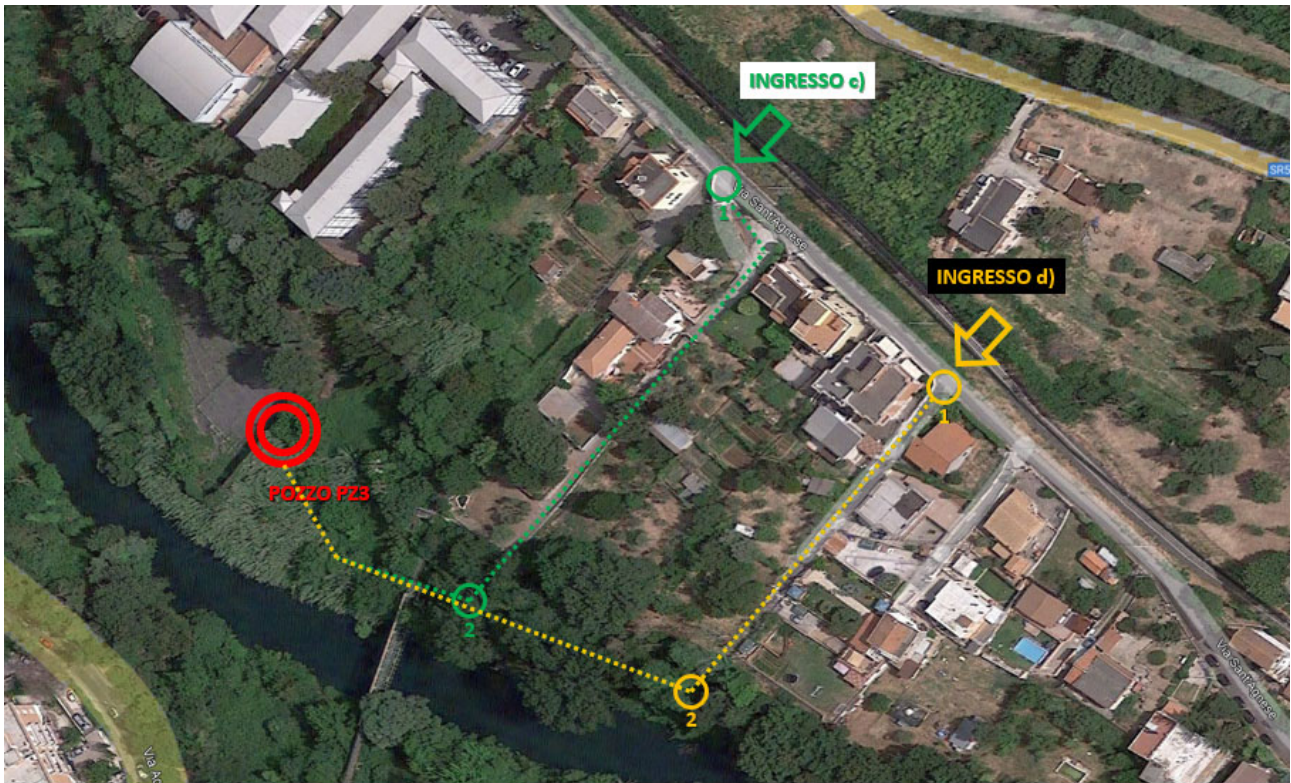


Figura 1 – Ipotesi pista di cantiere c) e d)

In ogni caso, si precisa che le motivazioni che hanno comportato l'esclusione di tali alternative rimangono le stesse esplicate in precedenza.

IPOTESI c)

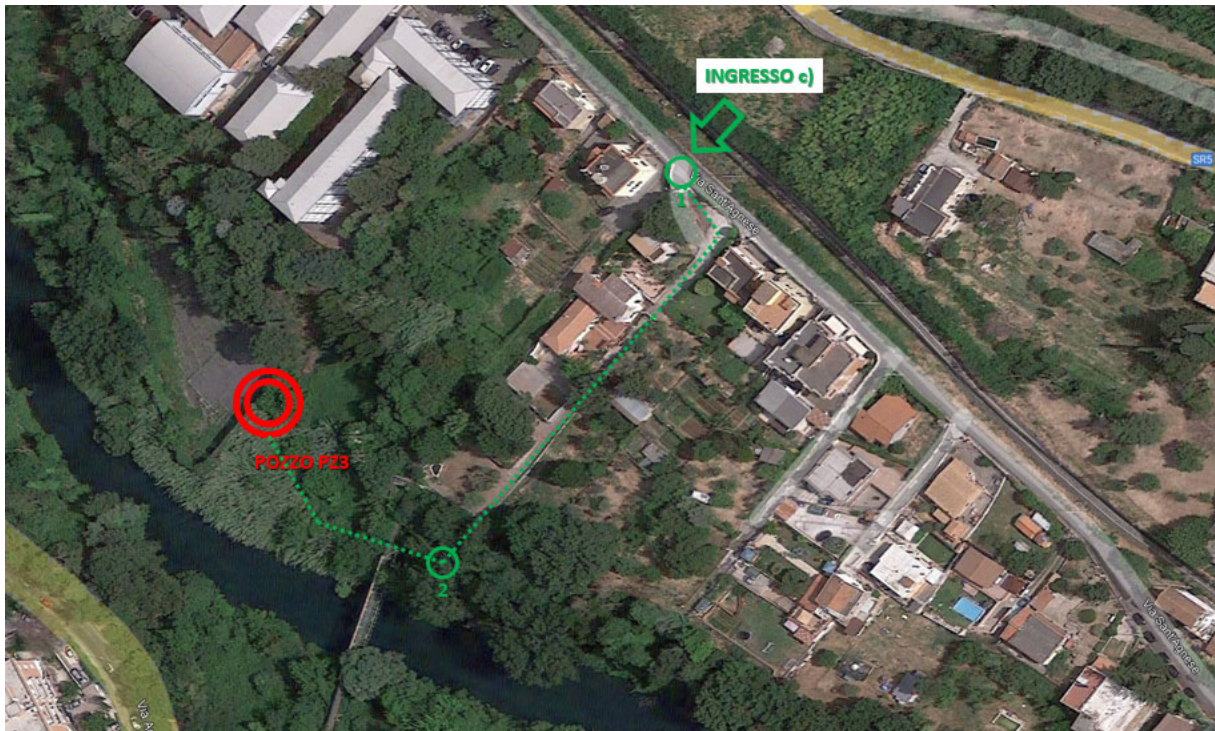


Figura 2 – Ipotesi pista di cantiere c)

Tale ipotesi prevede l'ingresso al punto 1 in Via Sant'Agnese, in corrispondenza di una strada di viabilità privata di pertinenza di alcune abitazioni esistenti e risulta, pertanto, non percorribile sia perché comporterebbe l'interdizione all'accesso dei fabbricati per civile abitazione sia perché presenta dimensioni incompatibili con l'iscrizione dei mezzi di cantiere in curva.



Figura 3 – Ipotesi accesso e pista di cantiere c)

IPOTESI d)

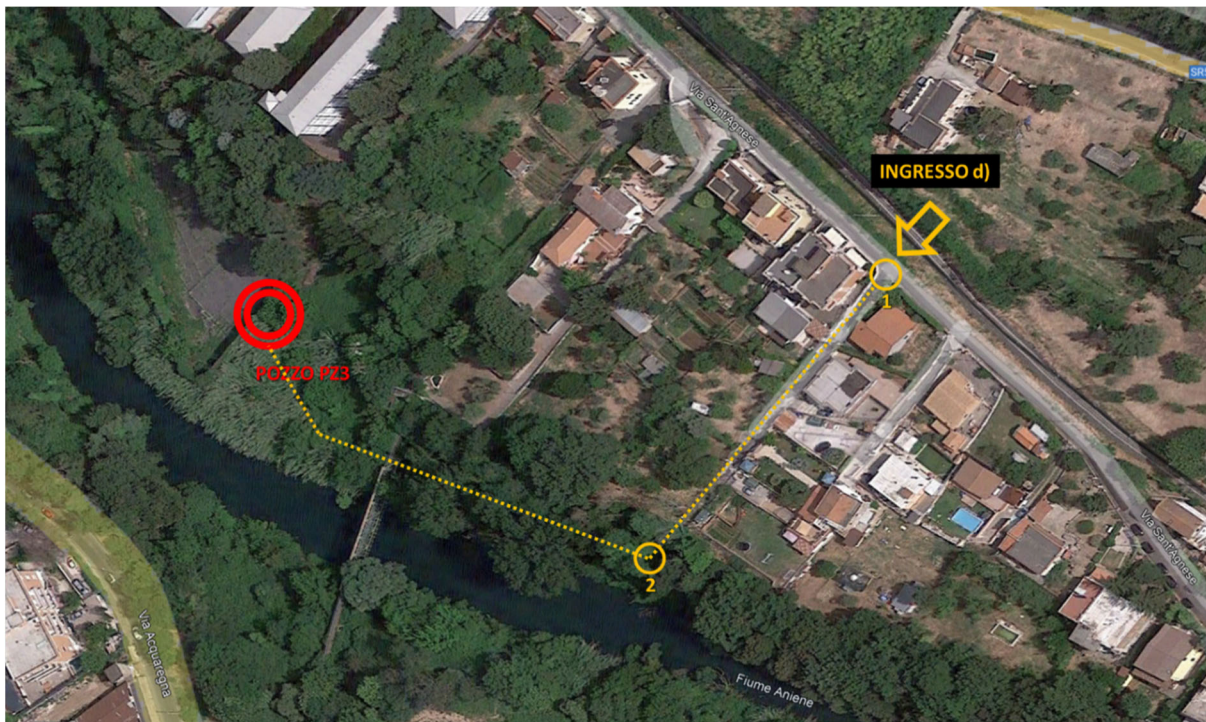


Figura 4 – Ipotesi pista di cantiere d)

Tale ipotesi di progetto prevede l'ingresso al punto 1 in Via Sant'Agnese posto a circa 80 metri rispetto all'ipotesi c) e presenta le stesse criticità espresse per l'ipotesi c): accesso da strada privata e larghezza incompatibile con l'iscrizione dei mezzi di cantiere in curva.



Figura 5 – Ipotesi accesso e pista di cantiere d)