



CONSORZIO DI BONIFICA  
TERRE D'APULIA

## LAVORI DI RISTRUTTURAZIONE E POTENZIAMENTO DELL'ACQUEDOTTO RURALE DELLA MURGIA - SCHEMA SUD -



### PROGETTO ESECUTIVO INGEGNERIZZAZIONE DELLE MIGLIORIE OFFERTE

Progettista: **ARKE** Ingegneria S.p.A.  
Prof. Ing. Alberto Ferruccio PICCONI  
Dott. Ing. Giovanni VITONE  
Dott. Ing. Luigi FANELLI  
Dott. Ing. Stefano FRANCAVILLA

IMPRESE APPALTATRICI  
MANDATARIA: **M&C&O&M**  
MANDANTE: **BENECO**


CONSORZIO DI BONIFICA  
TERRE D'APULIA  
Responsabile del Procedimento:  
Dott. Ing. Maria BARILE  
Direttore dei Lavori:  
Ing. Antonio Dell'Isola

Codice	Elaborato	SCALA	VARIE
MB12	Particolare sistemazione area ex pozzo limitrofa al serbatoio SS1		
05	MARZO - 2023	Emesso per adeguamento del progetto esecutivo alle migliorie proposte in fase di gara	
04	GIUGNO - 2022	Emesso per Risccontro verifica	
03	GENNAIO - 2022	Emesso per PUA	
0	MAGGIO - 2019	Emesso per Progetto Definitivo	
REV	DATA	NOTE	COD. ELABORATO
			Dwg

ORTOFOTO CON INDICAZIONE DELL'AREA "VECCHIO POZZO" DA RIQUALIFICARE DI PROPRIETA' DEL CONSORZIO DI BONIFICA TERRE D'APULIA



### STATO DEI LUOGHI

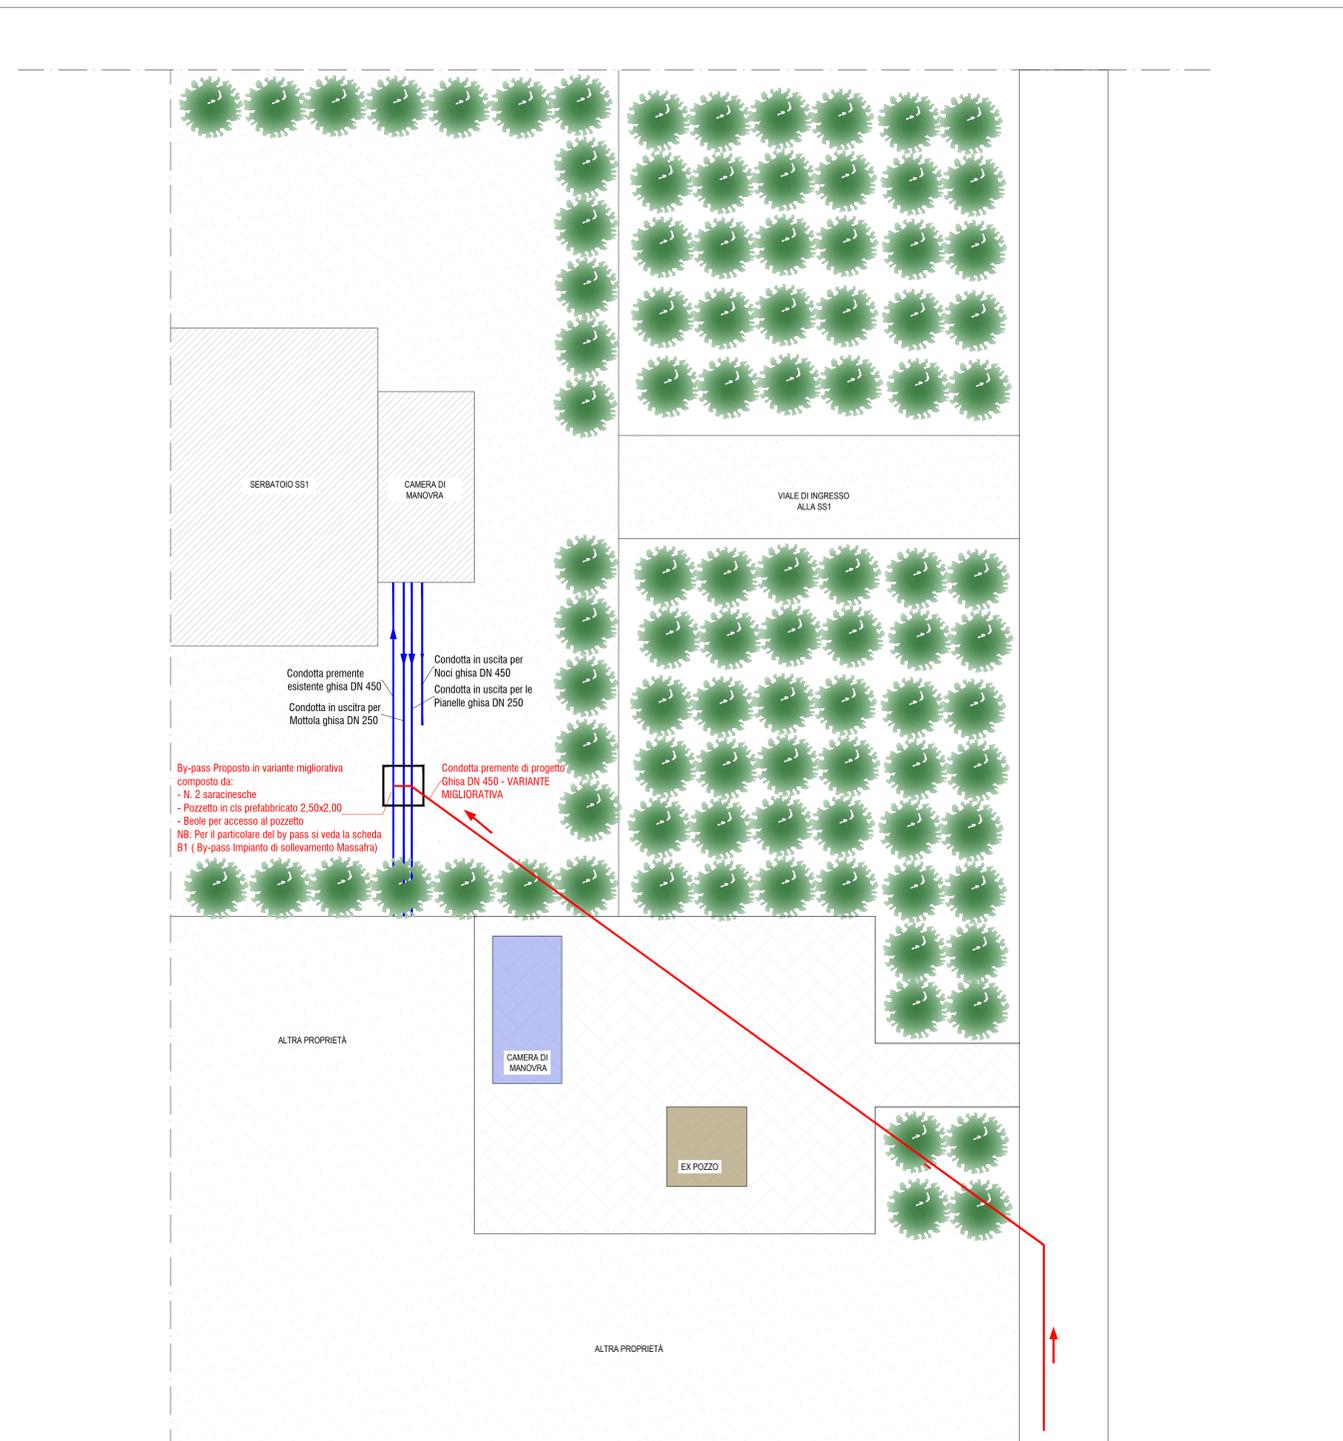

### STATO DI PROGETTO



### LEGENDA

- PERCORSO DELLA CONDOTTA OFFERTO IN VARIANTE MIGLIORATIVA
- CONDOTTE ESISTENTI
- ARBUSTI ESISTENTI
- N. 100 ARBUSTI OFFERTI IN VARIANTE MIGLIORATIVA
- PANCHINE OFFERTE IN VARIANTE MIGLIORATIVA
- CESTINI OFFERTI IN VARIANTE MIGLIORATIVA

#### PANCHINA TIPO OFFERTA IN VARIANTE MIGLIORATIVA



#### CESTINO TIPO OFFERTO IN VARIANTE MIGLIORATIVA



#### FOTO DELL'AREA "VECCHIO POZZO"

"VECCHIO POZZO DA DEMOLIRE"



"CAMERA DI MANOVRA DA DEMOLIRE"



"CAMERA DI MANOVRA DA DEMOLIRE"



"CAMERA DI MANOVRA DA DEMOLIRE"

