


PARTICOLARE 1
 Nuova posizione stazione Terna e Stazione di Condivisione e SET in attesa di benessere TERNA e già oggetto di accordo di condivisione fra produttori

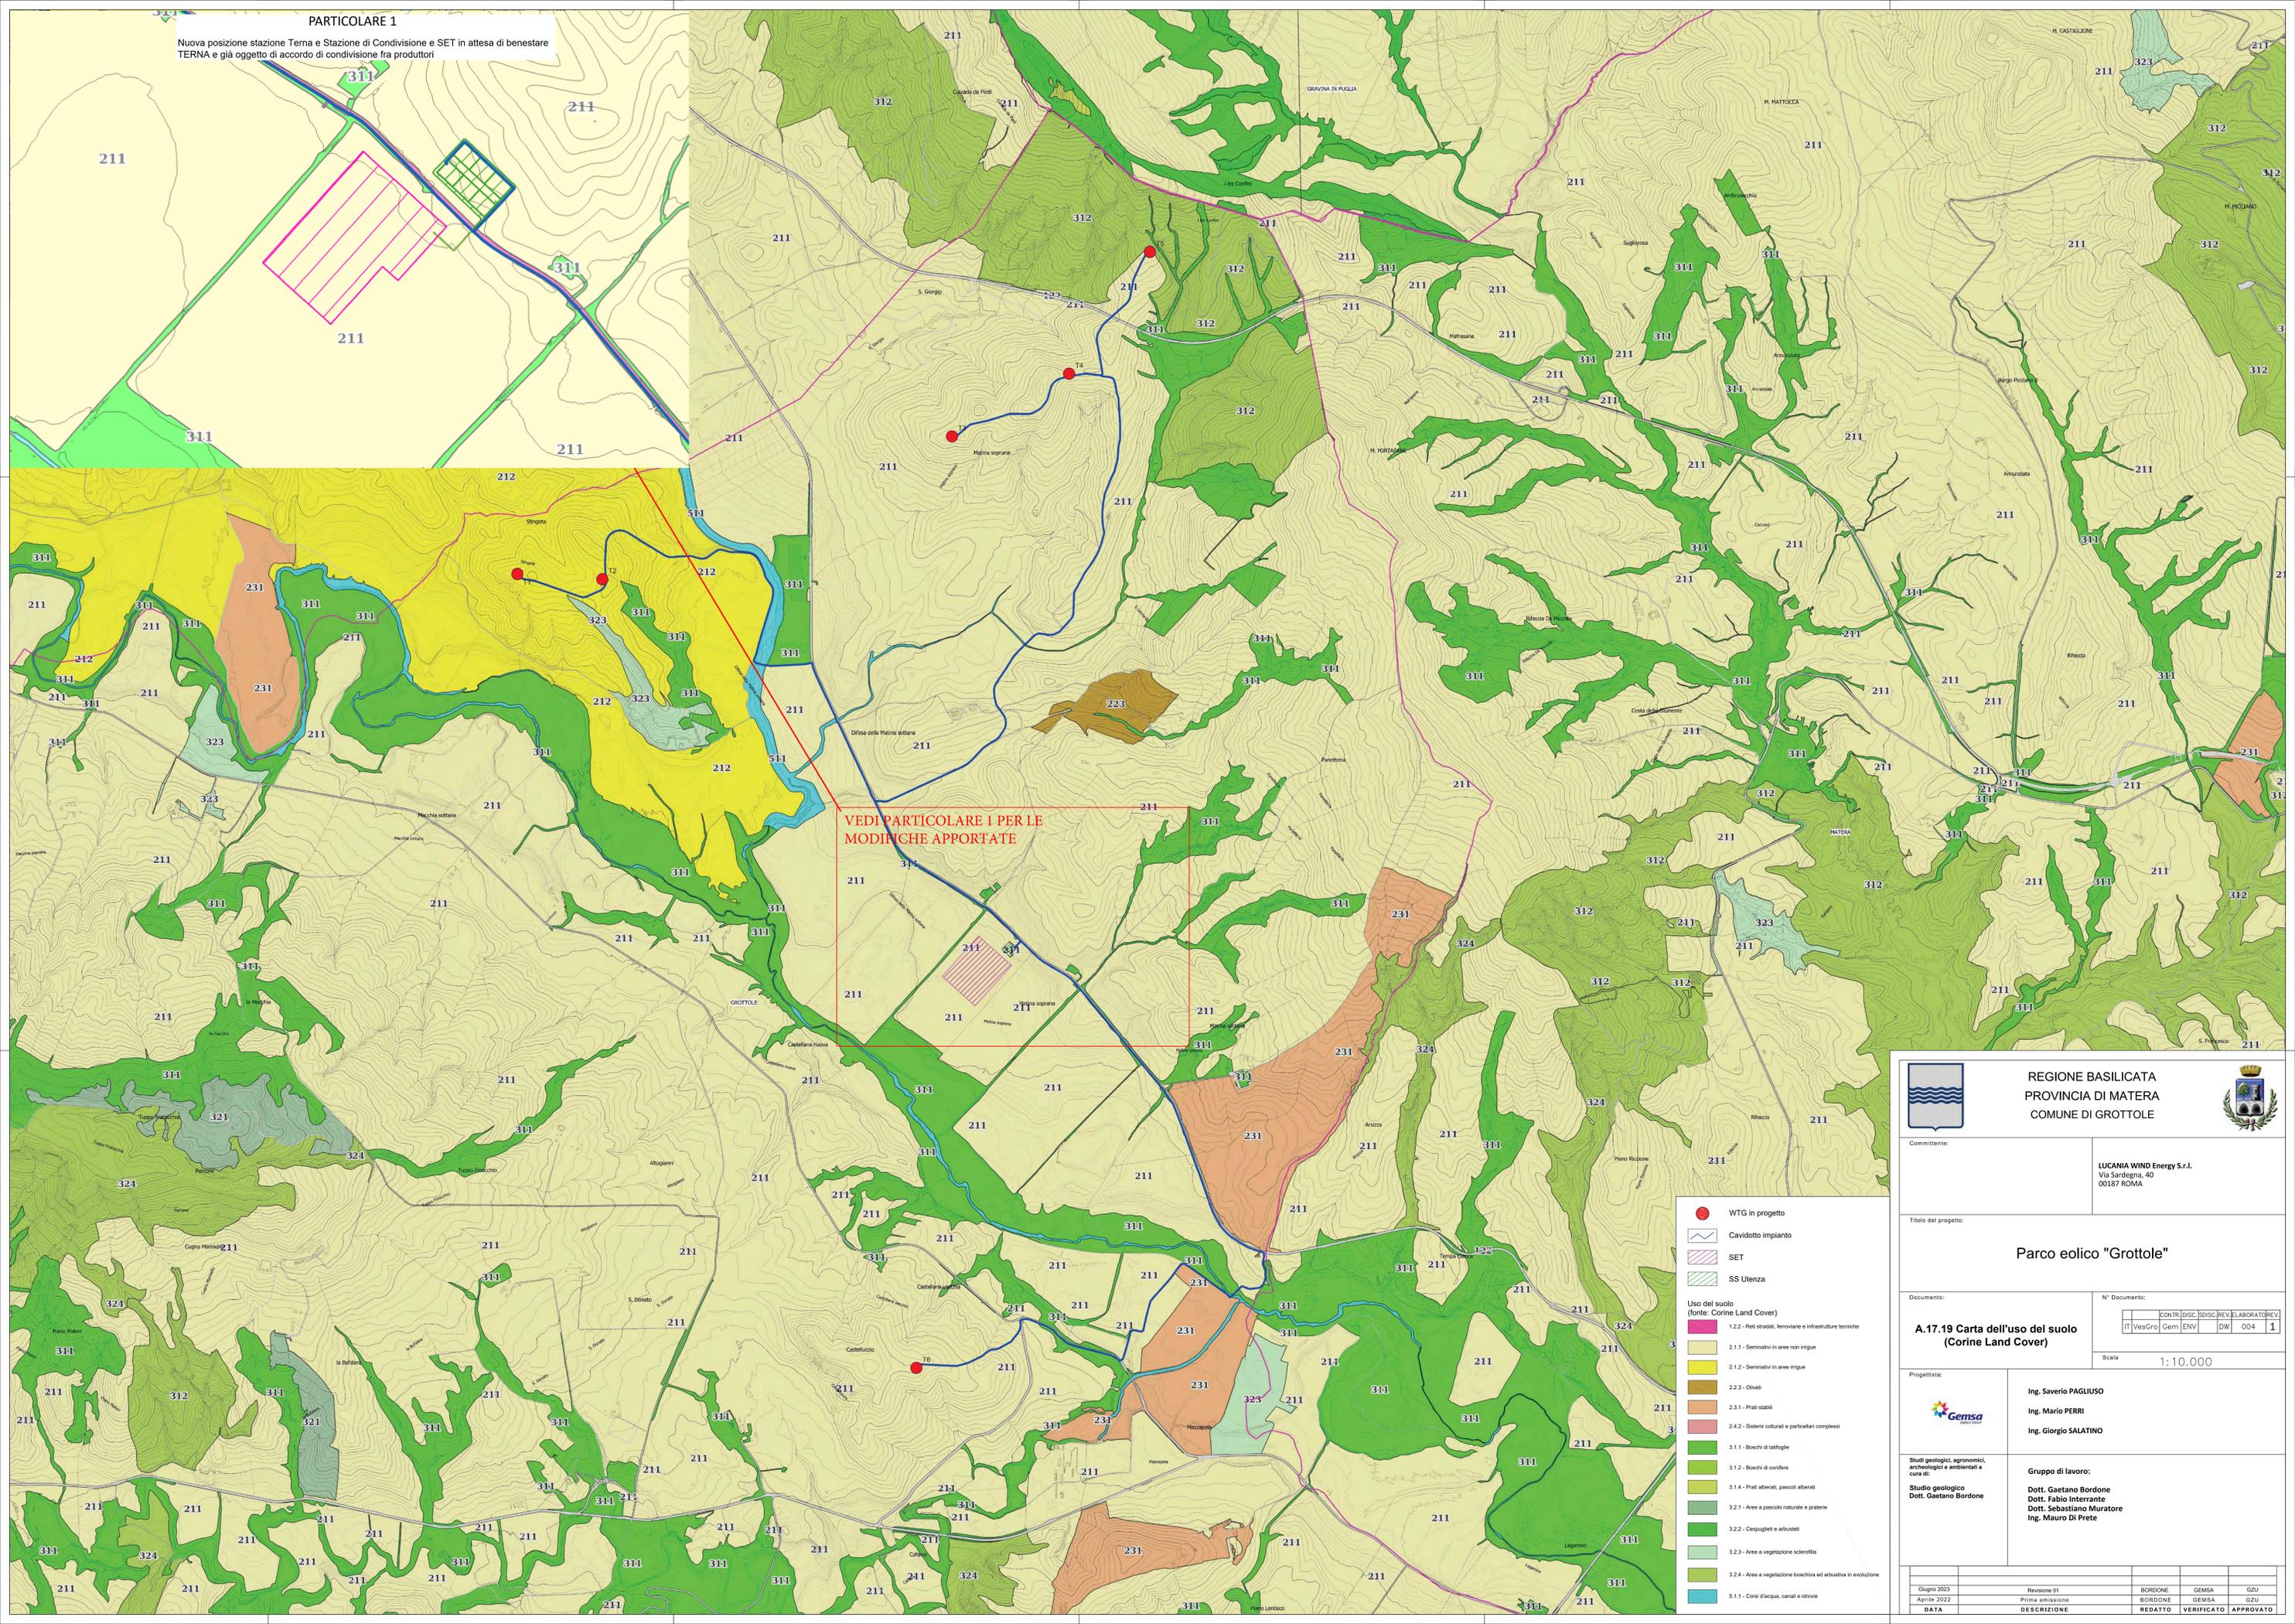

VEDI PARTICOLARE 1 PER LE MODIFICHE APPORTATE

REGIONE BASILICATA
 PROVINCIA DI MATERA
 COMUNE DI GROTTOLE

Comittente:
 LUCANIA WIND Energy S.r.l.
 Via Sardegna, 40
 00187 ROMA

Titolo del progetto:
Parco eolico "Grottole"

Documento:
A.17.19 Carta dell'uso del suolo (Corine Land Cover)

Progettista:
Gemsa

Ing. Saverio PAGLIUSO
 Ing. Mario PERRI
 Ing. Giorgio SALATINO

Gruppo di lavoro: Dott. Gaetano BORDONE Dott. Fabio INTERANTE Dott. Sebastiano MURATORE Ing. Mauro DI PRETE	<table border="1"> <tr> <td>CONTR</td> <td>DISC</td> <td>INSIS</td> <td>REV</td> <td>ELABORATORE</td> <td>REV</td> </tr> <tr> <td>IT</td> <td>WGro</td> <td>Gem</td> <td>ENV</td> <td>DW</td> <td>004 1</td> </tr> </table>	CONTR	DISC	INSIS	REV	ELABORATORE	REV	IT	WGro	Gem	ENV	DW	004 1				
CONTR	DISC	INSIS	REV	ELABORATORE	REV												
IT	WGro	Gem	ENV	DW	004 1												
<table border="1"> <tr> <td>Giugno 2023</td> <td>Revisione 01</td> <td>BORDONE</td> <td>GEMSA</td> <td>GUZ</td> </tr> <tr> <td>Aprile 2022</td> <td>Prima emissione</td> <td>BORDONE</td> <td>GEMSA</td> <td>GUZ</td> </tr> <tr> <td>DATA</td> <td>DESCRIZIONE</td> <td>REDATTO</td> <td>VERIFICATO</td> <td>APPROVATO</td> </tr> </table>	Giugno 2023	Revisione 01	BORDONE	GEMSA	GUZ	Aprile 2022	Prima emissione	BORDONE	GEMSA	GUZ	DATA	DESCRIZIONE	REDATTO	VERIFICATO	APPROVATO	<table border="1"> <tr> <td>1:10.000</td> </tr> </table>	1:10.000
Giugno 2023	Revisione 01	BORDONE	GEMSA	GUZ													
Aprile 2022	Prima emissione	BORDONE	GEMSA	GUZ													
DATA	DESCRIZIONE	REDATTO	VERIFICATO	APPROVATO													
1:10.000																	

- WTG in progetto
 - ▭ Caviddio impianto
 - ▭ SET
 - ▭ SS Utenza
- Uso del suolo (fonte: Corine Land Cover)
- 1.2.3 - Roti stradali, ferroviarie e infrastrutture tecniche
 - 2.1.1 - Seminativi in aree non irrigue
 - 2.1.2 - Seminativi in aree irrigue
 - 2.2.3 - Olivi
 - 2.3.1 - Prati stabili
 - 2.4.2 - Sistemi culturali e paesaggistici complessi
 - 3.1.1 - Boschi di latifoglie
 - 3.1.2 - Boschi di conifere
 - 3.1.4 - Prati alberati, pascoli alberati
 - 3.2.1 - Aree a pascolo naturale e praterie
 - 3.2.2 - Cespugli e arbusti
 - 3.2.3 - Aree a vegetazione sclerofilla
 - 3.2.4 - Aree a vegetazione boschiva ed arbustiva in evoluzione
 - 5.1.1 - Corsi d'acqua, canali e idrovie