


PARTICOLARE 1

Nuova posizione stazione Terna e Stazione di Condivisione e SET in attesa di benessere TERNA e già oggetto di accordo di condivisione fra produttori

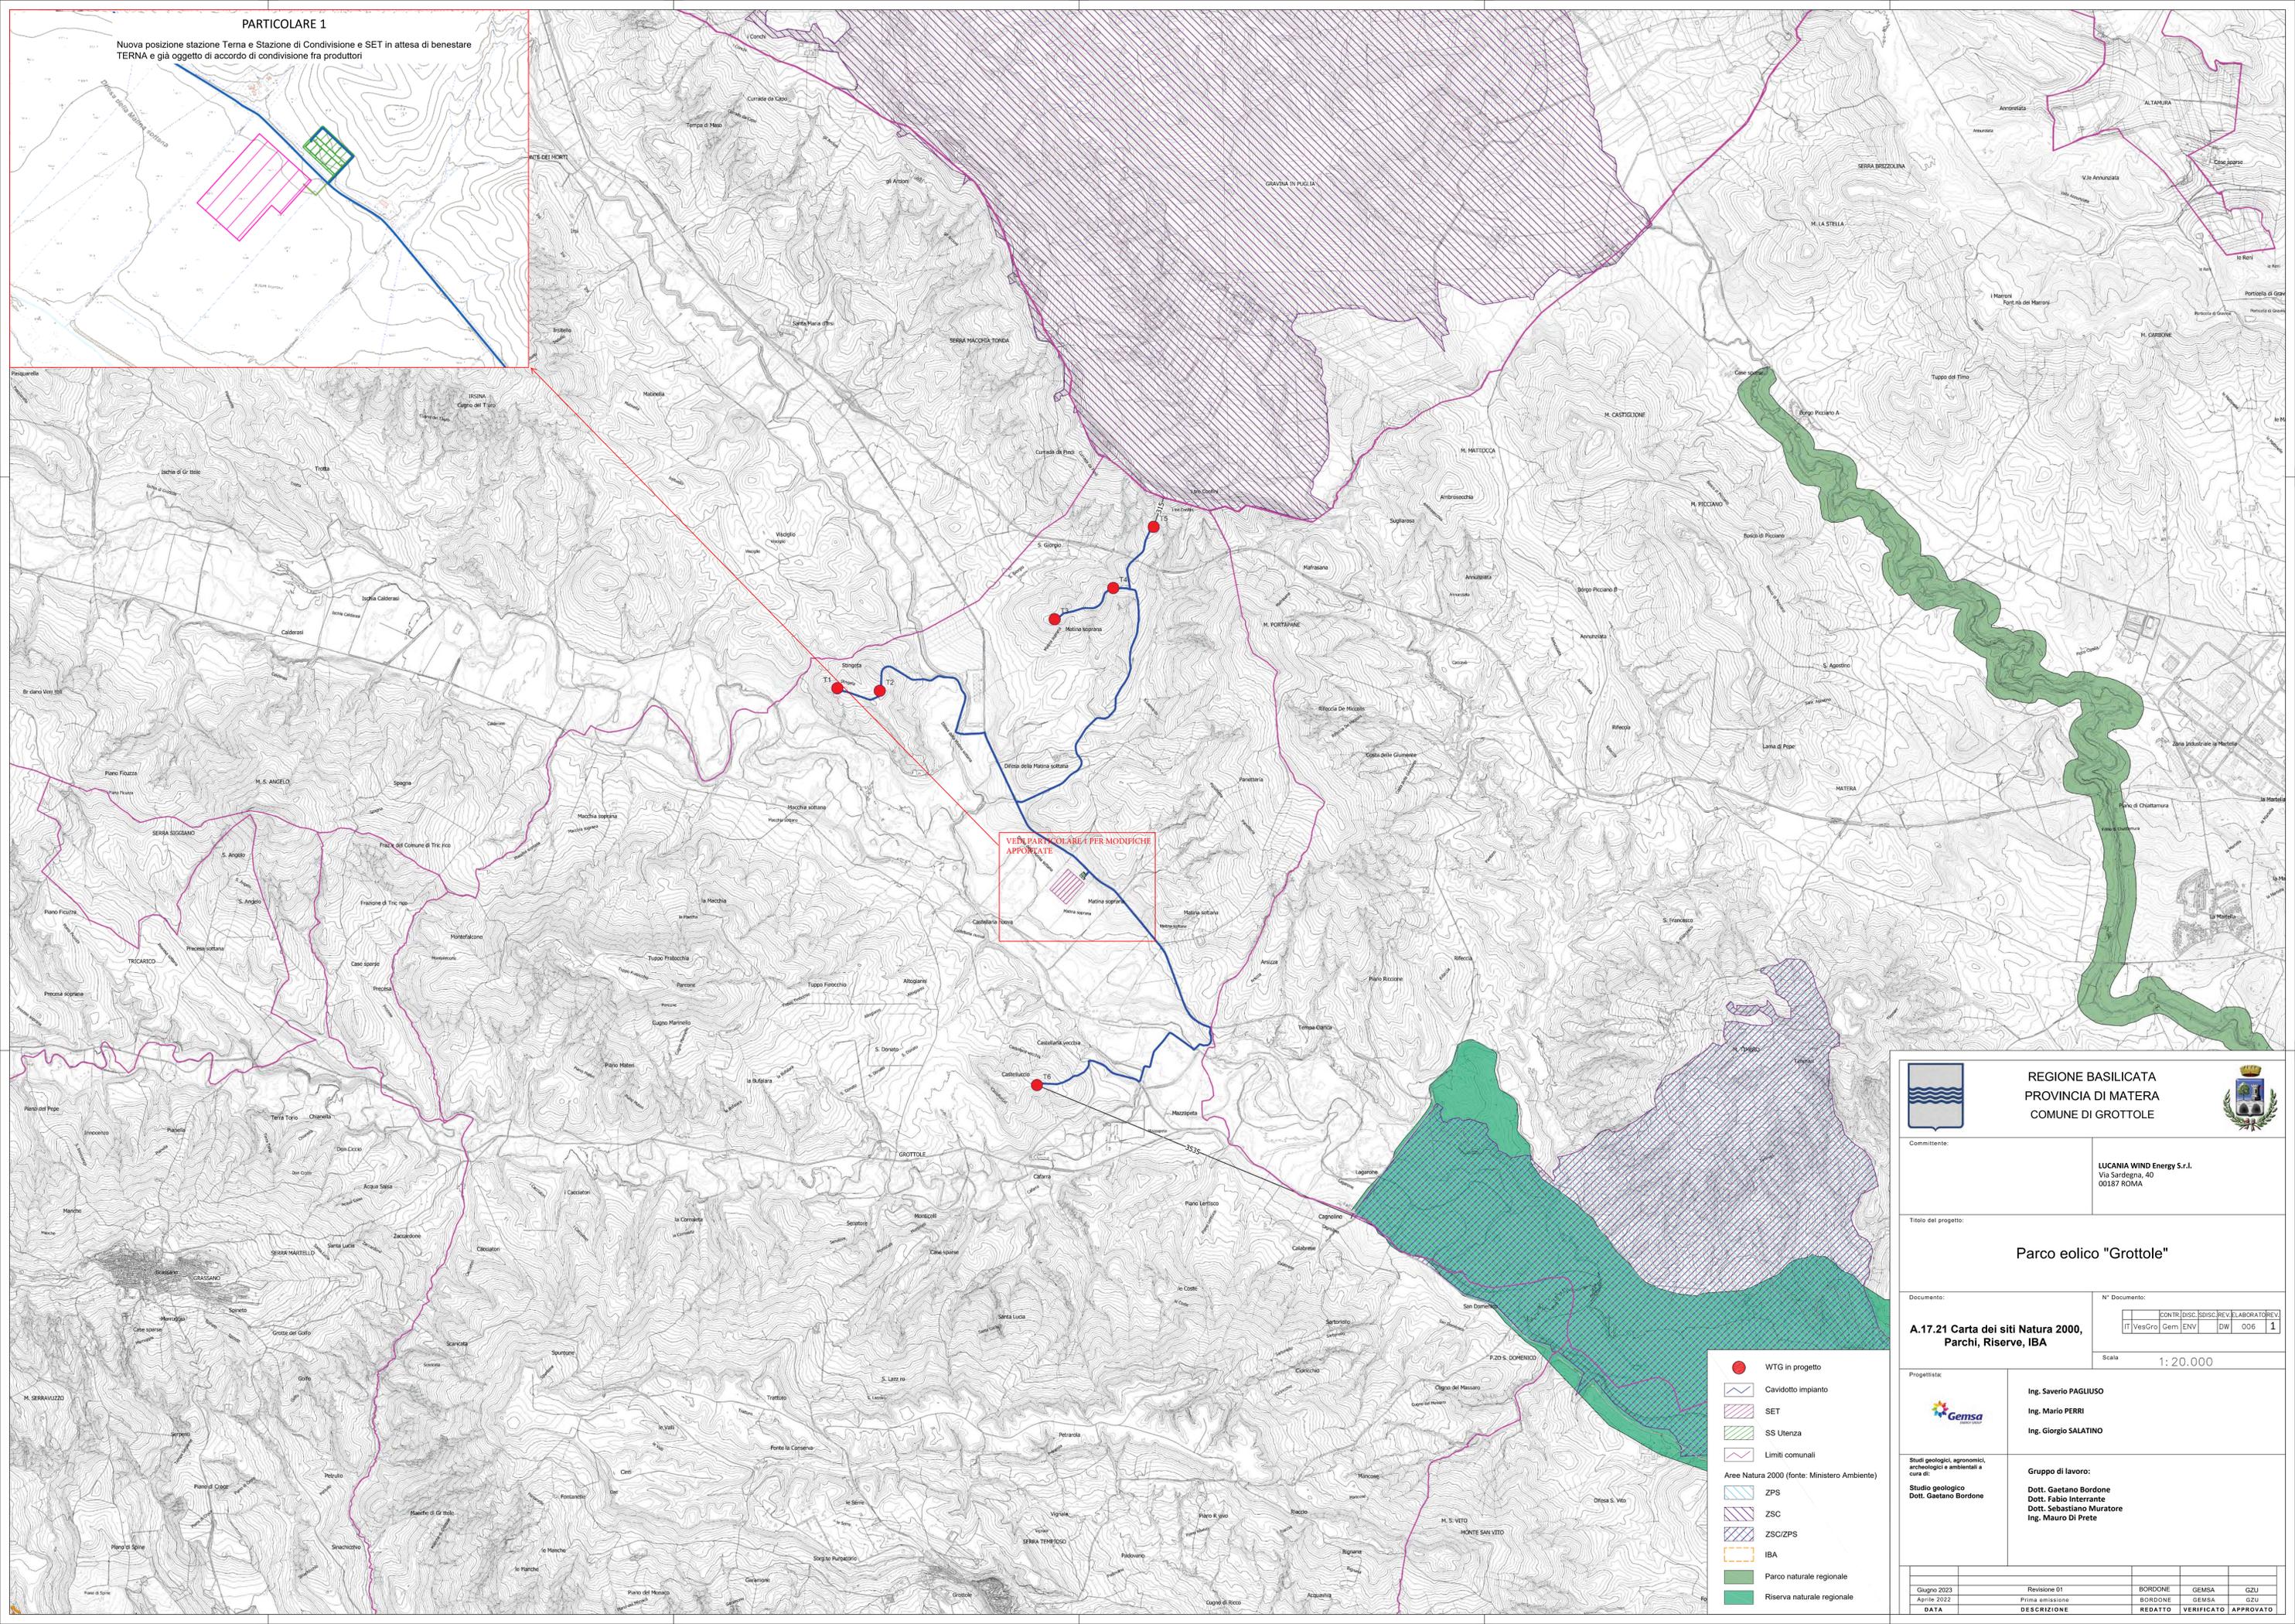

VEDI PARTICOLARE 1 PER MODIFICHE APPROVATE

- WTG in progetto
- Cavidotto impianto
- SET
- SS Utenza
- Limiti comunali
- Area Natura 2000 (fonte: Ministero Ambiente)
 - ZPS
 - ZSC
 - ZSC/ZPS
 - IBA
- Parco naturale regionale
- Riserva naturale regionale



REGIONE BASILICATA
PROVINCIA DI MATERA
COMUNE DI GROTTOLE



Committente:
LUCANIA WIND Energy S.r.l.
Via Sardegna, 40
00187 ROMA

Titolo del progetto:
Parco eolico "Grottole"

Documento:
A.17.21 Carta dei siti Natura 2000, Parchi, Riserve, IBA

CONTR	DISC	INSIS	REV	ELABORATORE	REV
IT	VesGro	Gem	ENV	DW	006 1

Scala: 1:20.000



Progettista:
Ing. Saverio PAGLIUO
Ing. Mario PERRI
Ing. Giorgio SALATINO

Studi geologici, agronomici, archeologici e ambientali a cura di:
Studio geologico
Dott. Gaetano Bordone

Gruppo di lavoro:
Dott. Gaetano Bordone
Dott. Fabio Interante
Dott. Sebastiano Muratore
Ing. Mauro Di Prete

Giugno 2023	Revisione 01	BORDONE	GEMSA	GZU
Aprile 2022	Prima emissione	BORDONE	GEMSA	GZU
DATA	DESCRIZIONE	REDATTO	VERIFICATO	APPROVATO