


PARTICOLARE 1
Nuova posizione stazione Terna e Stazione di Condivisione e SET in attesa di benessere TERNA e già oggetto di accordo di condivisione fra produttori

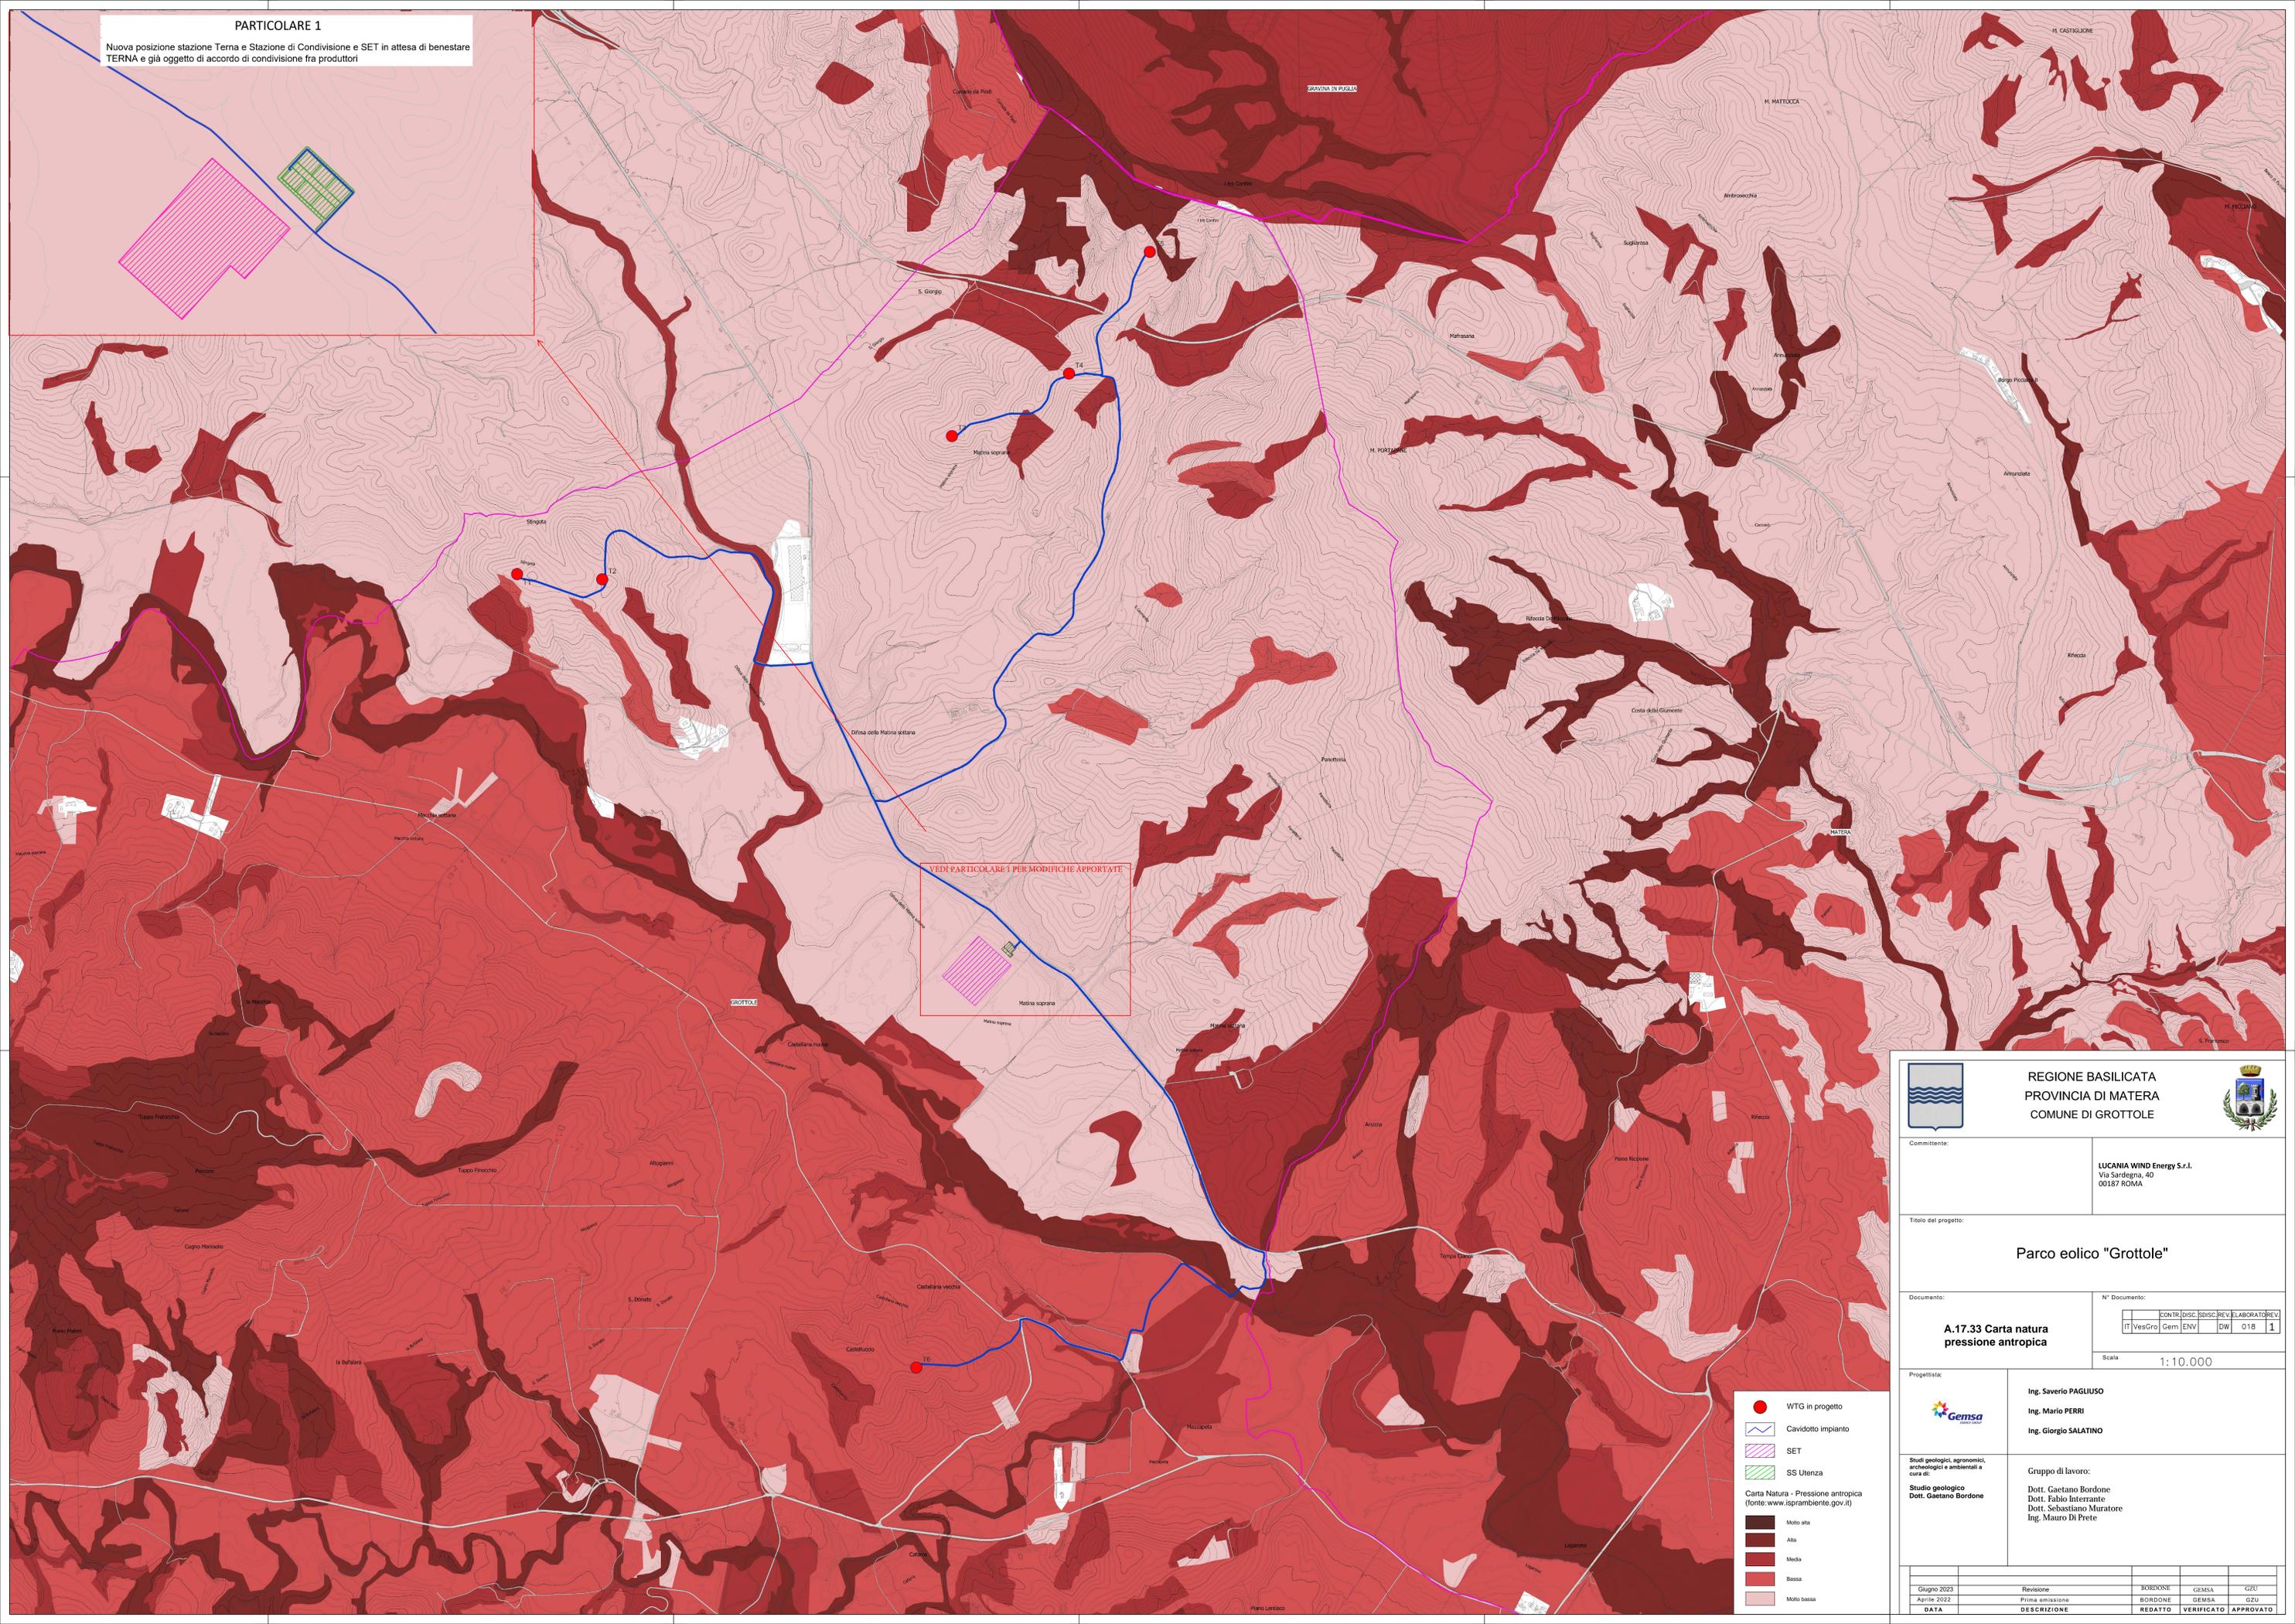

REGIONE BASILICATA
PROVINCIA DI MATERA
COMUNE DI GROTTOLE

Comittente:
LUCANIA WIND Energy S.r.l.
Via Sardegna, 40
00187 ROMA

Titolo del progetto:
Parco eolico "Grottole"

Documento:
A.17.33 Carta natura pressione antropica

N° Documento:	
CONTR	DISC
IT	VesGro
Gem	ENV
DW	01B
1	1

Scala: 1:10.000

Progettista:
Gemsa
Ing. Saverio PAGLIUSO
Ing. Mario PERRI
Ing. Giorgio SALATINO

Studi geologici, agronomici, archeologici e ambientali a cura di:
Studio geologico
Dott. Gaetano Bordone

Gruppo di lavoro:
Dott. Gaetano Bordone
Dott. Fabio Interante
Dott. Sebastiano Muratore
Ing. Mauro Di Prete

- WTG in progetto
- Cavidotto impianto
- SET
- SS Utenza

Carta Natura - Pressione antropica
(fonte: www.isprambiente.gov.it)

- Molto alta
- Alta
- Media
- Basso
- Molto basso

Giugno 2023	Revisione	BORDONE	GEMSA	GAU
Aprile 2022	Prima emissione	BORDONE	GEMSA	GAU
DATA	DESCRIZIONE	REDATTO	VERIFICATO	APPROVATO