


PARTICOLARE 1
Nuova posizione stazione Terna e Stazione di Condizione e SET in attesa di benestare TERNA e già oggetto di accordo di condivisione fra produttori

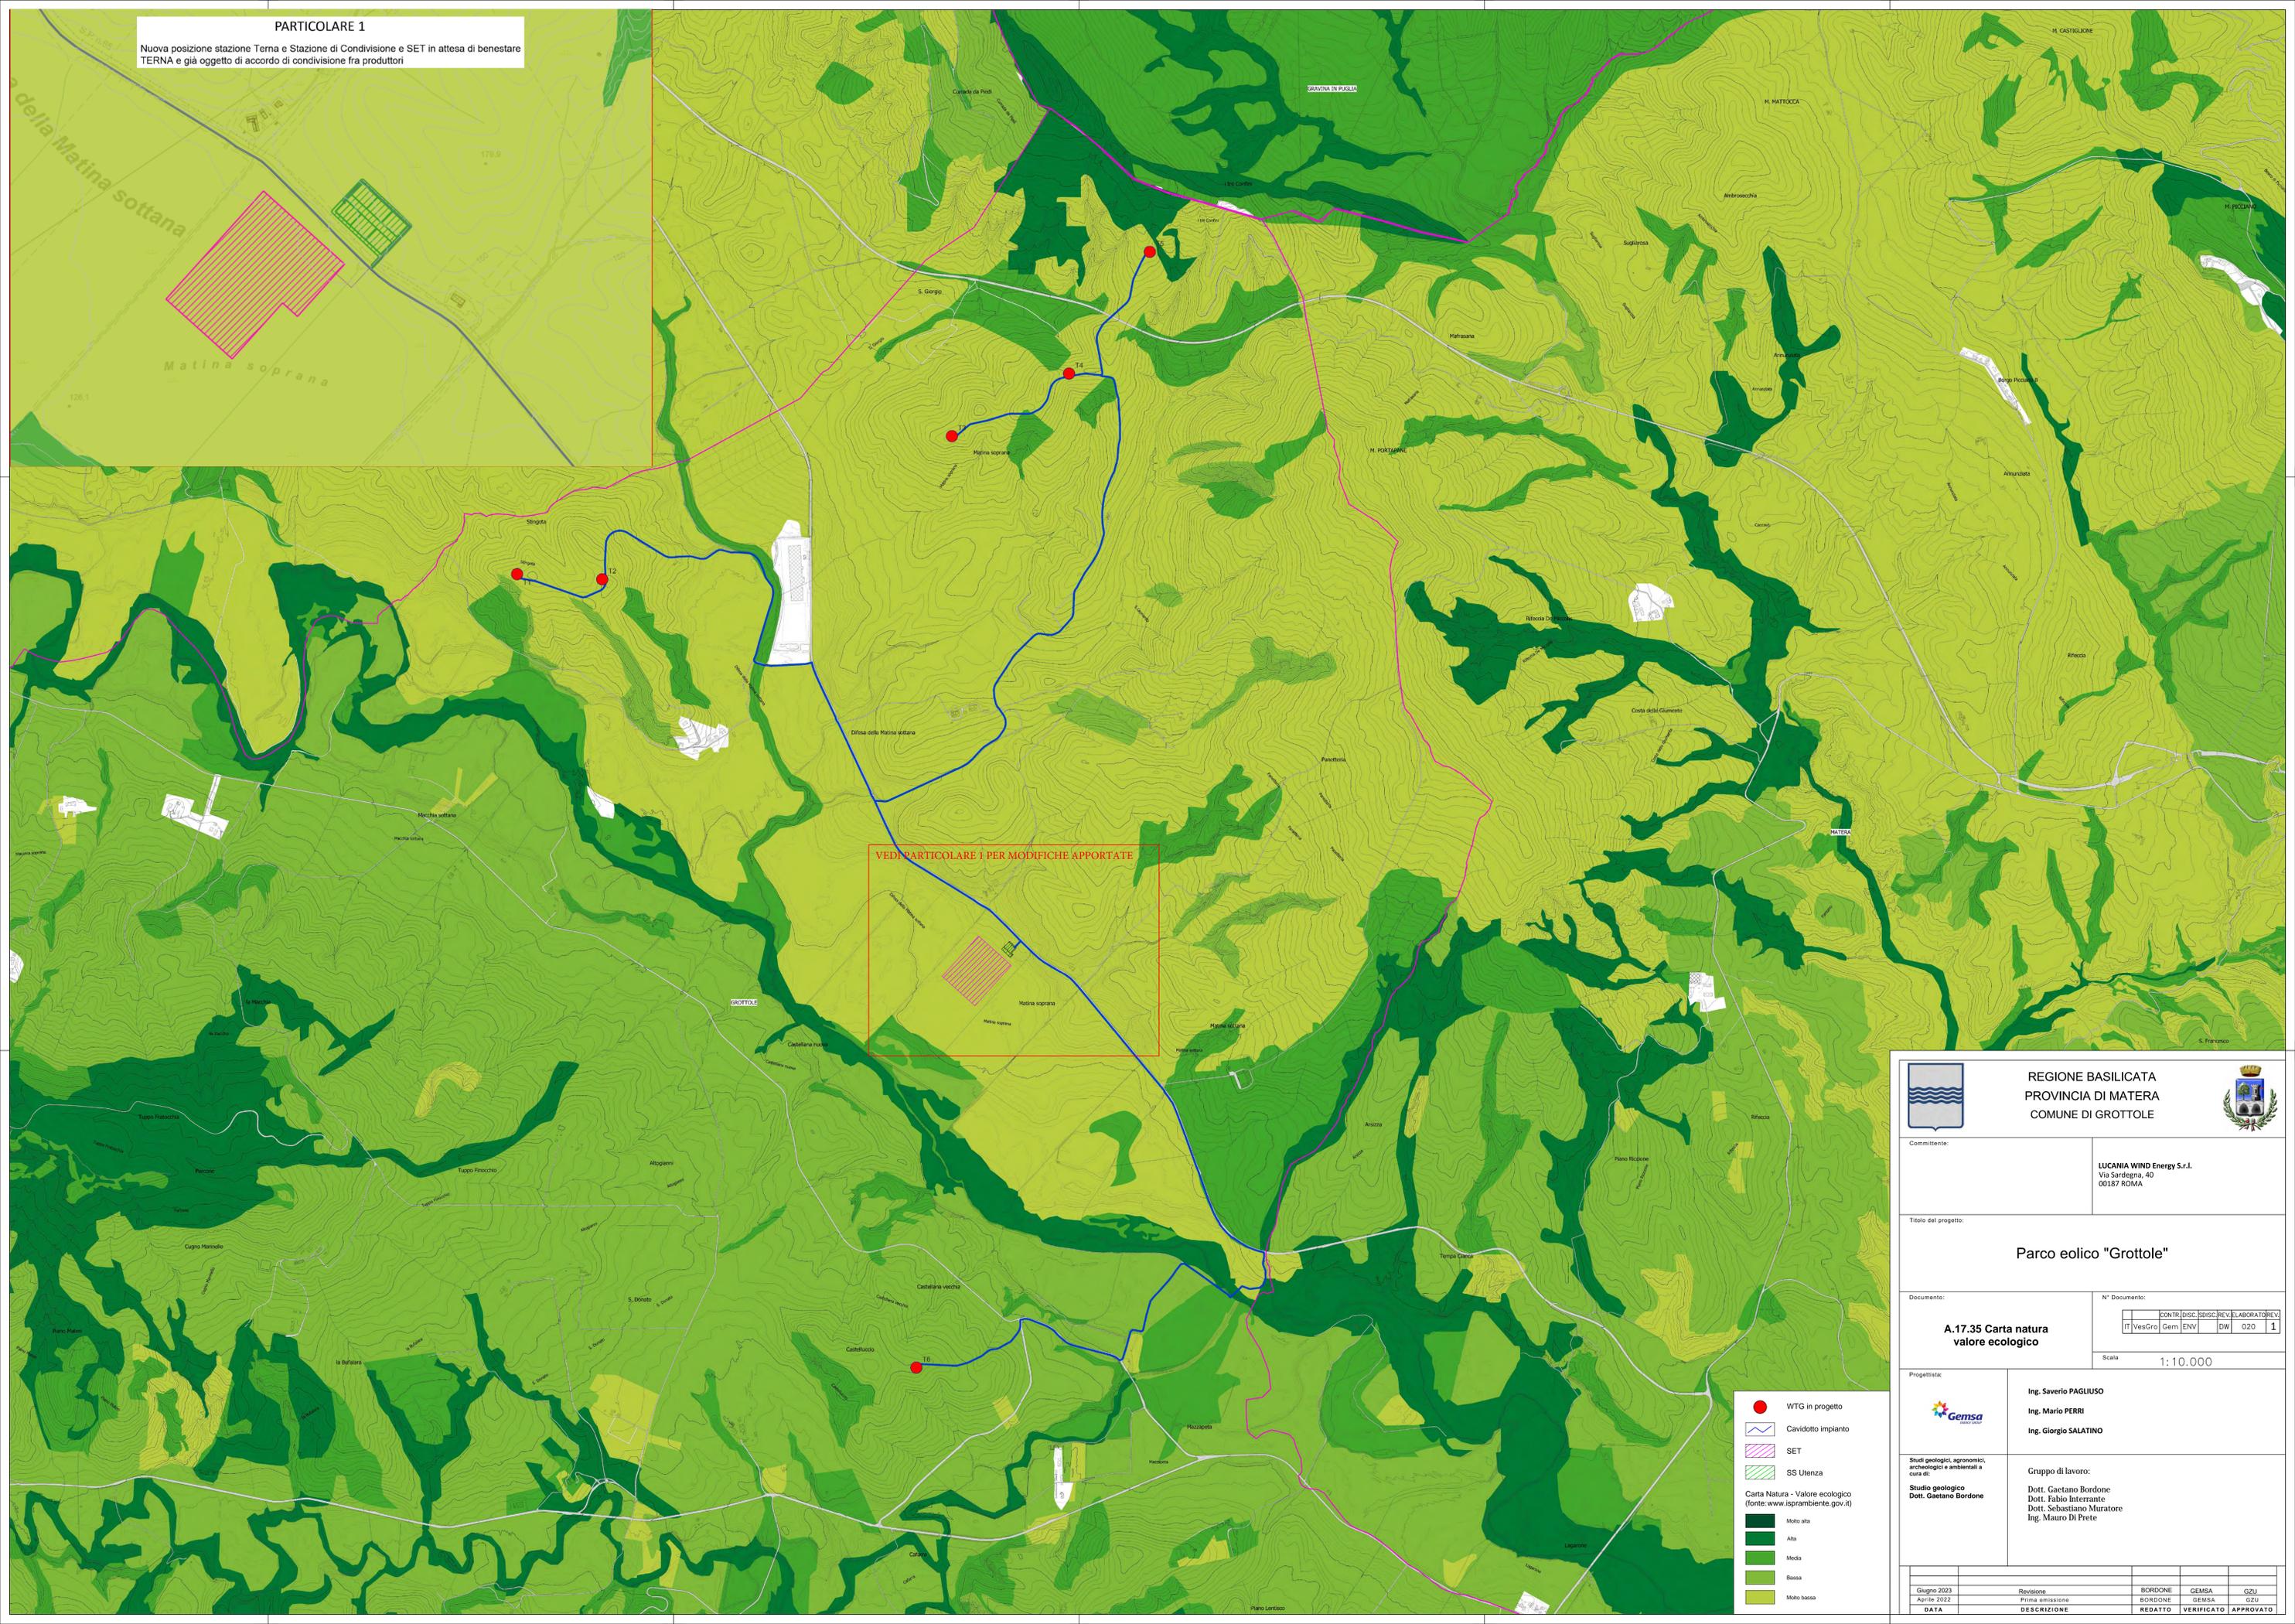

VEDI PARTICOLARE 1 PER MODIFICHE APPORTATE

- WTG in progetto
- Cavidotto impianto
- SET
- SS Utenza

Carta Natura - Valore ecologico (fonte: www.isprambiente.gov.it)

- Molto alta
- Alta
- Media
- Basso
- Molto basso



REGIONE BASILICATA
PROVINCIA DI MATERA
COMUNE DI GROTTOLE



Comittente:

LUCANIA WIND Energy S.r.l.
Via Sardegna, 40
00187 ROMA

Titolo del progetto:

Parco eolico "Grottole"

Documento:

**A.17.35 Carta natura
valore ecologico**

N° Documento:

CONTR	DISC	ISNSC	REV	ELABORATORE	REV
IT	VesGro	Gem	ENV	DW	020
					1

Scala: **1:10.000**

Progettista:



Ing. Saverio PAGLIUSO
Ing. Mario PERRI
Ing. Giorgio SALATINO

Studi geologici, agronomici, archeologici e ambientali a cura di:

Studio geologico
Dott. Gaetano Bordone

Gruppo di lavoro:
Dott. Gaetano Bordone
Dott. Fabio Interante
Dott. Sebastiano Muratore
Ing. Mauro Di Prete

Giugno 2023	Revisione	BORDONE	GEMSA	GUZ
Aprile 2023	Prima emissione	BORDONE	GEMSA	GUZ
DATA	DESCRIZIONE	REDATTO	VERIFICATO	APPROVATO