



SITUAZIONE PROGETTUALE PREESISTENTE

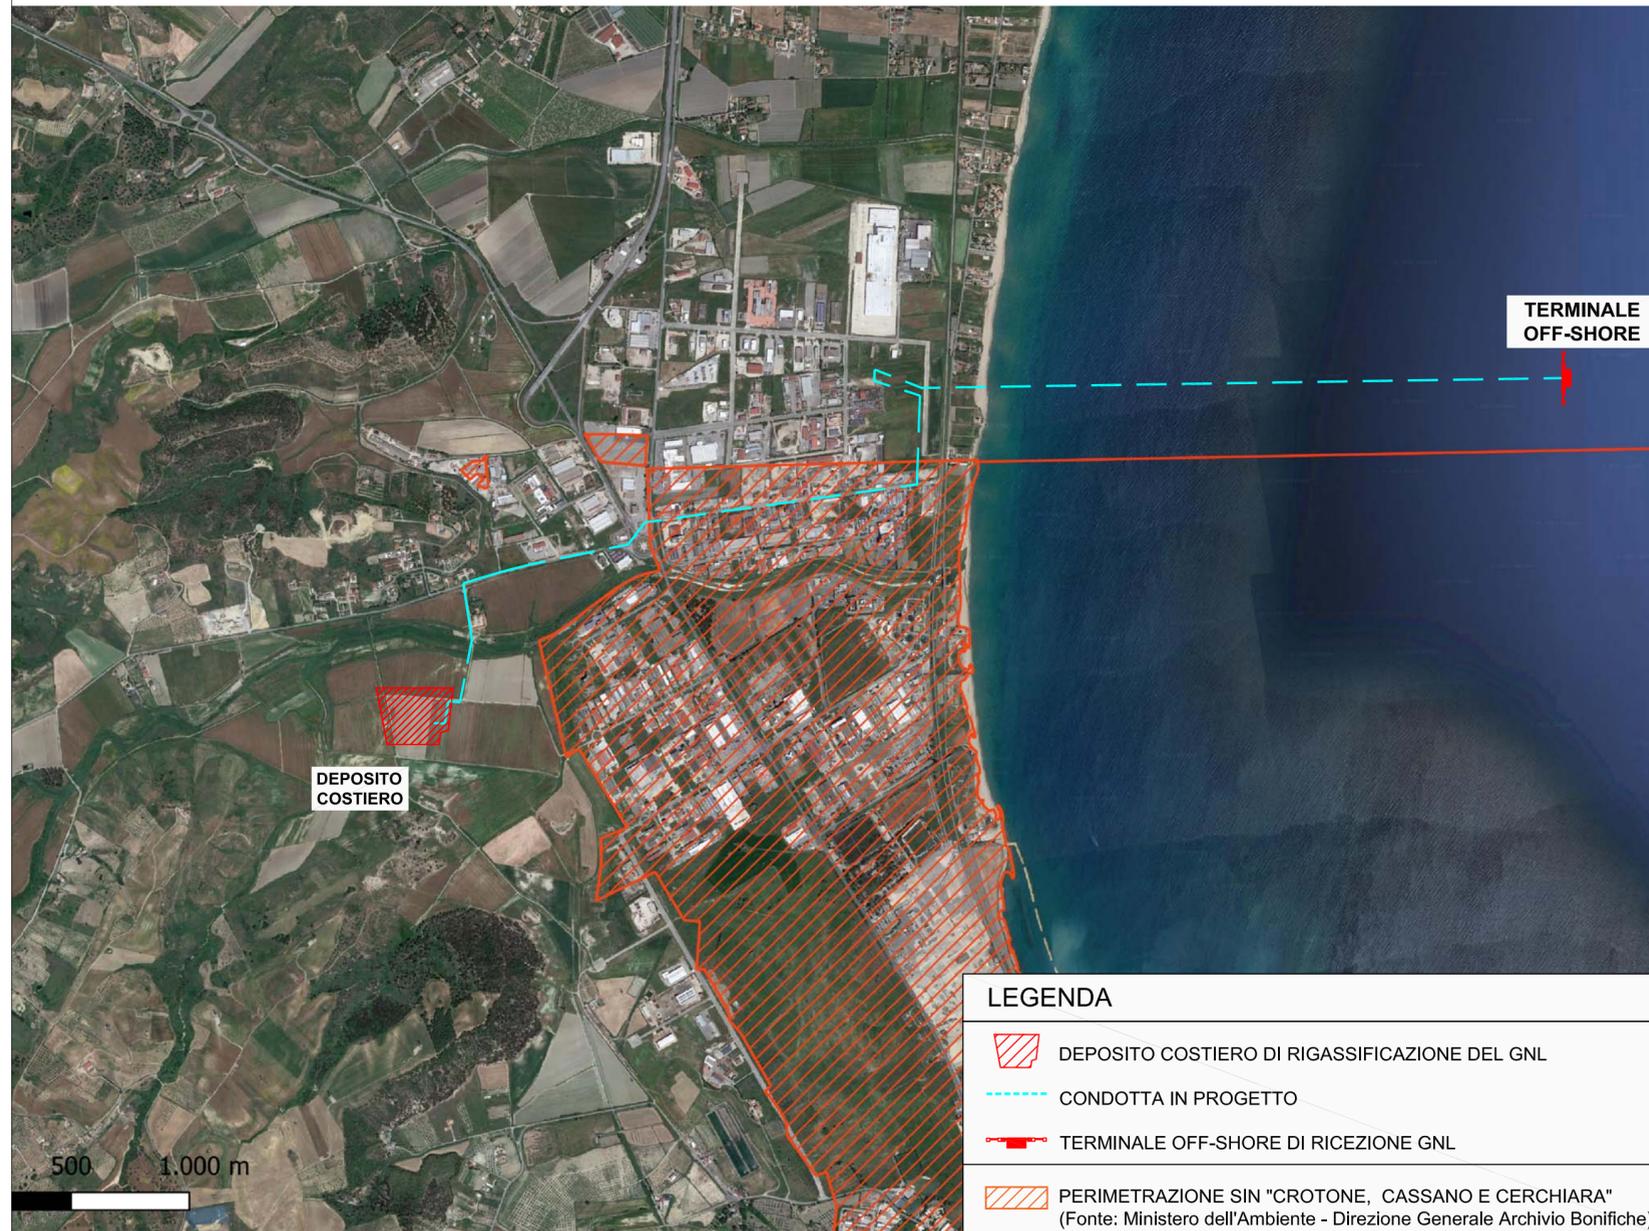

LEGENDA

- DEPOSITO COSTIERO DI RIGASSIFICAZIONE DEL GNL
- CONDOTTA IN PROGETTO
- TERMINALE OFF-SHORE DI RICEZIONE GNL
- PERIMETRAZIONE SIN "CROTONE, CASSANO E CERCHIARA"
(Fonte: Ministero dell'Ambiente - Direzione Generale Archivio Bonifiche)

TRASLAZIONE DI UNA PORZIONE DELLA LINEA CRIOGENICA A TERRA A RIGUARDO DI QUANTO COMUNICATO CON NOTA DA SNAM IL 09/03/2023 AL FINE DI VERIFICARE IL RISPETTO DELLA NORMATIVA DI SICUREZZA

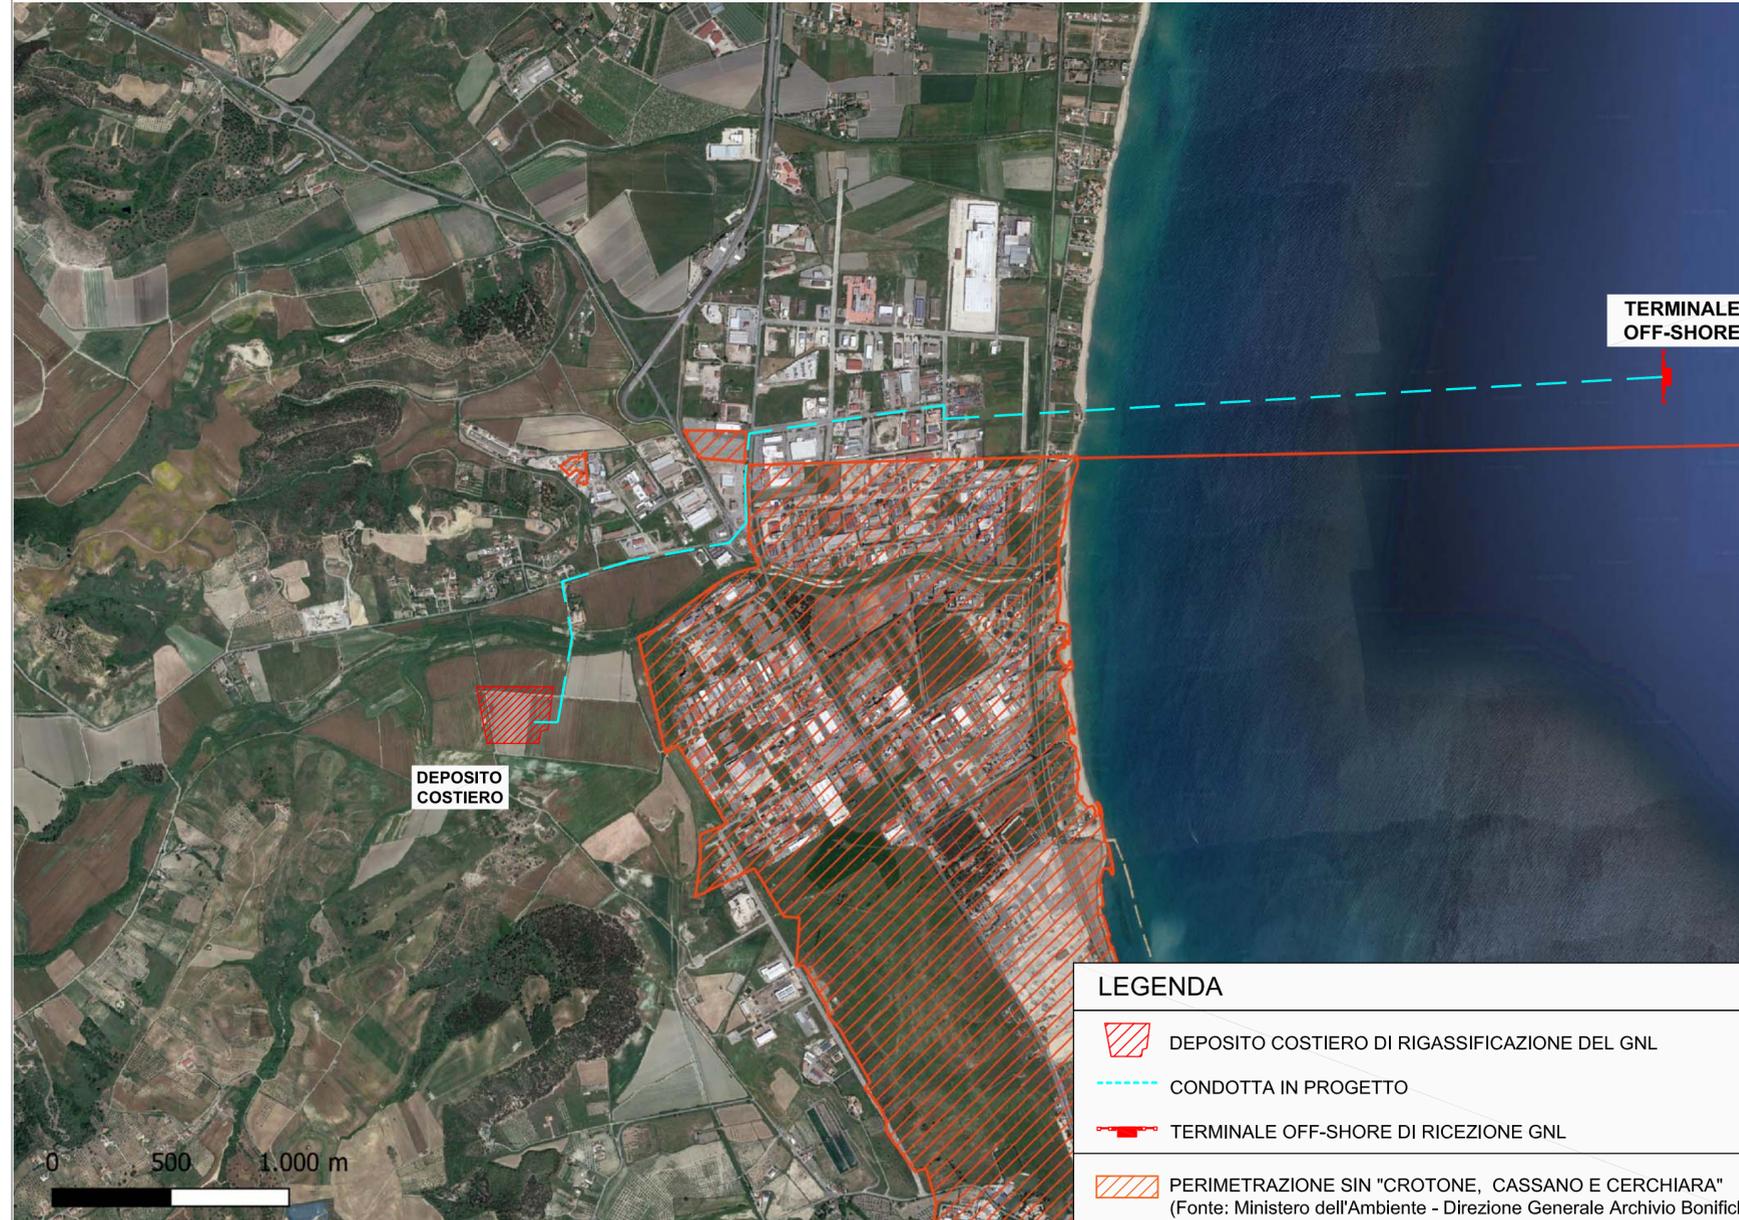

LEGENDA

- DEPOSITO COSTIERO DI RIGASSIFICAZIONE DEL GNL
- CONDOTTA IN PROGETTO
- TERMINALE OFF-SHORE DI RICEZIONE GNL
- PERIMETRAZIONE SIN "CROTONE, CASSANO E CERCHIARA"
(Fonte: Ministero dell'Ambiente - Direzione Generale Archivio Bonifiche)

<p>Proponente</p> <p>IONIO FUEL LIQUID NATURAL GAS</p> <p>IONIO FUEL S.R.L. Riviera di Chiaia n°276 80121 Napoli (NA)</p>	<p>DEPOSITO COSTIERO DI RIGASSIFICAZIONE PER IL GNL (Gas Naturale Liquefatto) nel Comune di Crotona area industriale CO.R.A.P. "Ionio Fuel - Crotona LNG"</p> <p>Società di Ingegneria incaricata per la progettazione</p> <p>PROTOPOWER</p> <p>PROTO POWER S.R.L. Sede legale ed uffici: 80121 Napoli (NA) - Riviera di Chiaia n°276 P.IVA:05805521217</p>																
<p style="writing-mode: vertical-rl; transform: rotate(180deg);">DEPOSITO COSTIERO DI RIGASSIFICAZIONE DI GNL DA 20.000 MC NEL COMUNE DI CROTONE IN ZONA INDUSTRIALE CO.R.A.P. PROVINCIA DI CROTONE</p>																	
<p>Gruppo di lavoro</p> <p>Studio di impatto ambientale Arch. Maddalena Proto</p> <p>Opere strutturali Arch. Maddalena Proto</p> <p>Opere Idrauliche Ing. Valentina Vartuli</p> <p>Sicurezza Cantieri Arch. Maddalena Proto</p> <p>Opere marittime Arch. Luigi Vartuli</p> <p>Direzione Lavori Arch. Rosa Vartuli</p> <p>Arch. Luigi Vartuli Ing. Valentina Vartuli</p>	<p>Consulenze specialistiche</p> <p>Studio di fattibilità Dott. Luca Lamagna</p> <p>Geologia e geotecnica Geol. Alessandro Amato</p> <p>Studio di impatto acustico, Valutazione delle emissioni in atmosfera Ing. Roberto de Rosa</p> <p>Rapporto preliminare di sicurezza Ing. Carmine Iandolo ICARO S.r.l.</p>																
<p>POSIZIONAMENTO DEL DEPOSITO COSTIERO E DELLA LINEA DI CONNESSIONE SU ORTOFOTO CON PERIMETRAZIONE DEL SIN "CROTONE-CASSANO-CERCHIARA". Confronto tra il posizionamento della linea di connessione dell'impianto presentata di fase di Scoping e la scelta della determinazione a seguito delle osservazioni da parte di SNAM</p>																	
<p>02 - INQUADRAMENTO CARTOGRAFICO E RILIEVI</p>																	
<p>NOME FILE: P_02_IN_86_SIN_R01</p> <p>CODICE ELAB.: P02IN86SINR01 REV. B</p>																	
<p>Progetto Definitivo</p> <p>SCALA: 1 : 20.000</p>																	
<table border="1" style="width: 100%; border-collapse: collapse;"> <thead> <tr> <th>REV.</th> <th>DESCRIZIONE</th> <th>DATA</th> <th>REDATTO</th> <th>VERIFICATO</th> <th>APPROVATO</th> </tr> </thead> <tbody> <tr> <td>B</td> <td></td> <td>Aprile 2023</td> <td>V.V.</td> <td>M.P.</td> <td>L.V.</td> </tr>
