



SITUAZIONE PROGETTUALE PREESISTENTE

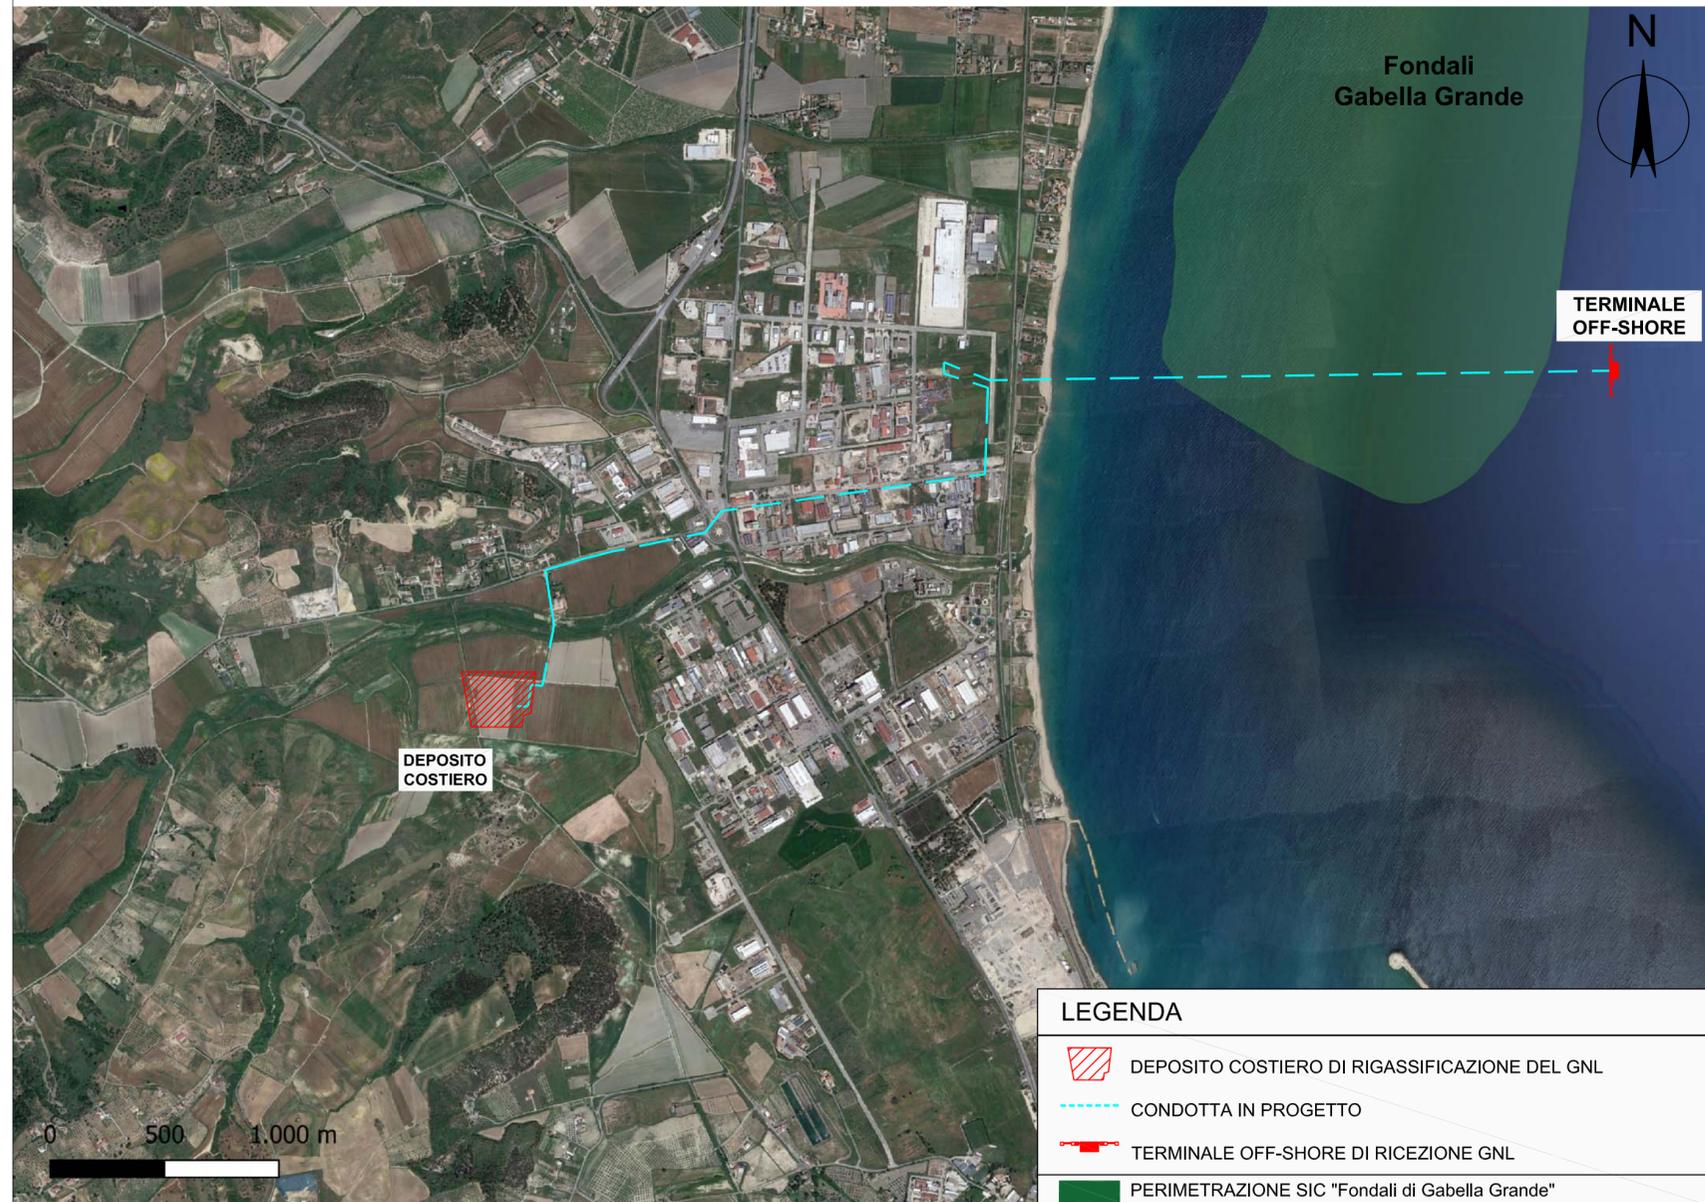

LEGENDA	
	DEPOSITO COSTIERO DI RIGASSIFICAZIONE DEL GNL
	CONDOTTA IN PROGETTO
	TERMINALE OFF-SHORE DI RICEZIONE GNL
	PERIMETRAZIONE SIC "Fondali di Gabella Grande"

TRASLAZIONE DI UNA PORZIONE DELLA LINEA CRIOGENICA A TERRA A RIGUARDO DI QUANTO COMUNICATO CON NOTA DA SNAM IL 09/03/2023 AL FINE DI VERIFICARE IL RISPETTO DELLA NORMATIVA DI SICUREZZA

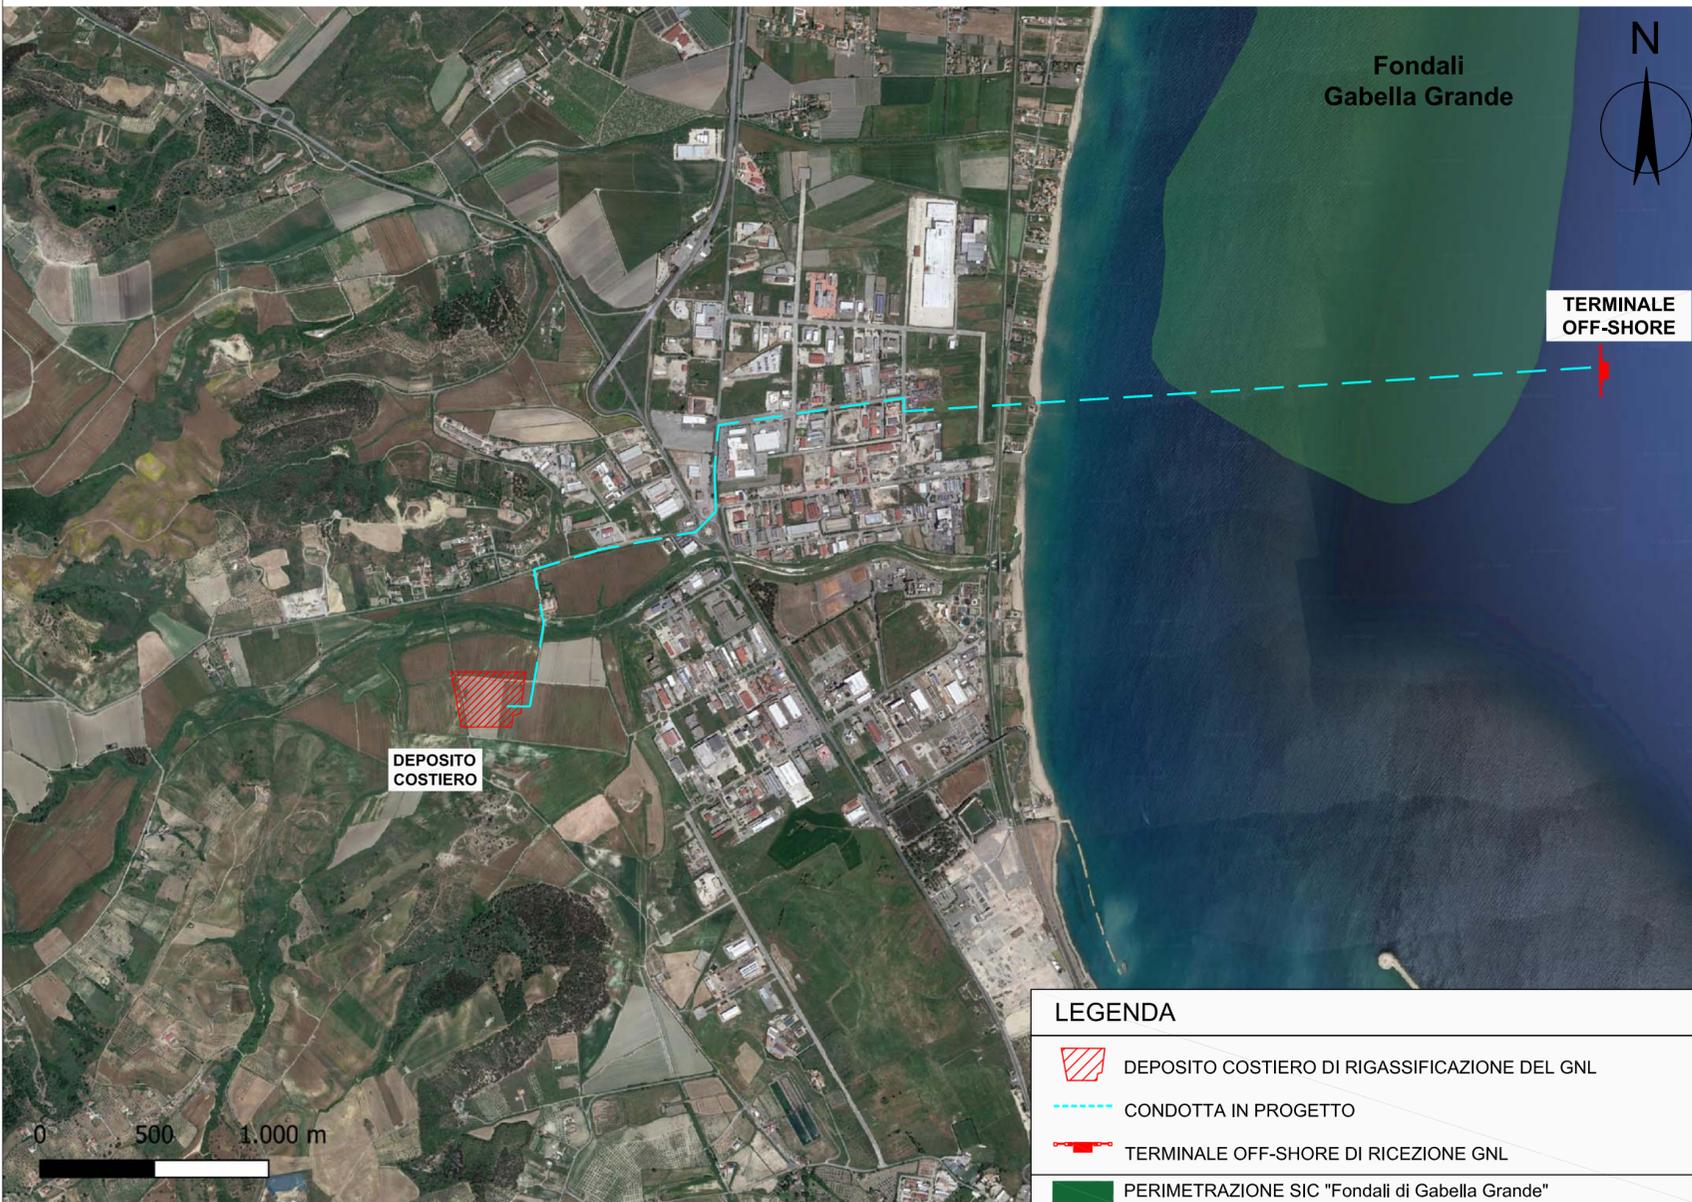

LEGENDA	
	DEPOSITO COSTIERO DI RIGASSIFICAZIONE DEL GNL
	CONDOTTA IN PROGETTO
	TERMINALE OFF-SHORE DI RICEZIONE GNL
	PERIMETRAZIONE SIC "Fondali di Gabella Grande"

Proponente IONIO FUEL LIQUID NATURAL GAS IONIO FUEL S.R.L. Riviera di Chiaia n°276 80121 Napoli (NA)		DEPOSITO COSTIERO DI RIGASSIFICAZIONE PER IL GNL (Gas Naturale Liquefatto) nel Comune di Crotona area industriale CO.R.A.P. "Ionio Fuel - Crotona LNG" Società di Ingegneria incaricata per la progettazione PROTOPOWER PROTO POWER S.R.L. Sede legale ed uffici: 80121 Napoli (NA) - Riviera di Chiaia n°276 P.IVA:05805521217			
DEPOSITO COSTIERO DI RIGASSIFICAZIONE DI GNL DA 20.000 MC NEL COMUNE DI CROTONE IN ZONA INDUSTRIALE CO.R.A.P. PROVINCIA DI CROTONE					
		Gruppo di lavoro Studio di impatto ambientale Arch. Maddalena Proto Opere strutturali Arch. Maddalena Proto Arch. Luigi Vartuli Ing. Valentina Vartuli Sicurezza Cantieri Arch. Maddalena Proto Arch. Luigi Vartuli Ing. Valentina Vartuli Arch. Rosa Vartuli Direzione Lavori Arch. Maddalena Proto Arch. Luigi Vartuli Ing. Valentina Vartuli	Consulenze specialistiche Studio di fattibilità Dott. Luca Lamagna Geologia e geotecnica Geol. Alessandro Amato Opere Idrauliche Ing. Giovanni Bruno Opere marittime Ing. Roberto de Rosa Studio di impatto acustico, Valutazione delle emissioni in atmosfera Ing. Carmine Landolo Rapporto preliminare di sicurezza ICARO S.r.l.		
POSIZIONAMENTO DEL DEPOSITO COSTIERO E DELLA LINEA DI CONNESSIONE SU ORTOFOTO CON SIC "FONDALI DI GABELLA GRANDE" Confronto tra il posizionamento della linea di connessione dell'impianto presentata di fase di Scoping e la scelta della determinazione a seguito delle osservazioni da parte di SNAM					
NOME FILE P_02_IN_88_SIC_R01		Progetto Definitivo SCALA 1 : 20.000			
CODICE ELAB. P02IN88SICR01		REV. B			
REV.	DESCRIZIONE	DATA	REDDATTO	VERIFICATO	APPROVATO
B	Sito di Interesse Nazionale di Crotona - Stato delle procedure per la bonifica dei terreni - giugno 2018 (Fonte: Direzione Generale per la Salvaguardia del Territorio e del Mare del Ministero dell'Ambiente e della Tutela del Territorio e del Mare)	Maggio 2023	V.V.	M.P.	L.V.