


LEGENDA

- Aree di particolare interesse naturalistico-ambientale
- Aree non recepite nello strumento urbanistico comunale
- Aree non recepite nello strumento urbanistico comunale già adeguato alla L.R. 52/83
- Aree non recepite nello strumento urbanistico comunale non adeguato alla L.R. 52/83
- Centri abitati ISTAT 1991
- Nuclei abitati ISTAT 1991
- Laghi e invasi artificiali
- Fiumi e torrenti
- Rete viaria**
 - Viabilità di interesse regionale (Esistente/Progetto)
 - Altre strade statali, provinciali e di collegamento con i centri
- Rete ferroviaria**
 - Linea direttissima (Sistema alta velocità)
 - Linea ferroviaria (Esistente/Progetto)
- Confine regionale
- Limiti di Comune

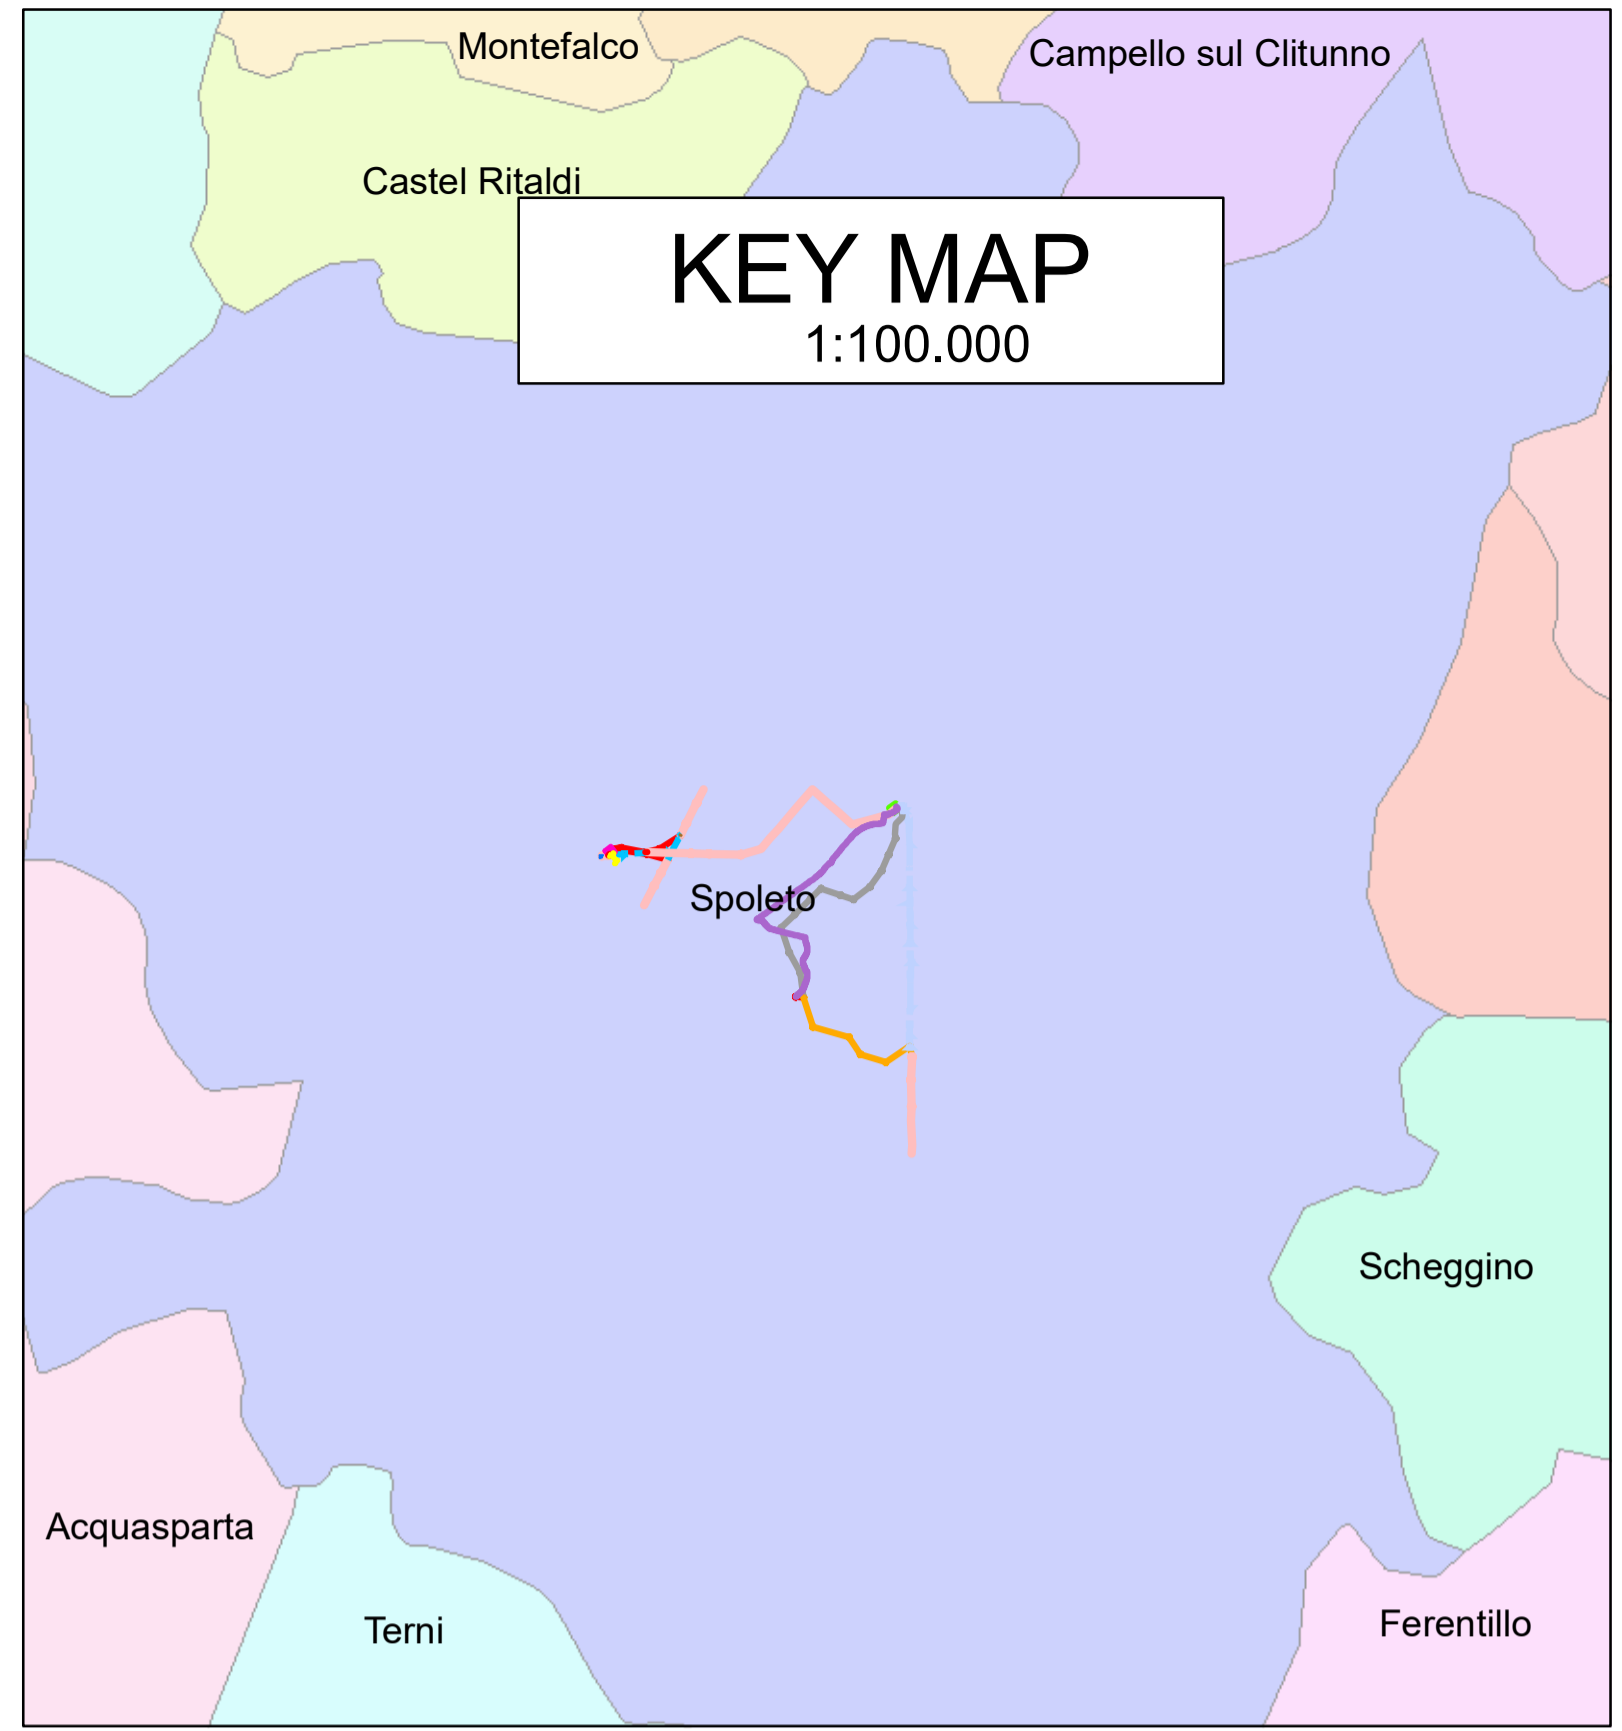

Legenda

- Linea 132 kV autorizzazione da non realizzare
- Linea aerea 132 kV da demolire-in variante
- Linea aerea 132 kV autorizzata da realizzare
- Linea interrata 132 kV da realizzare-in variante
- Linea aerea 132 kV da demolire (autorizzata)
- Linea aerea semplice terna 132 kV da realizzare-in variante
- Linea aerea 132 kV esistente
- Linea aerea doppia terna 132 kV da realizzare-in variante
- Nuova Stazione Elettrica 132 kV Spoleto
- Esistente Cabina Primaria 132 kV Spoleto
- Sostegno in progetto di variante a 132 kV
- Sostegno esistente a 132 kV
- Sostegni in demolizione in variante

NB: Il sostegno rappresentato in planimetria è da intendersi come un simbolo necessario solamente all'individuazione del centro picchetto; non rappresenta pertanto l'effettiva area di ingombro

0 100 200 400 600 800 1.000 m

ESTERNO		PRIMA EMISSIONE		ELABORATO	
N.	DATA	DESCRIZIONE	ELABORATO		
00	29/05/2023	Prima emissione	I. Gelli		
REVISIONI		PRIMA EMISSIONE		ESAMINATO	
N.	DATA	DESCRIZIONE	ESAMINATO		
00	15/06/2023	Prima emissione	S. Fedeli SVP-SA-SACS	A. Serrapica SVP-SA-SACS	
NUMERO E DATA ORDINE: LdA 4000097953 del 21.02.2023					
MOTIVO DELL'INVIO: <input checked="" type="checkbox"/> PER ACCETTAZIONE <input type="checkbox"/> PER INFORMAZIONE					
CODIFICA ELABORATO			Terna Rete Italia		
DUEX01042B2929295			TERNIA GROUP		
TITOLO ELABORATO			TIPOLOGIA ELABORATO		
Potenziamento dell'elettrodotto 132 KV Villavalle Spoleto Variante localizzativa al Decreto di Autorizzazione n. 239/EL-344/297/2019 del 19/10/20219			PROGETTO		
Lista di controllo per la valutazione preliminare (art. 6, comma 9, D.Lgs. 152/2006)					
AREE DI PARTICOLARE INTERESSE NATURALISTICO-AMBIENTALE					
NOME DEL FILE	SCALA CAD	FORMATO	SCALA	FOGLIO	
DUEX01042B2929295	-	A1	1:10.000	1/1	

Questo documento contiene informazioni di proprietà Terna SpA e deve essere utilizzato esclusivamente dal destinatario in relazione alle finalità per le quali è stato ricevuto. E' vietata qualsiasi forma di riproduzione o divulgazione senza l'esplicito consenso di Terna SpA.
This document contains information proprietary to TERNA S.p.A. and it will have to be used exclusively for the purposes for which it has been furnished. Whoever shape of spreading or reproduction without the written permission of TERNA S.p.A. is prohibi.