

**Modulo per la presentazione delle osservazioni per i piani/programmi/progetti sottoposti a procedimenti di valutazione ambientale di competenza statale**

**Presentazione di osservazioni relative alla procedura di:**

- Valutazione Ambientale Strategica (VAS) – art.14 co.3 D.Lgs.152/2006 e s.m.i.
- Valutazione di Impatto Ambientale (VIA) – art.24 co.3 D.Lgs.152/2006 e s.m.i.
- Verifica di Assoggettabilità alla VIA – art.19 co.4 D.Lgs.152/2006 e s.m.i.

La società wpd Su Sassittu S.r.l., in persona del suo amministratore Mauro Ferrari

**PRESENTA**

ai sensi del D.Lgs.152/2006, le **seguenti osservazioni** al

Piano/Programma, sotto indicato

Progetto, sotto indicato:

*“Progetto per la costruzione ed esercizio di un impianto agrivoltaico, per la produzione di energia elettrica da fonte rinnovabile abbinata ad attività zootecnica e ad un impianto di accumulo integrato, sito nel Comune di Ploaghe (SS) per una potenza nominale in A.C. di 51,520 MW, alla tensione rete di 36 kV, e delle relative opere di connessione ricadenti anche nel Comune di Codrongianos (SS).”*

**Codice procedura 9932 del 03/07/2023**

**Proponente:** Atlas Solar 3 s.r.l.

**OGGETTO DELLE OSSERVAZIONI**

- Aspetti di carattere generale (es. struttura e contenuti della documentazione, finalità, aspetti procedurali)
- Aspetti programmatici (coerenza tra piano/programma/progetto e gli atti di pianificazione/programmazione territoriale/settoriale)
- Aspetti progettuali (proposte progettuali o proposte di azioni del Piano/Programma in funzione delle probabili ricadute ambientali)
- Aspetti ambientali (relazioni/impatti tra il piano/programma/progetto e fattori/componenti ambientali)
- Altro: **Interferenza con il parco eolico della wpd Su Sassittu S.r.l.**

**ASPETTI AMBIENTALI OGGETTO DELLE OSSERVAZIONI**

- Atmosfera
- Ambiente idrico
- Suolo e sottosuolo
- Rumore, vibrazioni, radiazioni
- Biodiversità (vegetazione, flora, fauna, ecosistemi)  Salute pubblica
- Beni culturali e paesaggio  Monitoraggio ambientale
- Altro (specificare) \_\_\_\_\_

## TESTO DELL' OSSERVAZIONE

Con riferimento al progetto [ID\_VIP 9932] *“Progetto per la costruzione ed esercizio di un impianto agrivoltaico, per la produzione di energia elettrica da fonte rinnovabile abbinata ad attività zootecnica e ad un impianto di accumulo integrato, sito nel Comune di Ploaghe (SS) per una potenza nominale in A.C. di 51,520 MW, alla tensione rete di 36 kV, e delle relative opere di connessione ricadenti anche nel Comune di Codrongianos (SS)”* della potenza complessiva di 51,520 MWp, con infrastrutture ed opere di connessione da realizzarsi nei comuni di Ploaghe e Codrongianos (SS), presentato in data 19/06/2023 e che ha ottenuto la procedibilità in data 03/07/2023, con Proponente *Atlas Solar 3 s.r.l.* (nel seguito Proponente), la società scrivente *wpd Su Sassittu S.r.l.* (nel seguito Scrivente) presenta le seguenti osservazioni.

In data 22/02/2022, la Scrivente ha presentato presso il MiTE istanza per l'avvio del procedimento di Valutazione di Impatto Ambientale [ID\_VIP 8143] ai sensi dell'art. 23 del D.Lgs. 152/2006 così come modificato del D.Lgs. n. 104 del 16 giugno 2017, relativa alla costruzione e all'esercizio di un impianto per la produzione di energia elettrica da fonte eolica sito nei comuni di Chiaramonti, Ploaghe e Codrongianos (SS), ed opere di connessione nel comune di Codrongianos (SS), costituito da n. 18 aerogeneratori della potenza unitaria di 6,6 MW (limitata a 5 MW) per una potenza complessiva dell'impianto pari a 90 MW.

In data 02-02-2023 il progetto è stato caricato sul portale della Regione Sardegna - Servizio Energia ed Economia Verde, al fine di richiedere l'Autorizzazione Unica ai sensi dell'art. 12 D.lgs. 29 Dicembre 2003 n. 387.

In data 10/10/2022 con nota prot. n. MiTE-85611 del 08/07/2022 il MiTE ha comunicato la procedibilità dell'istanza alla Scrivente, con contestuale pubblicazione della documentazione progettuale sul sito web del Ministero.

Tutto ciò premesso si rappresenta che il progetto presentato dalla società Proponente risulta incompatibile con il progetto presentato dalla Scrivente per i motivi di seguito esposti.

Si riportano di seguito le coordinate degli aerogeneratori in WGS84-UTM afferenti al suddetto progetto della Scrivente.

COMUNE	AEROGENERATORE	COORDINATE Geografiche WGS84	
		EST	NORD
CHIARAMONTI	Aerogeneratore CH01	485743,43	4504106,76
	Aerogeneratore CH02	486500,31	4504308,35
	Aerogeneratore CH03	487199,62	4504821,81
	Aerogeneratore CH04	487382,98	4504332,00
	Aerogeneratore CH05	487598,99	4503861,61
	Aerogeneratore CH06	486933,21	4503399,67
	Aerogeneratore CH07	486657,89	4502854,94
	Aerogeneratore CH08	486488,55	4502236,94
	Aerogeneratore CH09	487592,70	4502723,78
	Aerogeneratore CH10	487730,65	4502131,38
	Aerogeneratore CH11	486772,77	4501753,00
PLOAGHE	Aerogeneratore CH12	480862,07	4503935,25
	Aerogeneratore CH13	481488,20	4501709,30
	Aerogeneratore CH14	482250,84	4502642,58
	Aerogeneratore CH15	481795,40	4502161,28
	Aerogeneratore CH16	482317,72	4501682,66
	Aerogeneratore CH17	481895,97	4501009,58
	Aerogeneratore CH18	482658,07	4500716,87

In considerazione di ciò si informa che:

Parte del progetto dell'impianto agrivoltaico presentato dalla società Proponente interferisce in maniera sostanziale al progetto della società Scrivente. In particolare:

- Un'area del progetto presentato dalla Proponente si sovrappone all'aerogeneratore denominato CH14 e alla relativa piazzola, facente parte del progetto della Scrivente. Si vuole rimarcare il fatto che il progetto della società wpd Su Sassittu Srl è stato presentato in data antecedente rispetto alla presentazione dell'istanza di VIA da parte di Atlas Solar 3 Srl.
- Si segnala il mancato rispetto delle distanze di sicurezza del perimetro dell'impianto agrivoltaico su menzionato, da altri due aerogeneratori, entrambi facenti parte del progetto proposto dalla società Scrivente. Nello specifico, non sono state rispettate le distanze di ribaltamento dagli aerogeneratori CH13 e CH15. Tale mancato accorgimento causerebbe problemi di sicurezza durante l'esercizio degli impianti, oltre che possibili fenomeni di ombreggiamento dovuti alla presenza degli aerogeneratori a distanze ridotte dal parco agrivoltaico.

Di seguito, degli stralci in cui si evidenzia l'area individuata per il progetto dell'impianto agrivoltaico e la posizione degli aerogeneratori presentati in V.I.A. dalla Scrivente.

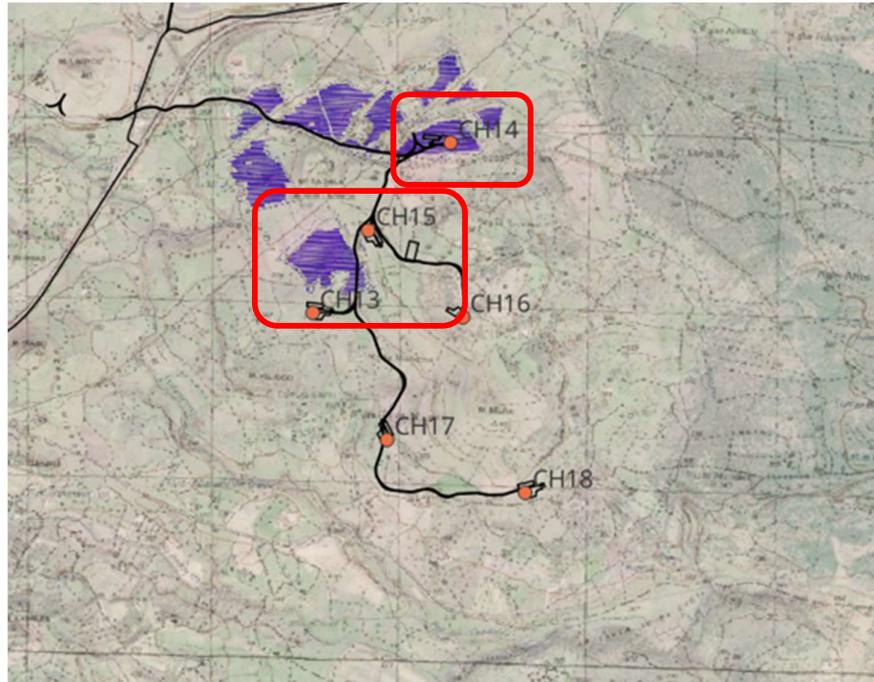


Figura 1 sovrapposizione dei due impianti. Vista generale.


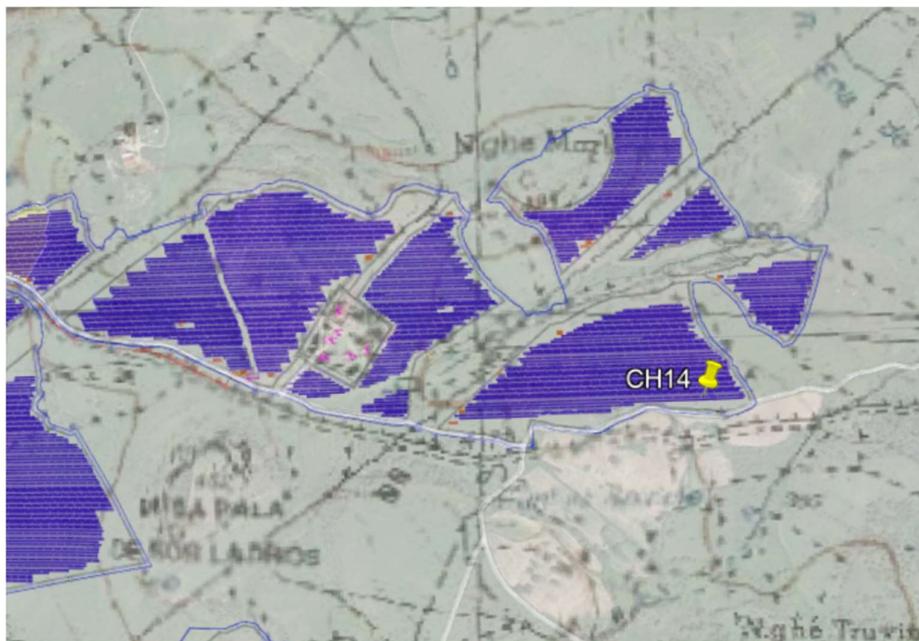


Figura 2 Sovrapposizione con l'aerogeneratore CH14.

Da quanto evidenziato negli stralci sopra riportati è evidente la sovrapposizione tra i due progetti, in particolare di una porzione di impianto agrivoltaico sulle aree destinate all'installazione

dell'aerogeneratore.

Di seguito vengono riportate le immagini che evidenziano la distanza tra le posizioni degli aerogeneratori non direttamente interferenti con l'impianto della Proponente, ma comunque incompatibili, vista la vicinanza.

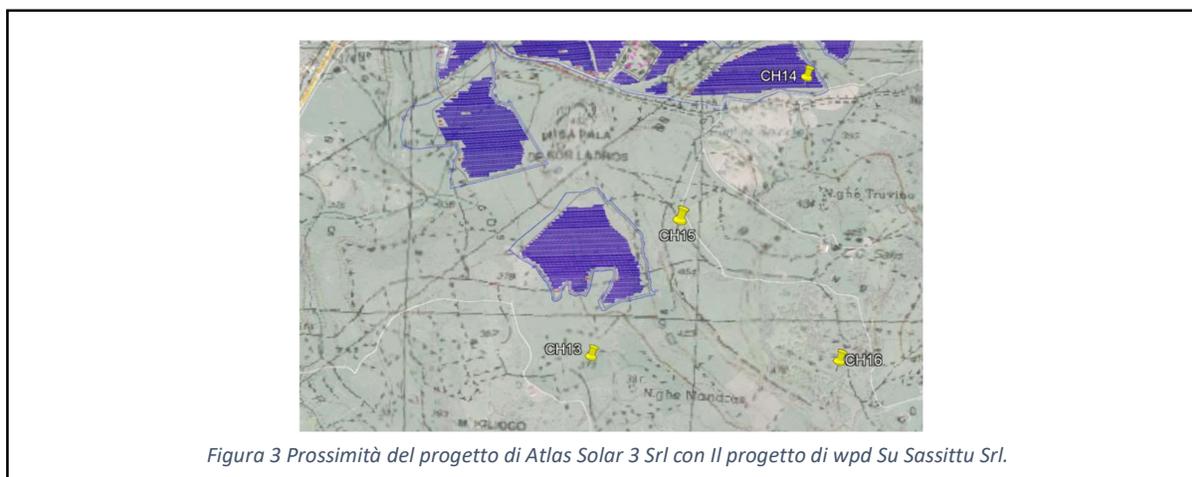

La wpd Su Sassittu S.r.l. chiede, pertanto, la rimozione o la delocalizzazione a distanza adeguata dell'impianto agrivoltaico previsto nel progetto della società Proponente, tenendo in considerazione la priorità cronologica della presentazione e procedibilità delle istanze.

La wpd Su Sassittu S.r.l. si solleva, sin da ora, da ogni responsabilità in merito ad eventuali perdite dovute agli effetti dell'ombreggiamento della turbina eolica nei confronti del suddetto parco agrivoltaico, secondo quanto previsto dal principio di priorità cronologica della presentazione delle istanze di autorizzazione.

Il Sottoscritto dichiara di essere consapevole che, ai sensi dell'art. 24, comma 7 e dell'art.19 comma 13, del D.Lgs. 152/2006 e s.m.i., le presenti osservazioni e gli eventuali allegati tecnici saranno pubblicati sul Portale delle valutazioni ambientali VAS-VIA del Ministero dell'Ambiente e della Sicurezza Energetica ([www.va.mite.gov.it](http://www.va.mite.gov.it)).

## ELENCO ALLEGATI

Allegato 1 - Dati personali del soggetto che presenta l'osservazione

Allegato 2 - Copia del documento di riconoscimento in corso

Luogo e data

Cagliari 26/07/2023

Il dichiarante

