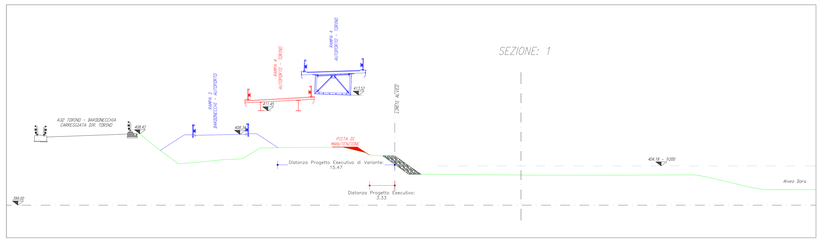

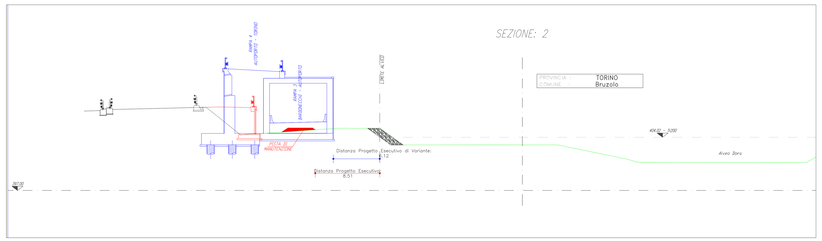

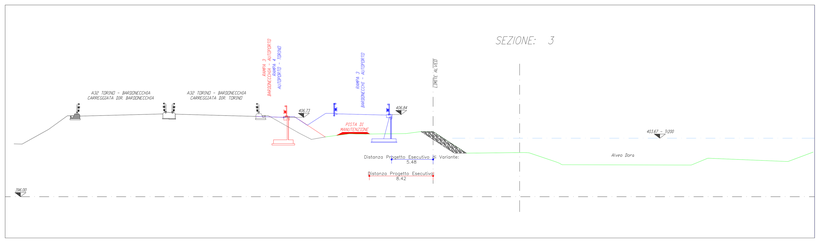

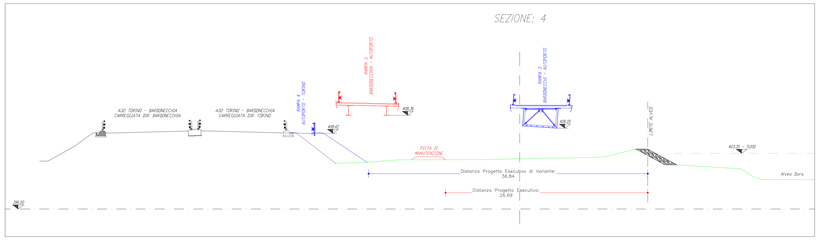

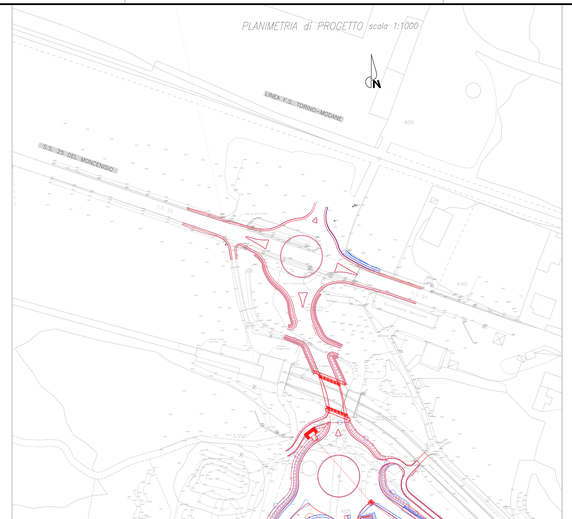

PROGETTO ESECUTIVO Di VARIANTE

PROGETTO ESECUTIVO 2019

TUNNEL EURALPIN LYON TURIN

SITAF S.p.A.

NUOVA LINEA TORINO LIONE - NOUVELLE LIGNE LYON TURIN
PARTE COMUNE ITALO-FRANCESE - PARTIE COMMUNE FRANCO-ITALIENNE

LOTTO COSTRUTTIVO 1 /LOT DE CONSTRUCTION 1
CANTIERE OPERATIVO 02C /CHANTIER DE CONSTRUCTION 02C
RILOCALIZZAZIONE DELL'AUTOPORTO DI SUSA
DEPLACEMENT DE L'AUTOPORTO DE SUSE
PROGETTO ESECUTIVO - ETUDES D'EXECUTION
CUP C11J05000030001 - CIG 6823253697F

IDROLOGIA E IDRAULICA

CONFRONTO OCCUPAZIONI PE 2019 E VARIANTE

Indice	Data / Date	Modificazione / Modifiée	Elaborato / Conçuto da	Verificato / Contrôlé da	Approvato per / Validé par da
0	24/03/2023	Prima emissione Première diffusion	L. MARTINA	L.BARBERIS (SITAF S.p.A.)	F.CHIARA (SITAF S.p.A.)

1	0	2	C	1	6	1	6	7	O	I	A	0	0	G	E	I	D	P	L	0	0	9	2	0
Livello progetto / Niveau projet		Lotto / Lot	Codice elaborato / Code document											Progressivo / Progressif	Formato / Format									Revisione / Révision

SITAF S.p.A.
Il Direttore Generale
Ing. Francesco Pisanello

Ordine Ingegneri della Provincia di Torino
