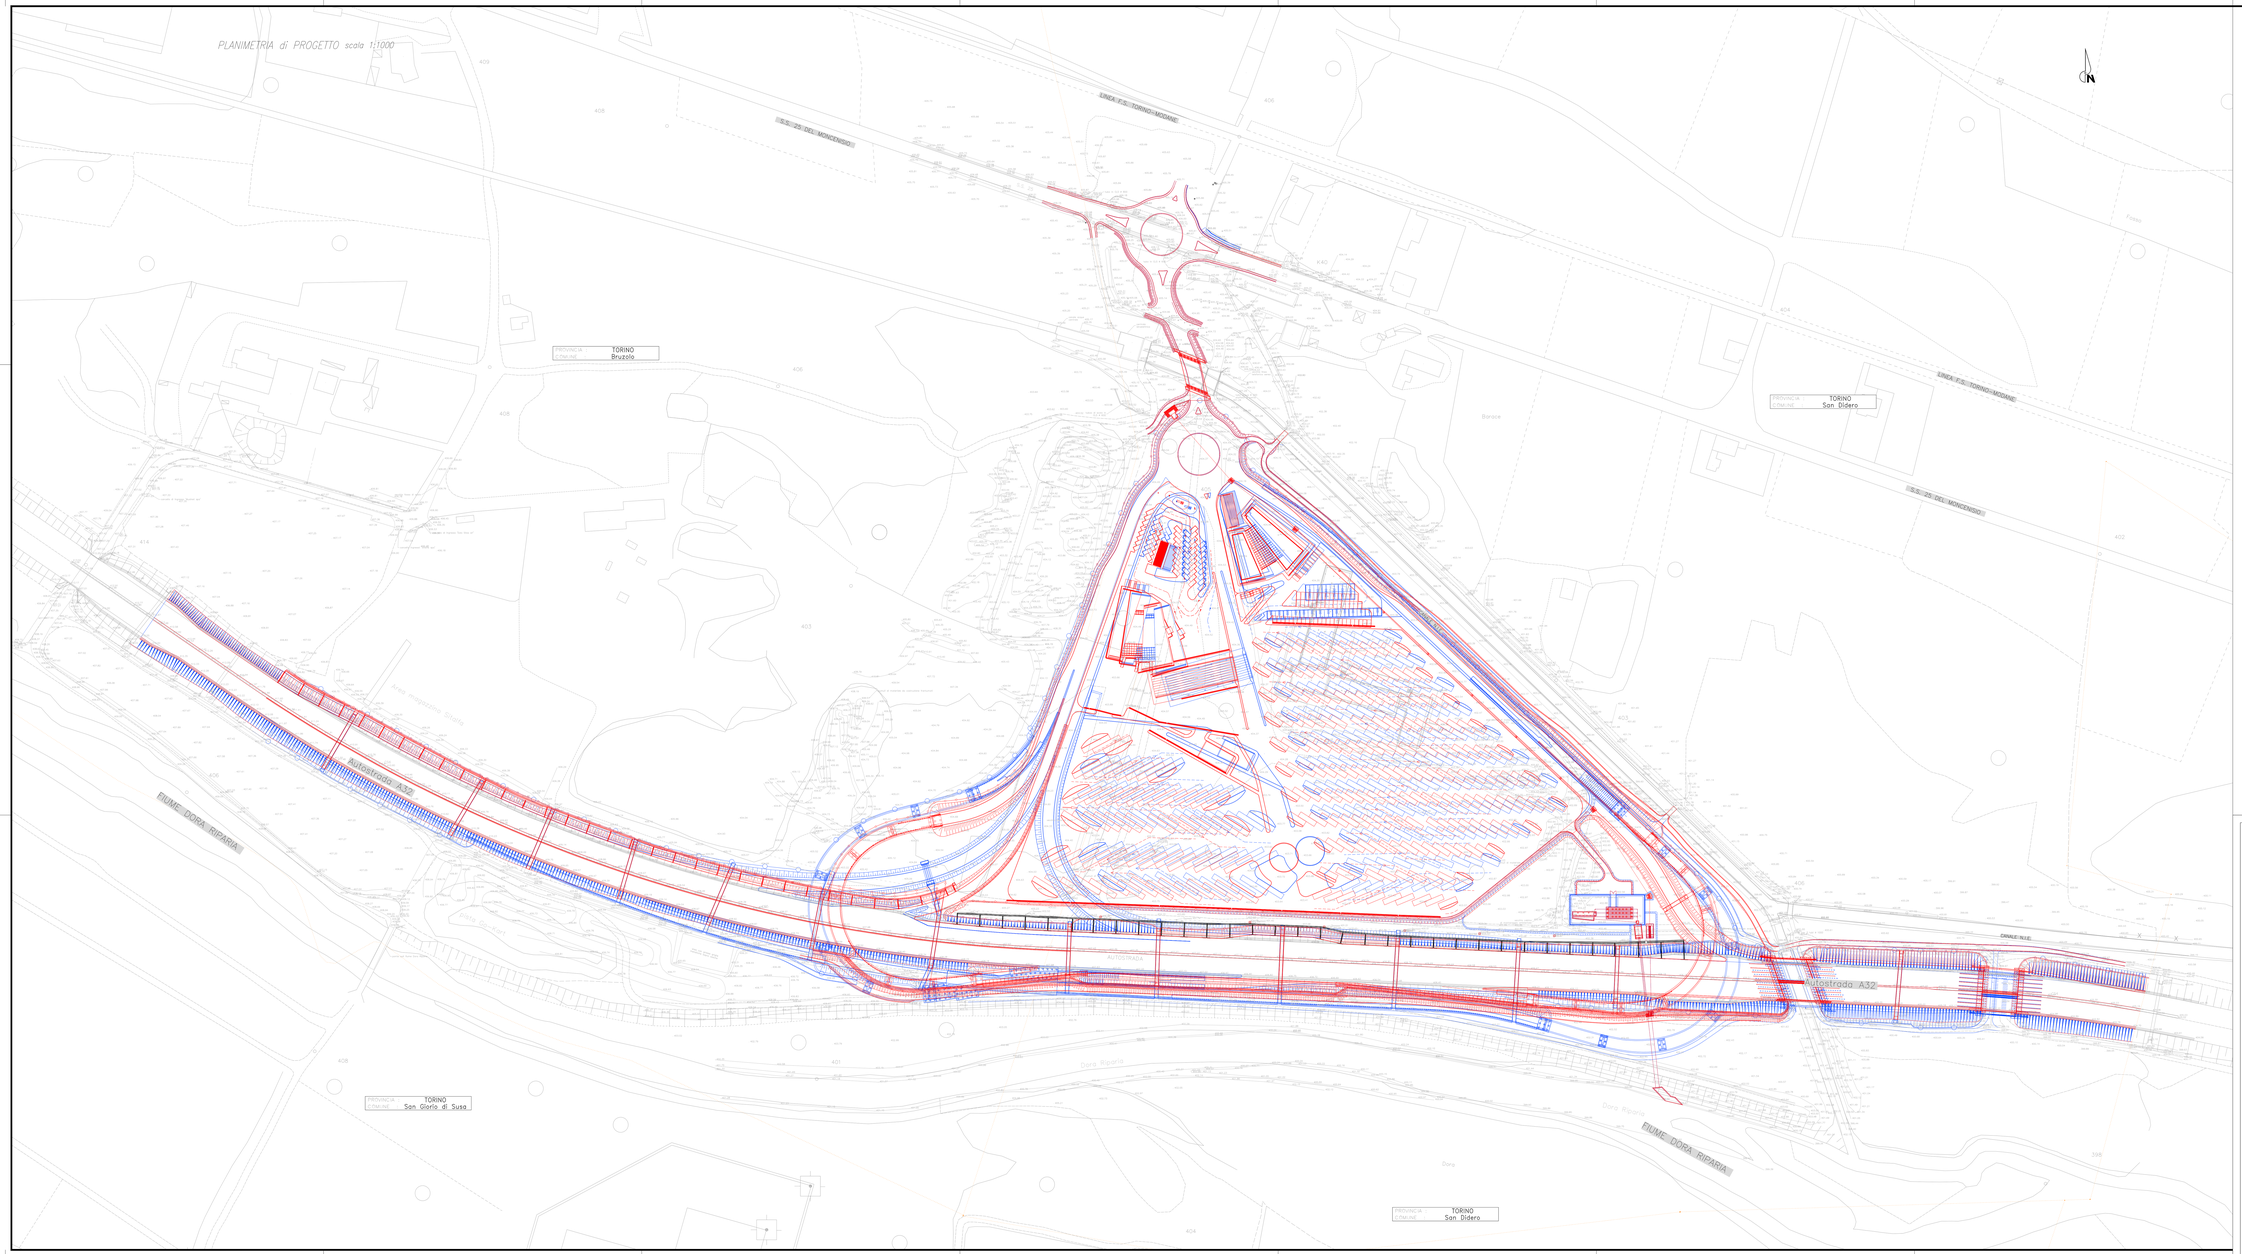

PROGETTO ESECUTIVO Di VARIANTE

PROGETTO ESECUTIVO 2019

TUNNEL EURALPIN LYON TURIN

SITAF S.p.A.

NUOVA LINEA TORINO LIONE - NOUVELLE LIGNE LYON TURIN
PARTE COMUNE ITALO-FRANCESE - PARTIE COMMUNE FRANCO-ITALIENNE

LOTTO COSTRUTTIVO 1 /LOT DE CONSTRUCTION 1
CANTIERE OPERATIVO 02C /CHANTIER DE CONSTRUCTION 02C
RILOCALIZZAZIONE DELL'AUTOPORTO DI SUSA
DEPLACEMENT DE L'AUTOPORTO DE SUSE
PROGETTO ESECUTIVO - ETUDES D'EXECUTION
CUP C11J05000030001 - CIG 6823253677

ELABORATI GENERALI
Planimetria di confronto PE 2019 e Variante

Indice	Data / Date	Modificazione / Modifica	Elaborato / Concepito da	Verificato / Contrôlé da	Approvato per / Validé pour da
0	30/03/2023	Prima emissione Première diffusion	L.SANSEDO (SITAF S.p.A.)	L.SANSEDO (SITAF S.p.A.)	F.D'AMBRA (SITAF S.p.A.)

| Codice Progetto / Code Projet | | | | |