




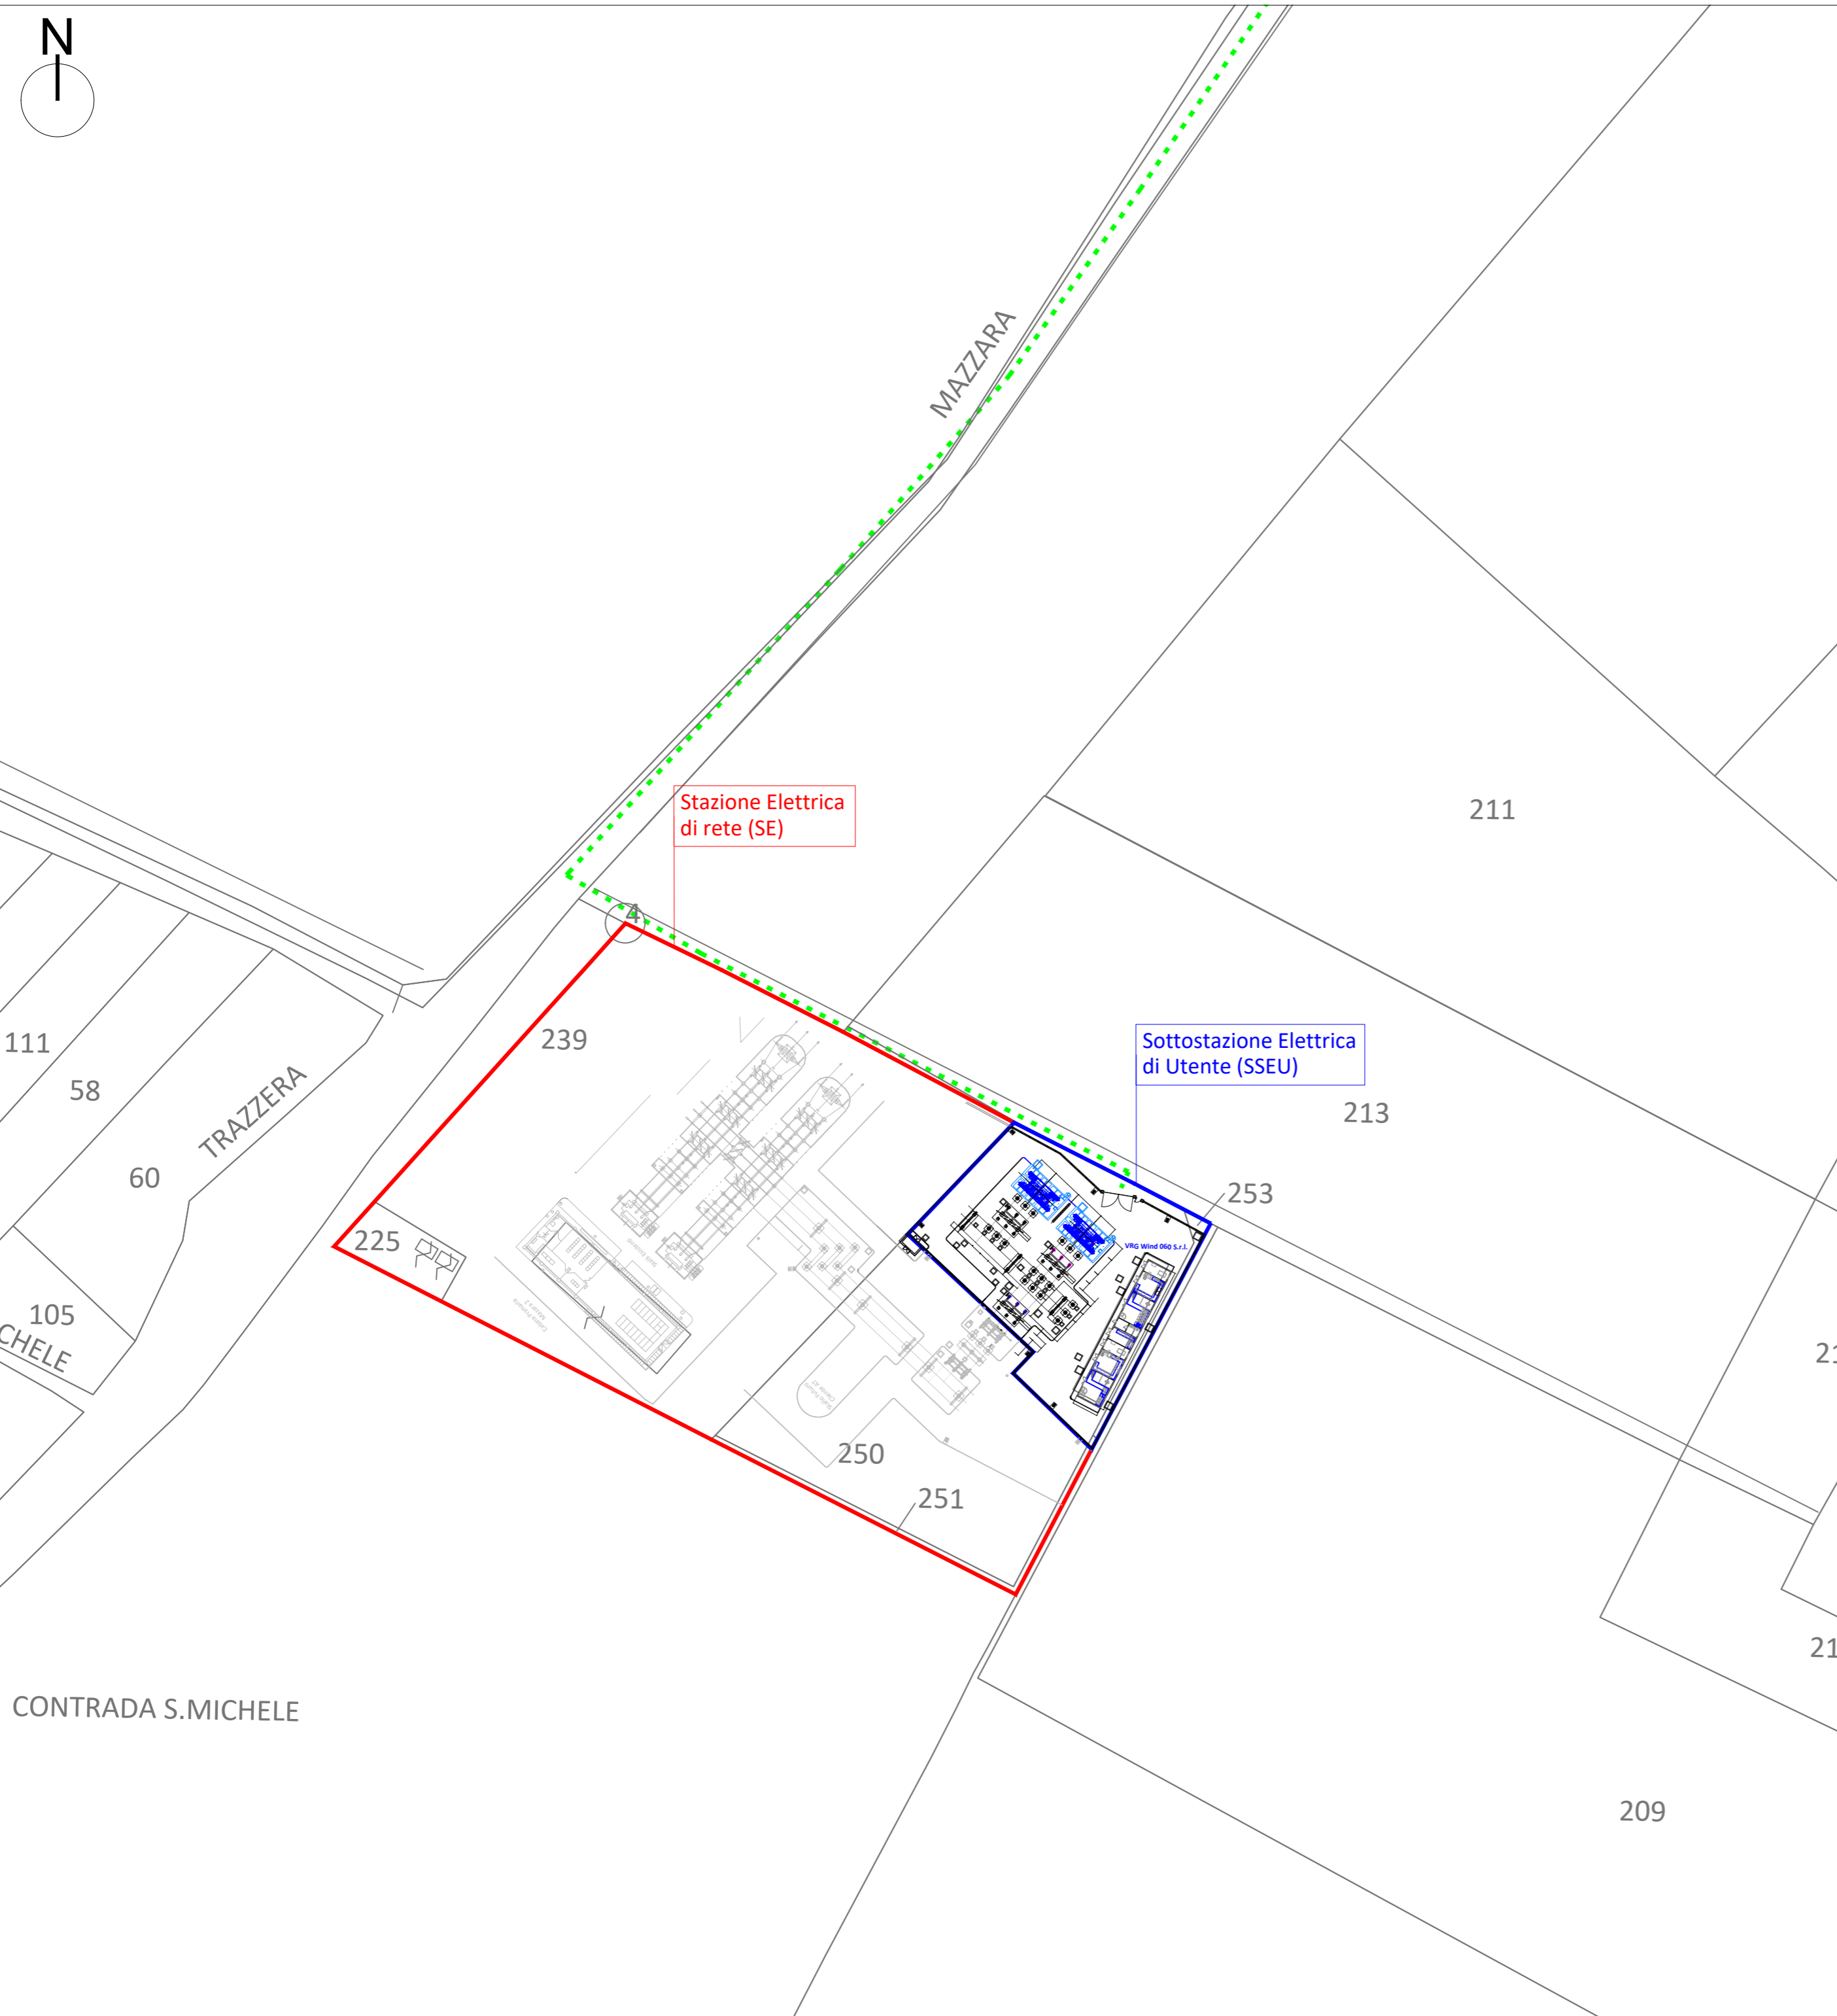


LEGENDA

-  Cavidotto interrato MT esterno
-  Limite Catastale Sottostazione Elettrica di Utente (SSEU)
-  Limite Catastale Stazione Elettrica di rete (SE)
-  Modifiche di progetto interne alla SSEU
-  Sostituzioni di progetto interne alla SSEU

FOGLIO CATASTALE

Comune di Mazara del Vallo - Foglio 121



REGIONE SICILIANA
 Comune di Mazara del Vallo
 Provincia di Trapani

PROPONENTE:
 VRG Wind 060 S.r.l.




PROGETTO:
 Integrale Ricostruzione del Parco Eolico "VRG Wind 060"
 ubicato nel Comune di Mazara del Vallo (TP)

Elaborato: G.2
 Formato (A2)
 Numero foglio (1 di 1)
 scala 1:1000

Progetto definitivo
 Elaborato:
 Stazione elettrica MT/AT: planimetria catastale e
 collegamento alla RTN

I progettisti

_____ Firma _____ Firma _____ Firma _____ Firma _____

REV	DATA	PREPARATO	CONTROLLATO	APPROVATO	
1	27/12/2022	Ingegneria Progetti	Fichtner	VRG Wind 060 S.r.l.	Job: F614