


Stazione Elettrica di rete (SE)

Sottostazione Elettrica di Utente (SSEU)

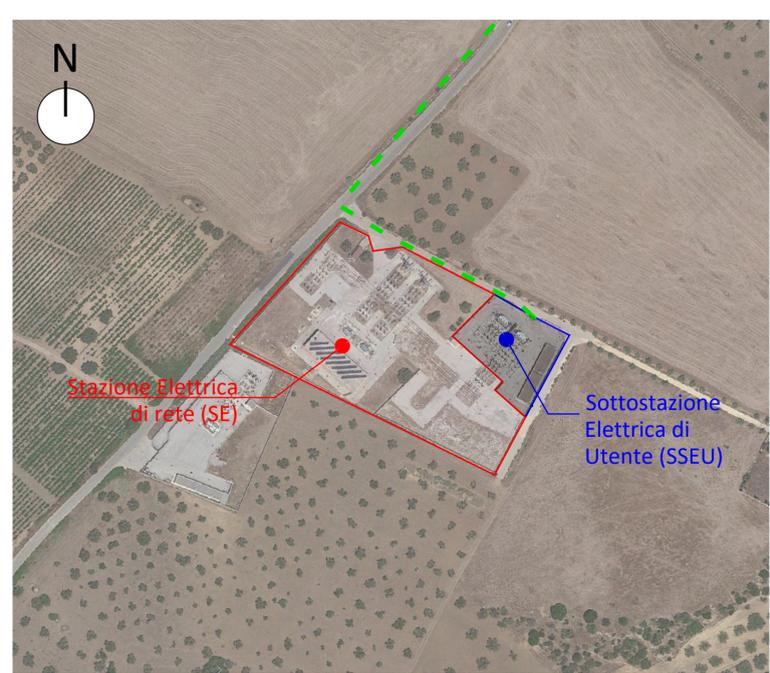

KEYPLAN 1:200.000

LEGENDA

- Cavidotto interrato MT esterno
- Sottostazione Elettrica di Utente (SSEU)
- Stazione Elettrica di rete (SE)
- Modifiche di progetto interne alla SE

REGIONE SICILIANA  
Comune di Mazara del Vallo  
Provincia di Trapani

PROPONENTE:  
VRG Wind 060 S.r.l.

**VRGwind060**

**FICHTNER**  
ITALIA

TENPROJECT

**INGEGNERIA  
PROGETTI**

PROGETTO:  
Integrale Ricostruzione del Parco Eolico "VRG Wind 060"  
ubicato nel Comune di Mazara del Vallo (TP)

Elaborato: G.7

Formato (720x594 mm)  
Numero foglio (1 di 1)  
scala 1:100

Progetto definitivo


Elaborato:  
Stallo AT di consegna: planimetria e profilo  
elettromeccanico

I progettisti

Firma \_\_\_\_\_ Firma \_\_\_\_\_ Firma \_\_\_\_\_ Firma \_\_\_\_\_

| REV | DATA       | PREPARATO           | CONTROLLATO | APPROVATO           |           |
|-----|------------|---------------------|-------------|---------------------|-----------|
| 1   | 27/12/2022 | Ingegneria Progetti | Fichtner    | VRG Wind 060 S.r.l. | Job: F614 |

Planimetria Elettromeccanica Scala 1:100

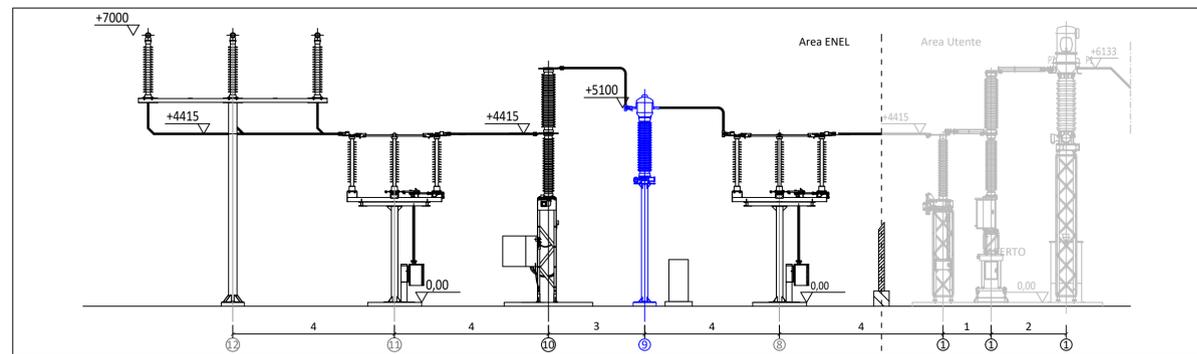

Sezione A-A Scala 1:100

| APPARECCHIATURE A.T. Area ENEL |  |           |               |
|--------------------------------|--|-----------|---------------|
| POSIZIONE                      | DESCRIZIONE  | QUANTITA' | DIS. SOSTEGNO |
| 8                              | SEZIONATORE ORIZZONTALE DI INTERFACCIA TRIPOLARE CON LAME DI TERRA | 1         | 0635A014      |
| 9                              | TRASFORMATORE DI CORRENTE PROTEZIONI (DA SOSTITUIRE)               | 3         | 0635A015      |
| 10                             | INTERRUTTORE   | 1         | /             |
| 11                             | SEZIONATORE ORIZZONTALE DI SBARRA TRIPOLARE                        | 1         | 0635A014      |
| 12                             | SUPPORTO ISOLATORI SBARRE TRIPOLARE                                | 6         | 0635A016      |
| 13                             | SUPPORTO ISOLATORE SBARRA UNIPOLARE                                | 6         | 0635A017      |

| APPARECCHIATURE ILLUMINAZIONE |  |           |               |
|-------------------------------|--|-----------|---------------|
| POSIZIONE                     | DESCRIZIONE  | QUANTITA' | DIS. SOSTEGNO |
| 14                            | PALO CONICO IN VETRORESINA H=7m + PROIETT. 400W JODURI METALLICI | 10        | /             |