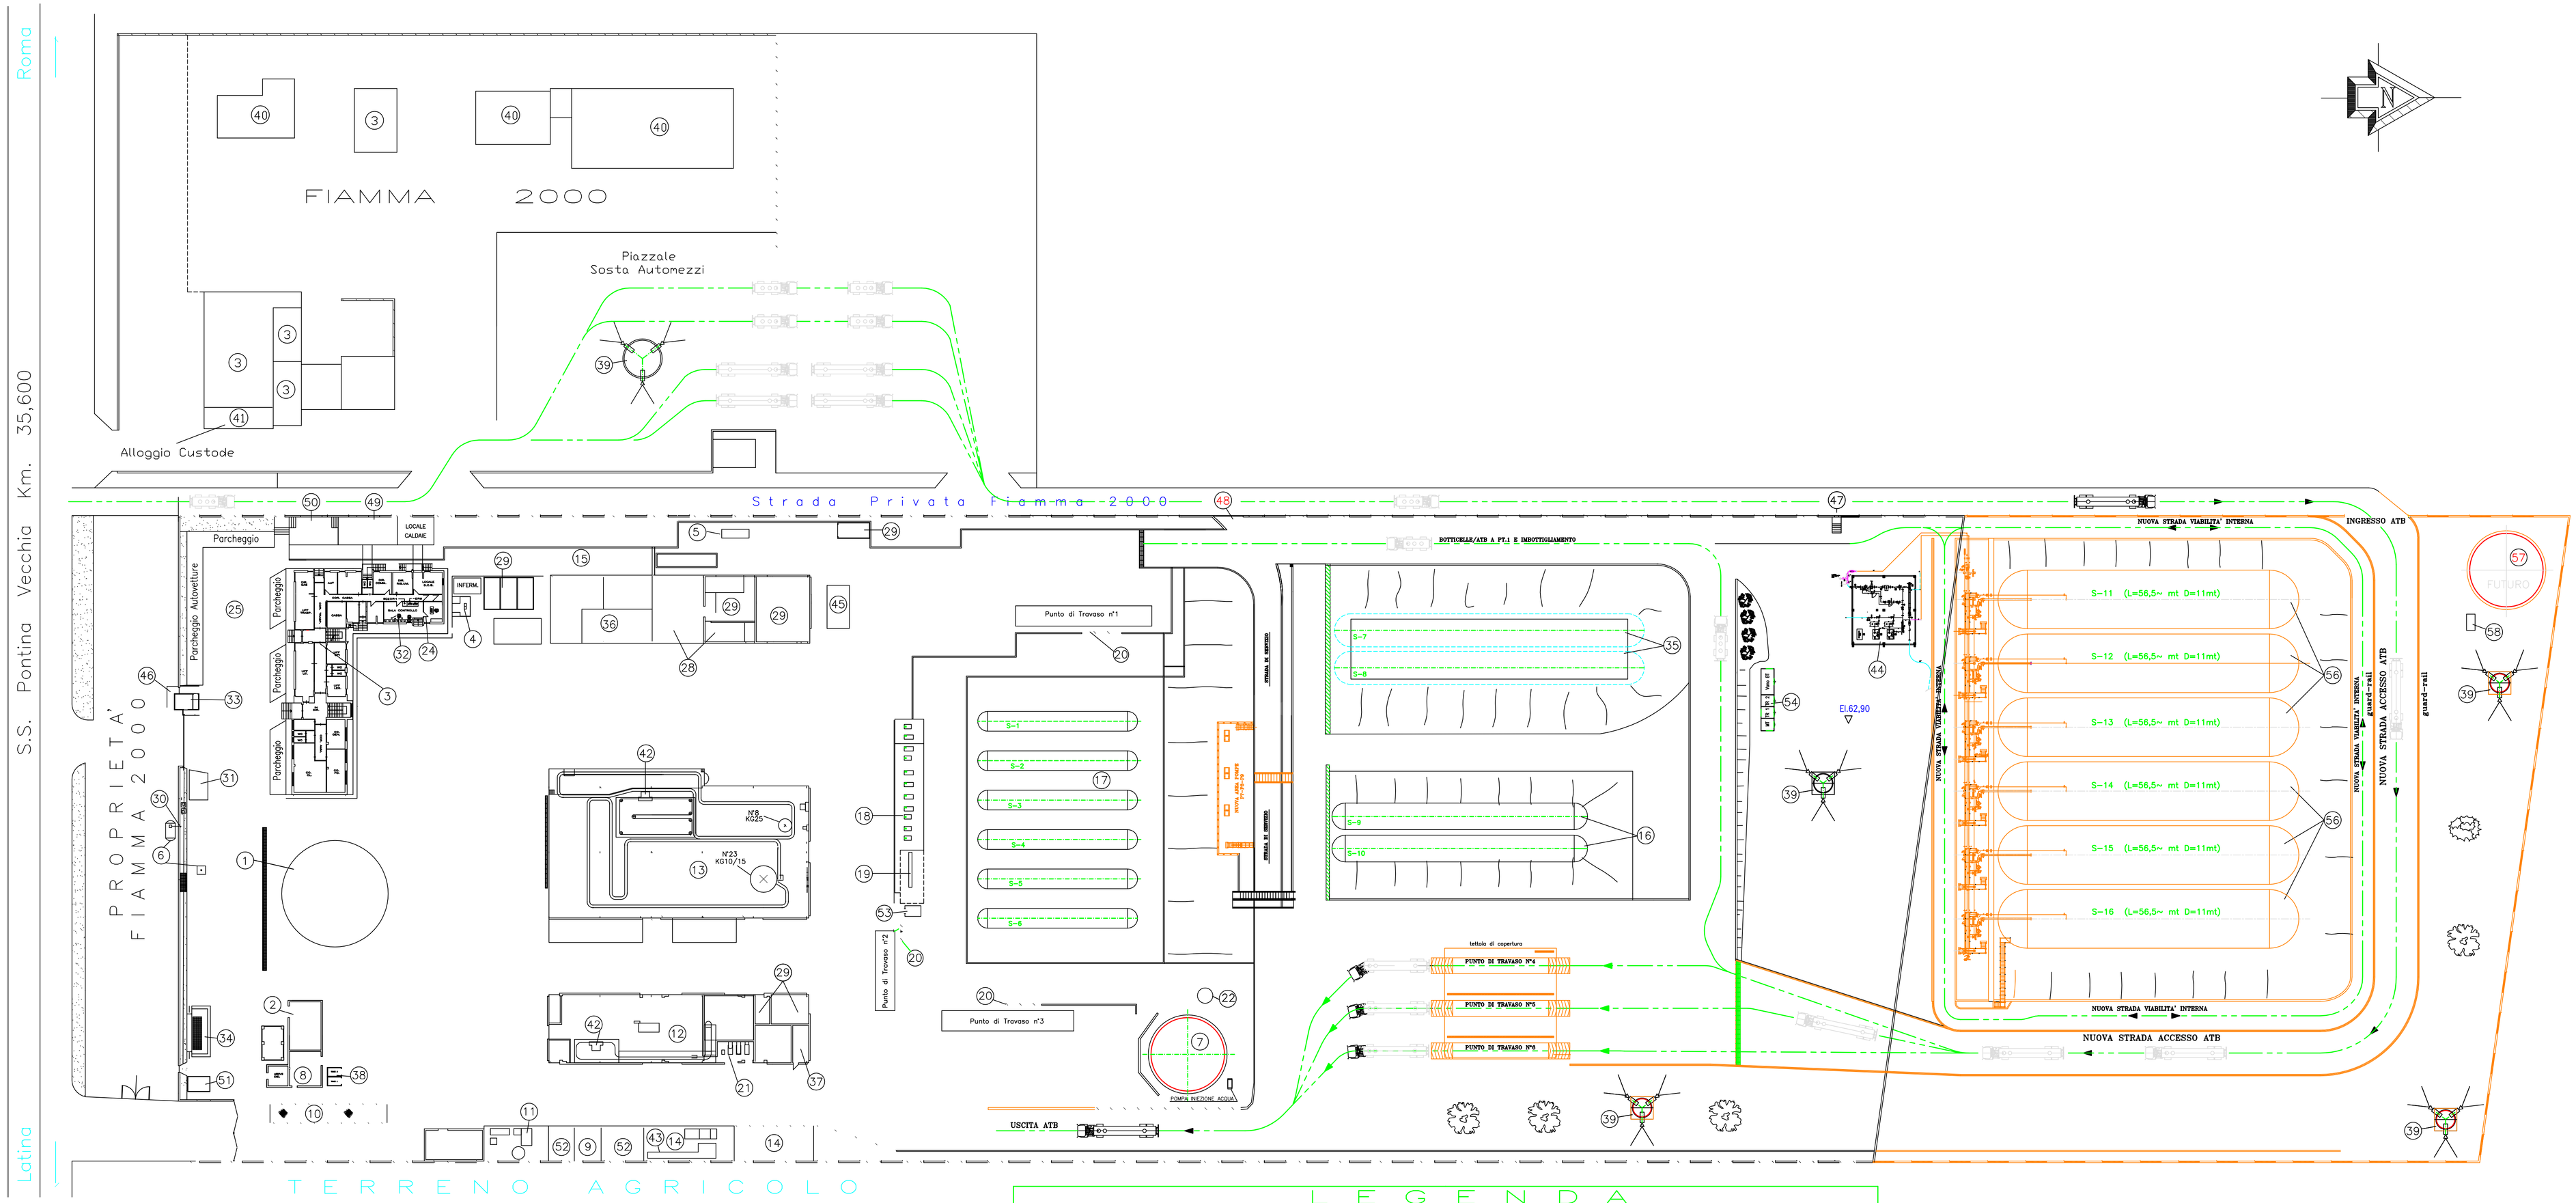

L E G E N D A

1	Deposito bombole piene	35	Serbatoi G.P.L. Tumulati da 1666 mc cad.
2	Sala pompe antincendio	36	Servizi Operai
3	Palazzina servizi e uffici	37	Sala Quadri
4	Serbatoio G.P.L. da 3000 lt. per centrale termica	38	Locale trsformatori
5	Impianto di climatizzazione (pompa di calore)	39	Torre faro (illuminazione e telecamere)
6	Colonnina gasolio e serbatoio da 10 mc.	40	Edifici non ancora utilizzati
7	Serbatoio di riserva idrica da 1800 mc.	41	Alloggio Custode
8	Cabina elettrica	42	Locale Verniciatura Bombole
9	Deposito vernici (locale aperto con sola recinsione)	43	Rampa Svuotamento Bombole
10	Pesa a ponte per ferrocisterna	44	Stazione di ricezione Gasdotto
11	Impianto di depurazione acque di lavorazione	45	Stoccaggio rifiuti
12	Locale manutenzione bombole	46	Passaggio Pedonale
13	Capannone di imbottigliamento	47	Uscita di sicurezza pedonale
14	Zona collaudo e bonifica bombole	48	Uscita di emergenza
15	Deposito cartucce da campeggio	49	Ingresso/Uscita pedonale custode
16	Serbatoi di stoccaggio G.P.L. tumulati da 900 mc. cad.	50	Ingresso/Uscita auto custode
17	Serbatoi di stoccaggio G.P.L. fuori terra da 300 mc. cad.	51	Locale in prefabbricato Gruppo elettrogeno
18	Zona pompe e compressori G.P.L.	52	Rifiuti di lavorazione
19	Quadro antideflagrante comando pompe e compr. GPL	53	Box operatore
20	Punto di travaso	54	Nuova Cabina Elettrica
21	Sala compressori aria	55	Serbatoio aria strumenti
22	Pozzo con pompe sommerse	56	Serbatoi di stoccaggio G.P.L. tumulati da 5000 mc. cad.
23	Prefabbricato per alloggio testata pese elett.	57	Nuovo Serbatoio di riserva idrica da 1800 mc.
24	Locale attrezzature e p.to di raduno Sq. Antincendio	58	Nuova pompa supplementare da 250 mc/h per imp.antinc.
25	Punto di raduno visitatori ed impiegati		
26	Area di sosta ATB		
27	Deposito bombole (Pallettizzate, Vuote)		
28	Officina manutenzione impianto		
29	Magazzini		
30	Valvola di sfiato del serbatoio di gasolio		
31	Area per scarico merci		
32	Sala controllo		
33	Portineria		
34	Depuratore		

INDICA NUOVO

REV.	DATA	DESCRIZIONE	DISEG.	CONTR.	APPROV.
9	08/09/10	REVISIONATO PER RDS	F.COTENA	MONACELLI	CIMAROLLA
8	27/07/10	INSERITI n°6 SERBATOI DA 5000mc D=11mt, n°3 PUNTI DI TRAVASO + SERBATOIO ANTINCENDIO DA 1800mc	DI GENIJA	MONACELLI	CIMAROLLA
7	29/06/10	STUDIO PER : INSTALLAZIONE n°6 SERBATOI DA 5000mc D=9mt, di n°3 PUNTI DI TRAVASO E NUOVA VIABILITA' SOLUZIONE "A"	DI GENIJA	MONACELLI	CIMAROLLA
6	10/02/10	STUDIO PER NUOVA VIABILITA',PUNTI DI TRAVASO E AREA POMPE	F.COTENA	MONACELLI	CIMAROLLA
5	16/05/08	REVISIONE GENERALE	F.COTENA	MONACELLI	CIMAROLLA
4	19/11/07	INSERITA CABINA ELETTRICA E NUOVO GRUPPO ELETTROGENO	F.COTENA	MONACELLI	CIMAROLLA
3	31/01/07	REVISIONATO PER RAPPORTO DI SICUREZZA	F.COTENA	MONACELLI	CIMAROLLA
2	18/02/06	REVISIONE	F.COTENA	MONACELLI	CIMAROLLA
1	10/01/06	REVISIONATO PER SISTEMAZIONE ZONA "EX-SACE"	MONACELLI	MONACELLI	CIMAROLLA
0	27/06/05	EMESSO PER RDS	MONACELLI	TIBURZI	GHELLER

COMMESSA Nr.: — — —

DISEGN.: ——

DATA: 27/06/2005

SCALA: 1:500 SCALA PLI: 1:500

FILE DWG: 080-CTN-TL001.DWG

Fiamma 2000 — Deposito GPL di Ardea (RM)

PLANIMETRIA GENERALE

DISEGNO Nr.: 080-CTN-TL001

INDICE: 0 1 2 3 4 5 6 7 8 9

A TERMINE DELLE VIGENTI LEGGI QUESTO DISEGNO NON POTRA' ESSERE COPIATO, RIPRODOTTO O COMUNICATO AD ALTRE PERSONE O DITTA SENZA AUTORIZZAZIONE DELLA FIAMMA 2000 S.p.A.