PIANTA DI RIFERIMENTO A LIVELLO BASAMENTI ARCONI - SCALA 1:100

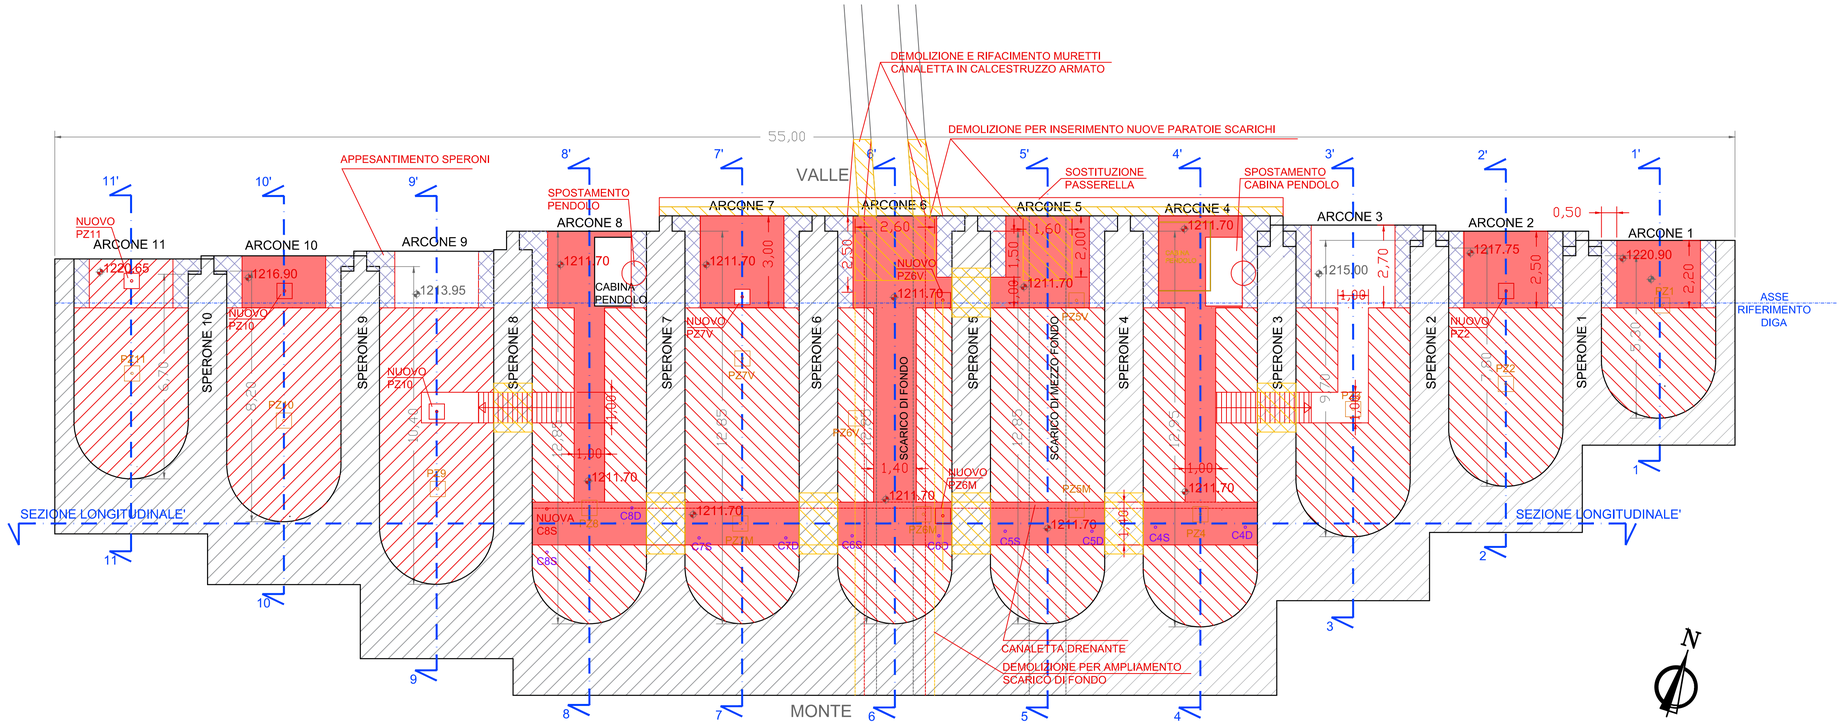

SEZIONE LONGITUDINALE IN ASSE AL CUNICOLO DI PASSAGGIO - SCALA 1:100

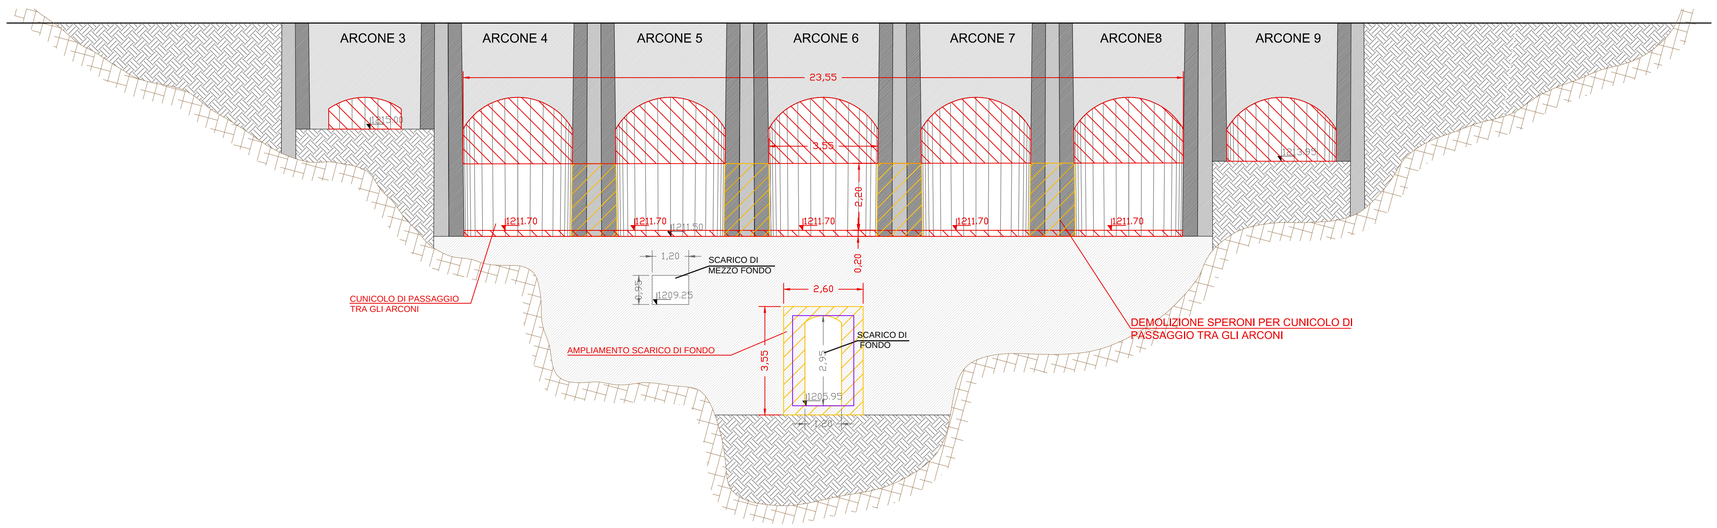

LEGENDA

- DEMOLIZIONI
- RIEMPIMENTI
- APPESANTIMENTO SPERONI
- CUNICOLO DI PASSAGGIO TRA GLI ARCONI

enel Green Power	IMPIANTO: Impianto idroelettrico di Ligonchio Diga di Ozola	CODICE CKS: GRE.OEM.D.88.IT.H.49020.10.036.00	
	Intervento di consolidamento strutturale con trasformazione dalla tipologia a volte e solette poggiate su contrafforti alla tipologia a gravità	Data 29/06/2020	Tav. 13
		Formato: A1	Scala: 1:100

Impianto idroelettrico di Ligonchio - Diga di Ozola

Renewable Energies Italy - O&M Hydro Italy
Northern Central Area - Territorial Unit Parma - UE Isola di Palanzano
Comune di Ventasso - Provincia di Reggio Emilia

Intervento di consolidamento strutturale della diga con trasformazione dalla tipologia a volte e solette poggiate su contrafforti alla tipologia a gravità

Progetto definitivo

DIGA PROGETTO

RIEMPIMENTI E DEMOLIZIONI
PIANTE E SEZIONE LONGITUDINALE

IL COMMITTENTE

ENEL GREEN POWER ITALIA SRL
Renewable Energies Italy
O&M Hydro Italy
Northern Central Area

29/06/2020 — Firmato da Massimo Sessego — CI: IT:RSSMSM72H22F205Z — CN: ISA CA1 CODICE FISCALE — O: ENEL GREEN POWER ITALIA S.R.L. — S: SESSEGO — T: IT

DATA — ING. M. SESSEGO

IL PROGETTISTA

RTI - TIEMES S.R.L. - NOVICONSULT S.A.S.

TIEMES S.R.L.
VIA M. BANDELLO 4 - 20123 MILANO (MI)
Tel. + 39 02 4983104
info@tmsweb.it, www.tiemes.it

NOVICONSULT S.A.S.
VIA NOVI, 70/A - 15060 BASALUZZO (AL)
Tel. +39 0143 487735
noviconsult@pec.noviconsult.it, www.noviconsul.it

29/06/2020

DATA — ING. F. FOSSATI

IL DIRETTORE LAVORI — DATA

L'INGEGNERE RESPONSABILE — DATA — ING. R. SPARNACCI

IL PROGETTISTA SPECIALISTICO — DATA

RTI - TIEMES S.R.L. - NOVICONSULT S.A.S.

TIEMES S.R.L.
VIA M. BANDELLO 4 - 20123 MILANO (MI)
Tel. + 39 02 4983104
info@tmsweb.it, www.tiemes.it

NOVICONSULT S.A.S.
VIA NOVI, 70/A - 15060 BASALUZZO (AL)
Tel. +39 0143 487735
noviconsult@pec.noviconsult.it, www.noviconsul.it

N. 20003OZL.PD.T.13

Data	Dis.	Prog.	Visto	Form.
29.06.2020	IF	IF	CM	A1