



PIANTA DI RIFERIMENTO - SCALA 1:200

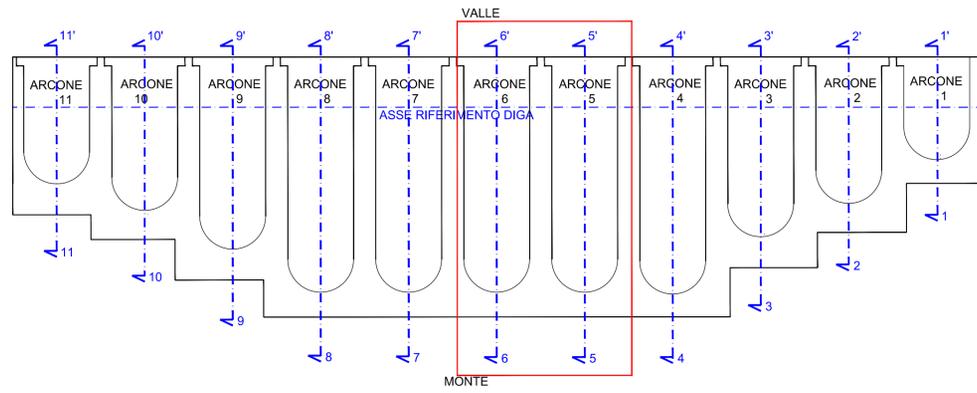


SEZIONI - SCALA 1:100

ARCONI 5

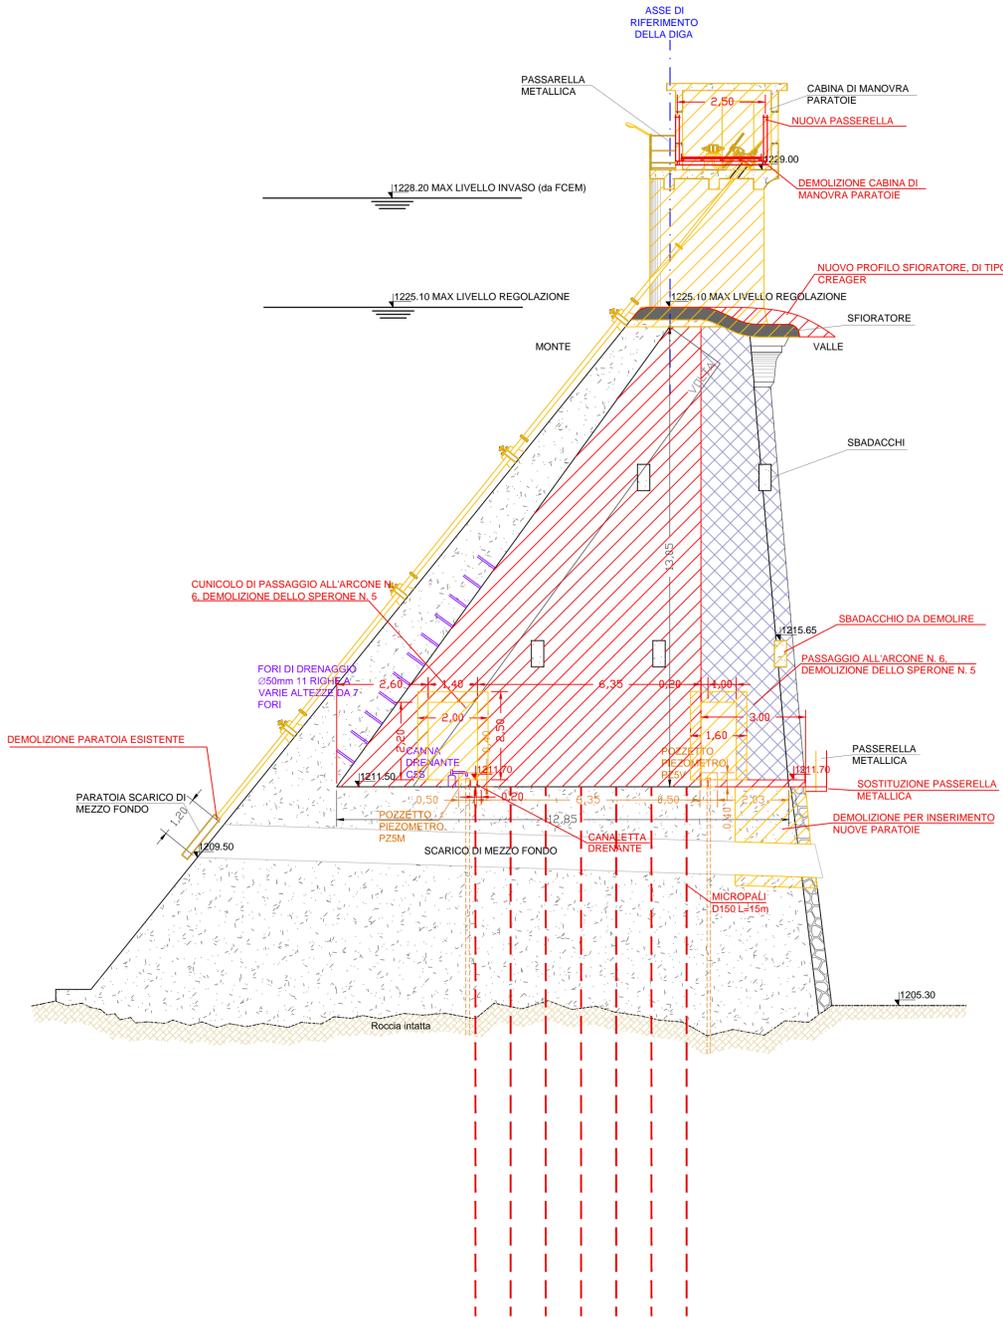

ARCONI 6

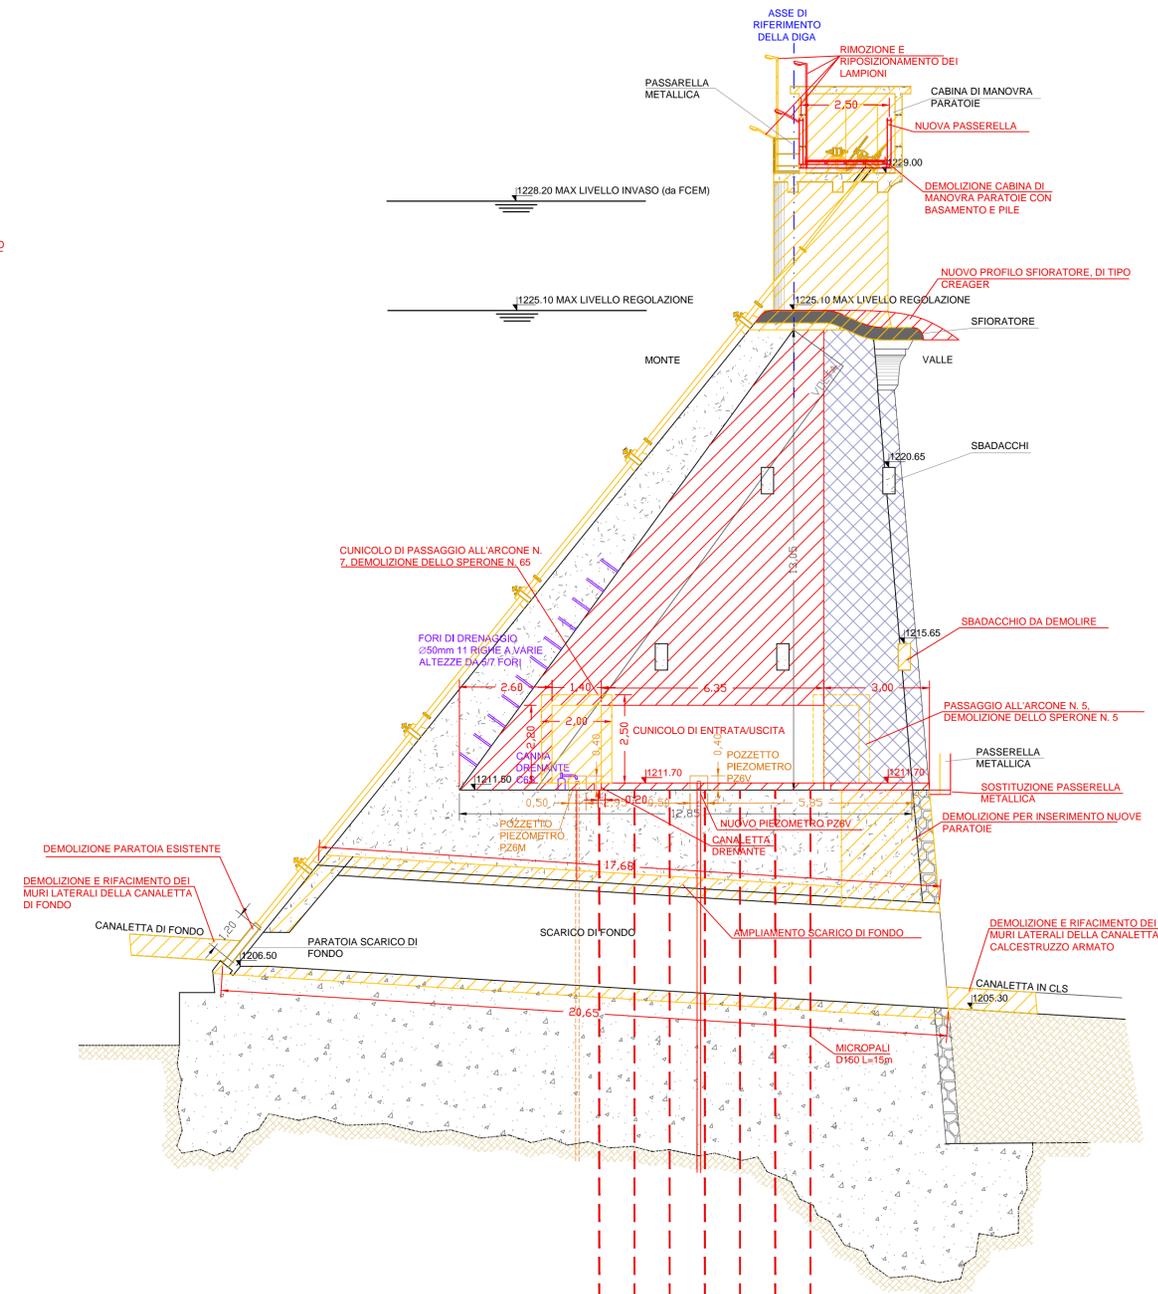

LEGENDA



enel Green Power	IMPIANTO	Impianto idroelettrico di Ligonchio Diga di Ozola	CODICE CKS	GRE.OEM.D.88.IT.H.49020.10.038.01
	Intervento di consolidamento strutturale con trasformazione della tipologia a volte e solette poggiate su contrafforti alla tipologia a gravità		Data	11/01/2022
		Formato	A1	Tav. 15
				Scala: 1:100/1:200

Impianto idroelettrico di Ligonchio - Diga di Ozola

Renewable Energies Italy - O&M Hydro Italy
Northern Central Area - Territorial Unit Parma - UE Isola di Palanzano
Comune di Ventasso - Provincia di Reggio Emilia

Intervento di consolidamento strutturale della diga con trasformazione della tipologia a volte e solette poggiate su contrafforti alla tipologia a gravità

Progetto definitivo

DIGA STATO ATTUALE
RIEMPIMENTI E DEMOLIZIONI
SEZIONI 2 DI 3

IL COMMITTENTE	enel Green Power	ENEL GREEN POWER ITALIA SRL Renewable Energies Italy O&M Hydro Italy Northern Central Area	11/01/2022	ING. M. SESSEGO
IL PROGETTISTA	times S.U.S.T.A.B.I.L.E innovation engineers	RTI - TIEMES S.R.L. - NOVICONCONSULT S.A.S. TIEMES S.R.L. VIA M. BANDELLO 4 - 20123 MILANO (MI) Tel. + 39 02 4983104 info@timesweb.it, www.times.it	11/01/2022	
IL DIRETTORE LAVORI	NOVICONCONSULT S.A.S. Via Novati, 70/A - 15060 BASALUZZO (AL) Tel. +39 0143 487735 noviconconsult@pec.noviconconsult.it, www.noviconconsult.it	L'INGEGNERE RESPONSABILE	DATA	ING. F. FOSSATI IL PROGETTISTA SPECIALISTICO

DATA	DATA	ING. R. SPARNACCI	DATA
RTI - TIEMES S.R.L. - NOVICONCONSULT S.A.S. TIEMES S.R.L. VIA M. BANDELLO 4 - 20123 MILANO (MI) Tel. + 39 02 4983104 info@timesweb.it, www.times.it	N.	20003OZL.PD.T.15.01	
NOVICONCONSULT S.A.S. Via Novati, 70/A - 15060 BASALUZZO (AL) Tel. +39 0143 487735 noviconconsult@pec.noviconconsult.it, www.noviconconsult.it	Data	Dis.	Prog. Visto Form.
	11.01.2022	IF	IF CM A1