



PROSPETTO VISTO DA VALLE

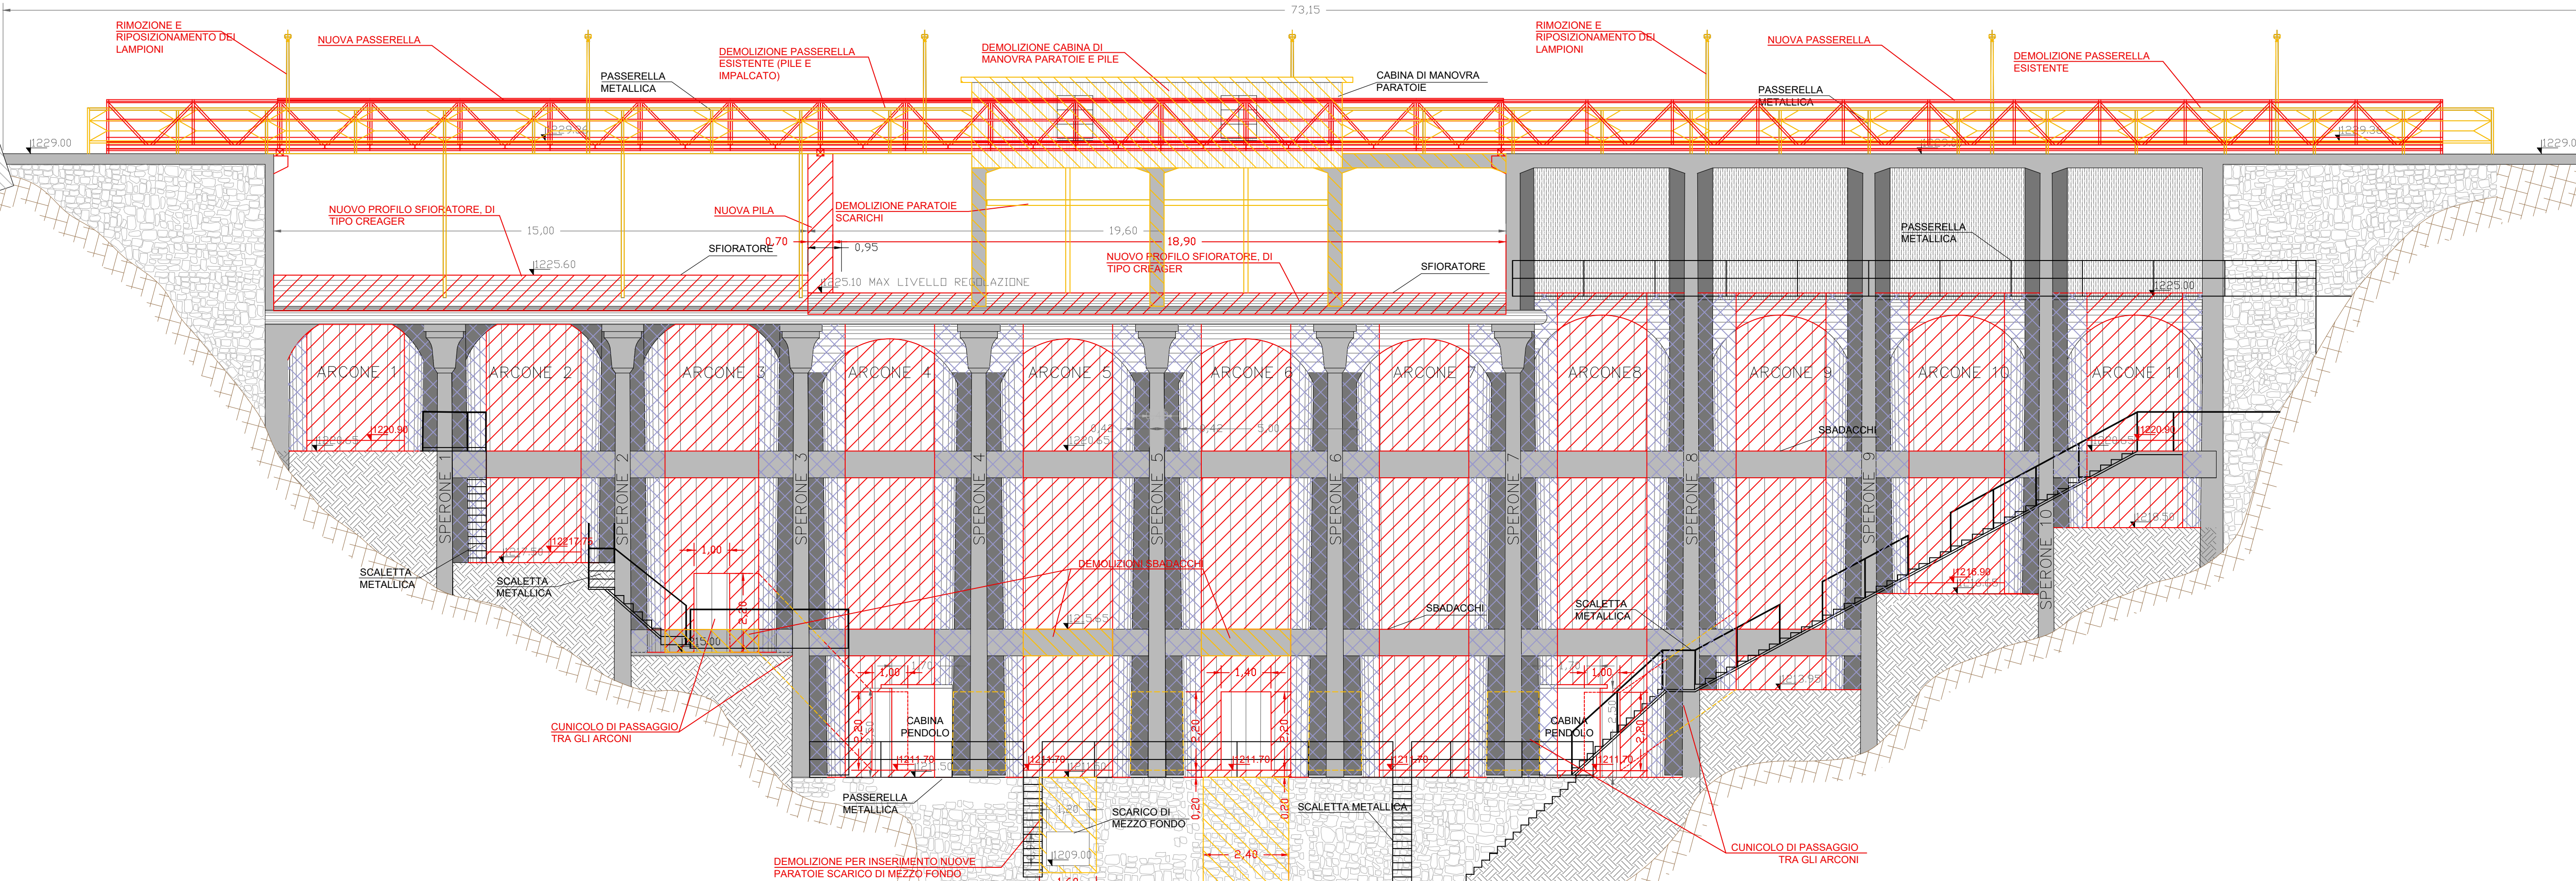


PROSPETTO VISTO DA MONTE

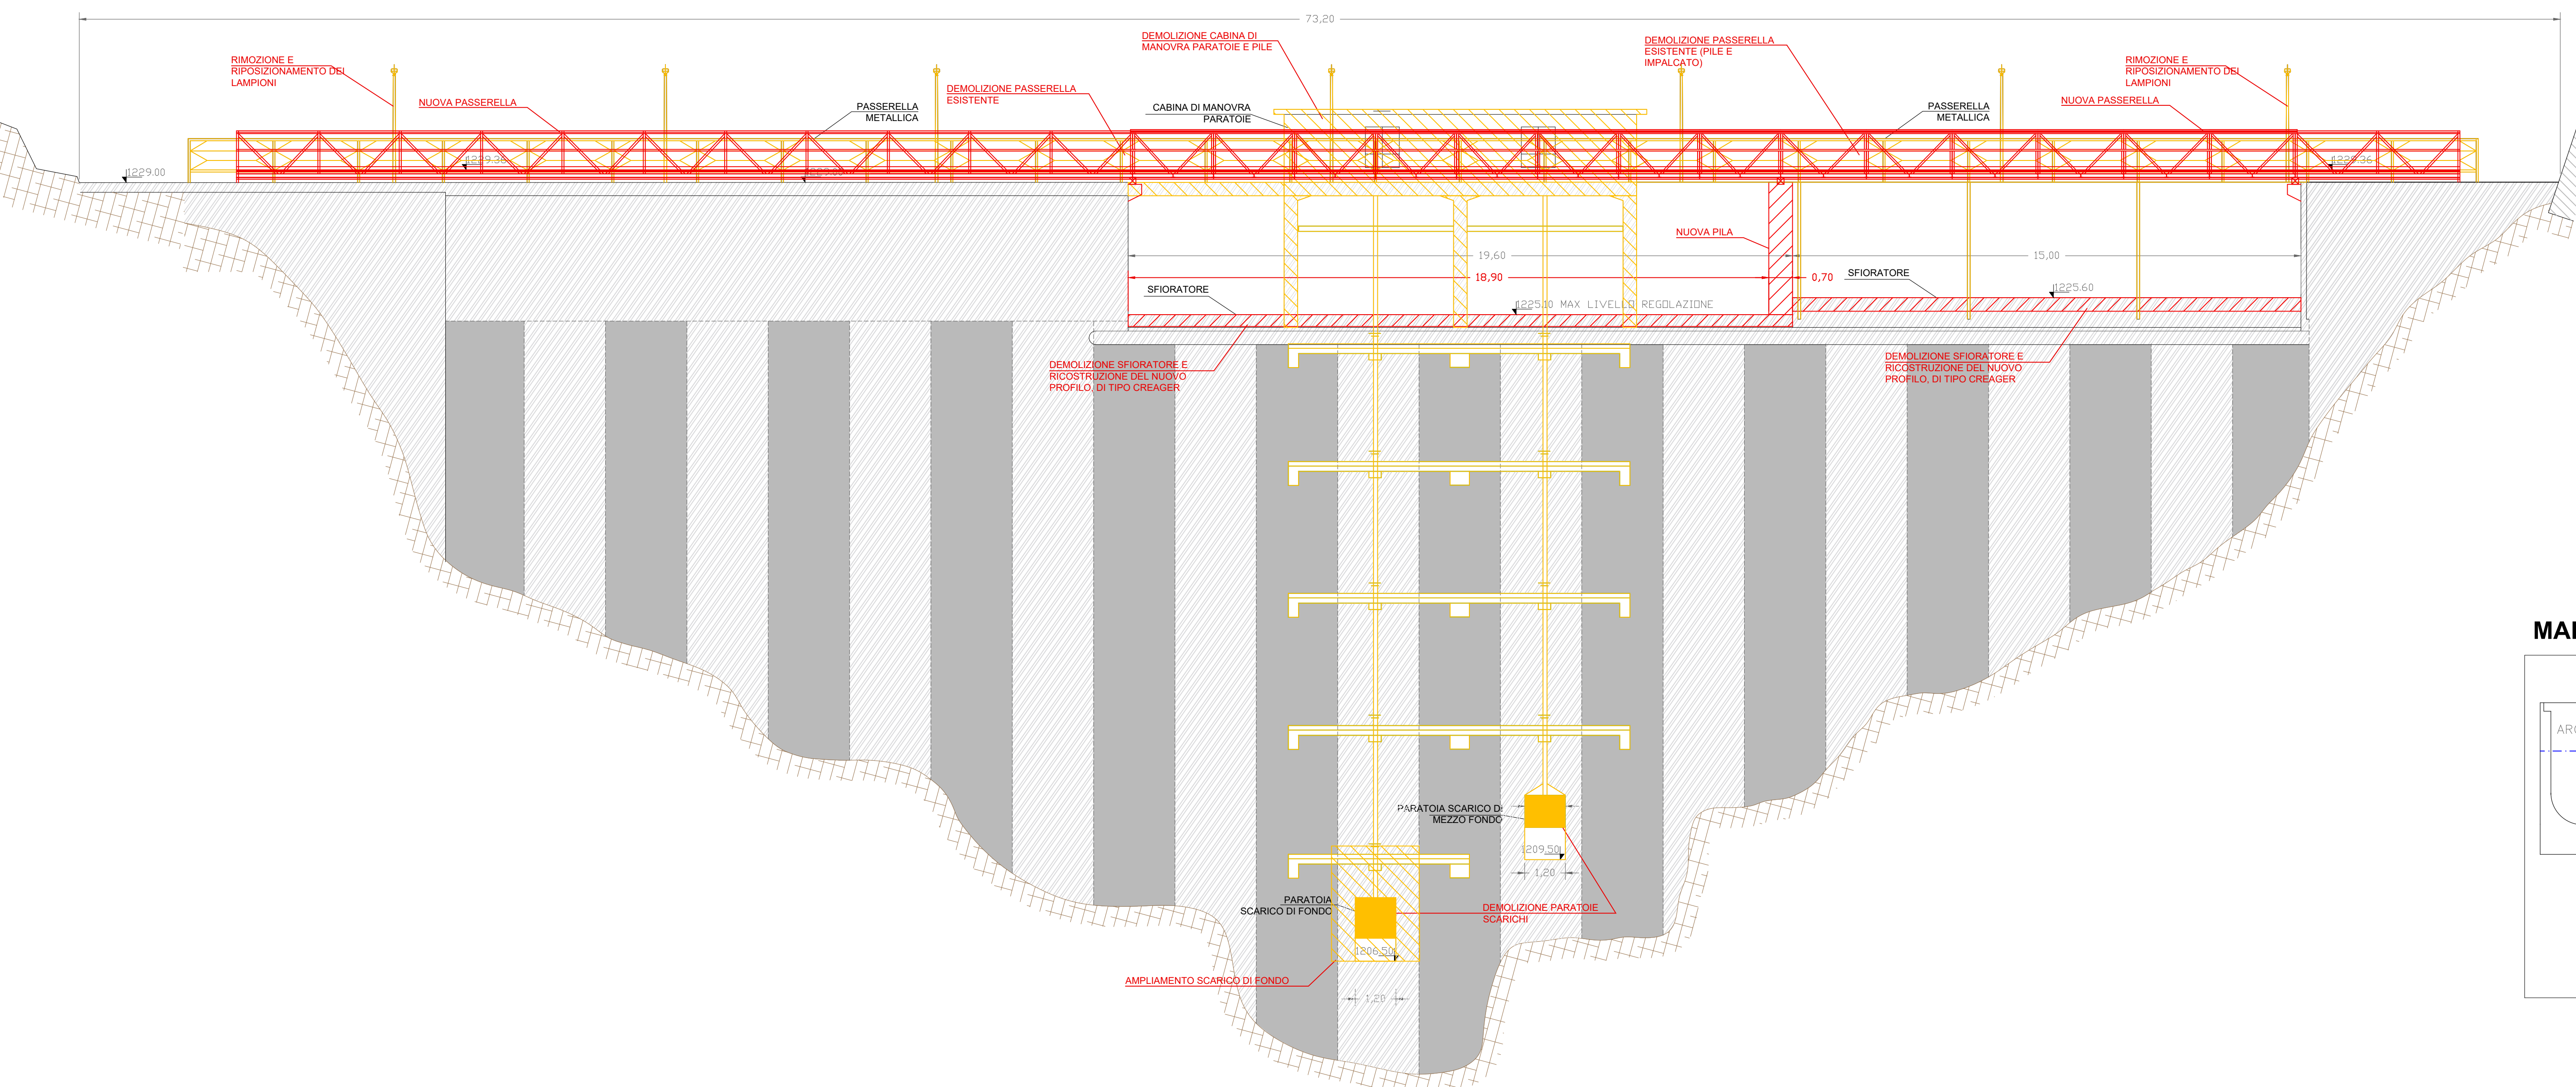

LEGENDA

- DEMOLIZIONI
- RIEMPIMENTI
- APPESANTIMENTO SPERONI

MAPPA CHIAVE - SCALA 1:200

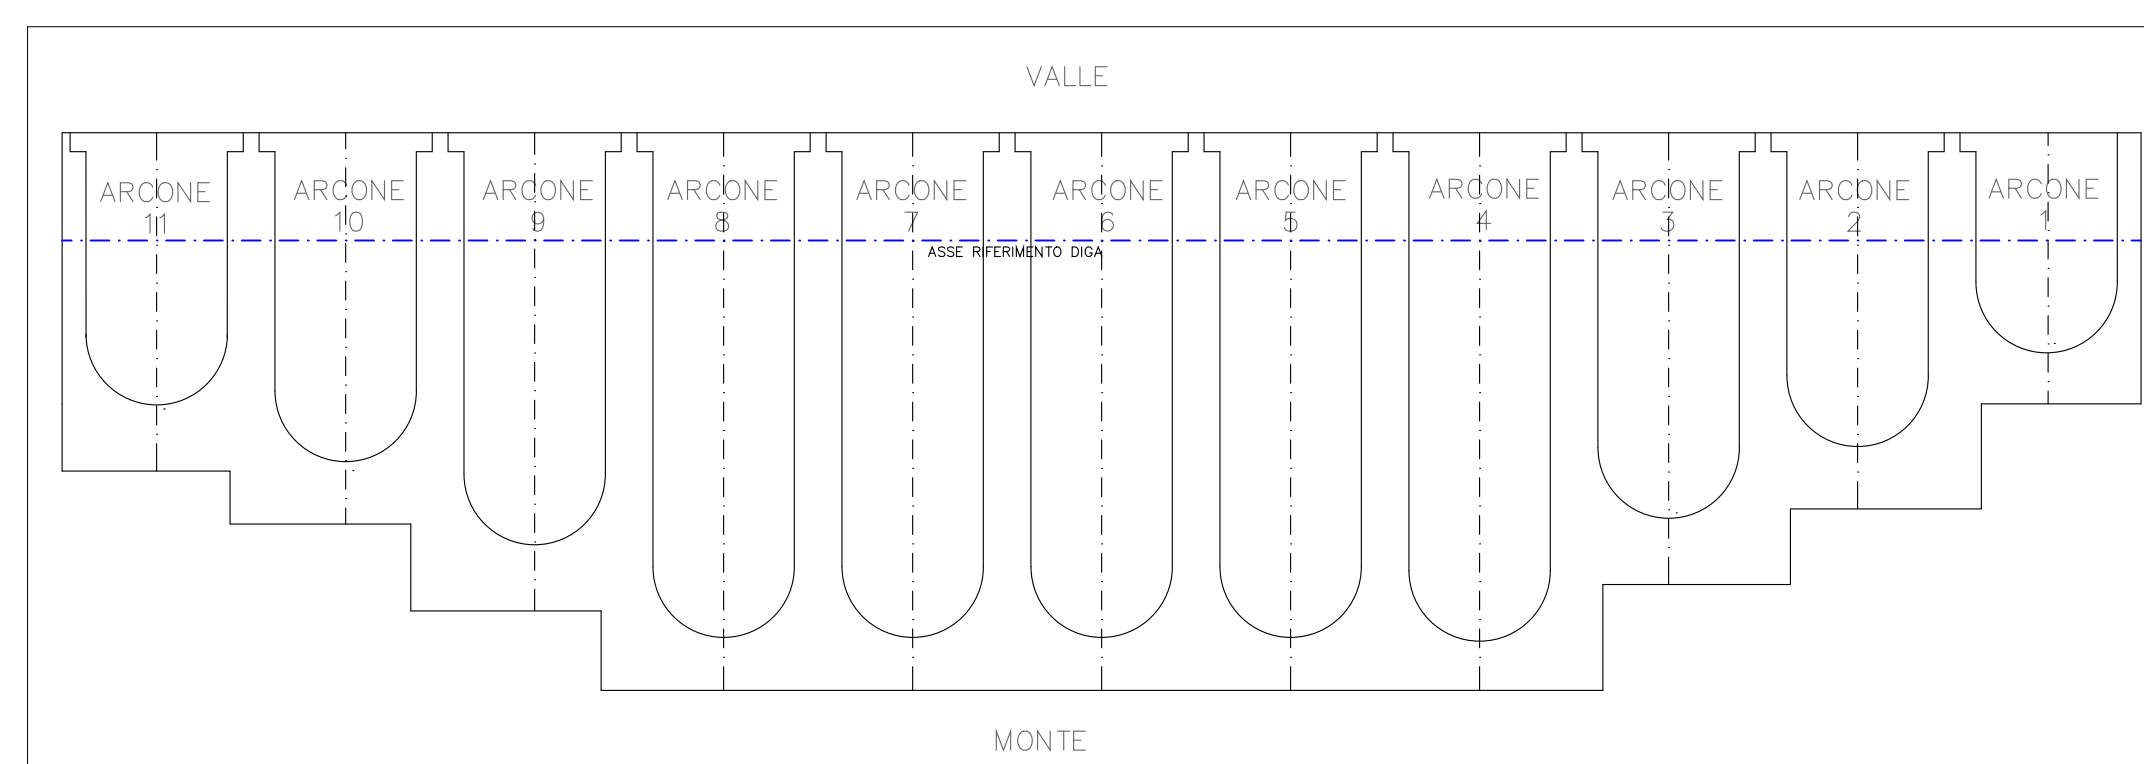

	IMPIANTO Impianto idroelettrico di Ligonchio Diga di Ozola	CODICE CKS GRE.OEM.D.88.IT.H.49020.10.040.01	
	INTERVENTO Intervento di consolidamento strutturale con trasformazione dalla tipologia a volte e solette poggiate su contrafforti alla tipologia a gravità	DATA 11/01/2022	TAV. 17
		FORMATO A1+	SCALA 1:100/1:200

Impianto idroelettrico di Ligonchio - Diga di Ozola
 Renewable Energies Italy - O&M Hydro Italy
 Northern Central Area - Territorial Unit Parma - UE Isola di Palanzano
 Comune di Ventasso - Provincia di Reggio Emilia

Intervento di consolidamento strutturale della diga con
 trasformazione dalla tipologia a volte e solette poggiate su
 contrafforti alla tipologia a gravità

Progetto definitivo

DIGA STATO ATTUALE
 RIEMPIMENTI E DEMOLIZIONI
 PROSPETTI

IL COMMITTENTE 	ENEL GREEN POWER ITALIA SRL Power Generation Italy O&M Hydro Italy Northern Central Area	DATA 11/01/2022	ING. M. SESSEGO
IL PROGETTISTA 	RTI - TIEMES S.R.L. - NOVICONSULT S.A.S. TIEMES S.R.L. VIA M. SANDELO 4 - 20123 MILANO (MI) Tel. +39 02 4981104 info@tiemes.it www.tiemes.it	DATA 11/01/2022	ING. F. FOSSATI
IL DIRETTORE LAVORI 	NOVICONSULT S.A.S. VIA NOVI, 70/A - 15000 BASALUZZO (AL) Tel. +39 0143 487725 noviconsult@pec.noviconsult.it www.noviconsult.it	IL PROGETTISTA SPECIALISTICO ING. R. SPARNACCI	DATA

RTI - TIEMES S.R.L. - NOVICONSULT S.A.S. TIEMES S.R.L. VIA M. SANDELO 4 - 20123 MILANO (MI) Tel. +39 02 4981104 info@tiemes.it www.tiemes.it	NOVICONSULT S.A.S. VIA NOVI, 70/A - 15000 BASALUZZO (AL) Tel. +39 0143 487725 noviconsult@pec.noviconsult.it www.noviconsult.it	N. 20003OZL_PD.T.17.01
DATA 11.01.2022	DATA 11.01.2022	Prog. IF
Visto IF	Form. CM	A1++