


PLANIMETRIA STATO DI FATTO



PLANIMETRIA STATO COMPARATIVO

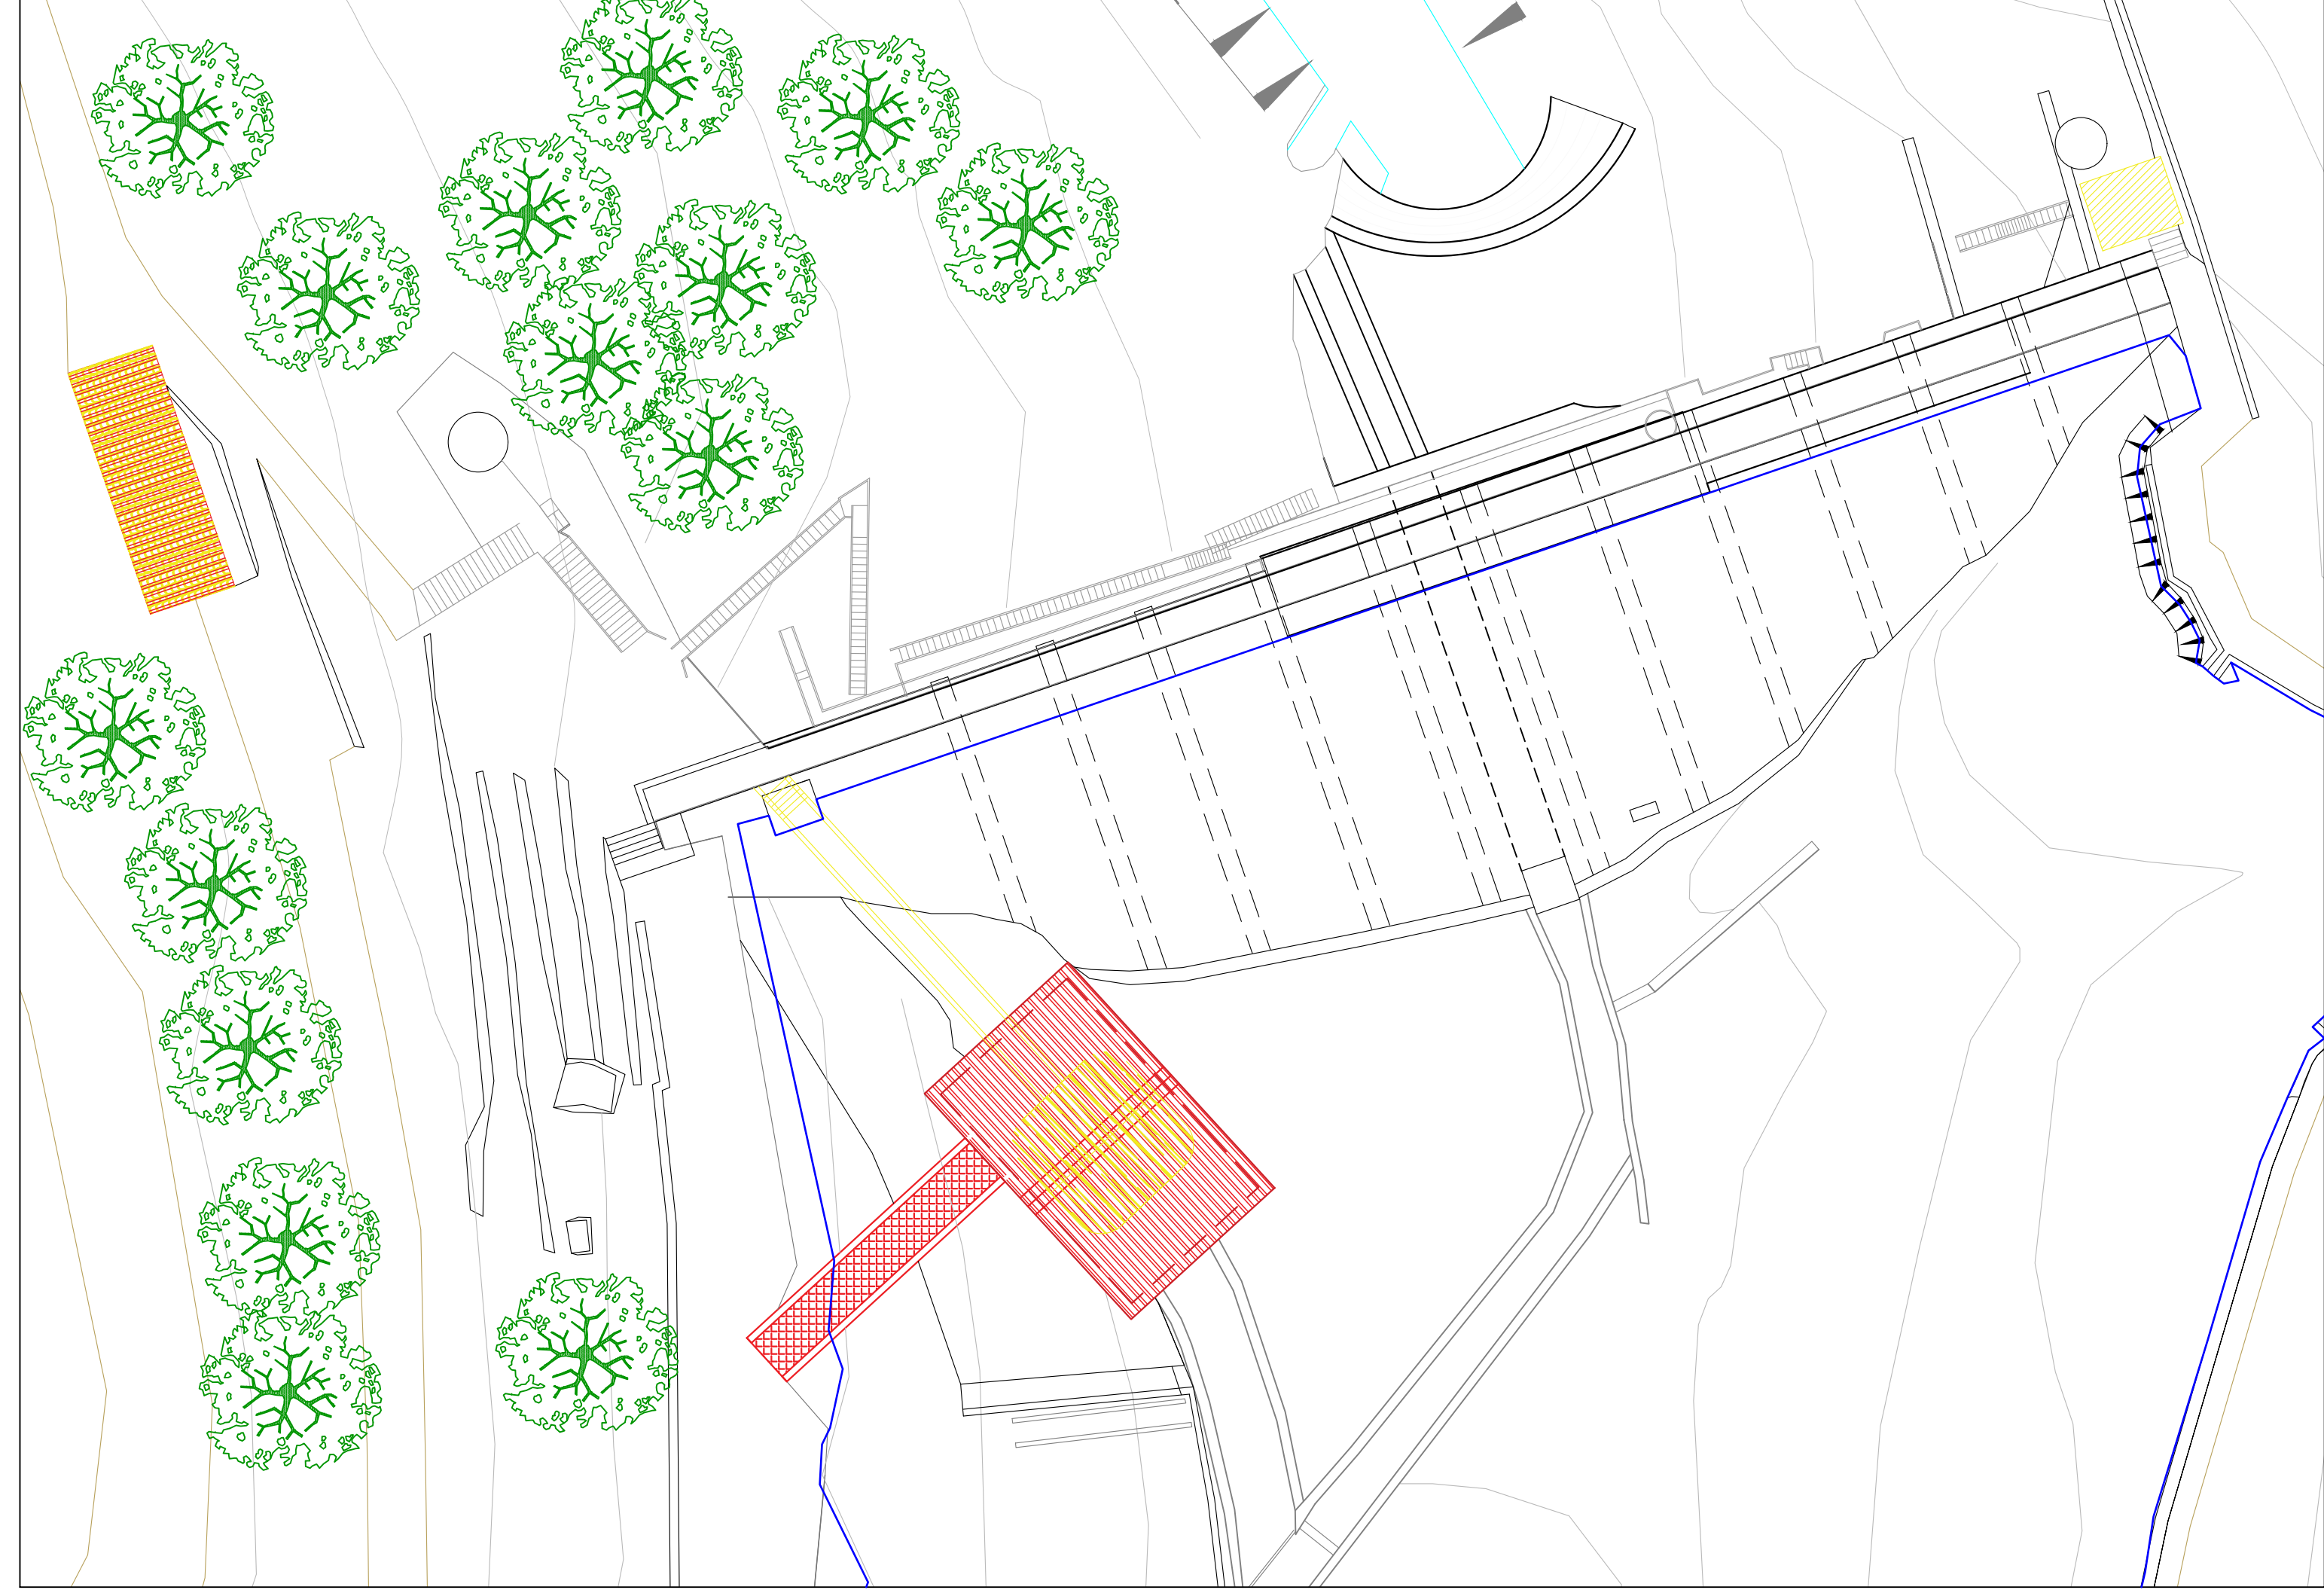

PLANIMETRIA STATO DI PROGETTO



	IMPIANTO Impianto idroelettrico di Ligonchio Diga di Ozola	CODICE CKS GRE.OEM.D.88.IT.H.49020.10.065.00
	Intervento di consolidamento strutturale con trasformazione dalla tipologia a volte e solette poggiate su contrafforti alla tipologia a gravità	Data 12/04/2023 Formato: A1

Impianto idroelettrico di Ligonchio - Diga di Ozola
 Renewable Energies Italy - O&M Hydro Italy
 Northern Central Area - Territorial Unit Parma - UE Isola di Palanzano
 Comune di Ventasso - Provincia di Reggio Emilia

Intervento di consolidamento strutturale con trasformazione
 dalla tipologia a volte e solette poggiate su contrafforti alla
 tipologia a gravità

Progetto definitivo

**PLANIMETRIE STATO DI FATTO, PROGETTO
 E COMPARATIVO
 TORRE DI PRESA E LOCALE EX DEPOSITO
 MATERIALI E ATTREZZATURE**

IL COMMITTENTE 	ENEL GREEN POWER ITALIA SRL Renewable Energies Italy O&M Hydro Italy Northern Central Area	12/04/2023 DATA	ING. M. SESSEGO
IL PROGETTISTA 	RTI - TIEMES S.R.L. - NOVICONCONSUL S.A.S. TIEMES S.R.L. VIA RICCARDO GALLI 9 - 20148 MILANO (MI) Tel. + 39 02 4983104 info@tiemes.it, www.tiemes.it	12/04/2023 DATA	ING. F. FOSSATI
IL DIRETTORE LAVORI	L'INGEGNERE RESPONSABILE	DATA	IL PROGETTISTA SPECIALISTICO
DATA	DATA	ING. R. SPARNACCI	DATA

RTI - TIEMES S.R.L. - NOVICONCONSUL S.A.S.
 TIEMES S.R.L.
 VIA RICCARDO GALLI 9 - 20148 MILANO (MI)
 Tel. + 39 02 4983104
 info@tiemes.it, www.tiemes.it
 NOVICONCONSUL S.A.S.
 VIA NOVI, 70/A - 15060 BASALUZZO (AL)
 Tel. +39 0143 487735
 noviconsult@pec.noviconsult.it, www.noviconsult.it

N.	20003OZL_PD.T.42.00				
Data	Dis.	Prog.	Visto	Form.	
12.04.2023	CM	CM	FF	A1	