PIANTA ARCHITETTONICA

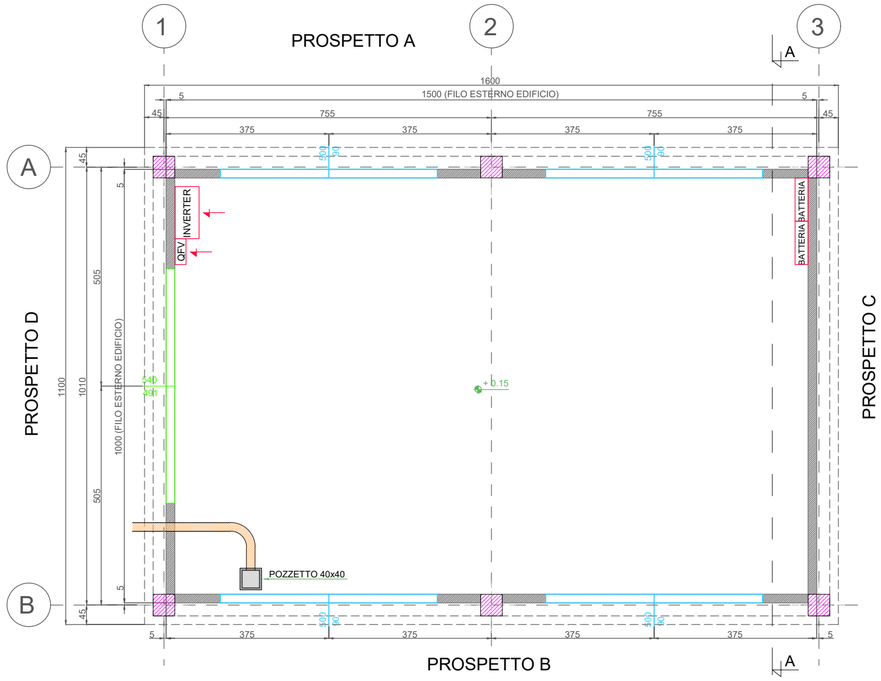

PIANTA COPERTURA

SEZIONE A-A

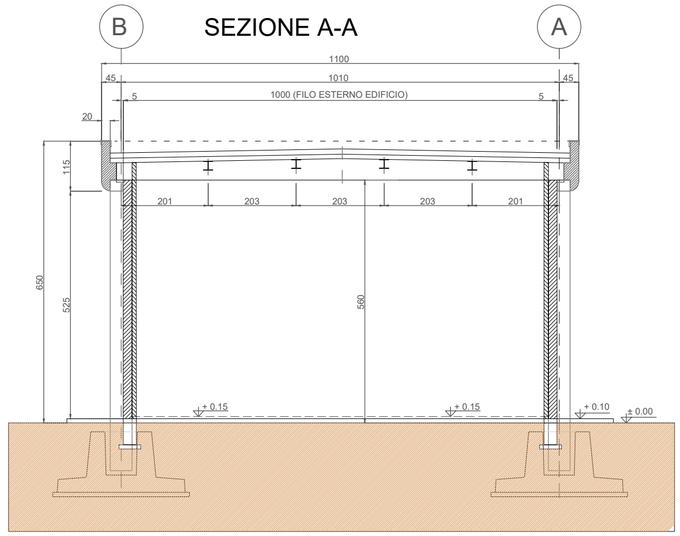

NOTE GENERALI

La posizione dei pannelli è indicativa ed andrà confermata in sede di progetto esecutivo. Il numero esatto di pannelli fotovoltaici e la relativa potenza verranno stabiliti in sede di progettazione esecutiva. L'eventuale integrazione con i pannelli fotovoltaici rappresentati con un tratteggio dovrà essere valutata in fase di progettazione esecutiva al fine di massimizzare la producibilità dell'impianto fotovoltaico in relazione a fattori ambientali sitospecifici.
L'edificio magazzino è provvisto di controsoffitto.
Le quote in tavola sono espresse in cm.

LEGENDA PIANTA

PANNELLO DI TAMPONAMENTO PREFABBRICATO REI 120	COPERTURA COSTITUITA DA PANNELLI SANDWICH DOTATO DI MEMBRANA IMPERMEABILIZZANTE H tot: 226 mm (H LAMIERA: 106 mm ; H COIBENTE: 120 mm) PORTATA MINIMA = 3,39 KN/mq
PANNELLO DI TAMPONAMENTO PREFABBRICATO PIENO REI120	SCARICHI ACQUE PIOVANE
PILASTRI PREFABBRICATI REI 120	+ 0.15 QUOTE SUI PROSPETTI
PARETI E CONTROPARETI IN CARTONGESSO	+ 0.30 QUOTE IN PIANTA
PARETI IN CARTONGESSO REI60	70 / 70 FINESTRE
CONTROSOFFITTO REI120	
PAVIMENTAZIONE CON PIASTRELLE IN GRES BATTISCOPA A MEZZA PIASTRELLA DELLA STESSA TIPOLOGIA	
PAVIMENTO INDUSTRIALE GRIGIO CON TRATTAMENTO ANTIPOLVERE	160 / 280 PORTE ESTERNE
PAVIMENTI CON PIASTRELLA MONOCOTTURA 20X20 COLORE CHIARO BATTISCOPA CON MEZZA PIASTRELLA STESSA TIPOLOGIA (ZONA ANTIBAGNO E UFFICIO)	
RIVESTIMENTO CON PIASTRELLA STESSA TIPOLOGIA PAVIMENTO	
PANNELLO FOTOVOLTAICO DI SILICIO MONOCRISTALLINO, SEMI INTEGRATO NELLA COPERTURA. DIMENSIONI INDICATIVE 160X110X5 CM.	

Firmato digitalmente da: IVO GIACON
Data: 25/07/2023 10:08:25

PROSPETTO A

PROSPETTO C

PROSPETTO B

PROSPETTO D

A	...	...		CHECKED	APPROVED
REV.	DATE	CUSTOMER – REVISION DESCRIPTION		CHECKED	APPROVED

Renantis

CUSTOMER DRAWING N: -

JOB NUMBER: –

b	23/02/2023	Revisione secondo commenti terna	C&G	R. Clonfero	E. Bassan
a	01/07/2022	Prima Emissione	C&G	R. Clonfero	E. Bassan
REV.	DATE	SAET – REVISION DESCRIPTION	DRAWN	CHECKED	APPROVED

Saet

JOB NUMBER: RDO 22.024

PROJECT: SE TERNA 380-150-36kV CASTRONOVO

FORMAT: A2

SCALE: 1:10

DRAWING N: 63984

PLANT: EDIFICIO MAGAZZINO

FILE NAME: 63984b.dwg

TITLE: PIANTA PROSPETTI E SEZIONI

SH. 1

TOTAL SH. 1

This document contains information proprietary to SAET S.p.A. and it will have to be used exclusively for the purposes for which it has been furnished. Whichever shape of spreading or reproduction without the written permission of SAET S.p.A. is prohibit.