

**Perrone Raffaele**

---

**Da:** comune.santagatadipuglia.fg [comune.santagatadipuglia.fg@halleycert.it]  
**Inviato:** giovedì 4 aprile 2013 12.16  
**A:** servizio.ecologia@pec.rupar.puglia.it  
**Cc:** dgsalvanguardia.ambientale@pec.minambiente.it; ene.eneree.div3@pec.sviluppoeconomico.gov.it; DGTri@pec.minambiente.it  
**Oggetto:** comunicazioni - Elettrodotto aereo 380KV TERNA SE BISACCIA ALLA SE DELICETO ed opere connesse  
**Allegati:** NFBA226273-prot.2746-2013.pdf; planimetria proposta alter COLORI.PDF

In allegato

IL RESPONSABILE UTC  
ING. GIOVANNI ZELANO



Ministero dell' Ambiente e della Tutela del Territorio e del Mare – Direzione Generale Valutazioni Ambientali

E.prot DVA – 2013 – 0008169 del 05/04/2013



# COMUNE DI SANT'AGATA DI PUGLIA



(PROVINCIA DI FOGGIA)

## SETTORE TECNICO

Piazza XX Settembre – cap 71028  
Tel 0881/984007 – Fax 0881/984084

[www.comune.santagatadipuglia.fg.it](http://www.comune.santagatadipuglia.fg.it) - e-mail: [gab@comune.santagatadipuglia.fg.it](mailto:gab@comune.santagatadipuglia.fg.it)

Castello Imperiale – Tel 0881/984327



COMUNE DI SANT'AGATA DI PUGLIA  
Prot. N° 0002746  
In Partenza del 04-04-2013



Spett.le

REGIONE PUGLIA

Area Politica per la Riqualficazione,  
la Tutela e la Sicurezza Ambientale e  
per l'attuazione delle Opere Pubbliche  
Servizio Ecologia - Ufficio Programmazione  
VIA e Politiche energetiche  
Via delle Magnolie 6 Z.I.  
70026 MODUGNO (BA)  
Pec: [servizio.ecologia@pec.rupar.puglia.it](mailto:servizio.ecologia@pec.rupar.puglia.it)

E, p.c.

Sp.le Terna – Rete Italia S.p.A.  
Viale E. Galbani, 70  
00156 Roma

Spett.le Ministero dell'Ambiente,  
della Tutela del Territorio e del Mare  
Direzione Generale per le Valutazioni Ambientali  
Commissione Tecnica VIA-VAS  
Via Cristoforo Colombo, 44  
00147 Roma  
Pec: [dgsalvaguardia.ambientale@pec.minambiente.it](mailto:dgsalvaguardia.ambientale@pec.minambiente.it)

Sp.le Ministero dello Sviluppo Economico  
Direzione Generale per l'Energia Nucleare,  
le Energie Rinnovabili e l'Efficienza Energetica  
Divisione III – Reti Elettriche  
Via Molise, 2  
00187 Roma  
Pec: [ene.eneree.div3@pec.sviluppoeconomico.gov.it](mailto:ene.eneree.div3@pec.sviluppoeconomico.gov.it)

Spett.le Ministero dell'Ambiente,  
della Tutela del Territorio e del Mare  
Direzione Generale per la Tutela del Territorio e le risorse Idriche  
Divisione IX – Sezione Elettrodotti  
Via Cristoforo Colombo, 44  
00147 Roma  
Pec: [DGTri@pec.minambiente.it](mailto:DGTri@pec.minambiente.it)

**OGGETTO: d.lgs. n. 152/2006 e s.m.i. – Procedura di valutazione di impatto ambientale di competenza statale - Elettrodotto aereo 380 kV in semplice terna dalla SE di Bisaccia alla SE di Deliceto ed opere connesse. Comunicazioni.**

Con riferimento alla Vostra prot. 2637 del 13/03/2013, acquisita al protocollo comunale n° 2581 del 27/03/2013, si comunica che questo Ente, con nota prot. comunale n° 904 del 31.01.2013, indirizzata anche a codesto Ufficio, ha chiesto di valutare la possibilità di modificare parte del tracciato dell'opera con una proposta alternativa, così come da planimetria allegata alla nota stessa.


Pertanto si chiede di valutare, tenendo conto delle motivazioni così come prospettate a questo Ente ed allegate alla presente, nell'ambito della procedura in atto, la possibilità di recepire l'alternativa proposta.

Si fa presente che nella planimetria allegata, la proposta alternativa è stata chiaramente indicata.

Distinti saluti


Allegati :

- Copia nota prot.904/2013;
- Planimetria proposta alternativa.

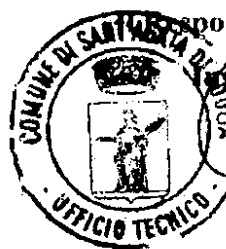

responsabile dell'U.T.C.

Giovanni Zelano

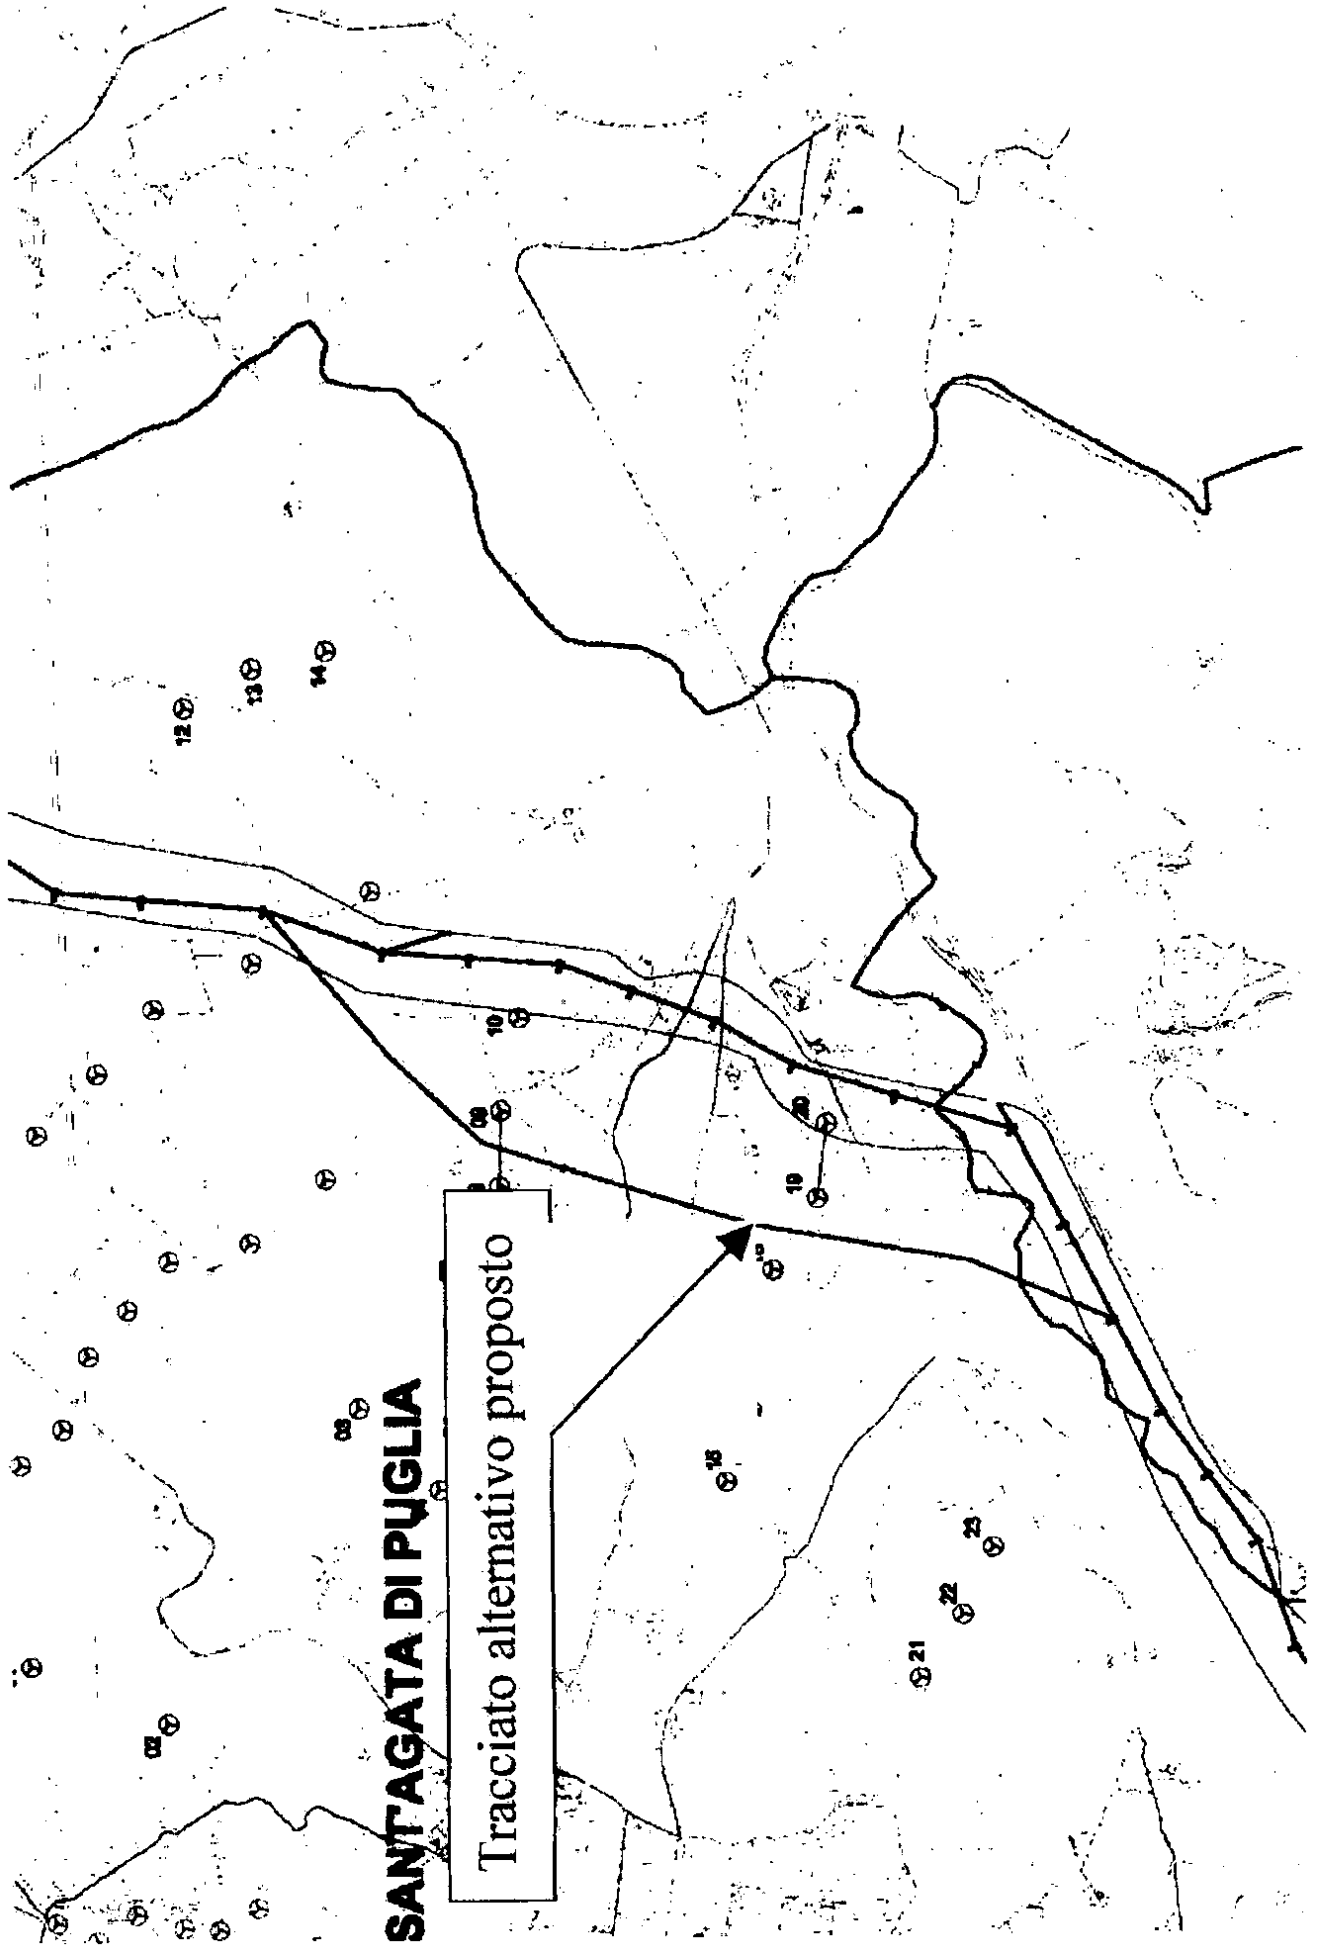

**SANT'AGATA DI PUGLIA**

Tracciato alternativo proposto

# COMUNE DI SANT'AGATA DI PUGLIA



(PROVINCIA DI FOGGIA)

Piazza XX Settembre - cap 71028  
Tel 0881/984007 - Fax 0881/984084

[www.comune.santagatadi Puglia.fg.it](http://www.comune.santagatadi Puglia.fg.it) - e-mail: [gmb@santagatadip.it](mailto:gmb@santagatadip.it)  
Castello Imperiale - Tel 0881/984327



COMUNE DI SANT'AGATA DI PUGLIA

Prot.N. 0000904

In Partenza del 31-01-2013



Spett.le Ministero dell'Ambiente,  
della Tutela del Territorio e del Mare  
Direzione Generale per le Valutazioni Ambientali  
Commissione Tecnica VIA-VAS  
Via Cristoforo Colombo, 44  
00147 Roma  
Pec: [dgsalvaguardia.ambientale@pec.minambiente.it](mailto:dgsalvaguardia.ambientale@pec.minambiente.it)

Sp.le Ministero dello Sviluppo Economico  
Direzione Generale per l'Energia Nucleare,  
le Energie Rinnovabili e l'Efficienza Energetica  
Divisione III - Reti Elettriche  
Via Molise, 2  
00187 Roma  
Pec: [ene.eneree.div3@pec.sviluppoeconomico.gov.it](mailto:ene.eneree.div3@pec.sviluppoeconomico.gov.it)

Spett.le Ministero dell'Ambiente,  
della Tutela del Territorio e del Mare  
Direzione Generale per la Tutela del Territorio e le risorse Idriche  
Divisione IX - Sezione Elettrodotti  
Via Cristoforo Colombo, 44  
00147 Roma  
Pec: [DGTri@pec.minambiente.it](mailto:DGTri@pec.minambiente.it)

Spett.le  
REGIONE PUGLIA  
Arca Politica per la Riqualificazione,  
la Tutela e la Sicurezza Ambientale e  
per l'attuazione delle Opere Pubbliche  
Servizio Ecologia - Ufficio Programmazione  
VIA e Politiche energetiche  
Via delle Magnolie 6 Z.I.  
70026 MODUGNO (BA)  
Pec: [servizio.ecologia@pec.rupar.puglia.it](mailto:servizio.ecologia@pec.rupar.puglia.it)

Sp.le Terna - Rete Italia S.p.A.  
Viale E. Galvani, 70  
00156 Roma

OGGETTO: Elettrodotto a 380 kV dalla SE di Bisaccia alla SE di Deliceto ed opere connesse.  
Comunicazioni.

Il sottoscritto Lorenzo Russo, Sindaco del Comune di Sant'Agata di Puglia, considerato che l'Elettrodotto in oggetto riportato interessa anche il Territorio di Sant'Agata di Puglia e che nel merito un gruppo di Agricoltori, con nota acquisita al prot. comunale n° 3214 del 08/05/2012, che ad ogni buon fine si allega, ha inoltrato proprie osservazioni,

**CHIEDE**

Di valutare la possibilità di realizzare l'opera con una proposta alternativa, così come da allegata planimetria, recependo così le condivise istanze dei suddetti agricoltori.


Distinti saluti

Allegati :

- Copia nota prot.3124/2012;
- Planimetria proposta alternativa.

Il Sindaco

Lorenzo Russo

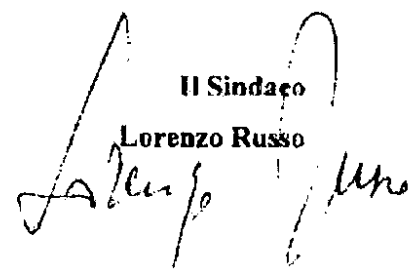

*Handwritten signature and initials*

Ministero dello Sviluppo  
Economico Direzione Generale  
per l'Energia Nucleare e le  
Energie Rinnovabili e l'Efficienza  
Energetica Divisione III - Reti  
elettriche Via,  
Molise 2, 00187 ROMA

Ministero dell'Ambiente e della  
Tutela del Territorio e del Mare  
Direzione Generale per la Tutela  
del Territorio e le Risorse Idriche  
Divisione IX  
Assetto e rappresentazione  
cartografica del territorio

COMUNE DI SANT'AGATA DI PUGLIA

PROG. N. 0003214

IN ATTO DEL 08-05-2012



Sezione Elettrodotti

Via C. Colombo, 44 - 00147  
ROMA

Terna Rete Elettrica Nazionale  
S.p.A.

Viale E. Galvani, 70 - 00156  
Roma

Comune di Sant'Agata di Puglia  
Piazza XX Settembre 7  
71028 Sant'Agata di Puglia (FG)

Comune di Rocchetta  
Sant'Antonio

Piazza Aldo Moro 22

Rocchetta Sant'Antonio (FG)

Oggetto: RICHIESTA DI AUTORIZZAZIONE ALLA COSTRUZIONE E ALL'ESERCIZIO AL  
MINISTERO DELLO SVILUPPO ECONOMICO DI CONCERTO CON IL MINISTERO  
DELL'AMBIENTE E DELLA TUTELA DEL TERRITORIO E DEL MARE, e RICHIESTA DI  
PRONUNCIA DI COMPATIBILITA' AMBIENTALE AL MINISTERO DELL'AMBIENTE E DELLA  
TUTELA DEL TERRITORIO E DEL MARE DI CONCERTO CON IL MINISTERO PER I BENI E LE  
ATTIVITA' CULTURALI dell'Elettrodotto aereo 380 kV In Semplice Terna Bisaccia -  
Deliceto ed Opera Connessa - Osservazioni

I sottoscritti, tutti domiciliati per quanto riguarda le osservazioni in oggetto presso lo  
studio tecnico del Dott. Rocco Iacullo, Via P.A. da Olivadi 59, 71122 Foggia, in qualità di:  
proprietari dei terreni su cui ricade il progetto in questione nel foglio di mappa n. 2 del  
Comune di Rocchetta Sant'Antonio e nel foglio di mappa nn° 18-19-14-34-35 del

Comune di Sant'Agata di Puglia, hanno preso visione del progetto presso il Comune di Sant'Agata di Puglia, dove è stato pubblicato all'Albo Pretorio l'avviso di deposito dello stesso il 3 Aprile 2012.

Dall'analisi progettuale è emerso che l'elettrodotto aereo 380 kV ricade sui terreni situati nella valle del torrente Calaggio. Detti terreni sono di natura alluvionale e pertanto vocati a colture di pregio ortive e industriali sia per la loro fertilità che per la disponibilità di acqua per irrigazione da attingere nel vicino torrente Calaggio.

Si tratta dell'unica area pianeggiante della zona avente tali caratteristiche che permettono alle aziende interessate di attuare colture di pregio (asparago, pomodoro, cipolle da seme, porri da seme) indispensabili alla sopravvivenza economica delle stesse.

Tale tipo di opera com'è noto e documentato in letteratura scientifica, genera nel suo intorno, campi elettromagnetici tali da limitare la possibilità di permanenza oltre le quattro ore giornaliere.

Le colture in questione necessitano di un elevatissimo numero di ore lavorative di gran lunga eccedente tale parametro. Questo renderebbe impossibile proseguire la coltivazione delle colture sopramenzionate mettendo a rischio la sopravvivenza economica delle aziende interessate e provocherebbe una riduzione dell'impiego di manodopera con una conseguente ricaduta negativa sulla realtà socio-economica della zona.

Dalla presa visione del progetto si è altresì rilevato che il tracciato dell'elettrodotto sul foglio di mappa n° 19 del Comune di Sant'Agata di Puglia, rasenta tre nuclei di fabbricati rurali abitati tutto l'anno mettendo a rischio la salute dei residenti e nella migliore delle ipotesi provocherebbe l'abbandono degli stessi.

Foggia, 03 maggio 2012

IACIULO Giovanni Gerardo nato a SANT'AGATA DI PUGLIA il 14/09/1964 C.C. 0881411030

IACIULO Felice nato a SANT'AGATA DI PUGLIA il 29/05/1965 C.C. 0881411030

IACIULO Antonio nato a SANT'AGATA DI PUGLIA il 26/05/1969 C.C. 0881411030

SOLIMINE Mario nato a SANT'AGATA DI PUGLIA il 12/11/1951 C.C. 0881411030

SOLIMINE Francesco nato a FOGGIA il 26/01/1953 C.C. 0881411030

*Per Iaculo*  
*Per Iaculo*  
*Per Iaculo*  
*Per Iaculo*  
*Solimine*




SOLIMINE Pasquale nato a SANT'AGATA DI PUGLIA il 29/02/1912 SI MPOU 1270911956	<i>Solimine Pasquale</i>
MONACO Carolina nata a SANT'AGATA DI PUGLIA il 01/07/1951 MNCU 135316411951	<i>Carolina</i>
SOLIMINI Gerardo nato a SANT'AGATA DI PUGLIA il 06/01/1931 SI MGRU 154011931	<i>Solimine Gerardo</i>
TRIDENTINO Carmelo nato a SANT'AGATA DI PUGLIA il 03/02/1949 TRIX MI 1930311931	<i>Tridentino Carmelo</i>
VOLPE Annunziata nata a PUGLIA il 14/12/1941 VLPMMP 411906431	<i>Volpe Annunziata</i>
VOLPE Annibale nato a SANT'AGATA DI PUGLIA il 06/06/1942 VLPMBI 1310611951	<i>Volpe Annibale</i>
CLEMENTE Corrado nato a SANT'AGATA DI PUGLIA il 29/03/1937 CLMCRD 5702411937	<i>Clemente Corrado</i>
CLEMENTE Antonio nato a PUGLIA il 22/05/1967 CLMNTA 6702206431	<i>Clemente Antonio</i>
SOLIMINE Maria Rita nata a SANT'AGATA DI PUGLIA il 28/08/1967 SLMMPN 65318511965	<i>Solimine Maria Rita</i>
SOLIMINE Giuseppina nata a SANT'AGATA DI PUGLIA il 14/06/1920 SLAGPP 19154011931	<i>Solimine Giuseppina</i>
SOLIMINI Gerardo Giuseppina nata a SANT'AGATA DI PUGLIA il 14/05/1955 SLAGIR 193353411957	<i>Solimine Gerardo Giuseppina</i>
MONACO Leonardo Abbonato nato a SANT'AGATA DI PUGLIA il 15/03/1966 MRCU 1806011960	<i>Monaco Leonardo</i>
MONACO Carlo nato a SANT'AGATA DI PUGLIA il 27/10/1954 MRCU 18548211954	<i>Monaco Carlo</i>
CLEMENTE Antonietta nata a SANT'AGATA DI PUGLIA il 18/03/1954 CLMNTA 5485911954	<i>Clemente Antonietta</i>
DIRENZO Antonio nato a SANT'AGATA DI PUGLIA il 19/02/1967 DRNNTA 6751011967	<i>Direnzo Antonio</i>
DIRENZO Carolina nata a SANT'AGATA DI PUGLIA il 06/07/1957 DRNCLN 5764411957	<i>Direnzo Carolina</i>
DIRENZO Maria Antonietta nata a SANT'AGATA DI PUGLIA il 25/10/1965 DRNMDN 5765311971	<i>Direnzo Maria Antonietta</i>
MONTAMORRA Concetta nata a SANT'AGATA DI PUGLIA il 11/05/1928 MNTMOR 7617311930	<i>Montamorra Concetta</i>
CLEMENTE Biagio nato a SANT'AGATA DI PUGLIA il 15/06/1974 CLMBOI 7617311974	<i>Clemente Biagio</i>
CLEMENTE Roberto nato a PUGLIA il 14/06/1978 CLMRRU 18611406431	<i>Clemente Roberto</i>
CLEMENTE Vincenzo nato a SANT'AGATA DI PUGLIA il 05/07/1972 CLMVAI 5760511972	<i>Clemente Vincenzo</i>
CLEMENTE Vittorio nato a SANT'AGATA DI PUGLIA il 01/01/1979 CLMVTU 7617311979	<i>Clemente Vittorio</i>
DI VITO Gerardo nato a SANT'AGATA DI PUGLIA il 05/05/1950 DINTVU 193011950	<i>Di Vito Gerardo</i>
CLEMENTE Alessandra nata a SANT'AGATA DI PUGLIA il 07/06/1951 CLMNSI 114511951	<i>Clemente Alessandra</i>


Doil Rocco Facillo  
Via P.A. da Olivadi 59  
71122 Foggia




Comune di Sant'Agata di Puglia  
Piazza XX Settembre 7  
71028 Sant'Agata di Puglia (FG)

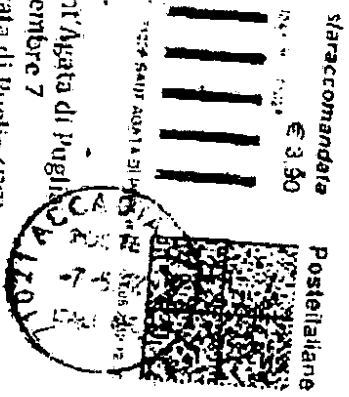

**SANT'AGATA DI PUGLIA**

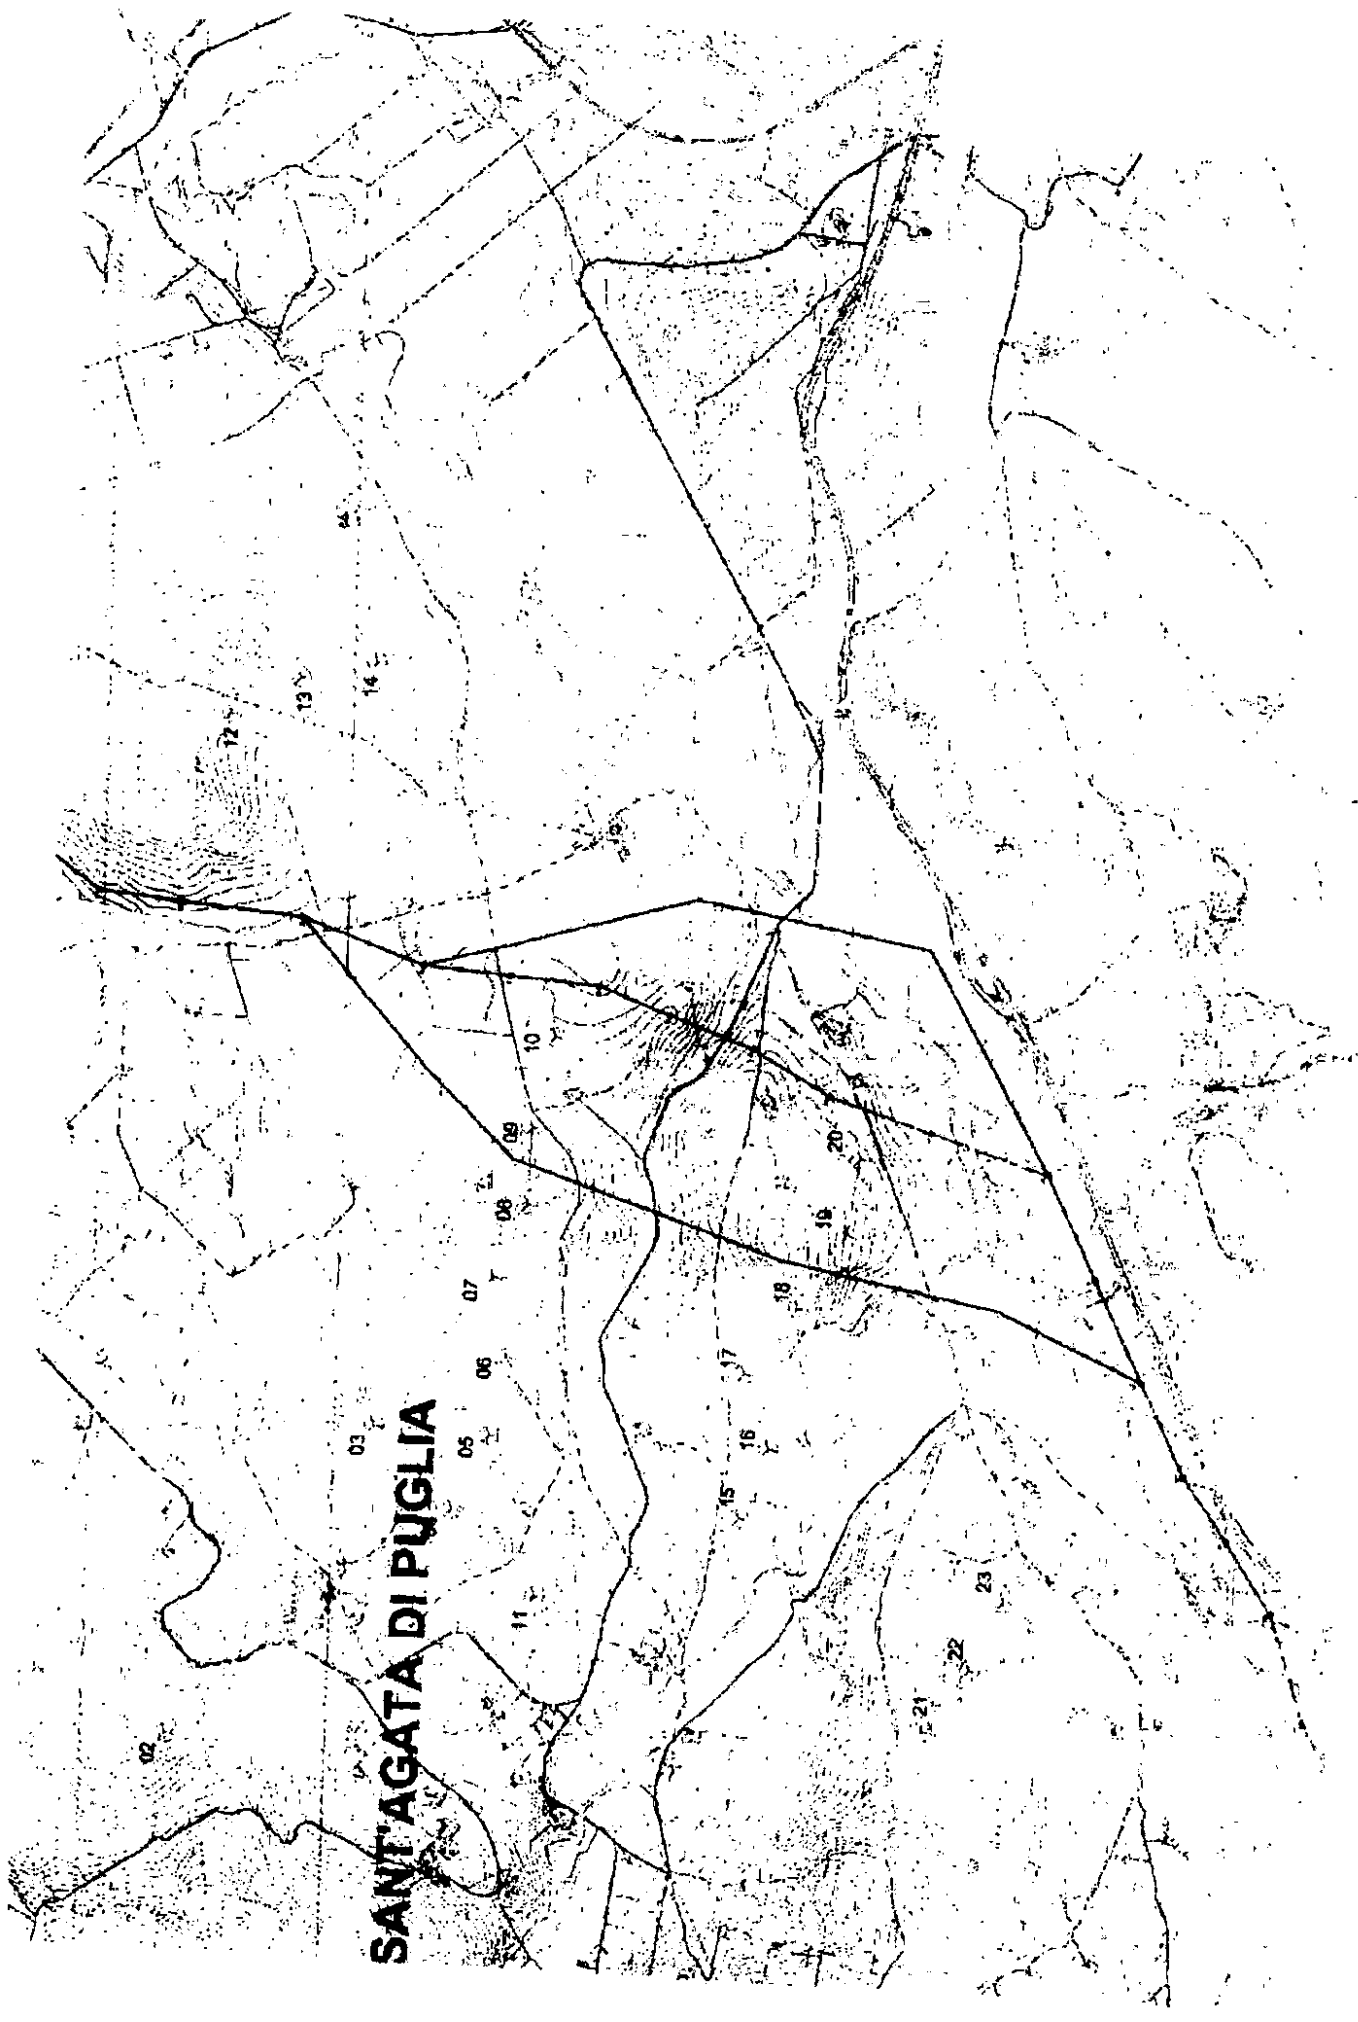

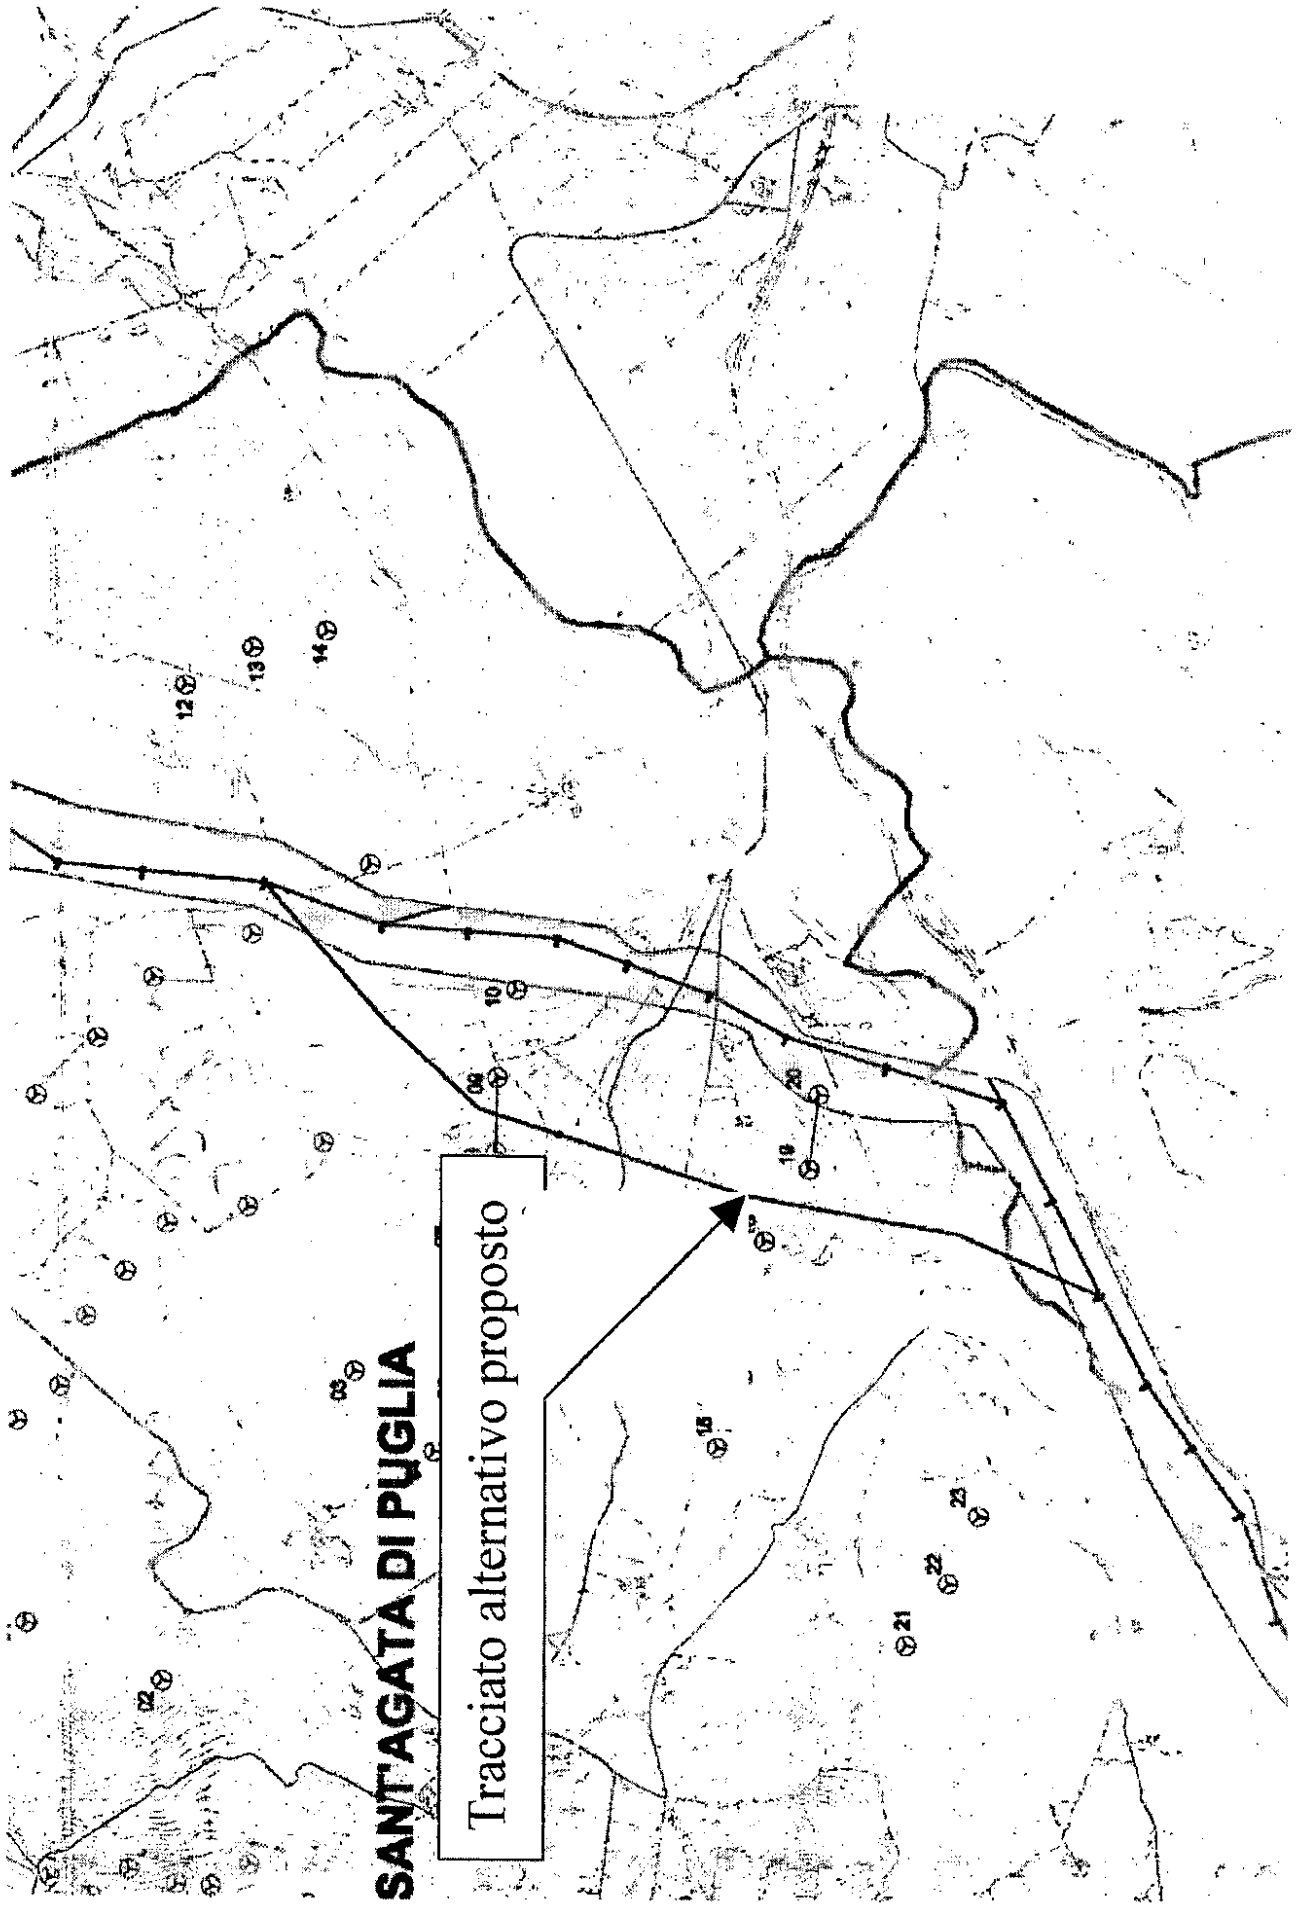

**SANT'AGATA DI PUGLIA**

Tracciato alternativo proposto