PLANIMETRIA CATASTALE - COMUNE DI BARI - FOGLI 51-52-53-62-63

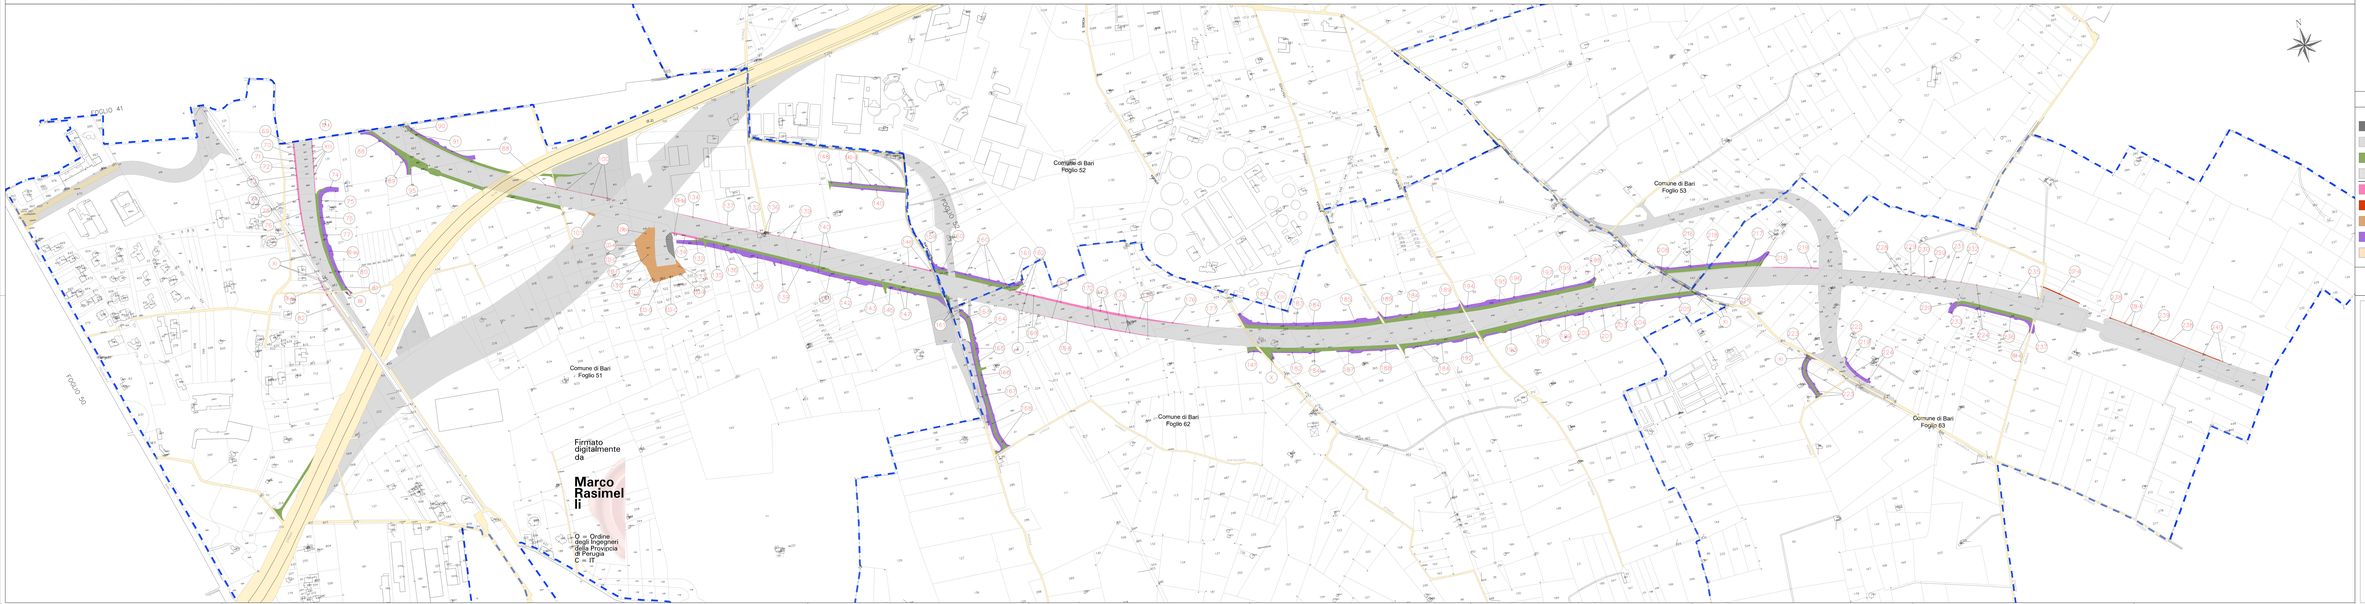

LEGENDA

- SEDE FERROVIA ESISTENTE
- AREE AL DEFINITIVO OGGETTO DI PRECEDENTE PROCEDURA
- ASSERVIMENTI OGGETTO DI PRECEDENTE PROCEDURA
- OCCUPAZIONE TEMPORANEE OGGETTO DI PRECEDENTE PROCEDURA
- SEDE FERROVIARIA AGGIUNTIVA
- MITIGAZIONE AMBIENTALI AGGIUNTIVE
- CONFIGURAZIONI PER DEVIAZIONI DI STRADE, CANALI, FOSSI AGGIUNTIVE
- ASSERVIMENTI AGGIUNTIVI
- OCCUPAZIONI TEMPORANEE AGGIUNTIVE
- AREE PER DEVIAZIONI STRADE, CANALI, FOSSI DI DERIVAZIONE
- STRADE ESISTENTI
- CORSI D'ACQUA
- LIMITE FOGLIO DI MAPPA
- 2.4.1 NUMERO DI PIANO

COMMITTENTE:

RFI RETE FERROVIARIA ITALIANA
GRUPPO FERROVIE DELLO STATO ITALIANE
DIREZIONE INVESTIMENTI
UNITÀ TECNICA INVESTIMENTI
DIRETTRICE SUD - PROGETTO AGRICOLA

DIREZIONE LAVORI:

ITALFERR GRUPPO FERROVIE DELLO STATO

APPALTATORE:

ALDO AGOSTINO COSTRUZIONI GENERALI

PROGETTAZIONE: MANDATARIA rpa MANDANTE TECHNITAL HUB

PROGETTO ESECUTIVO

LINEA BARI-LECCE - RIASSETTO NODO DI BARI

TRATTA A SUD DI BARI

VARIANTE DI TRACCIATO TRA BARI C.LE E BARI TORRE A MARE

ESPROPRI

Piano Particellare Comune di Bari 2/2

APPALTATORE	PROGETTAZIONE	SCALA:
ALDO AGOSTINO COSTRUZIONI GENERALI Dott. Ing. Aldo Agostino Ordine degli Ingegneri della Provincia di Bari n. 2000	MANDATARIA: rpa srl Via Palestro, 32 - 00185 Roma Dott. Ing. Giovanni Battista Rocchi Ordine degli Ingegneri della Provincia di Roma n. A 24890	1:2000

COMMESSA	LOTTO	FASE	ENTE	TIPO DOC.	OPERA/DISEGNO	PROGR.	REV.
I A35	51	V	ZZ	BD	AQ0000	002	E

Revis.	Descrizione	Redatto	Data	Verificato	Data	Approvato	Data	Autorizzato Data

File: IA3551V2ZZBDAQ0000002.DWG n. Elab.: