TABELLA ASPETTI DEI SEGNALI

SEGNALI	*ASPETTI DEI SEGNALI*	*OCCUPAZIONE 1° Asse CdB*
SAvv.03	G - Gx	27
SAvv.04	G - Gx	23
S03	R - G	27
S04	R - G	23
S15	R - V	24
S16	R - V	29
S17	R - V	29
S18	R - V	32
S19	R - V	32
S25/PL	G	–
S26/PL	G	–
S25	R - G	35
S26	R - G	34
S07	R - G	36
S09	R - G	36
SIII	R	–
SIV	R	–
SVI/VII FS	R - R/G	20 (FS)

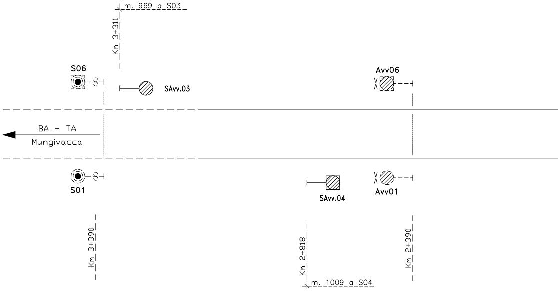
m. 969 a S03
Km 3+311
S06
SAvv.03
Avv06
BA - TA
Mungivacca
S01
SAvv.04
Avv01
Km 3+390
Km 2+818
m. 1009 a S04
Km 2+390

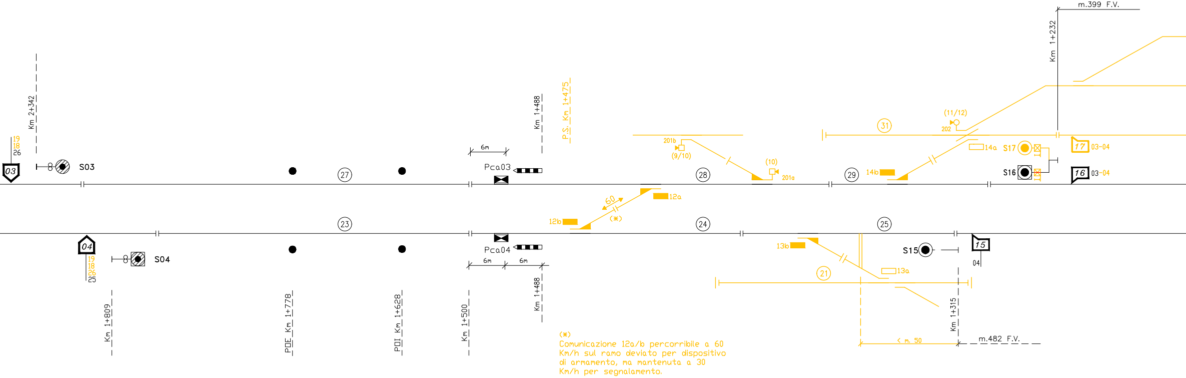
m.399 F.V.
Km 1+232
Km 2+342
19
18
26
03
S03
27
Pca03
6m
Km 1+488
P.S. Km 1+475
201b
(9/10)
28
(10)
201a
31
(11/12)
202
14a
S17
17
03-04
29
14b
S16
16
03-04
12a
60
(*)
12b
23
24
25
04
19
18
26
25
S04
Pca04
6m
6m
13b
S15
15
04
13a
21
Km 1+809
P.I.E. Km 1+778
P.I. Km 1+628
Km 1+500
Km 1+488
Km 1+315
< m. 50
m.482 F.V.

(*)
Comunicazione 12a/b percorribile a 60 Km/h sul ramo deviato per dispositivo di armamento, ma mantenuta a 30 Km/h per segnalamento.

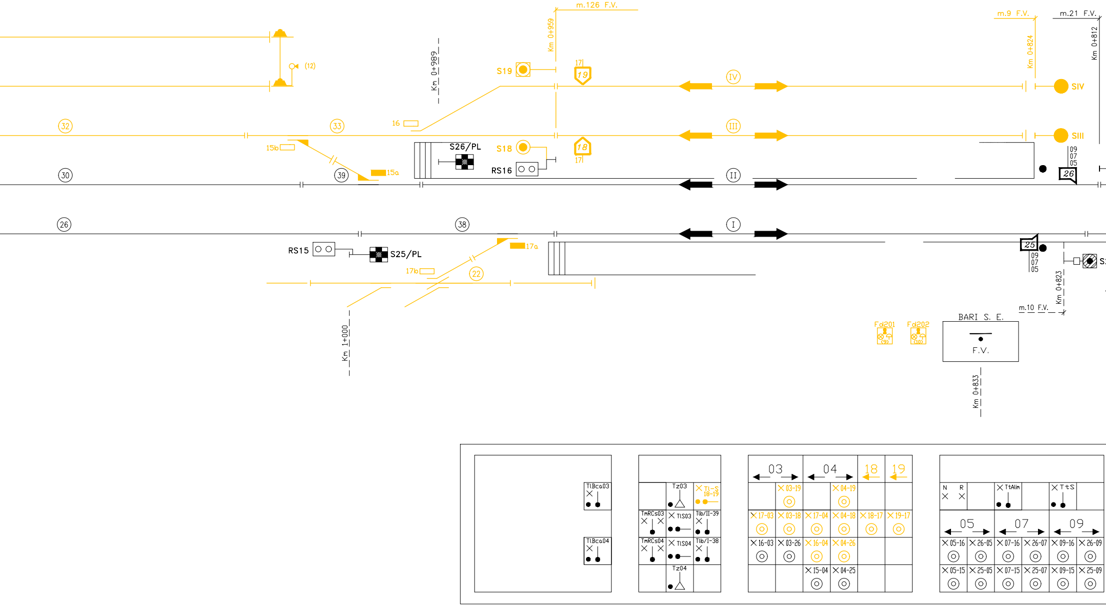
m.126 F.V.
Km 0+959
Km 0+989
m.9 F.V.
Km 0+824
m.21 F.V.
Km 0+812
(12)
S19
17
19
IV
SIV
16
32
33
III
SIII
15b
S26/PL
S18
18
17
RS16
09
07
05
26
30
39
15a
II
26
38
I
RS15
S25/PL
17a
17b
22
25
09
07
05
S
Km 0+823
m.10 F.V.
BARI S. E.
F.V.
Fd201
Fd202
Km 1+000
Km 0+833
TlBca03
TlBca04
Tz03
Tl-S 18-19
TmRCs03
TlS03
Tlb/II-39
TmRCs04
TlS04
Tlb/I-38
Tz04
03
04
18
19
03-19
04-19
17-03
03-18
17-04
04-18
18-17
19-17
16-03
03-26
16-04
04-26
15-04
04-25
N
R
TtAlim
TtS
05
07
09
05-16
26-05
07-16
26-07
09-16
26-09
05-15
25-05
07-15
25-07
09-15
25-09

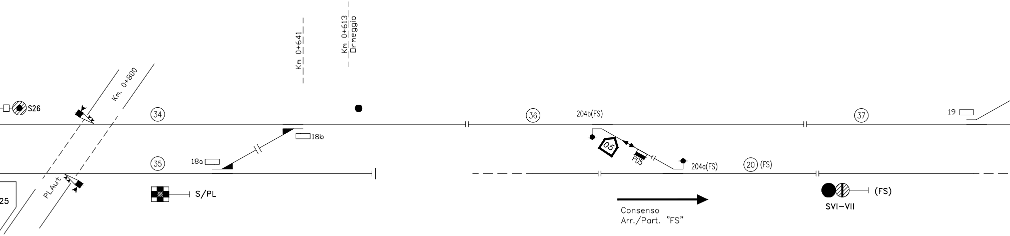
S26
Km. 0+800
PLAut
25
34
35
Km 0+641
Km 0+613
Ormeggio
18b
18a
S/PL
36
204b(FS)
05
P05
204a(FS)
20 (FS)
37
19
Consenso
Arr./Part. "FS"
(FS)
SVI–VII

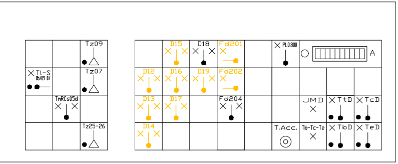
Tz09
Tl-S
05/09-07
Tz07
TmRCs05d
Tz25-26
D15
D18
Fd201
PL0.800
A
D12
D16
D19
Fd202
D13
D17
Fd204
JMD
TtD
TcD
D14
T.Acc.
Tb-Tc-Te
TbD
TeD

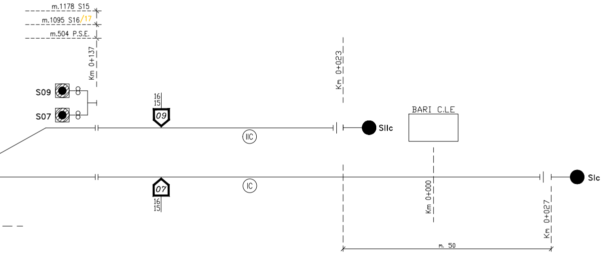
m.1178 S15
m.1095 S16/17
m.504 P.S.E.
Km 0+137
S09
S07
16
15
09
IIC
Km 0+023
SIIc
BARI C.LE
07
16
15
IC
Km 0+000
Km 0+027
SIc
m. 50

	NOTE
1)	*Regimi: Dirigenza Locale*
2)	*I deviatoi 12a e 12b sono attrezzati con cassa di manovra tipo P80 (arm. 60 UNI)*
3)	*I deviatoi sono attrezzati con cassa di manovra tipo L88 (arm. 50)*
4)	*Posto di controllo del PLA Km.0+800*
5)	*P.M.*

FERROVIE DEL SUD EST
GRUPPO FERROVIE DELLO STATO ITALIANE

BUSINESS UNIT INFRASTRUTTUR

U.O. INGEGNERIA, STANDARD INFRASTRUTTURA E SVILUP

LINEA: BARI - TARANTO

STAZIONE DI: BARI S.E.

IMPIANTO: ACEI I-0/19

PIANO SCHEMATICO

PROGETTO/ANNO	SOTTOPR.	LIVELLO	NOME DOC.	PROGR.OP.	FASE F
0 0 0 0 0 0	0 0 0		P S I S		

Rev.	Descrizione	Redatto	Data	Verificato	Data	Approvato	Data
A	Prima emissione a seguito rilievi del 03-06-2019	Colasanto V.	03/06/19	Sciancalepore D.	03/06/19	Florio U.	03/06/19
A1	Soppressione comunicazione 11a/b	Colasanto V.	13/09/19	Sciancalepore D.	13/09/19	Florio U.	13/09/19

POSIZIONE ARCHIVIO

LINEA	SEDE TECN.	NOME DOC.	NUMERAZ.
L – – –	L 0 5 4 9 7	P S I S	A 0 1

Verificato e trasmesso	Data	Convalidato	Data	Archiviato	Data

File: IS_LO_Bari S.E.___A01_RevA1.dwg

A

PO RETE

UNZ. NUMERAZ.

		A	0	1

Autorizzato	Data
Greco V.	03/06/19
Greco V.	13/09/19

TAVOLA:
A01

COMMITTENTE:

RFI
RETE FERROVIARIA ITALIANA
GRUPPO FERROVIE DELLO STATO ITALIANE
DIREZIONE INVESTIMENTI
DIREZIONE PROGRAMMI INVESTIMENTI
DIRETTRICE SUD - PROGETTO ADRIATICA

DIREZIONE LAVORI:

ITALFERR
GRUPPO FERROVIE DELLO STATO ITALIANE

APPALTATORE:

AD AGOSTINO
COSTRUZIONI GENERALI

PROGETTAZIONE:
MANDATARIA rpa MANDANTE TECHNITAL HUB

PROGETTO ESECUTIVO

LINEA BARI-LECCE - RIASSETTO NODO DI BARI
TRATTA A SUD DI BARI
VARIANTE DI TRACCIATO TRA BARI C.LE E BARI TORRE A MARE

PROGETTO IS
ACEI DI BARI SUD EST
Piano schematico macrofase A2

APPALTATORE	PROGETTAZIONE		SCALA:
DIRETTORE TECNICO Ing. A. DI PALMA D'Agostino Angelo Antonio Costruzioni Generali s.r.l.	DIRETTORE DELLA PROGETTAZIONE Ing. MARCO RASIMELLI		FUORI SCALA

COMMESSA	LOTTO	FASE	ENTE	TIPO DOC.	OPERA/DISCIPLINA	PROGR.	REV.
IA3S	01	V	ZZ	PX	IS0503	002	B

Revis.	Descrizione	Redatto	Data	Verificato	Data	Approvato	Data	Autorizzato Data
A	Prima Emissione	M. Tittarelli	08/04/2021	L. Spinozzi	08/04/2021	M. Rasimelli	15/04/2021	L. Spinozzi 20/09/2021
B	Emissione a seguito RdV IA3S-RV-0000000037	M. Tittarelli	14/09/2021	L. Spinozzi	14/09/2021	M. Rasimelli	17/09/2021	

ORDINE DEGLI INGEGNERI - TERAMO
436 SPINOZZI dott. LUIGI
INGEGNERE

File: IA3S01VZZPXIS0503002B.DWG
n. Elab.:

Firmato digitalmente da
Marco Rasimelli
O = Ordine degli Ingegneri della Provincia di Perugia
C = IT