COMMITTENTE:

RFI RETE FERROVIARIA ITALIANA
GRUPPO FERROVIE DELLO STATO ITALIANE
DIREZIONE INVESTIMENTI
DIREZIONE PROGRAMMI INVESTIMENTI
DIRETTRICE SUD - PROGETTO ADRIATICA

DIREZIONE LAVORI:

ITALFERR
GRUPPO FERROVIE DELLO STATO ITALIANE

APPALTATORE:

AD AGOSTINO COSTRUZIONI GENERALI

PROGETTAZIONE: MANDATARIA rpa MANDANTE TECHNITAL HUB

PROGETTO ESECUTIVO

LINEA BARI-LECCE - RIASSETTO NODO DI BARI

TRATTA A SUD DI BARI

VARIANTE DI TRACCIATO TRA BARI C.LE E BARI TORRE A MARE

PROGETTO IS
ACEI DI BARI SUD EST
Piano cavi macrofase A2

Direttore Tecnico	PROGETTAZIONE		SCALA:
Ing. MARCO RASIMELLI	DIRETTORE DELLA PROGETTAZIONE Ing. MARCO RASIMELLI		FUORI SCALA

COMMESSA	LOTTO	FASE	ENTE	TIPO DOC.	OPERA/DISCIPLINA	PROGR.	REV.
IA3S	01	V	ZZ	DX	IS0505	001	B

Revis.	Descrizione	Redatto	Data	Verificato	Data	Approvato	Data	Autorizzato Data
A	Prima Emissione	M. Tiberelli	04/05/2021	L. Spinozzi	04/05/2021	M. Rasimelli	06/05/2021	L. Spinozzi
B	EMISSIONE A SEGUITO RdV ASR-PI-i0000001010 SIL 18-7.21	M. Tiberelli	14/09/2021	L. Spinozzi	14/09/2021	M. Rasimelli	17/09/2021	20/09/2021

ORDINE DEGLI INGEGNERI DELLA PROVINCIA DI PERUGIA
436 SPINOZZI Dott. LUIGI
INGEGNERE

File: IA3S01VZZDXIS0505001B.DWG n. Elab.:

FERROVIE DEL SUD EST
E SERVIZI AUTOMOBILISTICI s.r.l.

FERROVIE SUD-EST

ATI - ASSOCIAZIONE TEMPORANEA D'IMPRESE

EREDI G. MERCURI S.p.A. (MANDATARIA) — Sirel (MANDANTE) — CONSORZIO ARMATORI FERROVIARI S.C.p.A. Consorzio stabile (MANDANTE)

NOMINATED SUBCONTRACTOR: ITM GROUP — PROJECT MGT. & CONTROL

PROGETTO ESECUTIVO DI DETTAGLIO

LINEA : MUNGIVACCA - PUTIGNANO

INTERVENTO : IMPIANTO DI SEGNALAMENTO E SICUREZZA
SISTEMA 4 -ADEGUAMENTO NORMATIVO LINEE FSE

TECNOLOGIA IS
STAZIONE DI BARI SUD EST
PIANO CAVI

COD.IDENT.	FASE	TECN.	TAVOLA	TIPODOC.	PROGR.	REV.	FOGLIO	DI	SCALA
PE-077	C	IS	3101	P4	001	B	001	001	N.A.

REV.	DESCRIZIONE	REDATTO NOME	REDATTO FIRMA	REDATTO DATA	VERIFICATO NOME	VERIFICATO FIRMA	VERIFICATO DATA	APPROVATO NOME	APPROVATO FIRMA	APPROVATO DATA
B	Ae Sull	NAPOLI A.			BLAS	ROBERT I.		BLAS	BEATRICE G.	
A	Prima Emissione	NAPOLI A.			BLAS	ROBERT I.		BLAS	BEATRICE G.	

IL DIRETTORE DEI LAVORI
(Ing. Tito Alessandro ZUCCA)

FERROVIE DEL SUD-EST

ACEI BARI SE

SO SIB — Piano Cavi

07	30	P
	01	

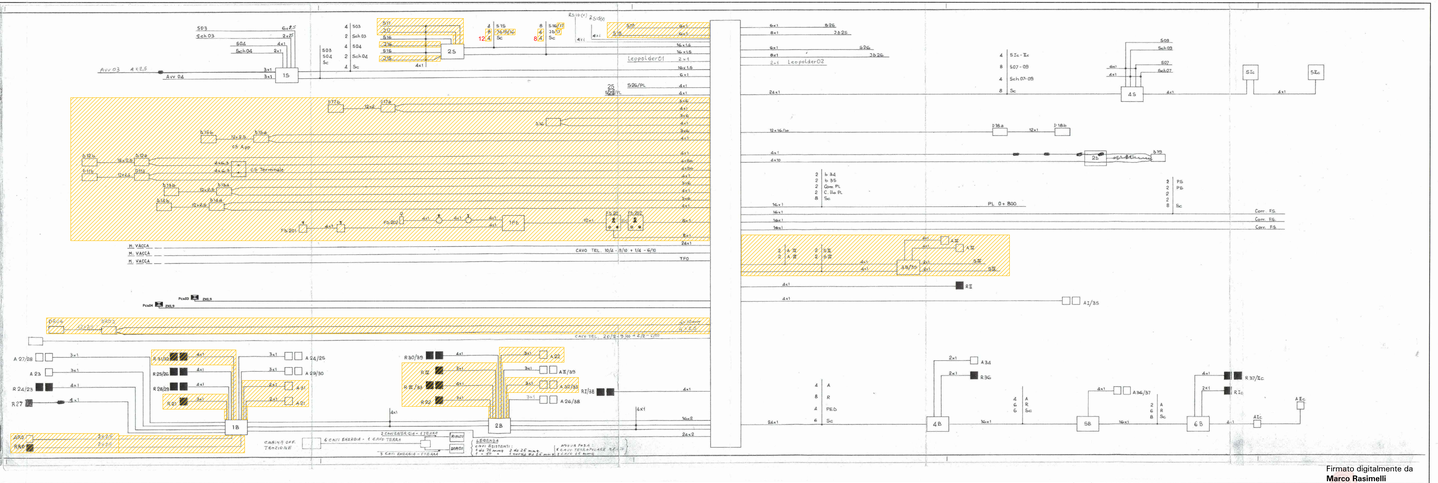

Firmato digitalmente da
Marco Rasimelli
O = Ordine degli Ingegneri della Provincia di Perugia
C = IT