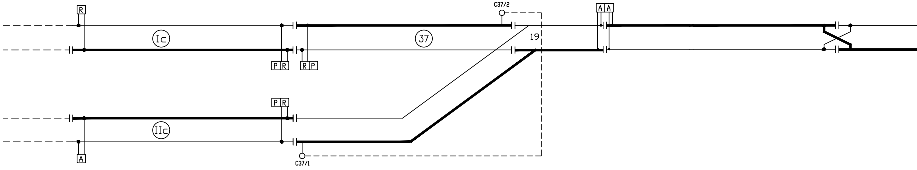
R
Ic
P R
R P
37
C37/2
19
A A
P R
IIc
A
C37/1

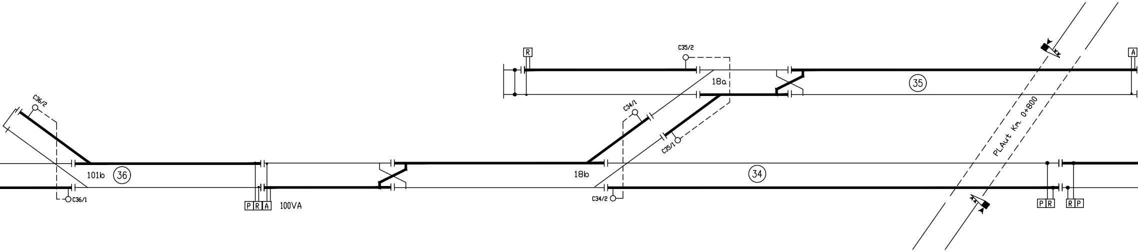
C36/2
C36/1
101b
36
P R A
100VA
18b
C34/1
C35/1
C34/2
R
C35/2
18a
35
34
A
PLAut Km. 0+800
P R
R P

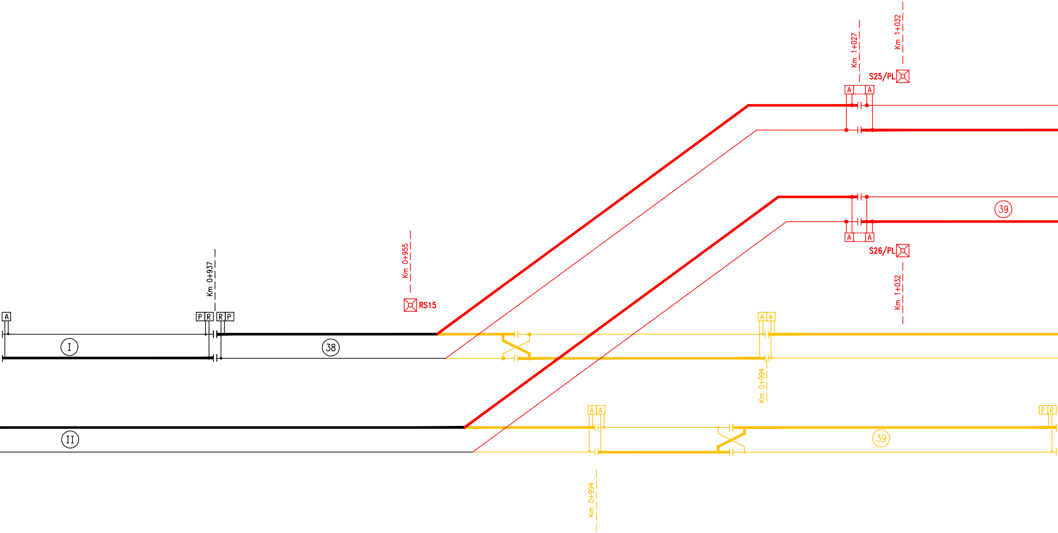

Km 1+027
Km 1+032
S25/PL
A
A
39
A
A
S26/PL
Km 1+032
Km 0+955
RS15
Km 0+937
A
P
R
R
P
I
38
A
A
Km 0+994
A
A
P
R
II
39
Km 0+994

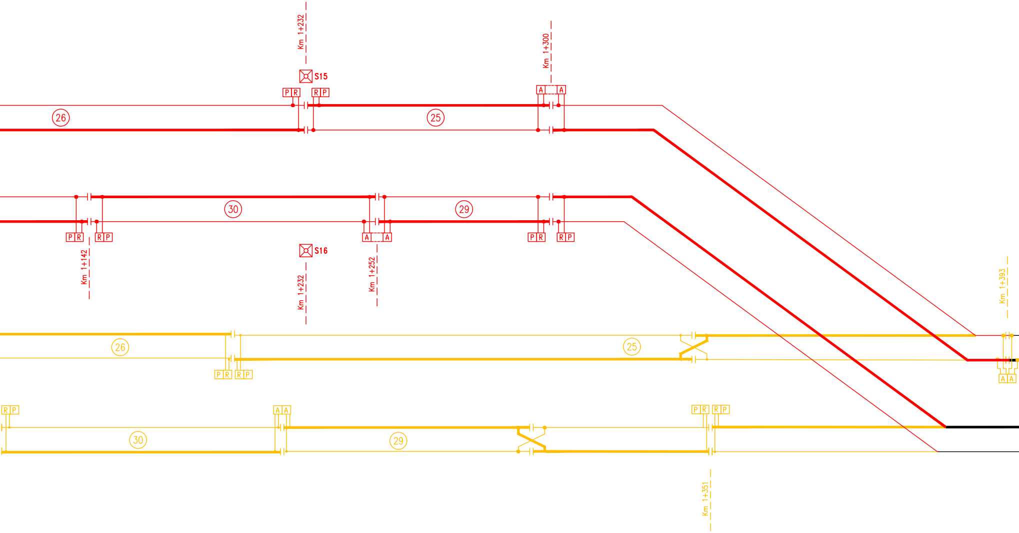
Km 1+232
S15
P R
R P
Km 1+300
A
A
26
25
30
29
P R
R P
A
A
P R
R P
Km 1+142
S16
Km 1+232
Km 1+252
Km 1+393
26
25
P R
R P
A A
R P
A A
30
29
P R
R P
Km 1+351

LEGENDA

	ROTAIA ISOLATA	C.d.B. LATERALI CORRENTI FISSE
	ROTAIA A TERRA	
10/1	PIPETTA E SUO COLLEGAMENTO	
	ROTAIA ISOLATA (ANDATA)	C.d.B CODIFICATI
	ROTAIA ISOLATA (RITORNO)	
	COLLEGAMENTO DI TERRA	
	SBARRAMENTO	
R/A	CONNESSIONE INDUTTIVA	
A	CASSETTA C.d.B CON TRASFORMATORE DI ALIM. 50VA	
A	CASSETTA C.d.B CON TRASFORMATORE DI ALIM. 100VA	
A A	CASSETTA C.d.B CON 2 TRASFORMATORI DI ALIM.	
R	CASSETTA C.d.B CON TRASFORMATORE DI RICEZ.	
P	DISPOSITIVO A PONTE	
	DOPPIA INVERSIONE CDB A CORRENTI FISSE	
	DOPPIA INVERSIONE CDB CODIFICATI	

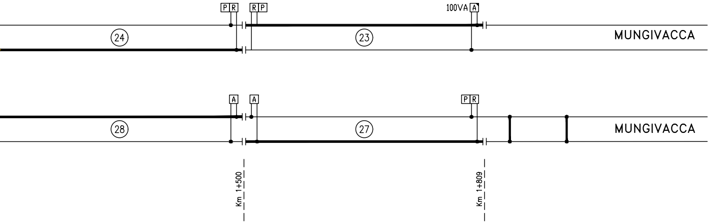
P R
R P
100VA A
24
23
MUNGIVACCA
A
A
P R
28
27
MUNGIVACCA
Km 1+500
Km 1+809

FERROVIE DEL SUD EST
E SERVIZI AUTOMOBILISTICI s.r.l.

FERROVIE
SUD - EST

ATI - ASSOCIAZIONE TEMPORANEA D'IMPRESE

EREDI G. MERCURI SpA NAPOLI SEGNALAMENTO FERROVIARIO	Sirti	CONSORZIO ARMATORI FERROVIARI S.C.p.A Consorzio stabile
(MANDATARIA)	**(MANDANTE)**	**(MANDANTE)**

NOMINATED SUBCONTRATCOR

ITW G.E.I.E.

PROJECT MGT. & CONTROL

PROGETTO ESECUTIVO DI DETTAGLIO

LINEA : BARI - TARANTO

INTERVENTO : IMPIANTO DI SEGNALAMENTO E SICUREZZA
SISTEMA 4 -ADEGUAMENTO NORMATIVO LINEE FSE

TECNOLOGIA IS
STAZIONE DI BARI SUD EST
PIANO DI ISOLAMENTO CdB

RINNOVO BINARI DI CORSA

TAVOLA: A03

COD.IDENT.	FASE	TECN.	TAVOLA	TIPO DOC.	PROGR.	REV.	FOGLIO	DI	SCALA :
PE-077	C	IS	3101	P1	001	C	001	001	N.A.

FIRMA

REV.	DESCRIZIONE	REDATTO NOME	REDATTO FIRMA	REDATTO DATA	VERIFICATO NOME	VERIFICATO FIRMA	VERIFICATO DATA	APPROVATO NOME	APPROVATO FIRMA	APPROVATO DATA
D	Aggiornamento per soppressione D205 e D206	D.Sciancalepore		19/09/19	U. Florio		19/09/19	V. Greco		19/09/19
C	As built	NAPOLI A.		30.04.14	ROBERTI F.		30.04.14	BEATRICE G.		30.04.14
B	Modifica a seguito picchettazione del 18.12.13	NAPOLI A.		20.12.13	ROBERTI F.		20.12.13	BEATRICE G.		20.12.13
A	Prima Emissione	NAPOLI A.		09.12.13	ROBERTI F.		09.12.13	BEATRICE G.		09.12.13

COMMITTENTE:

RFI
RETE FERROVIARIA ITALIANA
GRUPPO FERROVIE DELLO STATO ITALIANE
DIREZIONE INVESTIMENTI
DIREZIONE PROGRAMMI INVESTIMENTI
DIRETTRICE SUD - PROGETTO ADRIATICA

DIREZIONE LAVORI:

ITALFERR
GRUPPO FERROVIE DELLO STATO ITALIANE

APPALTATORE:

AD AGOSTINO COSTRUZIONI GENERALI

PROGETTAZIONE: MANDATARIA rpa MANDANTE TECHNITAL HUB

PROGETTO ESECUTIVO

LINEA BARI-LECCE - RIASSETTO NODO DI BARI
TRATTA A SUD DI BARI
VARIANTE DI TRACCIATO TRA BARI C.LE E BARI TORRE A MARE

PROGETTO IS
ACEI DI BARI SUD EST
Piano isolamento macrofase A2.1

APPALTATORE	PROGETTAZIONE		SCALA:
D'Agostino Angelo Antonio Costruzioni Generali s.r.l. DIRETTORE TECNICO Ing. A. DI PALMA	DIRETTORE DELLA PROGETTAZIONE Ing. MARCO RASIMELLI		----

COMMESSA	LOTTO	FASE	ENTE	TIPO DOC.	OPERA/DISCIPLINA	PROGR.	REV.
IA3S	01	V	ZZ	DX	IS0505	015	A

Revis.	Descrizione	Redatto	Data	Verificato	Data	Approvato	Data	Autorizzato Data
A	Prima emissione a seguito RdV IA3S-RV-0000000388 del 29/04/22	M. Tittarelli	30/06/2022	L. Spinozzi	30/06/2022	M. Rasimelli	30/06/2022	L. Spinozzi 30/06/2022

ORDINE DEGLI INGEGNERI - TERAMO
436 SPINOZZI dott. LUIGI
INGEGNERE

File: IA3S01[illegible]XIS0505015A.DWG

n. Elab.:

Firmato digitalmente da
Marco Rasimelli
O = Ordine degli Ingegneri della Provincia di Perugia
C = IT