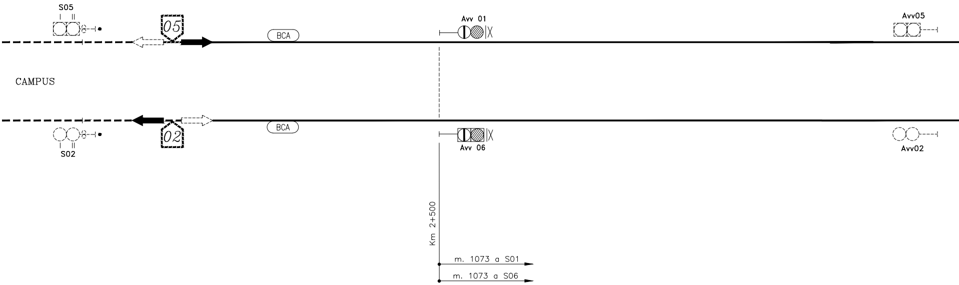
S05
I II
05
BCA
Avv 01
Avv05
CAMPUS
BCA
02
S02
I II
Avv 06
Avv02
Km 2+500
m. 1073 a S01
m. 1073 a S06

LIBERI TRANSITI AMMESSI	
01-03-05	05-03-01
	05-03-06
06-03-05	05-04-06
06-04-05	25-03-01
06-04-25	25-04-06

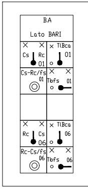
B.A
Lato BARI
Cs
Rc
01
TLBca
01
Cs-Rc/fs
01
Tbfs 01
Rc
Cs
06
TLBca
06
Rc-Cs/fs
06
Tbfs 06

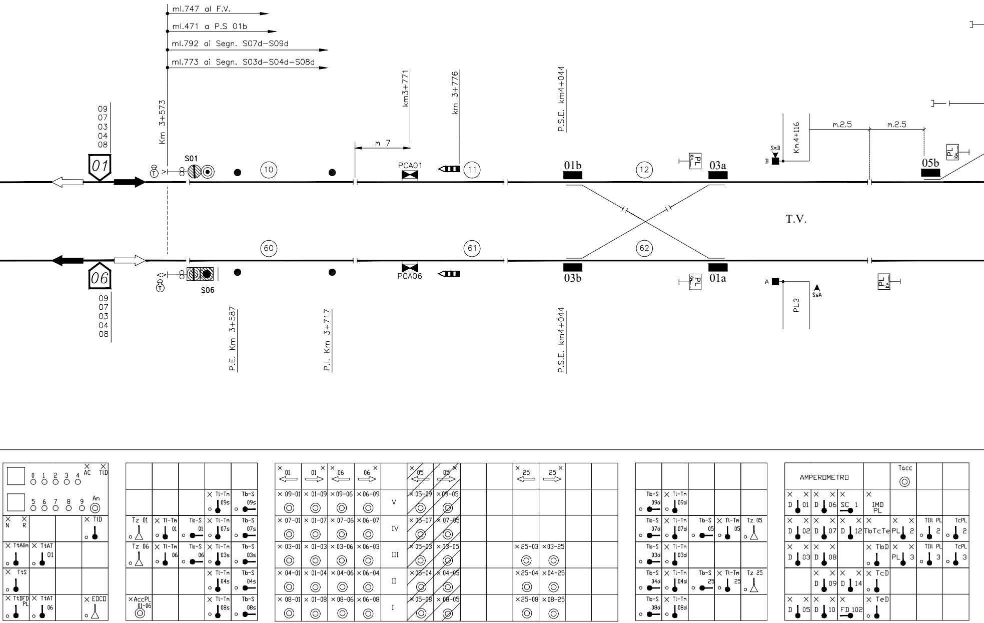
ml.747 al F.V.
ml.471 a P.S 01b
ml.792 ai Segn. S07d–S09d
ml.773 ai Segn. S03d–S04d–S08d
Km 3+573
km3+771
km 3+776
P.S.E. km4+044
Km.4+116
m.2.5
m.2.5
m 7
09
07
03
04
08
01
06
S01
S06
10
11
12
60
61
62
PCA01
PCA06
01b
03a
03b
01a
05b
SsB
B
A
SsA
PL
PL3
T.V.
P.E. Km 3+587
P.I. Km 3+717
P.S.E. km4+044
AC
TLD
An
N
R
TtAlim
TtAT 01
TtS
TtDFD PL
TtAT 06
EDCO
Tz 01
Tz 06
Tl-Tm
Tb-S
AccPL 01-06
09-01
01-09
09-06
06-09
07-01
01-07
07-06
06-07
03-01
01-03
03-06
06-03
04-01
01-04
04-06
06-04
08-01
01-08
08-06
06-08
V
IV
III
II
I
05-09
09-05
05-07
07-05
05-03
03-05
05-04
04-05
05-08
08-05
25-03
03-25
25-04
04-25
25-08
08-25
Tz 05
Tz 25
AMPEROMETRO
Tacc
D 01
D 06
SC 1
IMD PL
D 02
D 07
D 12
TbTcTe
PL 2
TIll PL 2
TcPL 2
D 03
D 08
TbD
PL 3
TIll PL 3
TcPL 3
D 09
D 14
TcD
D 05
D 10
FD 102
TeD

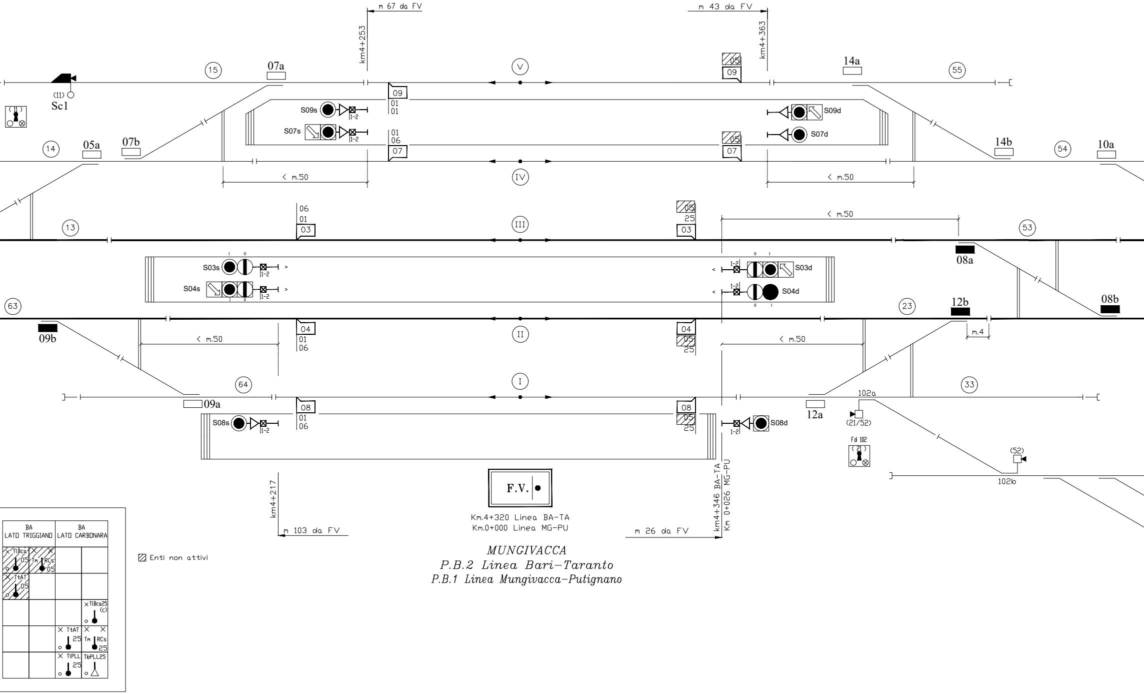
m 67 da FV
km4+253
m 43 da FV
km4+363
15
07a
V
05
09
14a
55
Sc1
(11)
(11)
S09s
1-2
S07s
09
01
01
01
06
07
S09d
S07d
14
05a
07b
IV
14b
54
10a
< m.50
< m.50
06
01
03
13
III
05
25
03
53
< m.50
S03s
S04s
S03d
S04d
08a
63
23
12b
08b
09b
04
01
06
II
04
05
25
< m.50
< m.50
m.4
64
I
33
09a
08
01
06
S08s
08
05
25
S08d
12a
102a
(21/52)
Fd 102
(21)
(52)
102b
km4+217
m 103 da FV
F.V.
Km.4+320 Linea BA-TA
Km.0+000 Linea MG-PU
km4+346 BA-TA
Km 0+026 MG-PU
m 26 da FV
BA LATO TRIGGIANO
BA LATO CARBONARA
TlBca 05
Tm RCs 05
TtAT 05
TlBca25 (c)
TtAT 25
Tm RCs 25
TlPLL 25
TbPLL25
▨ Enti non attivi

MUNGIVACCA

P.B.2 Linea Bari–Taranto

P.B.1 Linea Mungivacca–Putignano

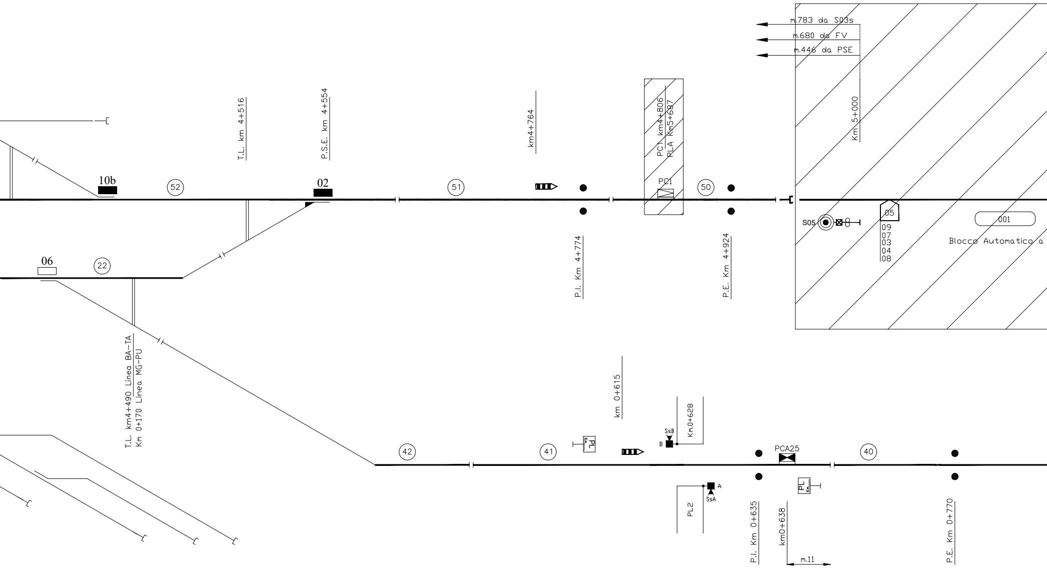
m.783 da S03s
m.680 da FV
m.446 da PSE
Km 5+000
T.L. km 4+516
P.S.E. km 4+554
km4+764
PC1 km4+806
PLA Km5+687
10b
52
02
51
PC1
50
05
S05
09
07
03
04
08
001
Blocco Automatico a
P.I. Km 4+774
P.E. Km 4+924
06
22
T.L. km4+490 Linea BA–TA
Km 0+170 Linea MG–PU
km 0+615
Km.0+628
SsB
B
42
41
PL
Km
PCA25
40
A
SsA
PL2
PL
Km
P.I. Km 0+635
km0+638
m.11
P.E. Km 0+770

LINEA DEMOLITA PER LAVORI DI INTERRAMENTO
(Enti di piazzale soppressi, presenti inattivi in apparato ACEI)

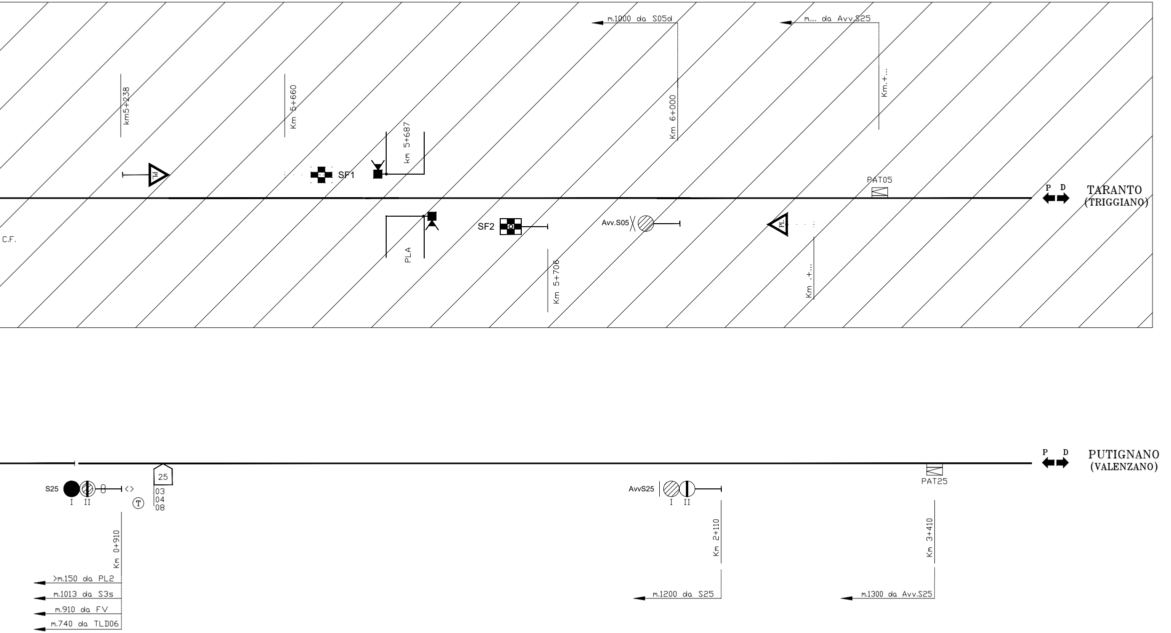
m.1000 da S05d
m.... da Avv.S25
km5+238
Km 5+660
Km 5+687
Km 6+000
Km.+...
PL
SF1
PAT05
P D
TARANTO
(TRIGGIANO)
C.F.
PLA
SF2
Avv.S05
PL
Km 5+706
Km .+...
P D
PUTIGNANO
(VALENZANO)
S25
I II
25
03
04
08
T
AvvS25
I II
PAT25
Km 0+910
Km 2+110
Km 3+410
>m.150 da PL2
m.1013 da S3s
m.910 da FV
m.740 da TLD06
m.1200 da S25
m.1300 da Avv.S25

TABELLA ASPETTI DEI SEGNALI DI AVVISO E PROTEZIONE		
SEGNALI	*ASPETTI DEI SEGNALI*	*OCCUPAZIONE 1° Asse CdB*
Avv.S01	G - Gx - G/V	10
S01	R - G - V - R/G	10
Avv.S06	G - Gx - G/V	60
S06	R-G-R/G-G/V-R/V	60
Avv.S05	G - Gx	50
S05	R - G - V	50
Avv.S25	G - G/V	40
S25	R - R/G - R/V	40

TABELLA ASPETTI DEI SEGNALI DI PARTENZA		
SEGNALI	*ASPETTI DEI SEGNALI*	*OCCUPAZIONE 1° Asse CdB*
S09s	R - V	15
S07s	R - V	14
S03s	R - V - R/V	13
S04s	R - V - R/V	63
S08s	R - V	64
S09d	R - V	55
S07d	R - V	54
S03d	R - V - R/V	53
S04d	R - V - R/V	23
S08d	R - V	33

INDICE REVISIONI COSTRUTTORE

Cron.	Rev.	Descrizione	Redatto	Data	Verificato	Data	Approvato	Data	Approvato	Data
01	A	Prima emissione	M. Meazzini BONCIANI	17/11/2010	C. Locatelli BONCIANI	17/11/2010	M. De Leo BONCIANI	17/11/2010		
02	B	Emissione per approvazione	M. Meazzini BONCIANI	27/07/2011	C. Locatelli BONCIANI	27/07/2011	M. De Leo BONCIANI	27/07/2011		
03	C	Emissione per approvazione come da lett. 1442 del 19/06/2012	M. Meazzini BONCIANI	04/07/2012	C. Locatelli BONCIANI	04/07/2012	M. De Leo BONCIANI	04/07/2012		
04	D	Emissione per attivazione	M. Meazzini BONCIANI	14/05/2013	C. Locatelli BONCIANI	14/05/2013	M. De Leo BONCIANI	14/05/2013		
05	E	Attivazione singolo binario	M. Meazzini BONCIANI	27/05/2013	C. Locatelli BONCIANI	27/05/2013	M. De Leo BONCIANI	27/05/2013		
06	F	As Built singolo binario	M. Meazzini BONCIANI	24/06/2013	C. Locatelli BONCIANI	24/06/2013	M. De Leo BONCIANI	24/06/2013		
07	A	Prima emissione, modifiche al segnalamento e automazione PLL	E. Panariello MERCURI	28/10/2019	R. Mercuri MERCURI	28/10/2019	F. Roberti MERCURI	28/10/2019	A. Cillo MERCURI	28/10/2019
08	B	A seguito OdS n. 32 del 13/11/2019	E. Panariello MERCURI	18/11/2019	R. Mercuri MERCURI	18/11/2019	F. Roberti MERCURI	18/11/2019	A. Cillo MERCURI	18/11/2019
08										

N°	NOTE
01	Regimi di esercizio: SPP - EDCO
02	I deviatoi a manovra elettrica sono attrezzati con casse di manovra del tipo L90 (arm.50 UNI)
03	Lunghezza marciapiedi: I marciapiede: 125 m II marciapiede: 167 m III marciapiede: 124 m
04	Lunghezza utile binari: binario I : p/d 129m binario II : disp. 129m pari 145m binario III: disp. 129m pari 155m binario IV: disp. 131m pari 131m binario V : disp. 110m pari 110m
05	Relazione di richiesta e conferma chiusura per i PLA Km.2+304, Km.2+935 e Km.3+184 (V305).
06	Posto di controllo dei PLA Km.2+304, Km.2+935 e Km.3+184 (V305).
07	▨ Condizioni/Enti inibiti o soppressi

INDICE REVISIONI FSE

Rev.	Descrizione	Redatto	Data	Verificato	Data	Approvato	Data	Autorizzato	Data

COMMITTENTE:

RFI
RETE FERROVIARIA ITALIANA
GRUPPO FERROVIE DELLO STATO ITALIANE
DIREZIONE INVESTIMENTI
DIREZIONE PROGRAMMI INVESTIMENTI
DIRETTRICE SUD - PROGETTO ADRIATICA

DIREZIONE LAVORI:

ITALFERR
GRUPPO FERROVIE DELLO STATO ITALIANE

APPALTATORE:

D'AGOSTINO
COSTRUZIONI GENERALI

PROGETTAZIONE:

MANDATARIA rpa MANDANTE TECHNITAL HUB

PROGETTO ESECUTIVO

LINEA BARI-LECCE - RIASSETTO NODO DI BARI
TRATTA A SUD DI BARI
VARIANTE DI TRACCIATO TRA BARI C.LE E BARI TORRE A MARE

PROGETTO IS
ACEI DI MUNGIVACCA
Piano schematico finale

APPALTATORE	PROGETTAZIONE		SCALA:
D'Agostino Angelo Antonio Costruzioni Generali s.r.l. DIRETTORE TECNICO Ing. A. DI PALMA	DIRETTORE DELLA PROGETTAZIONE Ing. MARCO RASIMELLI		FUORI SCALA

COMMESSA	LOTTO	FASE	ENTE	TIPO DOC.	OPERA/DISCIPLINA	PROGR.	REV.
IA3S	01	V	ZZ	PX	IS0503	006	B

Revis.	Descrizione	Redatto	Data	Verificato	Data	Approvato	Data	Autorizzato Data
A	Prima Emissione	M. Tittarelli	08/04/2021	L. Spinozzi	08/04/2021	M. Rasimelli	15/04/2021	L. Spinozzi 20/09/2021
B	Emissione a seguito RdV IA3S-RV-0000000037	M. Tittarelli	14/09/2021	L. Spinozzi	14/09/2021	M. Rasimelli	17/09/2021	

ORDINE DEGLI INGEGNERI - TERAMO
436 SPINOZZI dott. LUIGI
INGEGNERE

File: IA3S01VZZPXIS0503006B.DWG

n. Elab.:

Firmato digitalmente da
Marco Rasimelli
O = Ordine degli Ingegneri della Provincia di Perugia
C = IT