Tm
RCs
01
M101109X3XB□
Tm
RCs
06
M101109X3XB□

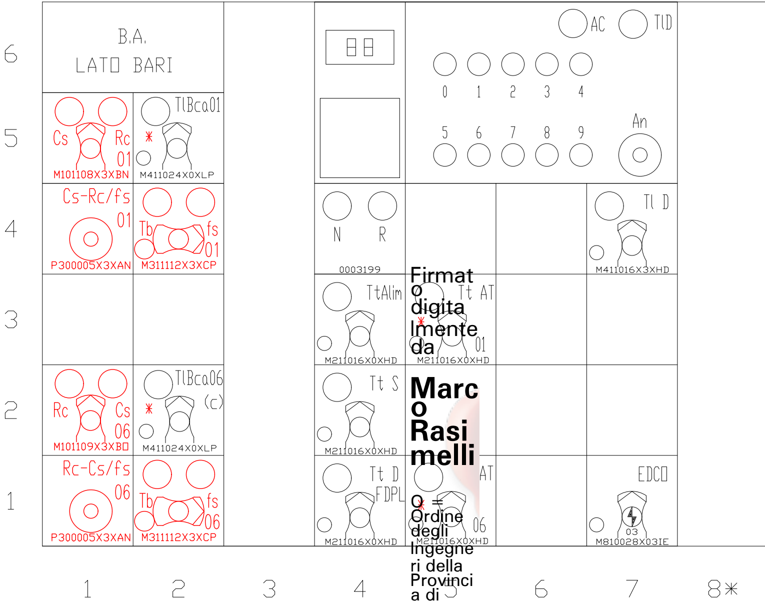

6
5
4
3
2
1
B.A.
LATO BARI
Cs
Rc
01
M101108X3XBN
TlBca01
*
M411024X0XLP
Cs-Rc/fs
01
P300005X3XAN
Tb
fs
01
M311112X3XCP
Rc
Cs
06
M101109X3XB□
TlBca06
(c)
*
M411024X0XLP
Rc-Cs/fs
06
P300005X3XAN
Tb
fs
06
M311112X3XCP
AC
TlD
0
1
2
3
4
5
6
7
8
9
An
N
R
0003199
Tl D
M411016X3XHD
TtAlim
M211016X0XHD
Tt AT
*
01
M211016X0XHD
Tt S
M211016X0XHD
Tt D
FDPL
M211016X0XHD
AT
*
06
M211016X0XHD
EDC□
03
M810028X03IE
1
2
3
4
5
6
7
8*

Firmato digitalmente da

Marco Rasimelli

O = Ordine degli Ingegneri della Provincia di Perugia
C = IT

* LEVETTA GIA' PRESENTE MA IN POSIZIONE DIVERSA

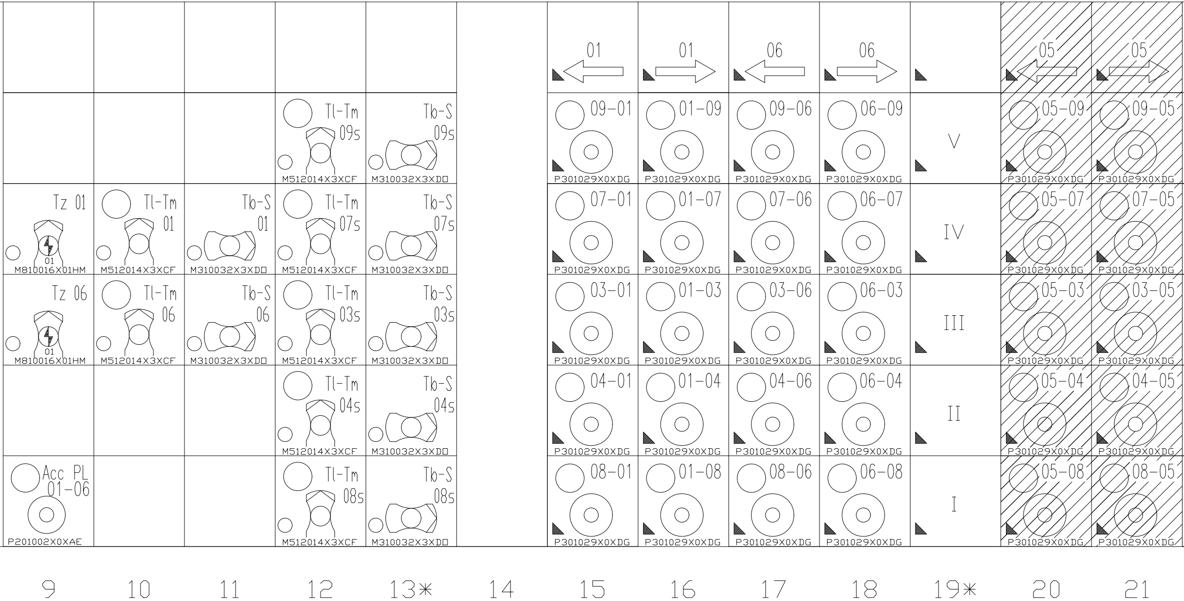

						01 ←	01 →	06 ←	06 →		05 ←	05 →
			Tl-Tm 09s M512014X3XCF	Tb-S 09s M310032X3XD□		09-01 P301029X0XDG	01-09 P301029X0XDG	09-06 P301029X0XDG	06-09 P301029X0XDG	V	05-09 P301029X0XDG	09-05 P301029X0XDG
Tz 01 01 M810016X01HM	Tl-Tm 01 M512014X3XCF	Tb-S 01 M310032X3XD□	Tl-Tm 07s M512014X3XCF	Tb-S 07s M310032X3XD□		07-01 P301029X0XDG	01-07 P301029X0XDG	07-06 P301029X0XDG	06-07 P301029X0XDG	IV	05-07 P301029X0XDG	07-05 P301029X0XDG
Tz 06 01 M810016X01HM	Tl-Tm 06 M512014X3XCF	Tb-S 06 M310032X3XD□	Tl-Tm 03s M512014X3XCF	Tb-S 03s M310032X3XD□		03-01 P301029X0XDG	01-03 P301029X0XDG	03-06 P301029X0XDG	06-03 P301029X0XDG	III	05-03 P301029X0XDG	03-05 P301029X0XDG
			Tl-Tm 04s M512014X3XCF	Tb-S 04s M310032X3XD□		04-01 P301029X0XDG	01-04 P301029X0XDG	04-06 P301029X0XDG	06-04 P301029X0XDG	II	05-04 P301029X0XDG	04-05 P301029X0XDG
Acc PL 01-06 P201002X0XAE			Tl-Tm 08s M512014X3XCF	Tb-S 08s M310032X3XD□		08-01 P301029X0XDG	01-08 P301029X0XDG	08-06 P301029X0XDG	06-08 P301029X0XDG	I	05-08 P301029X0XDG	08-05 P301029X0XDG
9	10	11	12	13*	14	15	16	17	18	19*	20	21

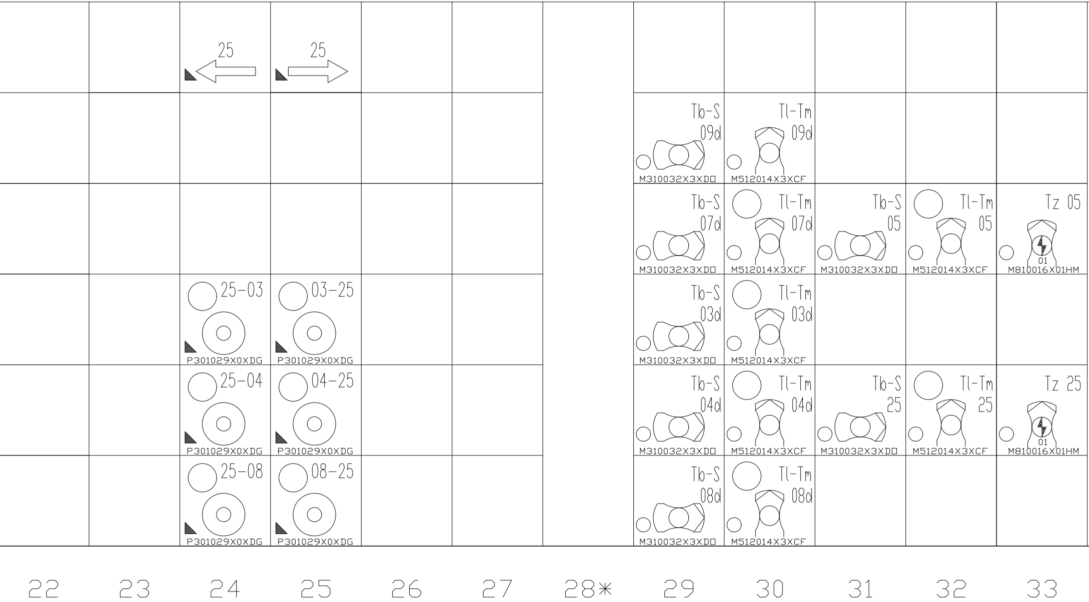

25
25
Tb-S 09d
M310032X3XD□
Tl-Tm 09d
M512014X3XCF
Tb-S 07d
M310032X3XD□
Tl-Tm 07d
M512014X3XCF
Tb-S 05
M310032X3XD□
Tl-Tm 05
M512014X3XCF
Tz 05
01
M810016X01HM
25-03
P301029X0XDG
03-25
P301029X0XDG
Tb-S 03d
M310032X3XD□
Tl-Tm 03d
M512014X3XCF
25-04
P301029X0XDG
04-25
P301029X0XDG
Tb-S 04d
M310032X3XD□
Tl-Tm 04d
M512014X3XCF
Tb-S 25
M310032X3XD□
Tl-Tm 25
M512014X3XCF
Tz 25
01
M810016X01HM
25-08
P301029X0XDG
08-25
P301029X0XDG
Tb-S 08d
M310032X3XD□
Tl-Tm 08d
M512014X3XCF
22
23
24
25
26
27
28*
29
30
31
32
33

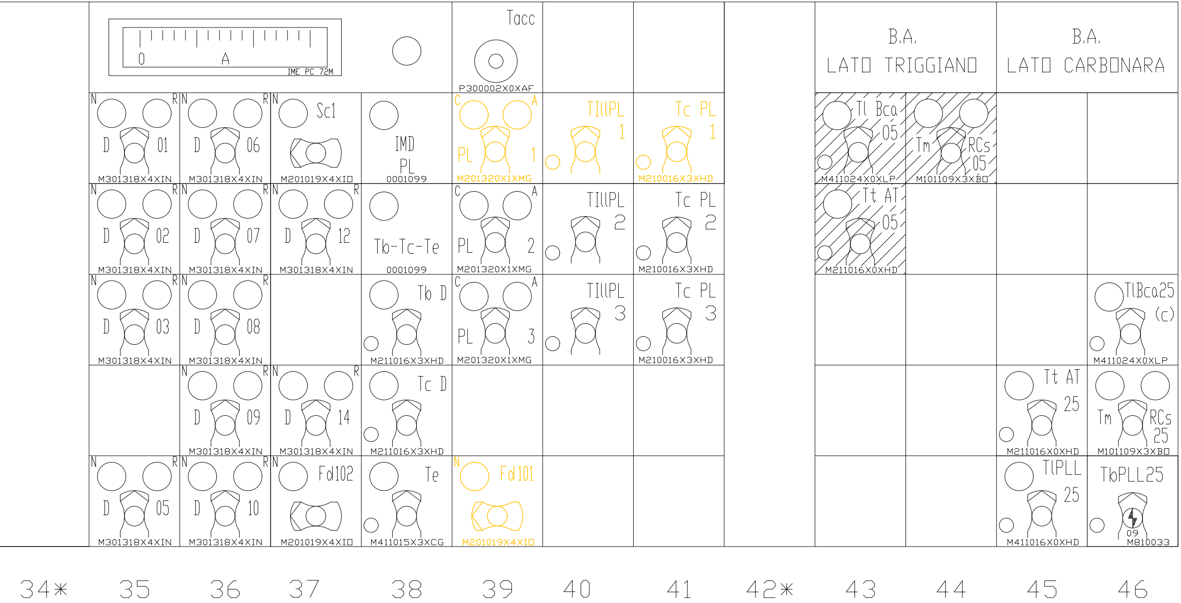
0
A
IME PC 72M
Tacc
P300002X0XAF
B.A.
LATO TRIGGIANO
B.A.
LATO CARBONARA
N R D 01 M301318X4XIN
N R D 06 M301318X4XIN
N Sc1 M201019X4XIO
IMD PL 0001099
C A PL 1 M201320X1MG
TIllPL 1
Tc PL 1 M210016X3XHD
Tl Bca 05 M411024X0XLP
Tm RCs 05 M101109X3XBO
N R D 02 M301318X4XIN
N R D 07 M301318X4XIN
N R D 12 M301318X4XIN
Tb-Tc-Te 0001099
C A PL 2 M201320X1MG
TIllPL 2
Tc PL 2 M210016X3XHD
Tt AT 05 M211016X0XHD
N R D 03 M301318X4XIN
N R D 08 M301318X4XIN
Tb D M211016X3XHD
C A PL 3 M201320X1MG
TIllPL 3
Tc PL 3 M210016X3XHD
TlBca25 (c) M411024X0XLP
N R D 09 M301318X4XIN
N R D 14 M301318X4XIN
Tc D M211016X3XHD
Tt AT 25 M211016X0XHD
Tm RCs 25 M101109X3XBO
N R D 05 M301318X4XIN
N R D 10 M301318X4XIN
N Fd102 M201019X4XIO
Te M411015X3XCG
N Fd101 M201019X4XIO
TlPLL 25 M411016X0XHD
TbPLL25 09 M810033
34*
35
36
37
38
39
40
41
42*
43
44
45
46

▨ Enti non attivi

INDICE REVISIONI COSTRUTTORE

Cron.	Rev.	Descrizione	Redatto	Data	Verificato	Data	Approvato	Data	Approvato	Data
01	A	Emissione per approvazione	B. Riccio BONCIANI	04/07/12	C. Locatelli BONCIANI	15/11/12	M. De Leo BONCIANI	15/11/12		
02	B	As Built	M. Meazzini BONCIANI	27/05/13	C. Locatelli BONCIANI	27/05/13	M. De Leo BONCIANI	27/05/13		
03	A	Prima emissione, modifiche al segnalamento e automazione PLL	E. Panariello MERCURI	18/12/2019	R. Mercuri MERCURI	18/12/2019	F. Roberti MERCURI	18/12/2019		
04	B	A seguito OdS n. 47 del 04/02/2020	E. Panariello MERCURI	28/02/2020	R. Mercuri MERCURI	28/02/2020	F. Roberti MERCURI	28/02/2020		
05										

INDICE REVISIONI FSE

Rev.	Descrizione	Redatto	Data	Verificato	Data	Approvato	Data	Autorizzato	Data
0									
1									

GRUP

BUSINES

STAZI

PROGETTO/ANNO

0 0 0 0 0 0

SOTTOPR.

0 0 0

Rev.	Descrizione
A	Attivazione segnalamento completo e automazione PL di linea.

POSIZIONE ARCHIVIO

LINEA

L - - -

Verificato e trasmesso

File: IS_LO5498__D0501

FERROVIE
DEL SUD EST
PPO FERROVIE DELLO STATO ITALIANE

S UNIT ESERCIZIO INFRASTRUTTURA

INGEGNERIA

LINEA: BARI - TARANTO

IONE DI: MUNGIVACCA

IMPIANTO: ACEI I-0/16_SDO

Banco di Manovra

LIVELLO	NOME DOC.	PROGR.OP.	FASE FUNZ.	NUMERAZ.
	C I R C			D 0 5 0 1

Redatto	Data	Verificato	Data	Approvato	Data	Autorizzato	Data
D.Sciancalepore	02/08/2020	A. Pacifico	02/08/2020	M. Nardella	02/08/2020	U. Florio	02/08/2020

SEDE TECN.	NOME DOC.	NUMERAZ.
L O 5 4 9 8		

Data	Convalidato	Data	Archiviato	Data	TAVOLA:
					D0501

COMMITTENTE:

RFI
RETE FERROVIARIA ITALIANA
GRUPPO FERROVIE DELLO STATO ITALIANE
DIREZIONE INVESTIMENTI
DIREZIONE PROGRAMMI INVESTIMENTI
DIRETTRICE SUD - PROGETTO ADRIATICA

DIREZIONE LAVORI:

ITALFERR
GRUPPO FERROVIE DELLO STATO ITALIANE

APPALTATORE:

AD AGOSTINO
COSTRUZIONI GENERALI

PROGETTAZIONE:
MANDATARIA rpa
MANDANTE TECHNITAL HUB

PROGETTO ESECUTIVO

LINEA BARI-LECCE - RIASSETTO NODO DI BARI
TRATTA A SUD DI BARI
VARIANTE DI TRACCIATO TRA BARI C.LE E BARI TORRE A MARE

PROGETTO IS
ACEI DI MUNGIVACCA
Banco di Manovra macrofase B4-B5

APPALTATORE	PROGETTAZIONE		SCALA:
D'Agostino Angelo Antonio Costruzioni Generali S.r.l. DIRETTORE TECNICO Ing. A. DI PALMA	DIRETTORE DELLA PROGETTAZIONE Ing. MARCO RASIMELLI		----

COMMESSA	LOTTO	FASE	ENTE	TIPO DOC.	OPERA/DISCIPLINA	PROGR.	REV.
I A 3 S	0 1	V	Z Z	D W	I S 0 5 0 2	0 0 5	B

Revis.	Descrizione	Redatto	Data	Verificato	Data	Approvato	Data	Autorizzato Data
A	Prima Emissione	M. Tittarelli	04/05/2021	L. Spinozzi	04/05/2021	M. Rasimelli	06/05/2021	L. Spinozzi
B	EMISSIONE A SEGUITO RdV IA3S-RV-0000000110 DEL 18-7-21	M. Tittarelli	14/09/2021	L. Spinozzi	14/09/2021	M. Rasimelli	17/09/2021	20/09/2021

ORDINE DEGLI INGEGNERI - TERAMO
436 SPINOZZI dott. LUIGI
INGEGNERE

File: IA3S01VZZDWIS0502005B.DWG | n. Elab.: