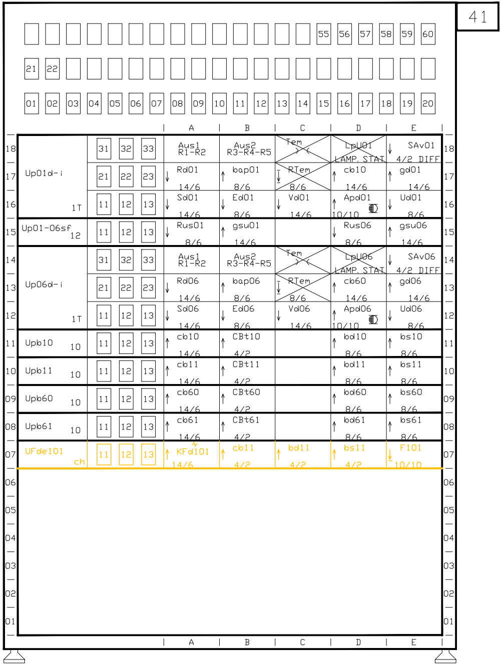
41
55 56 57 58 59 60
21 22
01 02 03 04 05 06 07 08 09 10 11 12 13 14 15 16 17 18 19 20
A B C D E
18 17 16 15 14 13 12 11 10 09 08 07 06 05 04 03 02 01
Up01d-i
1T
31 32 33
21 22 23
11 12 13
Aus1 R1-R2
Aus2 R3-R4-R5
Tem
LpU01 LAMP. STAT
SAv01 4/2 DIFF
Rd01 14/6
bap01 8/6
RTem 8/6
cb10 14/6
gd01 14/6
Sd01 14/6
Ed01 8/6
Vd01 14/6
Apd01 10/10
Ud01 8/6
Up01-06sf 12
Rus01 8/6
gsu01 14/6
Rus06 8/6
gsu06 14/6
Up06d-i
1T
Aus1 R1-R2
Aus2 R3-R4-R5
Tem
LpU06 LAMP. STAT
SAv06 4/2 DIFF
Rd06 14/6
bap06 8/6
RTem 8/6
cb60 14/6
gd06 14/6
Sd06 14/6
Ed06 8/6
Vd06 14/6
Apd06 10/10
Ud06 8/6
Upb10 10
cb10 14/6
CBt10 4/2
bd10 8/6
bs10 8/6
Upb11 10
cb11 14/6
CBt11 4/2
bd11 8/6
bs11 8/6
Upb60 10
cb60 14/6
CBt60 4/2
bd60 8/6
bs60 8/6
Upb61 10
cb61 14/6
CBt61 4/2
bd61 8/6
bs61 8/6
UFde101 ch
KFd101 14/6
cb11 4/2
bd11 4/2
bs11 4/2
F101 10/10

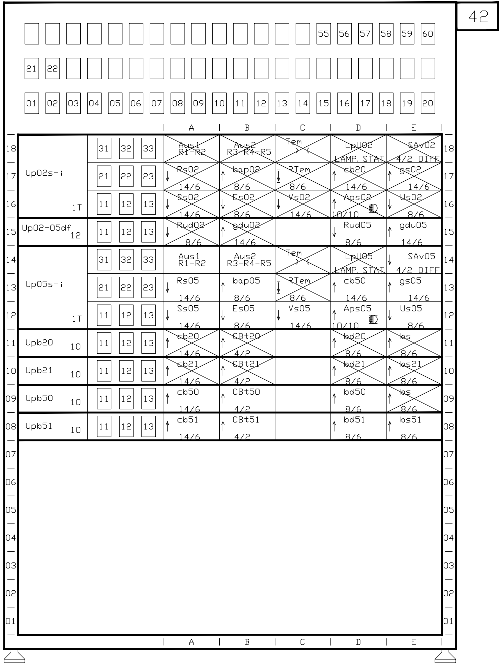
42
55 56 57 58 59 60
21 22
01 02 03 04 05 06 07 08 09 10 11 12 13 14 15 16 17 18 19 20
A B C D E
18 17 16 15 14 13 12 11 10 09 08 07 06 05 04 03 02 01
Up02s-i
1T
31 32 33
21 22 23
11 12 13
Aus1 R1-R2
Aus2 R3-R4-R5
Tem
LpU02 LAMP. STAT
SAv02 4/2 DIFF
Rs02 14/6
bap02 8/6
RTem 8/6
cb20 14/6
gs02 14/6
Ss02 14/6
Es02 8/6
Vs02 14/6
Aps02 10/10
Us02 8/6
Up02-05df 12
Rud02 8/6
gdu02 14/6
Rud05 8/6
gdu05 14/6
Up05s-i
1T
Aus1 R1-R2
Aus2 R3-R4-R5
Tem
LpU05 LAMP. STAT
SAv05 4/2 DIFF
Rs05 14/6
bap05 8/6
RTem 8/6
cb50 14/6
gs05 14/6
Ss05 14/6
Es05 8/6
Vs05 14/6
Aps05 10/10
Us05 8/6
Upb20 10
cb20 14/6
CBt20 4/2
bd20 8/6
bs 8/6
Upb21 10
cb21 14/6
CBt21 4/2
bd21 8/6
bs21 8/6
Upb50 10
cb50 14/6
CBt50 4/2
bd50 8/6
bs 8/6
Upb51 10
cb51 14/6
CBt51 4/2
bd51 8/6
bs51 8/6

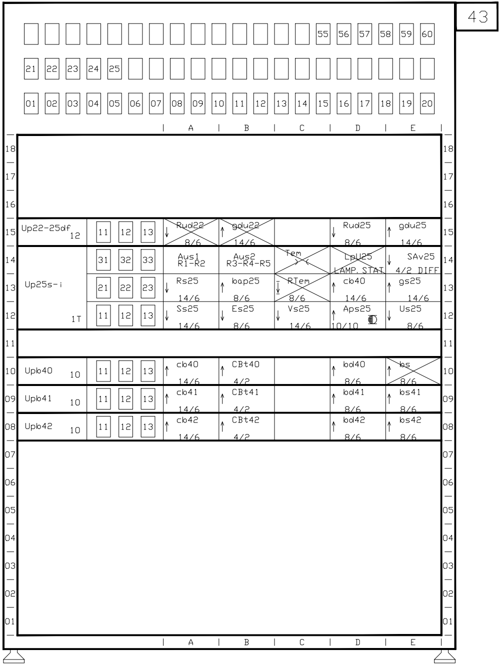

43
55 56 57 58 59 60
21 22 23 24 25
01 02 03 04 05 06 07 08 09 10 11 12 13 14 15 16 17 18 19 20
A B C D E
18 17 16 15 14 13 12 11 10 09 08 07 06 05 04 03 02 01
Up22-25df 12
11 12 13
Rud22 8/6
gdu22 14/6
Rud25 8/6
gdu25 14/6
Up25s-i 1T
31 32 33
Aus1 R1-R2
Aus2 R3-R4-R5
Tem
LpU25 LAMP. STAT.
SAv25 4/2 DIFF
21 22 23
Rs25 14/6
bap25 8/6
RTem 8/6
cb40 14/6
gs25 14/6
11 12 13
Ss25 14/6
Es25 8/6
Vs25 14/6
Aps25 10/10
Us25 8/6
Upb40 10
cb40 14/6
CBt40 4/2
bd40 8/6
bs 8/6
Upb41 10
cb41 14/6
CBt41 4/2
bd41 8/6
bs41 8/6
Upb42 10
cb42 14/6
CBt42 4/2
bd42 8/6
bs42 8/6

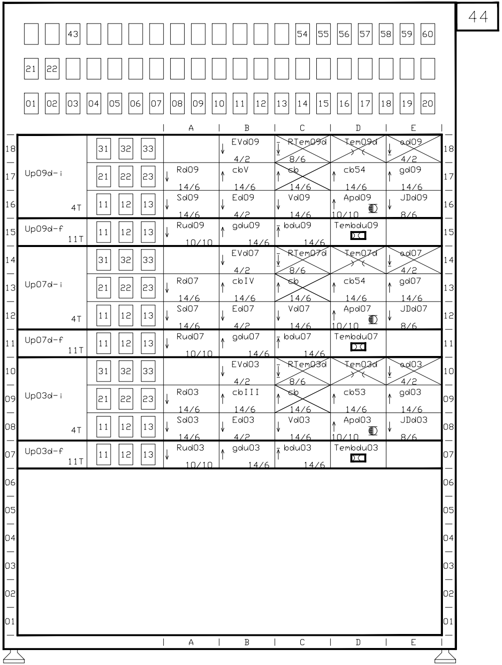

44
43 54 55 56 57 58 59 60
21 22
01 02 03 04 05 06 07 08 09 10 11 12 13 14 15 16 17 18 19 20
A B C D E
18 17 16 15 14 13 12 11 10 09 08 07 06 05 04 03 02 01
Up09d-i 4T
31 32 33
EVd09 4/2
RTem09d 8/6
Tem09d
ad09 4/2
21 22 23
Rd09 14/6
cbV 14/6
cb 14/6
cb54 14/6
gd09 14/6
11 12 13
Sd09 14/6
Ed09 4/2
Vd09 14/6
Apd09 10/10
JDd09 8/6
Up09d-f 11T
Rud09 10/10
gdu09 14/6
bdu09 14/6
Tembdu09
Up07d-i 4T
EVd07 4/2
RTem07d 8/6
Tem07d
ad07 4/2
Rd07 14/6
cbIV 14/6
cb 14/6
cb54 14/6
gd07 14/6
Sd07 14/6
Ed07 4/2
Vd07 14/6
Apd07 10/10
JDd07 8/6
Up07d-f 11T
Rud07 10/10
gdu07 14/6
bdu07 14/6
Tembdu07
Up03d-i 4T
EVd03 4/2
RTem03d 8/6
Tem03d
ad03 4/2
Rd03 14/6
cbIII 14/6
cb 14/6
cb53 14/6
gd03 14/6
Sd03 14/6
Ed03 4/2
Vd03 14/6
Apd03 10/10
JDd03 8/6
Up03d-f 11T
Rud03 10/10
gdu03 14/6
bdu03 14/6
Tembdu03

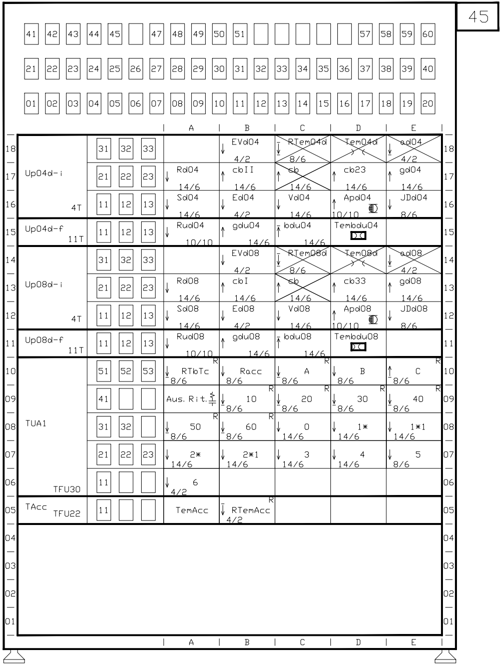
45
A B C D E
Up04d-i 4T
EVd04 4/2
RTem04d 8/6
Tem04d
ad04 4/2
Rd04 14/6
cbII 14/6
cb 14/6
cb23 14/6
gd04 14/6
Sd04 14/6
Ed04 4/2
Vd04 14/6
Apd04 10/10
JDd04 8/6
Up04d-f 11T
Rud04 10/10
gdu04 14/6
bdu04 14/6
Tembdu04
Up08d-i 4T
EVd08 4/2
RTem08d 8/6
Tem08d
ad08 4/2
Rd08 14/6
cbI 14/6
cb 14/6
cb33 14/6
gd08 14/6
Sd08 14/6
Ed08 4/2
Vd08 14/6
Apd08 10/10
JDd08 8/6
Up08d-f 11T
Rud08 10/10
gdu08 14/6
bdu08 14/6
Tembdu08
TUA1
TFU30
RTbTc 8/6
Racc 8/6
A 8/6
B 8/6
C 8/6
Aus. Rit.
10 8/6
20 8/6
30 8/6
40 8/6
50 8/6
60 8/6
0 14/6
1* 14/6
1*1 14/6
2* 14/6
2*1 14/6
3 14/6
4 14/6
5 8/6
6 4/2
TAcc TFU22
TemAcc
RTemAcc 4/2

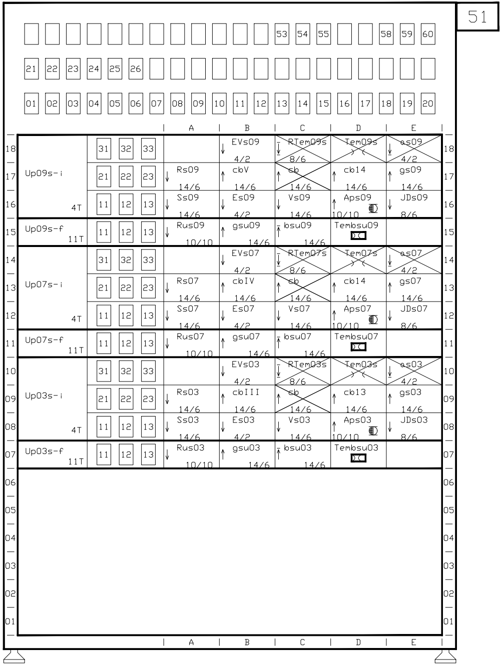
51
A B C D E
Up09s-i 4T
EVs09 4/2
RTem09s 8/6
Tem09s
as09 4/2
Rs09 14/6
cbV 14/6
cb 14/6
cb14 14/6
gs09 14/6
Ss09 14/6
Es09 4/2
Vs09 14/6
Aps09 10/10
JDs09 8/6
Up09s-f 11T
Rus09 10/10
gsu09 14/6
bsu09 14/6
Tembsu09
Up07s-i 4T
EVs07 4/2
RTem07s 8/6
Tem07s
as07 4/2
Rs07 14/6
cbIV 14/6
cb 14/6
cb14 14/6
gs07 14/6
Ss07 14/6
Es07 4/2
Vs07 14/6
Aps07 10/10
JDs07 8/6
Up07s-f 11T
Rus07 10/10
gsu07 14/6
bsu07 14/6
Tembsu07
Up03s-i 4T
EVs03 4/2
RTem03s 8/6
Tem03s
as03 4/2
Rs03 14/6
cbIII 14/6
cb 14/6
cb13 14/6
gs03 14/6
Ss03 14/6
Es03 4/2
Vs03 14/6
Aps03 10/10
JDs03 8/6
Up03s-f 11T
Rus03 10/10
gsu03 14/6
bsu03 14/6
Tembsu03

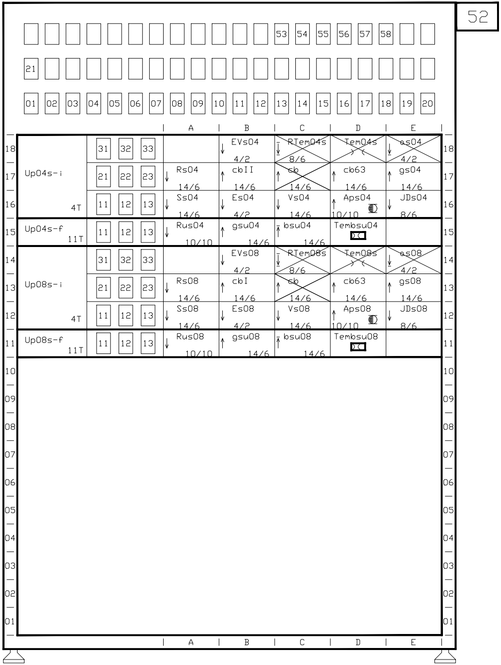

52
53 54 55 56 57 58
21
01 02 03 04 05 06 07 08 09 10 11 12 13 14 15 16 17 18 19 20
A B C D E
18 17 16 15 14 13 12 11 10 09 08 07 06 05 04 03 02 01
Up04s-i
4T
31 32 33
21 22 23
11 12 13
EVs04 4/2
RTem04s 8/6
Tem04s
as04 4/2
Rs04 14/6
cbII 14/6
cb 14/6
cb63 14/6
gs04 14/6
Ss04 14/6
Es04 4/2
Vs04 14/6
Aps04 10/10
JDs04 8/6
Up04s-f
11T
11 12 13
Rus04 10/10
gsu04 14/6
bsu04 14/6
Tembsu04
Up08s-i
4T
31 32 33
21 22 23
11 12 13
EVs08 4/2
RTem08s 8/6
Tem08s
as08 4/2
Rs08 14/6
cbI 14/6
cb 14/6
cb63 14/6
gs08 14/6
Ss08 14/6
Es08 4/2
Vs08 14/6
Aps08 10/10
JDs08 8/6
Up08s-f
11T
11 12 13
Rus08 10/10
gsu08 14/6
bsu08 14/6
Tembsu08

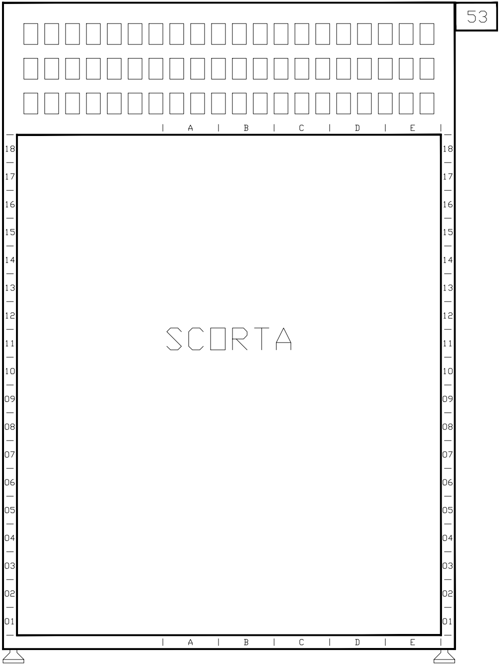

53
A B C D E
18 17 16 15 14 13 12 11 10 09 08 07 06 05 04 03 02 01
SCORTA

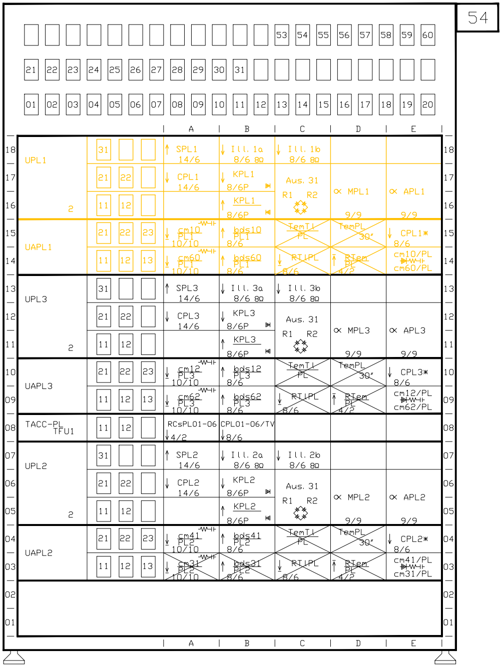
54
53 54 55 56 57 58 59 60
21 22 23 24 25 26 27 28 29 30 31
01 02 03 04 05 06 07 08 09 10 11 12 13 14 15 16 17 18 19 20
A B C D E
18 17 16 15 14 13 12 11 10 09 08 07 06 05 04 03 02 01
UPL1
2
31
21 22
11 12
SPL1 14/6
Ill. 1a 8/6 8Ω
Ill. 1b 8/6 8Ω
CPL1 14/6
KPL1 8/6P
KPL1 8/6P
Aus. 31
R1 R2
MPL1 9/9
APL1 9/9
UAPL1
21 22 23
11 12 13
cm10 PL1 10/10
bds10 PL1 8/6
TemTI PL
TemPL 30"
CPL1* 8/6
cm60 PL1 10/10
bds60 PL1 8/6
RTIPL 8/6
RTem PL 4/2
cm10/PL
cm60/PL
UPL3
2
31
21 22
11 12
SPL3 14/6
Ill. 3a 8/6 8Ω
Ill. 3b 8/6 8Ω
CPL3 14/6
KPL3 8/6P
KPL3 8/6P
Aus. 31
R1 R2
MPL3 9/9
APL3 9/9
UAPL3
21 22 23
11 12 13
cm12 PL3 10/10
bds12 PL3 8/6
TemTI PL
TemPL 30"
CPL3* 8/6
cm62 PL3 10/10
bds62 PL3 8/6
RTIPL 8/6
RTem PL 4/2
cm12/PL
cm62/PL
TACC-PL TFU1
11 12
RCsPL01-06 4/2
CPL01-06/TV 8/6
UPL2
2
31
21 22
11 12
SPL2 14/6
Ill. 2a 8/6 8Ω
Ill. 2b 8/6 8Ω
CPL2 14/6
KPL2 8/6P
KPL2 8/6P
Aus. 31
R1 R2
MPL2 9/9
APL2 9/9
UAPL2
21 22 23
11 12 13
cm41 PL2 10/10
bds41 PL2 8/6
TemTI PL
TemPL 30"
CPL2* 8/6
cm31 PL2 10/10
bds31 PL2 8/6
RTIPL 8/6
RTem PL 4/2
cm41/PL
cm31/PL

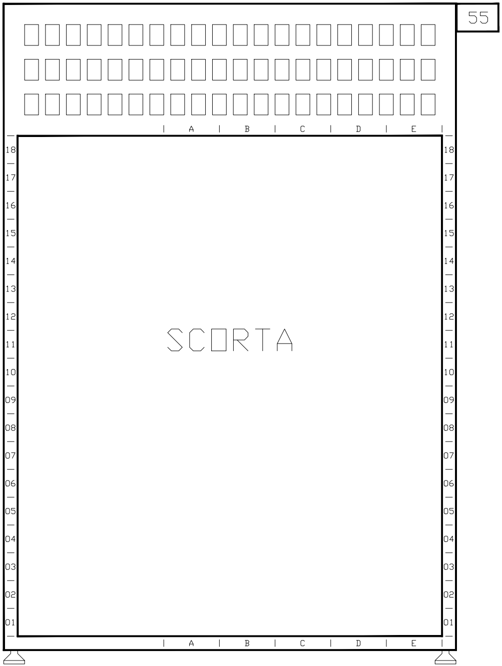
55
A B C D E
18 17 16 15 14 13 12 11 10 09 08 07 06 05 04 03 02 01
SCORTA

INDICE REVISIONI COSTRUTTORE

Cron.	Rev.	Descrizione	Redatto	Data	Verificato	Data	Approvato	Data	Approvato	Data
01	1	Emissione per approvazione	B. Riccio BONCIANI	04/07/12	C. Locatelli BONCIANI	04/07/12	M. De Leo BONCIANI	04/07/12		
02	2	Attivazione singolo binario	M. Meazzini BONCIANI	27/05/13	C. Locatelli BONCIANI	27/05/13	M. De Leo BONCIANI	27/05/13		
03	E	Attivazione lato Bari S. E.	Napoli A.	30/04/14	Roberti F.	30/04/14	Beatrice G.	30/04/14		
04	F	As Built	Napoli A.	30/06/14	Roberti F.	30/06/14	Beatrice G.	30/06/14		
05	A	Prima emissione, modifiche al segnalamento e automazione PLL	E. Panariello MERCURI	18/12/2019	R. Mercuri MERCURI	18/12/2019	F. Roberti MERCURI	18/12/2019		
06	B	A seguito OdS n. 47 del 04/02/2020	E. Panariello MERCURI	28/02/2020	R. Mercuri MERCURI	28/02/2020	F. Roberti MERCURI	28/02/2020		

INDICE REVISIONI FSE

Rev.	Descrizione	Redatto	Data	Verificato	Data	Approvato	Data	Autorizzato	Data
0									
1									

FERROVIE
DEL SUD EST
GRUPPO FERROVIE DELLO STATO ITALIANE

BUSINESS UNIT ESERCIZIO INFRASTRUTTURA

INGEGNERIA

LINEA: BARI - TARANTO

STAZIONE DI: MUNGIVACCA

IMPIANTO: ACEI I-0/16_SDO

Disposizione Apparecchiature Negli Armadi da 41 a 54

PROGETTO/ANNO	SOTTOPR.	LIVELLO	NOME DOC.	PROGR.OP.	FASE FUNZ.	NUMERAZ.
000000	000		DISP			A0102

Rev.	Descrizione	Redatto	Data	Verificato	Data	Approvato	Data	Autorizzato	Data
A	Attivazione segnalamento completo e automazione PL di linea.	D. Sciancalepore	02/08/2020	A. Pacifico	02/08/2020	M. Nardella	02/08/2020	U. Florio	02/08/2020

POSIZIONE ARCHIVIO

LINEA	SEDE TECN.	NOME DOC.	NUMERAZ.
L---	LO5498		

Verificato e trasmesso	Data	Convalidato	Data	Archiviato	Data

TAVOLA:
A0102

File: IS_LO5498__A0102

COMMITTENTE:

RFI
RETE FERROVIARIA ITALIANA
GRUPPO FERROVIE DELLO STATO ITALIANE

DIREZIONE INVESTIMENTI
DIREZIONE PROGRAMMI INVESTIMENTI
DIRETTRICE SUD - PROGETTO ADRIATICA

DIREZIONE LAVORI:

ITALFERR
GRUPPO FERROVIE DELLO STATO ITALIANE

APPALTATORE:

AGOSTINO
COSTRUZIONI GENERALI

PROGETTAZIONE:

MANDATARIA rpa MANDANTE TECHNITAL HUB

PROGETTO ESECUTIVO

LINEA BARI-LECCE - RIASSETTO NODO DI BARI
TRATTA A SUD DI BARI
VARIANTE DI TRACCIATO TRA BARI C.LE E BARI TORRE A MARE

PROGETTO IS
ACEI DI MUNGIVACCA

Disposizione Apparecchiature negli armadi da 41 a 54 macrofase B4-B5

APPALTATORE	PROGETTAZIONE		SCALA:
DIRETTORE TECNICO Ing. A. DI PALMA D'Agostino Angelo Antonio Costruzioni Generali s.r.l.	DIRETTORE DELLA PROGETTAZIONE Ing. MARCO RASIMELLI		----

COMMESSA	LOTTO	FASE	ENTE	TIPO DOC.	OPERA/DISCIPLINA	PROGR.	REV.
IA3S	01	V	ZZ	DX	IS0502	006	A

Revis.	Descrizione	Redatto	Data	Verificato	Data	Approvato	Data	Autorizzato Data
A	Prima Emissione	M. Tittarelli	04/05/2021	L. Spinozzi	04/05/2021	M. Rasimelli	06/05/2021	L. Spinozzi 13/05/2021

ORDINE DEGLI INGEGNERI - TERAMO
436 SPINOZZI dott. LUIGI
INGEGNERE

File: IA3S01VZZDXIS0502006A.DWG | n. Elab.:

Firmato digitalmente da
Marco Rasimelli
O = Ordine degli Ingegneri della Provincia di Perugia
C = IT