

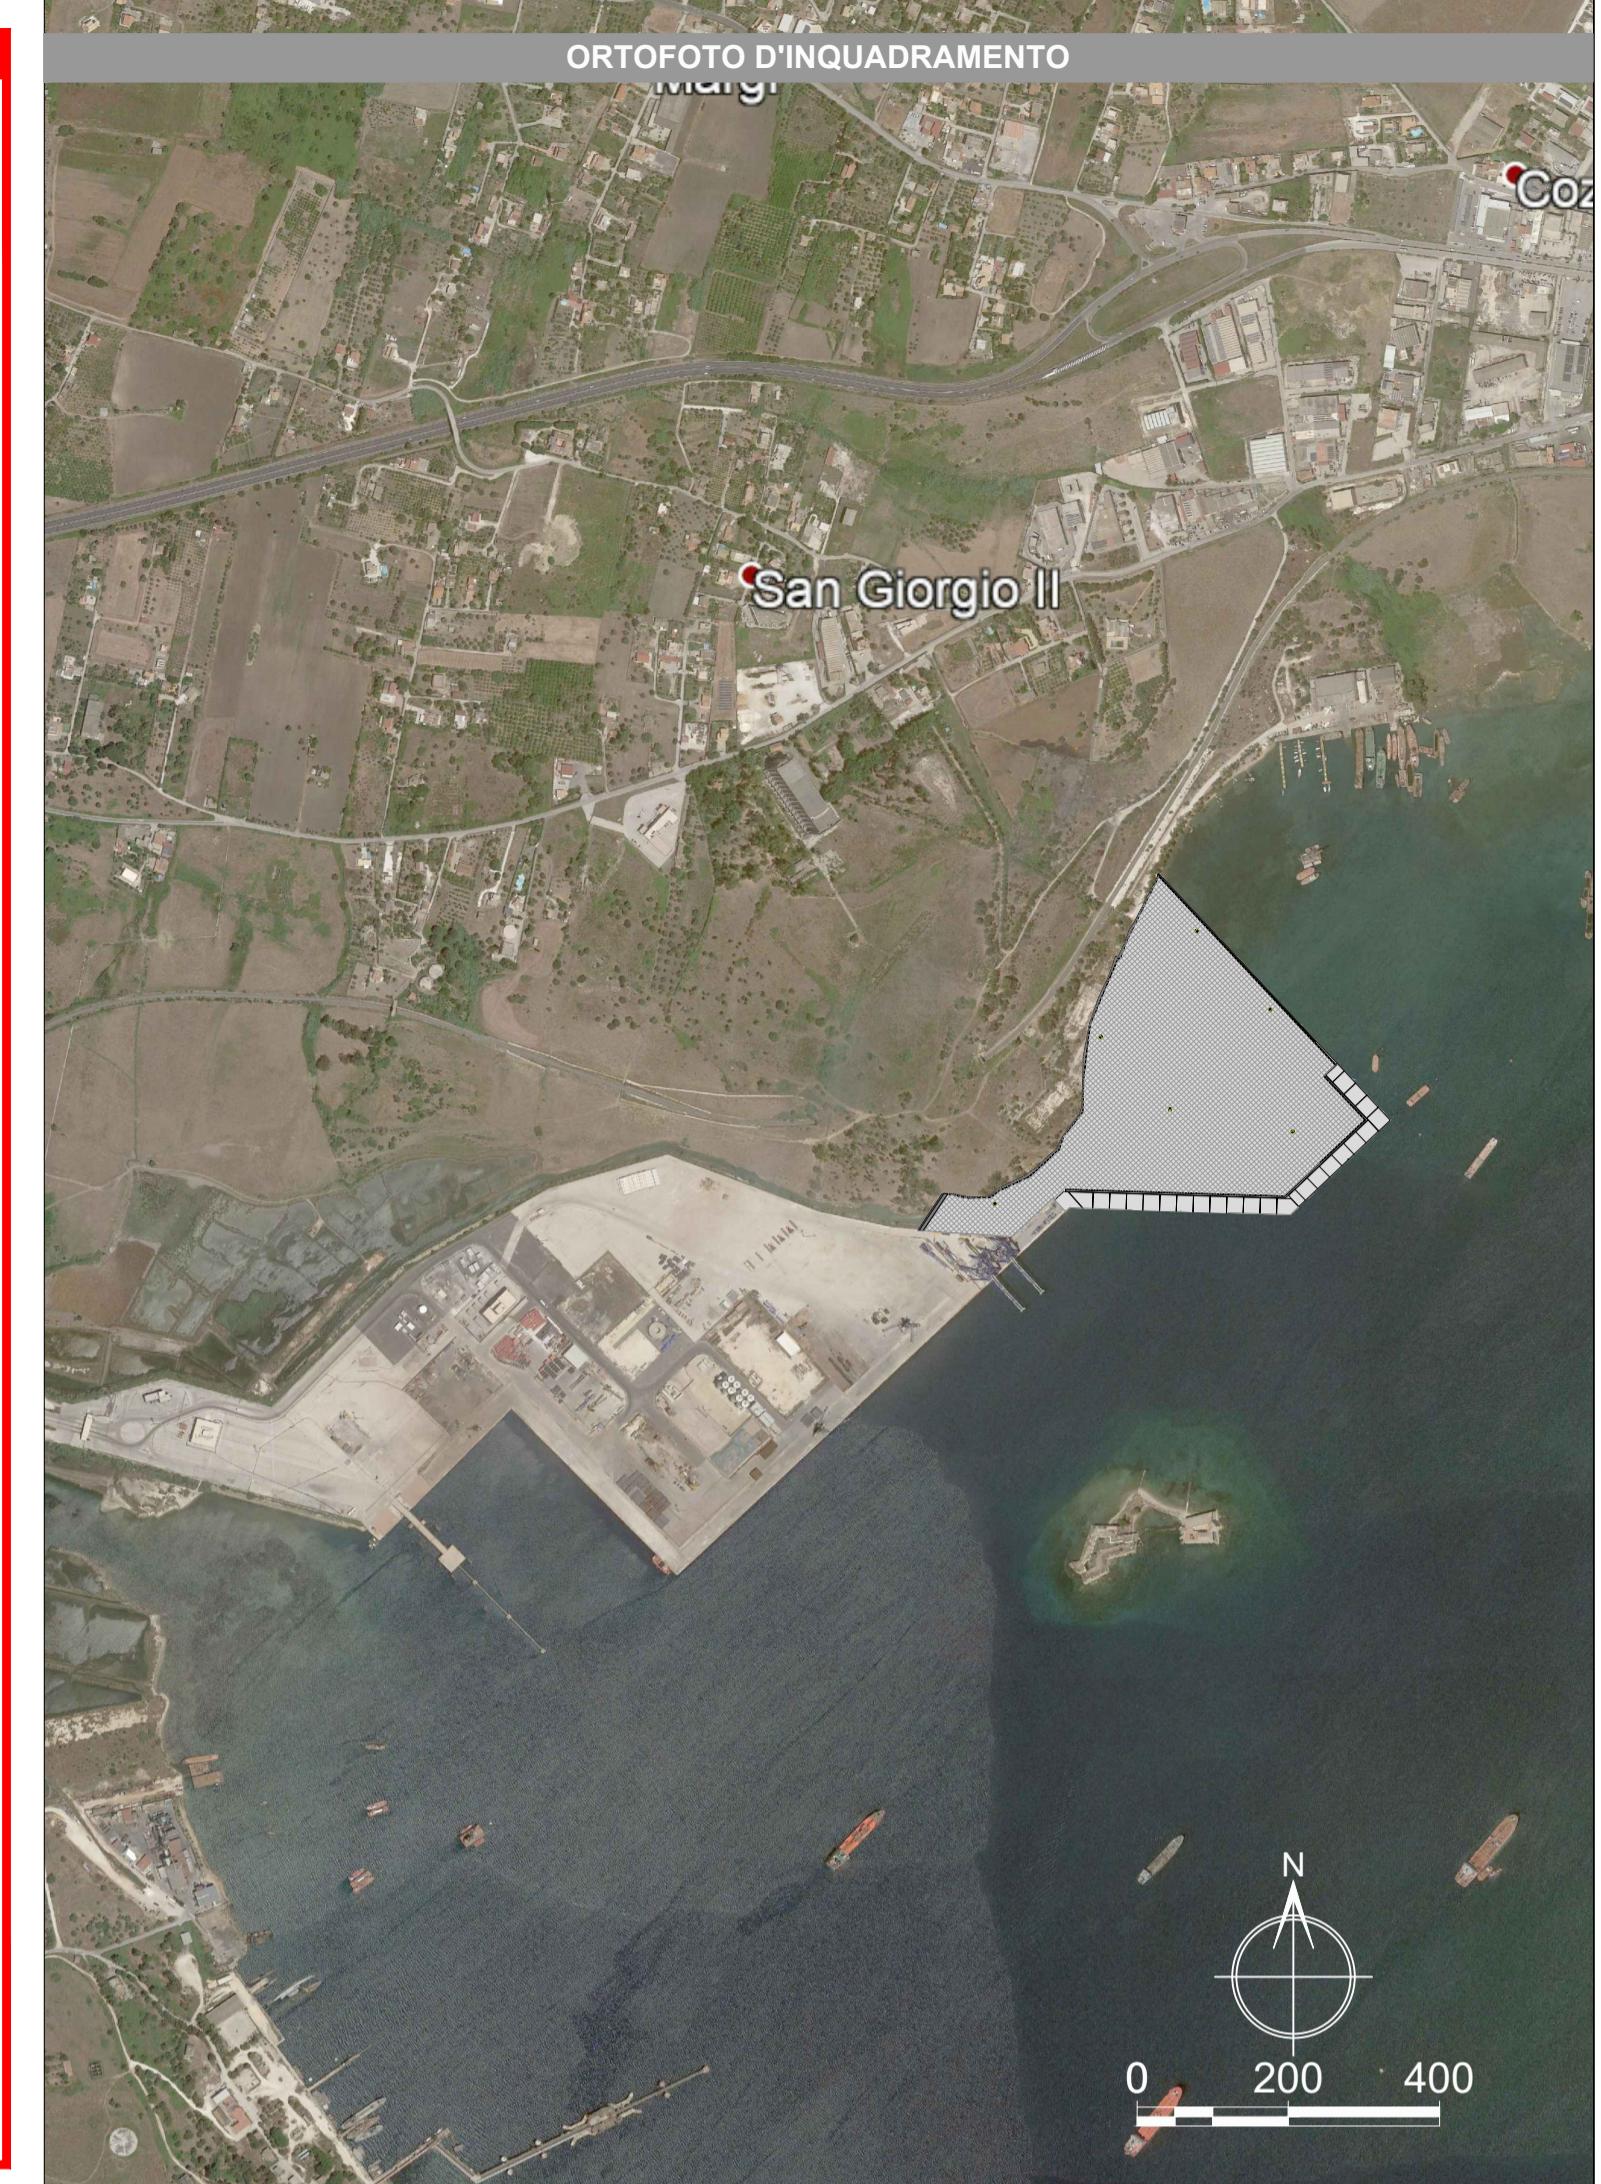
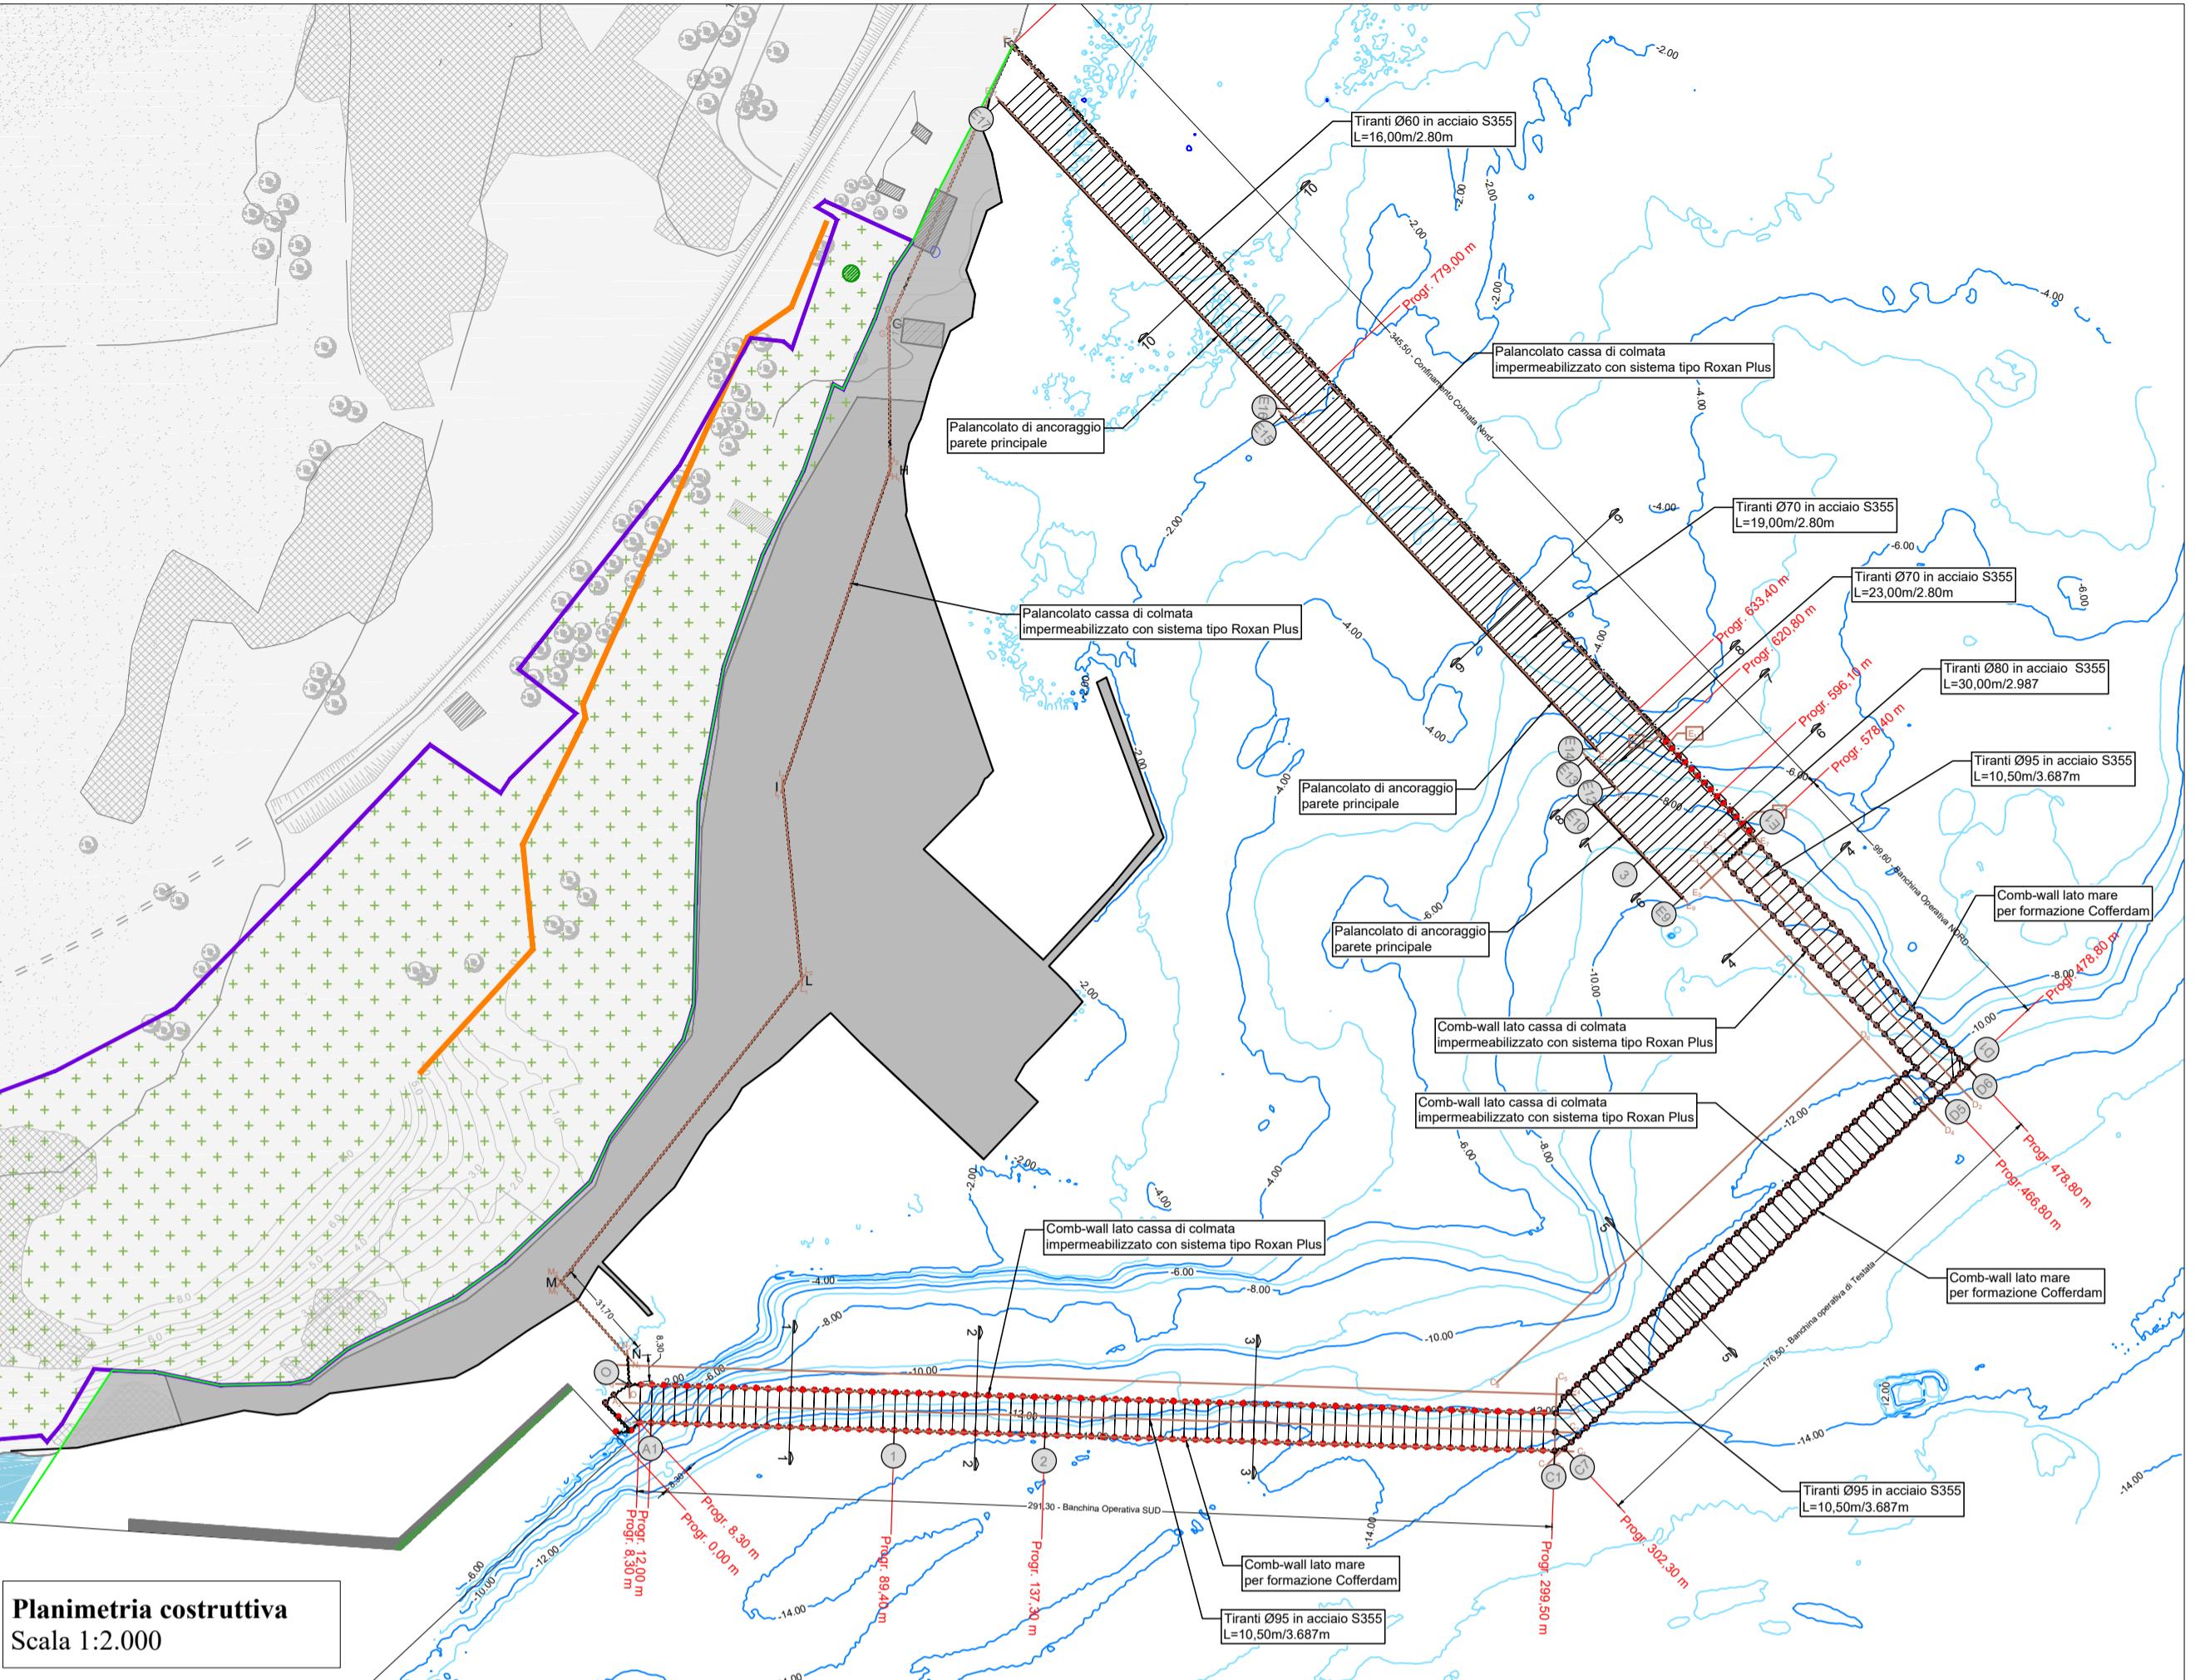
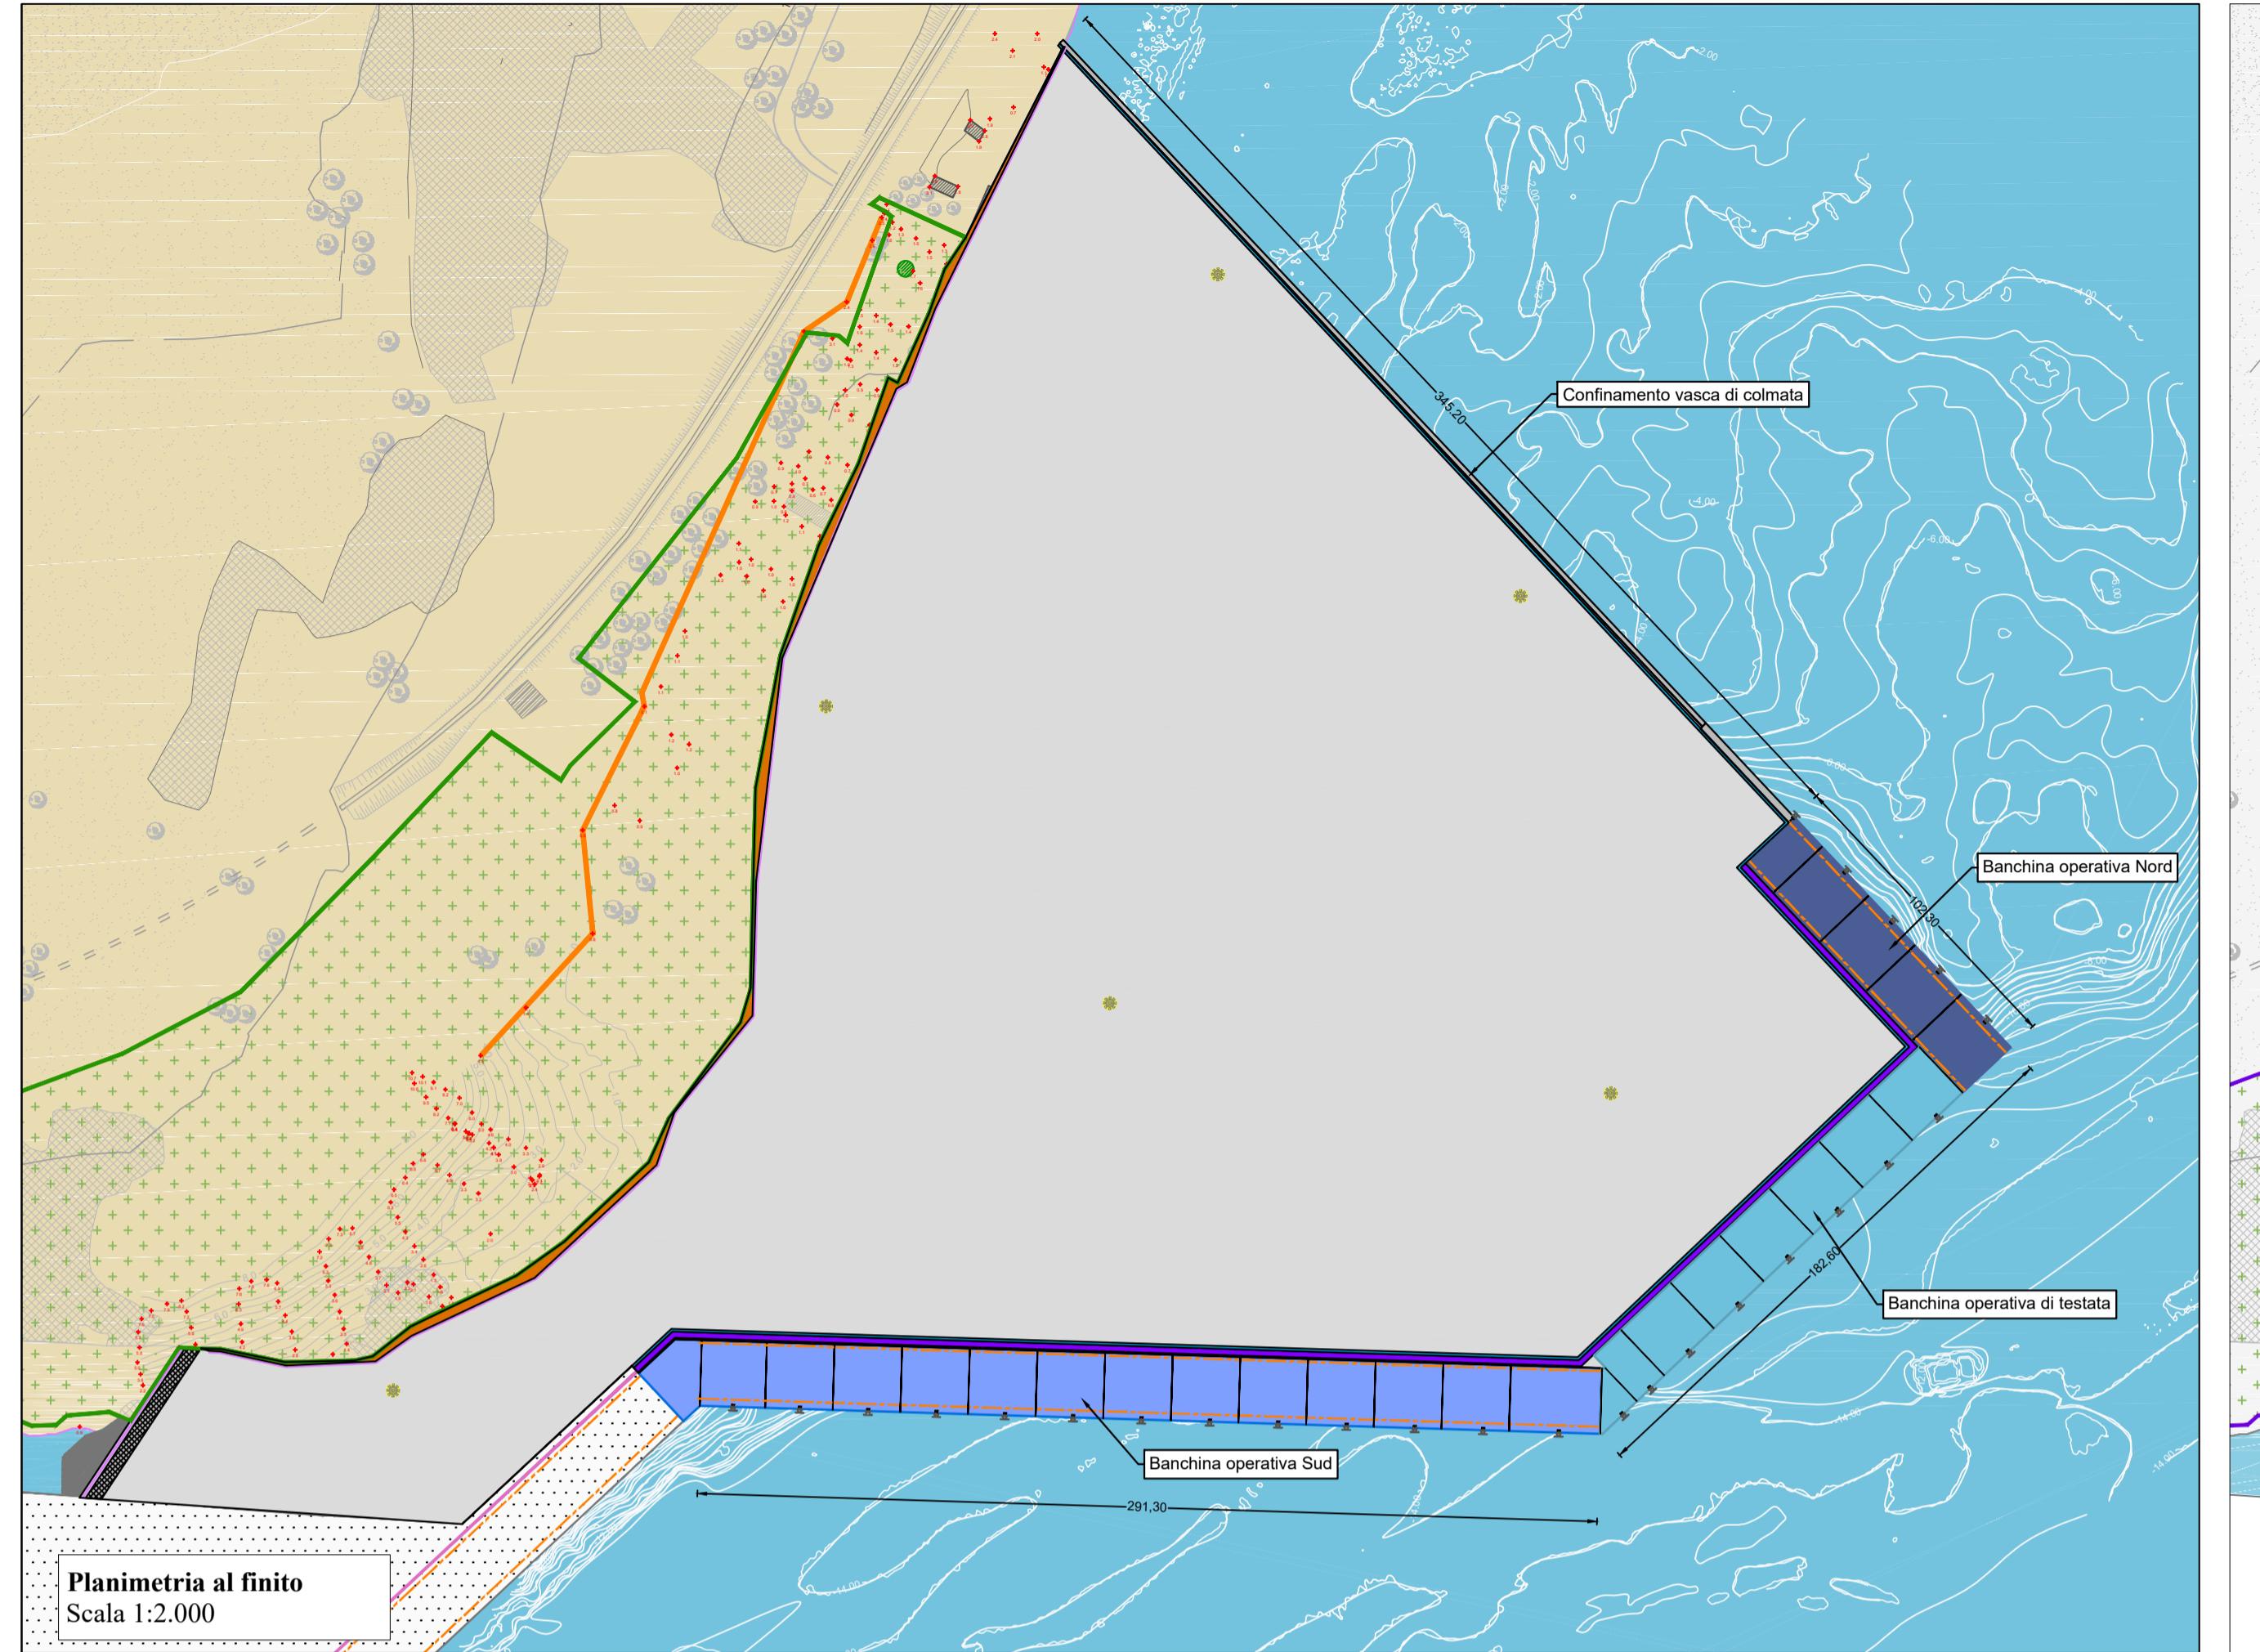


**PROGETTO ESECUTIVO: PLANIMETRIA AL FINITO E PLANIMETRIA COSTRUTTIVA**

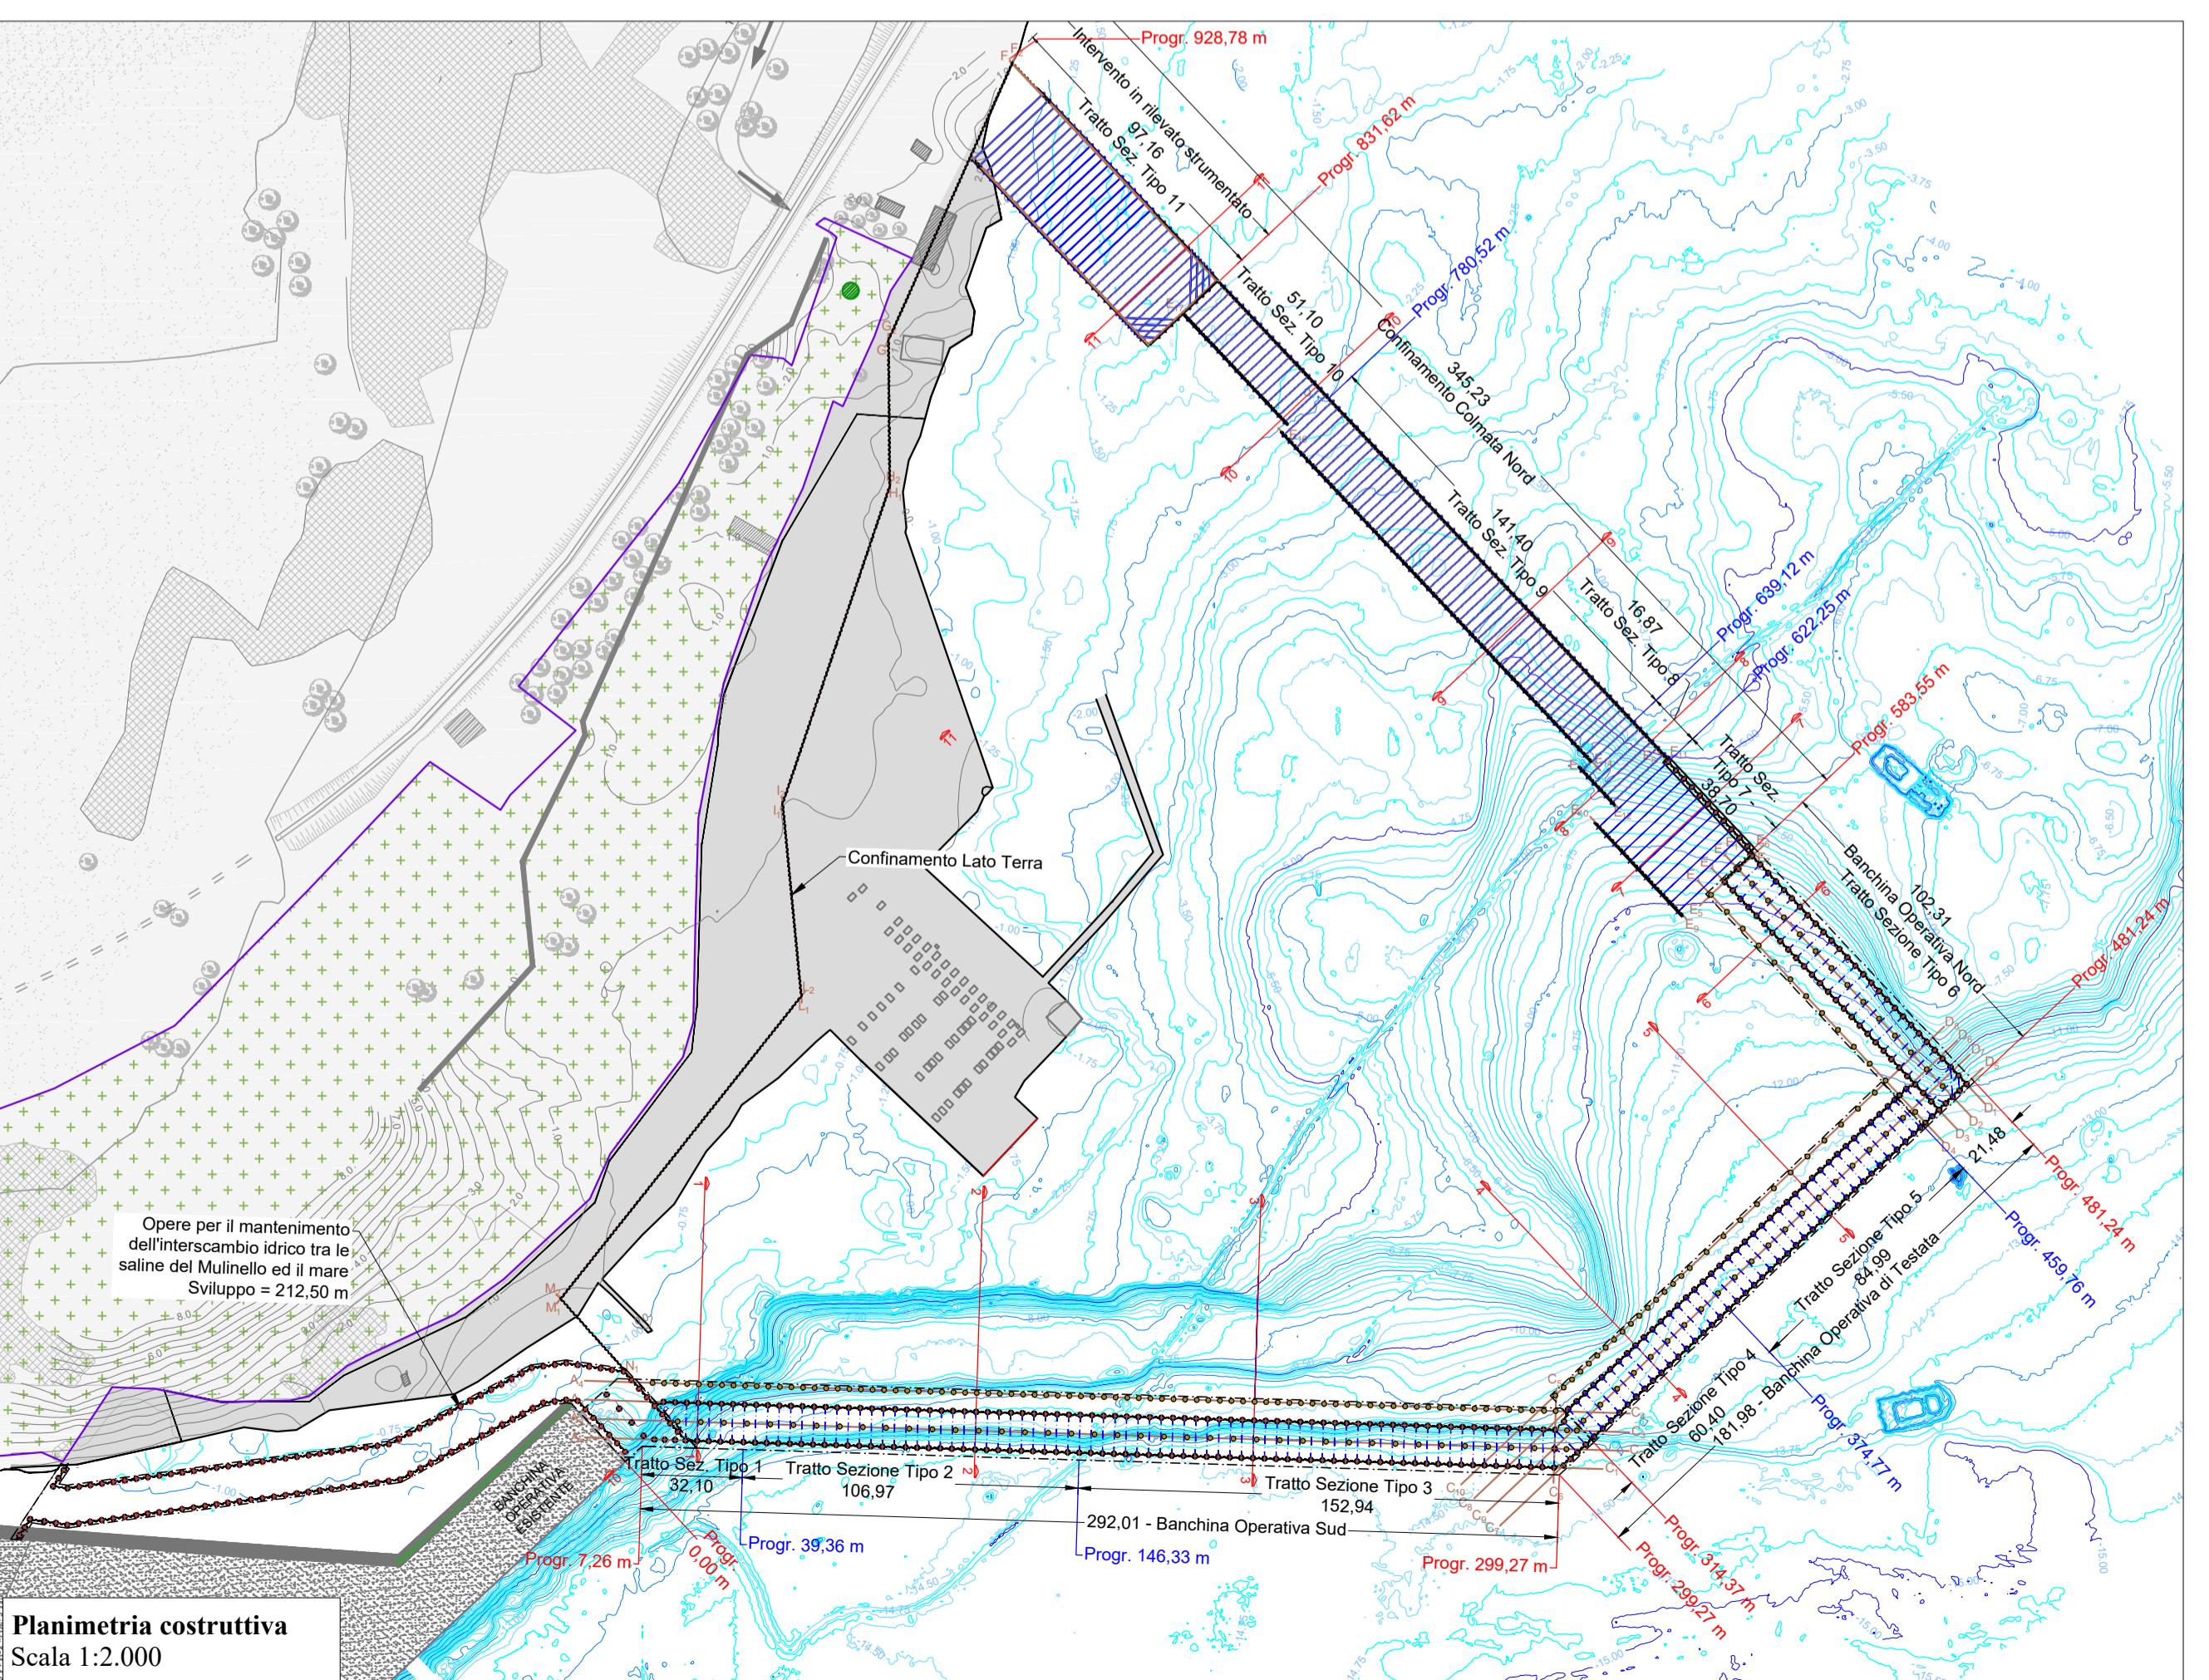

SOLUZIONE DI VARIANTE: PLANIMETRIA AL FINITO E PLANIMETRIA COSTRUTTIVA

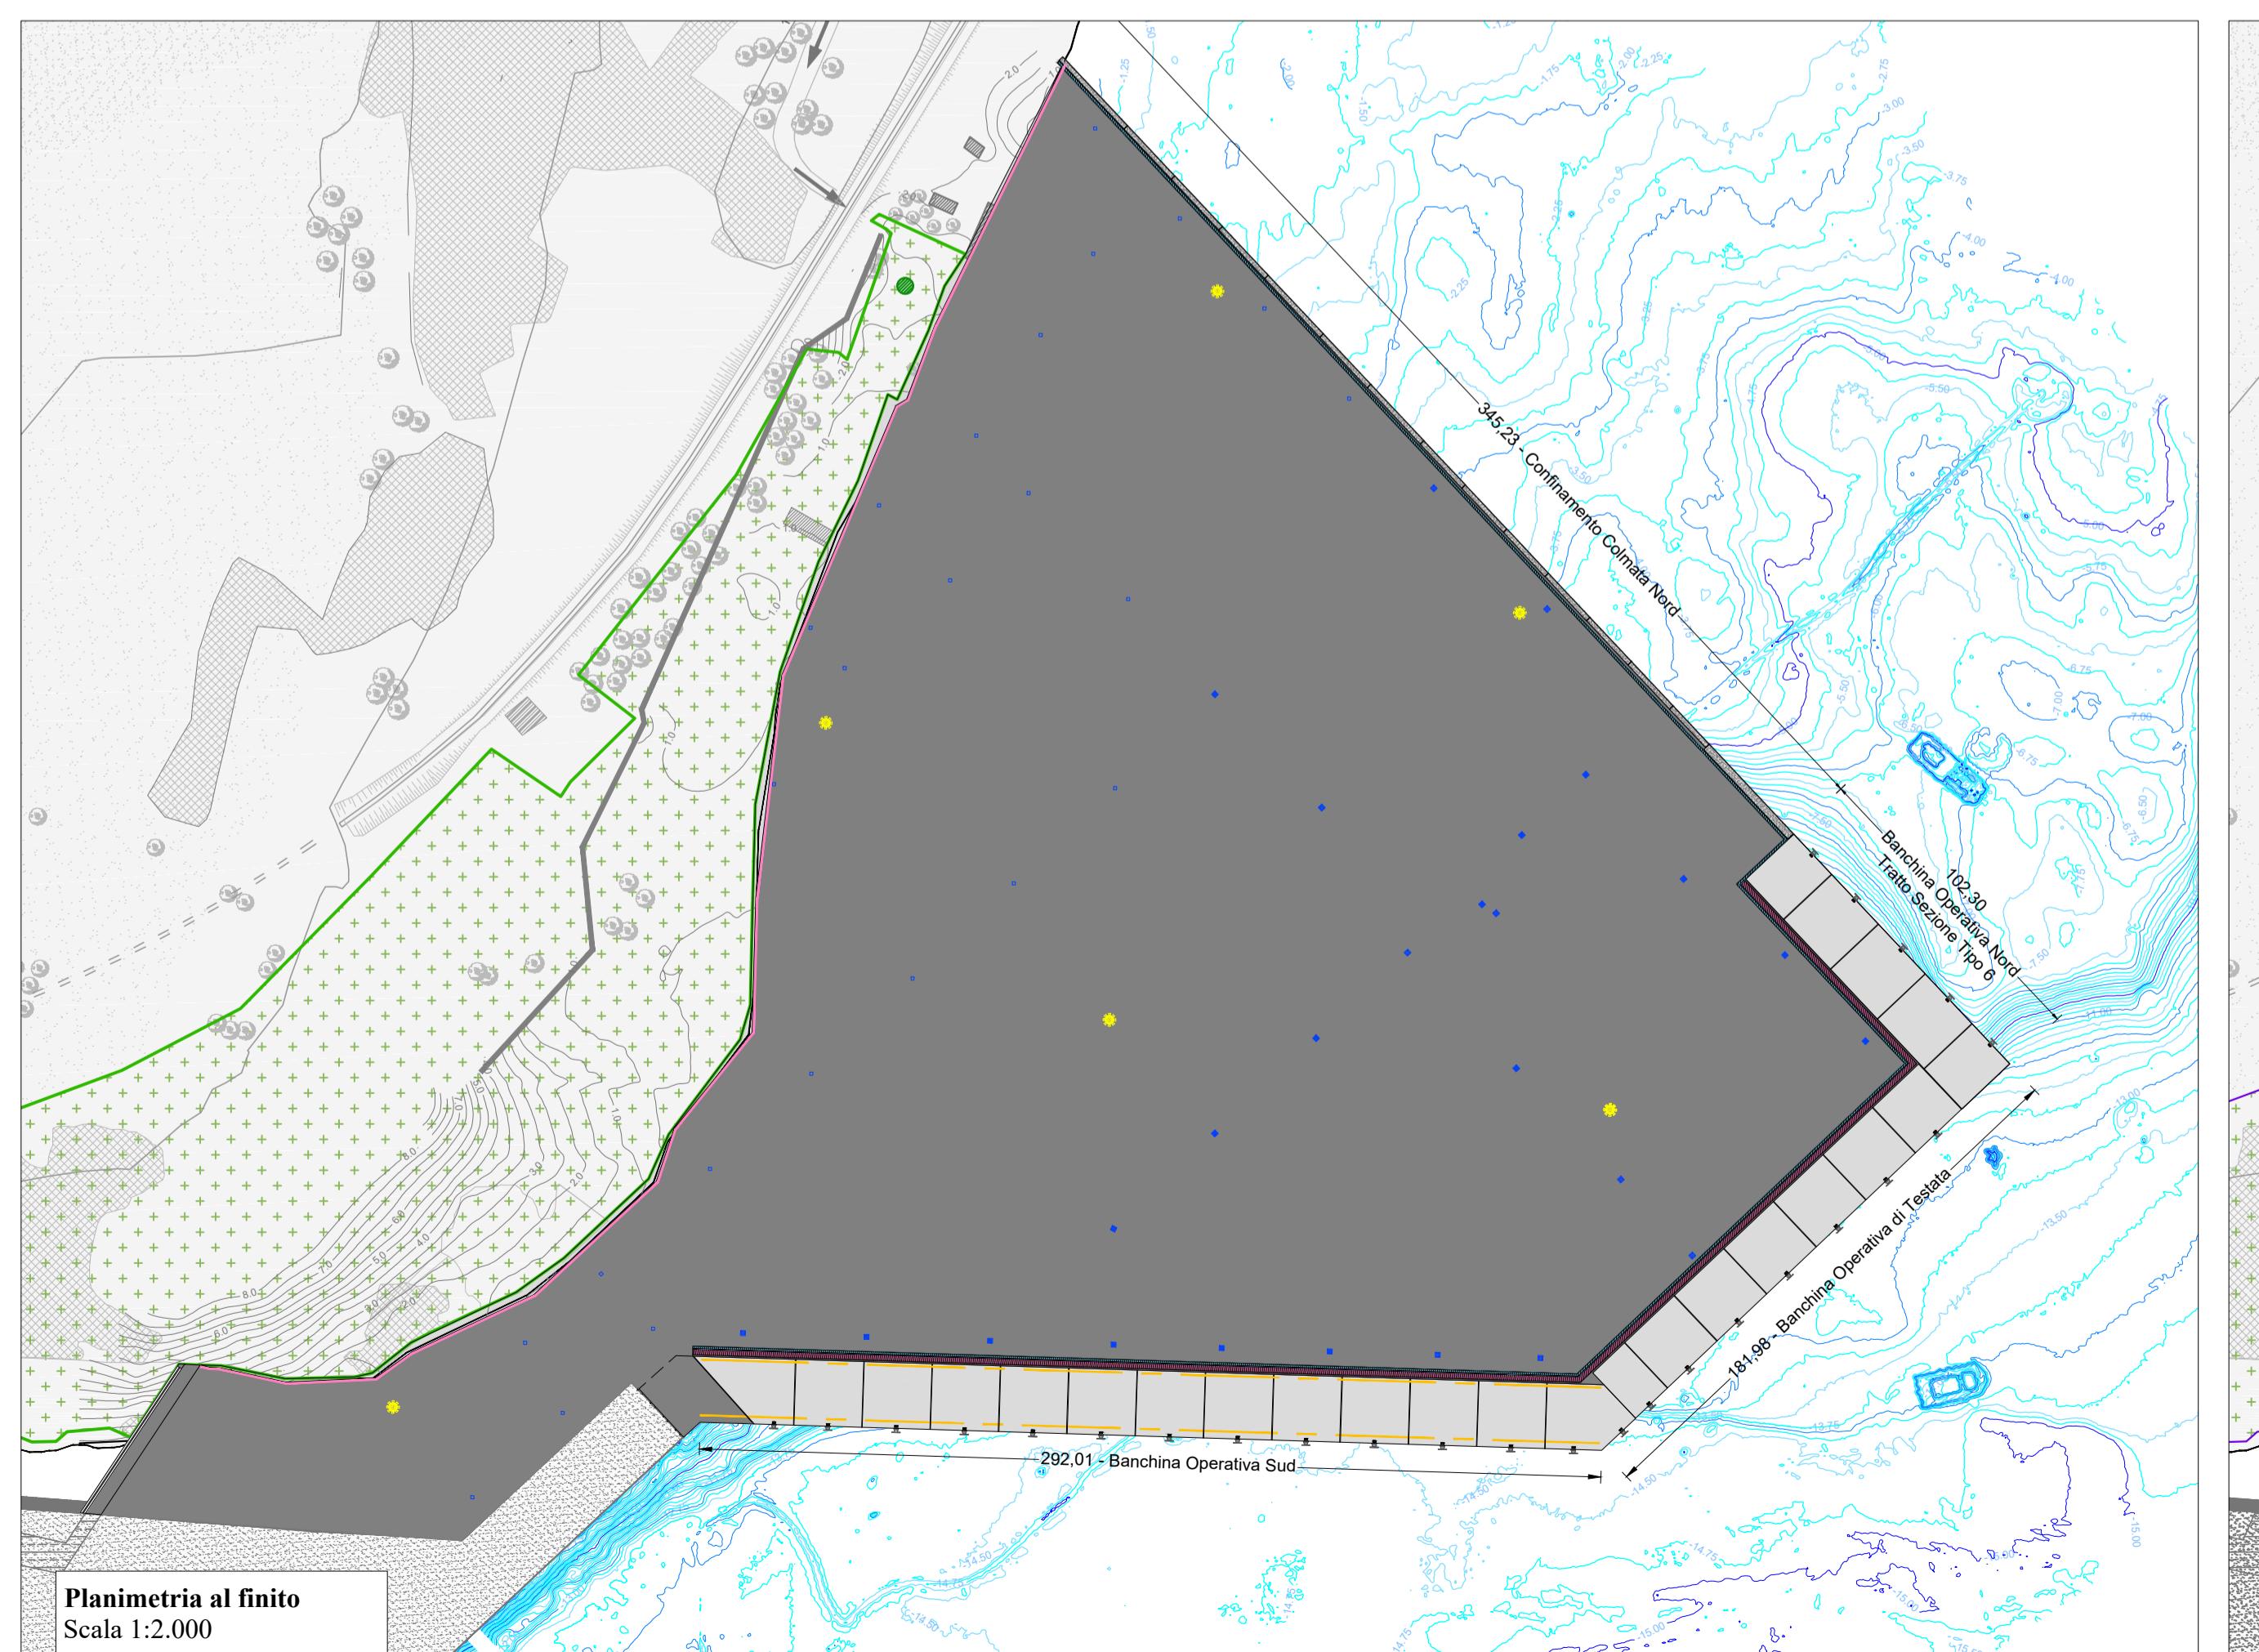

**Autorità di Sistema Portuale  
del Mare di Sicilia Orientale**

# **LAVORI DEL PRIMO STRALCIO E DEL SECONDO STRALCIO DELLA TERZA FASE DEL PORTO COMMERCIALE DI AUGUSTA - BANCHINE CONTAINERS - PERIZIA DI VARIANTE**

RUP:

Ing. Vincenzo Dugo

 ICM SpA



**SIDRA**  
Dredging, Marine  
& Environmental Solutions

### **DIRETTORE DEI LAVORI:**

*Ing. Emanuele Cicivelli*



**SGAI**

SGAI S.r.l.  
Ingegneria e Geologia Applicata

# Integrazioni Specialistiche

**CSE:**  
*Ing. Giuseppe Scorsone*

AMENTO INDAGINI INTEGRATIVE

.....

**Geotecnica:** Prof. Ing. Paolo Croce



1	DICEMBRE 2022	EMISSIONE A SEGUITO DI VERIFICA			
0	FEBBRAIO 2022	PRIMA EMISSIONE			
<i>REV.</i>	<i>DATA</i>	<i>EMISSIONE</i>	<i>REDATTO</i>	<i>VERIFICATO</i>	<i>APPROVATO</i>

## TITOLO ELABORATO:

**GENERALI**  
**affronto Progetto Esecutivo - Perizia di Variante: Planimetria**

*DATA*                    *DESCRIZIONE*                    *LIVELLO*            *OPERA*                    *N°/SIGLA*            *TIPOLOGIA*    *REV.*                    *SCALA*