
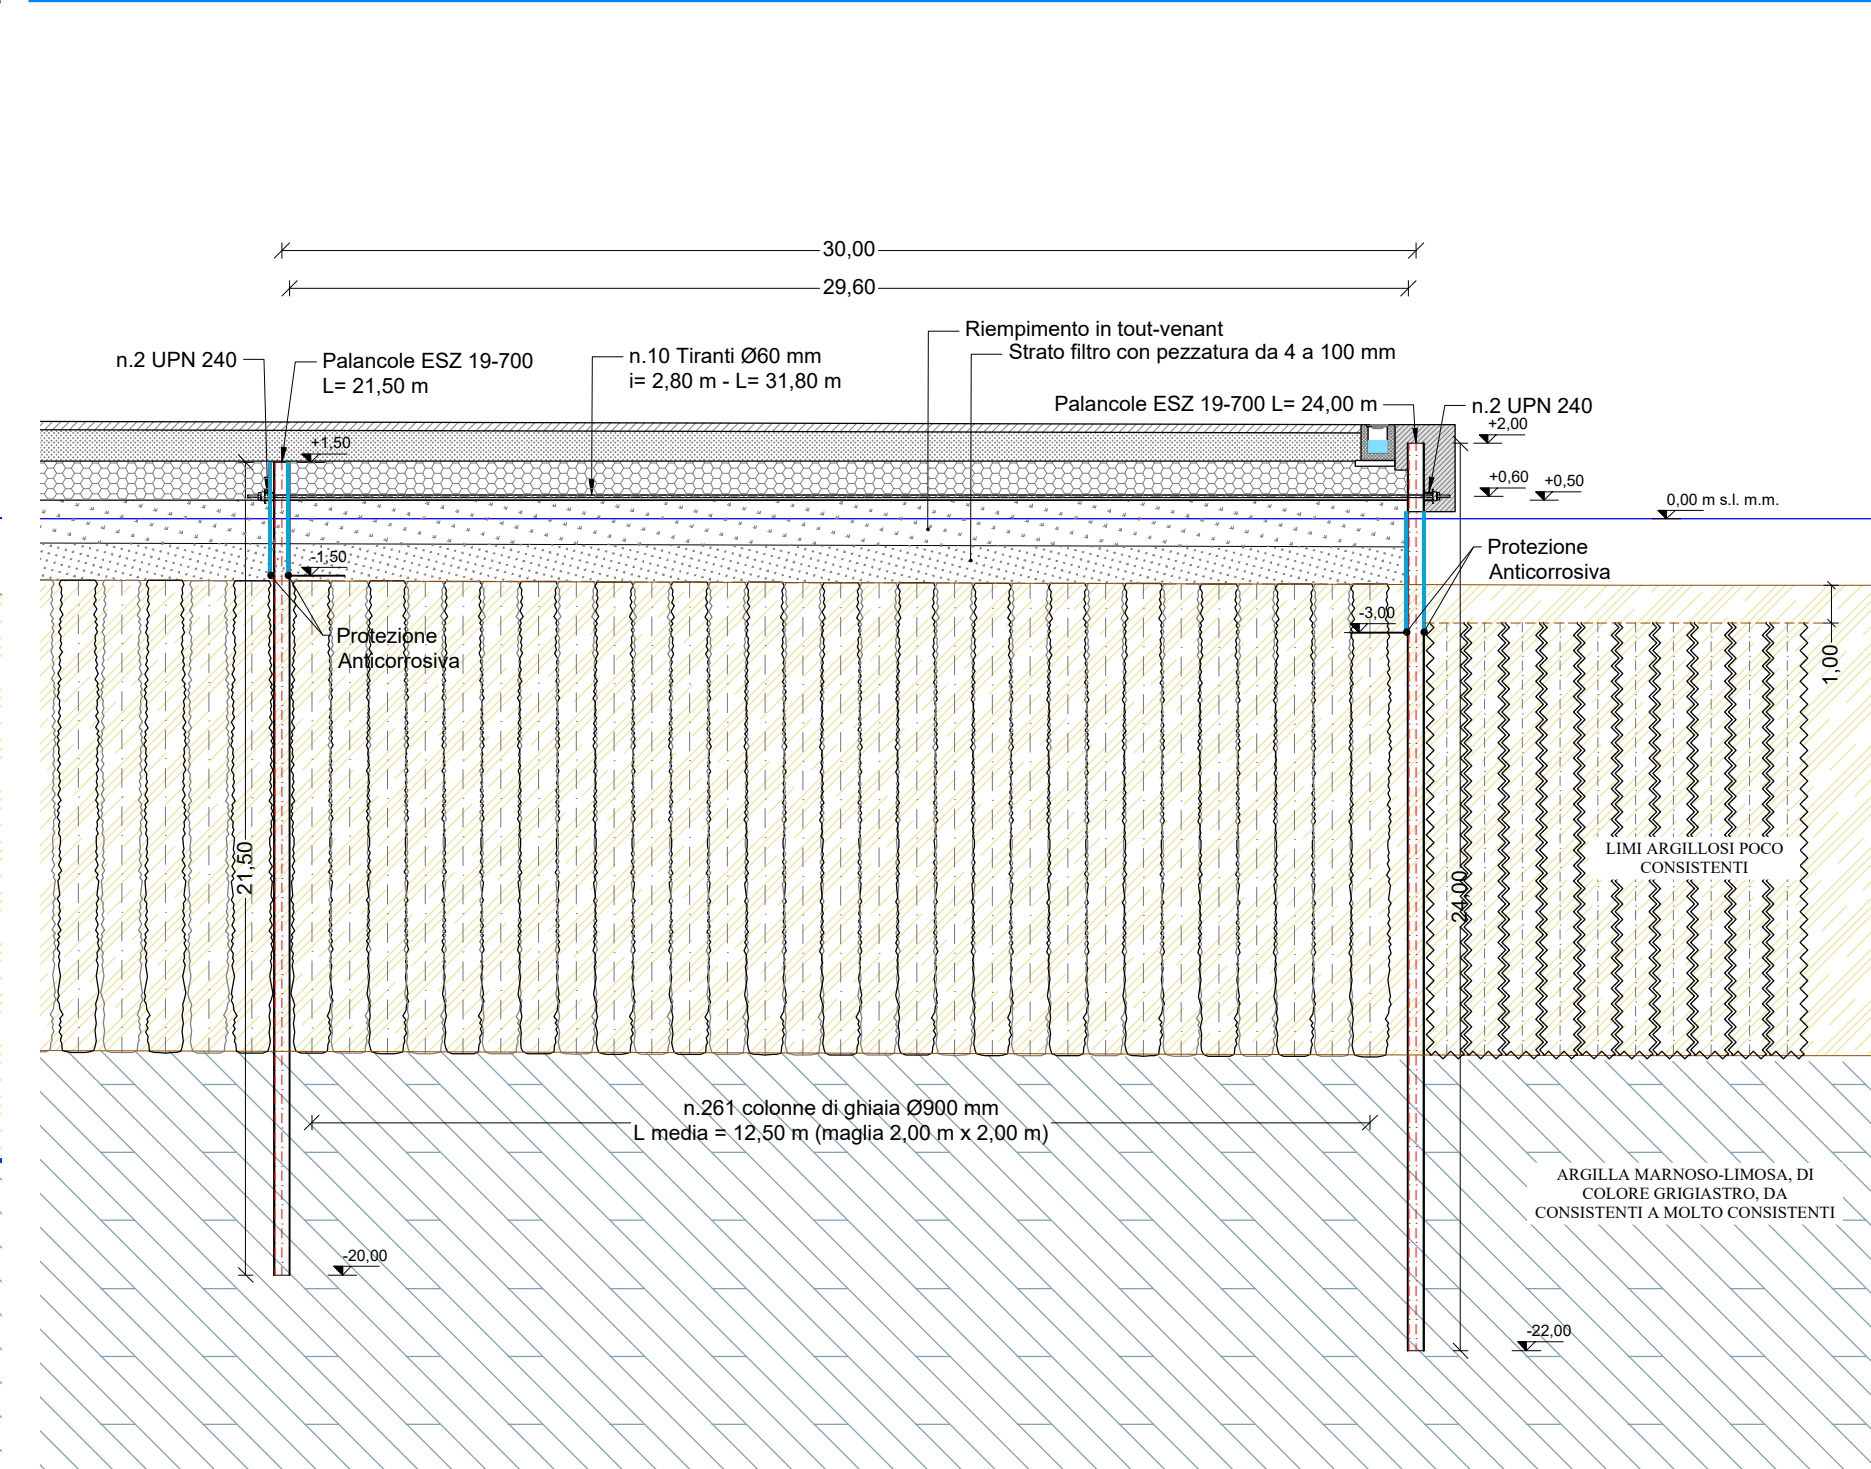
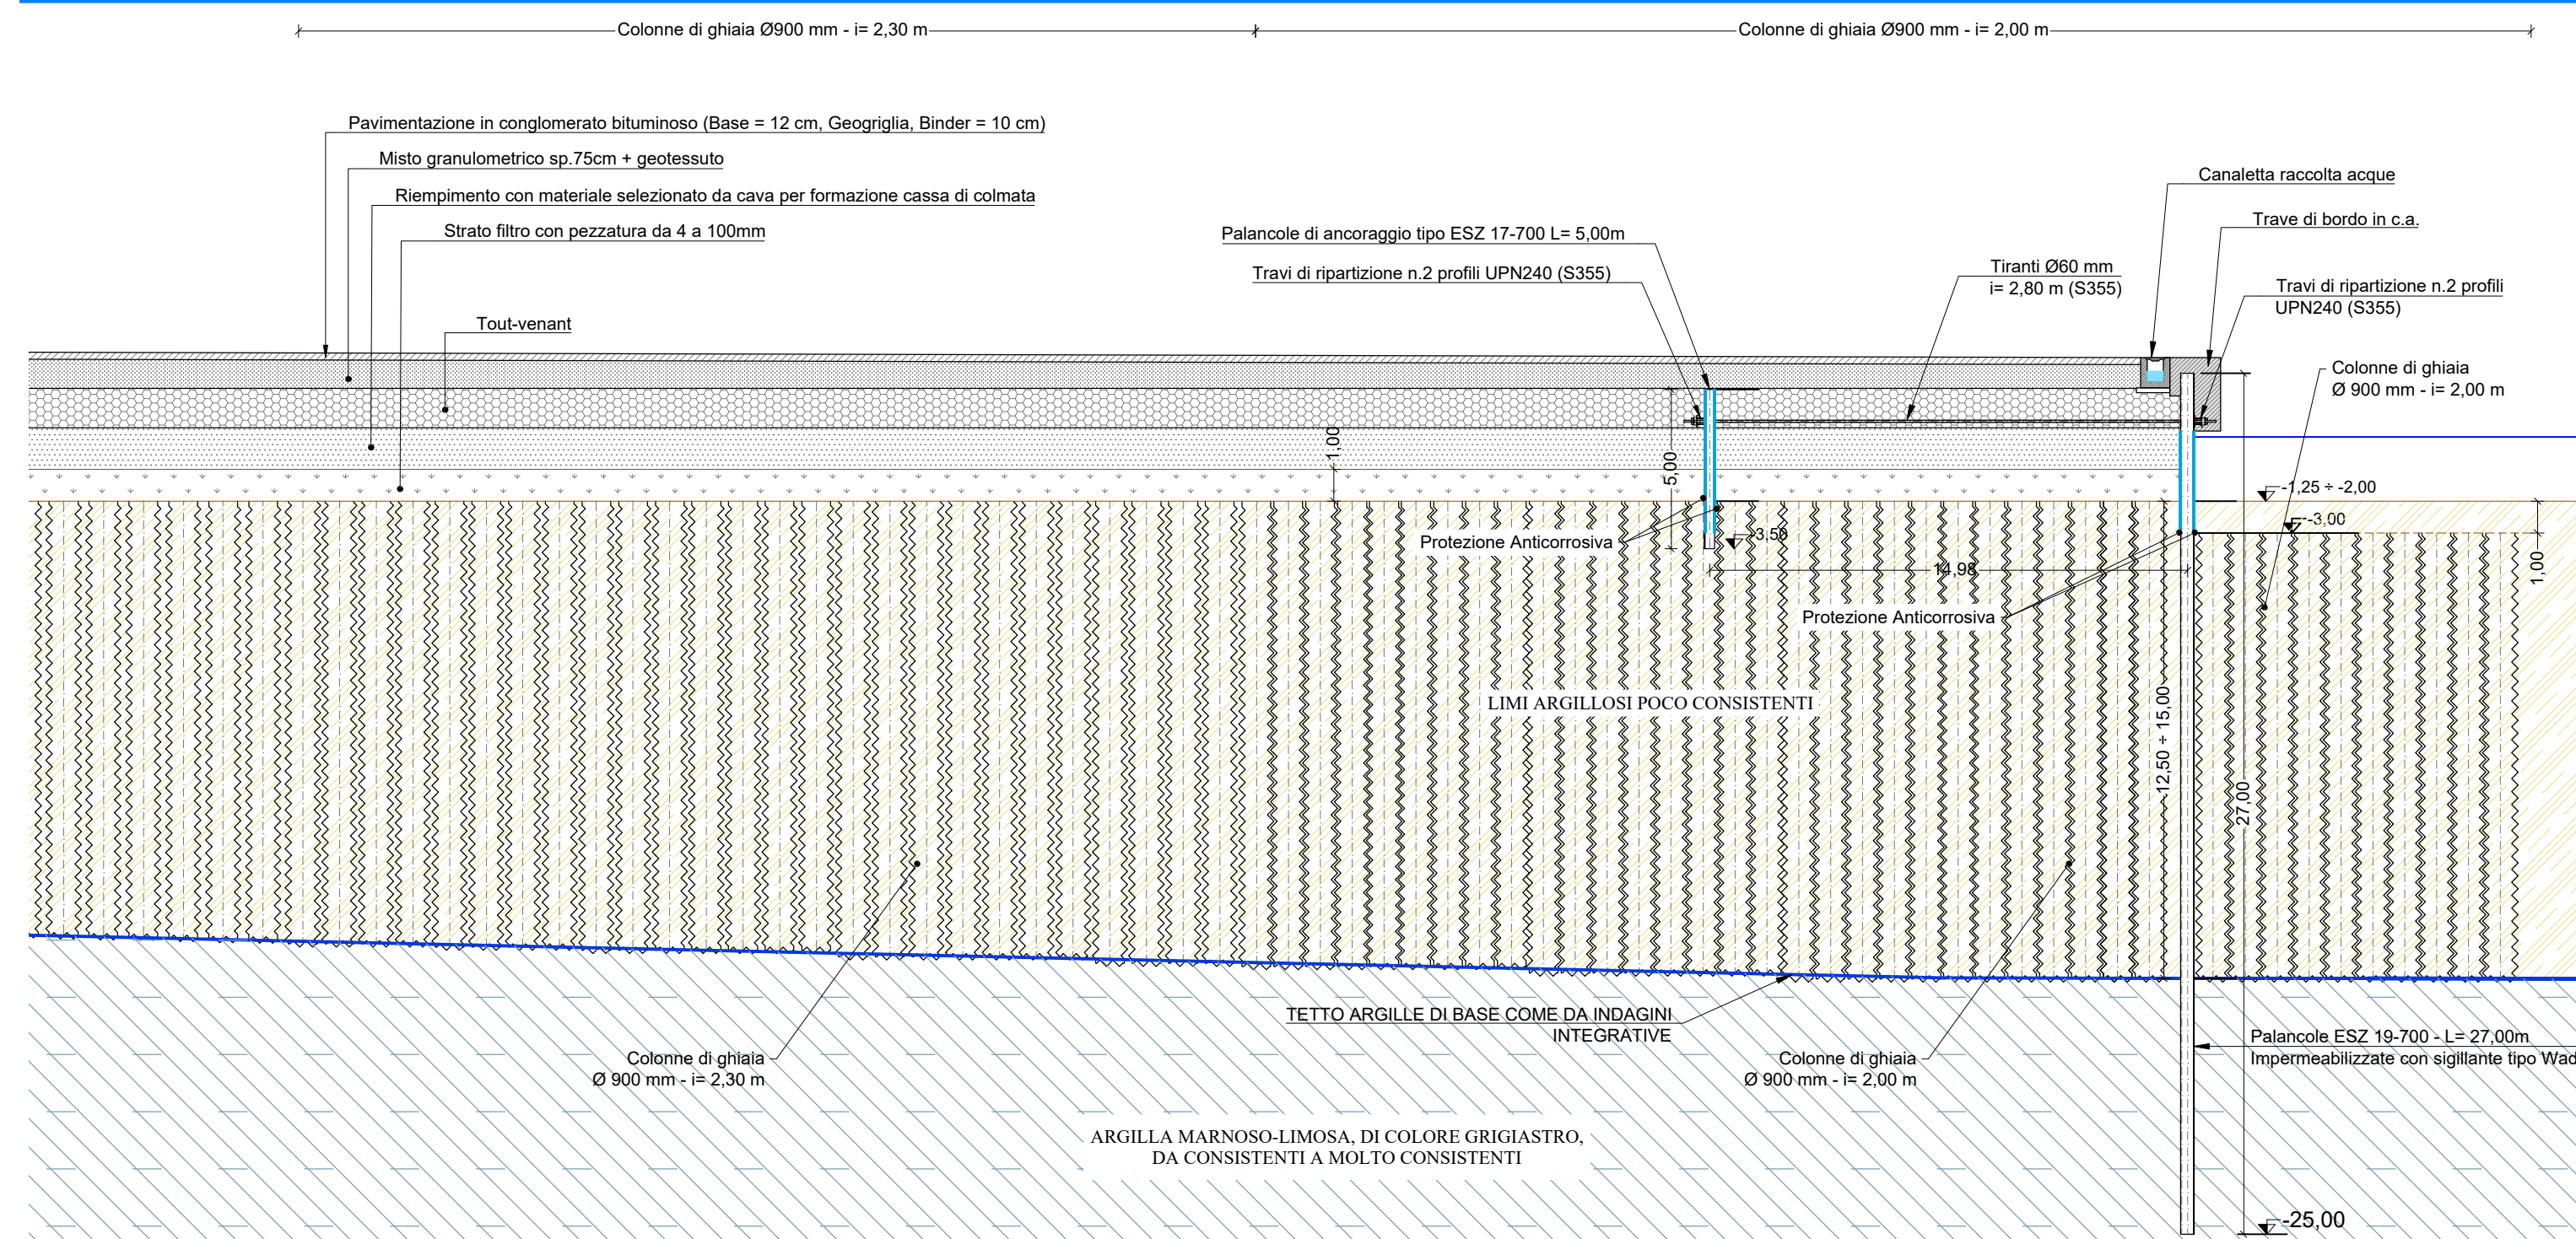


PROGETTO ESECUTIVO: CONFINAMENTO LATO NORD SEZIONE TIPO 10

PERIZIA DI VARIANTE: CONFINAMENTO LATO NORD SEZIONE TIPO 10

PERIZIA DI VARIANTE: INTERVENTO IN RILEVATO STRUMENTATO SEZIONE 11

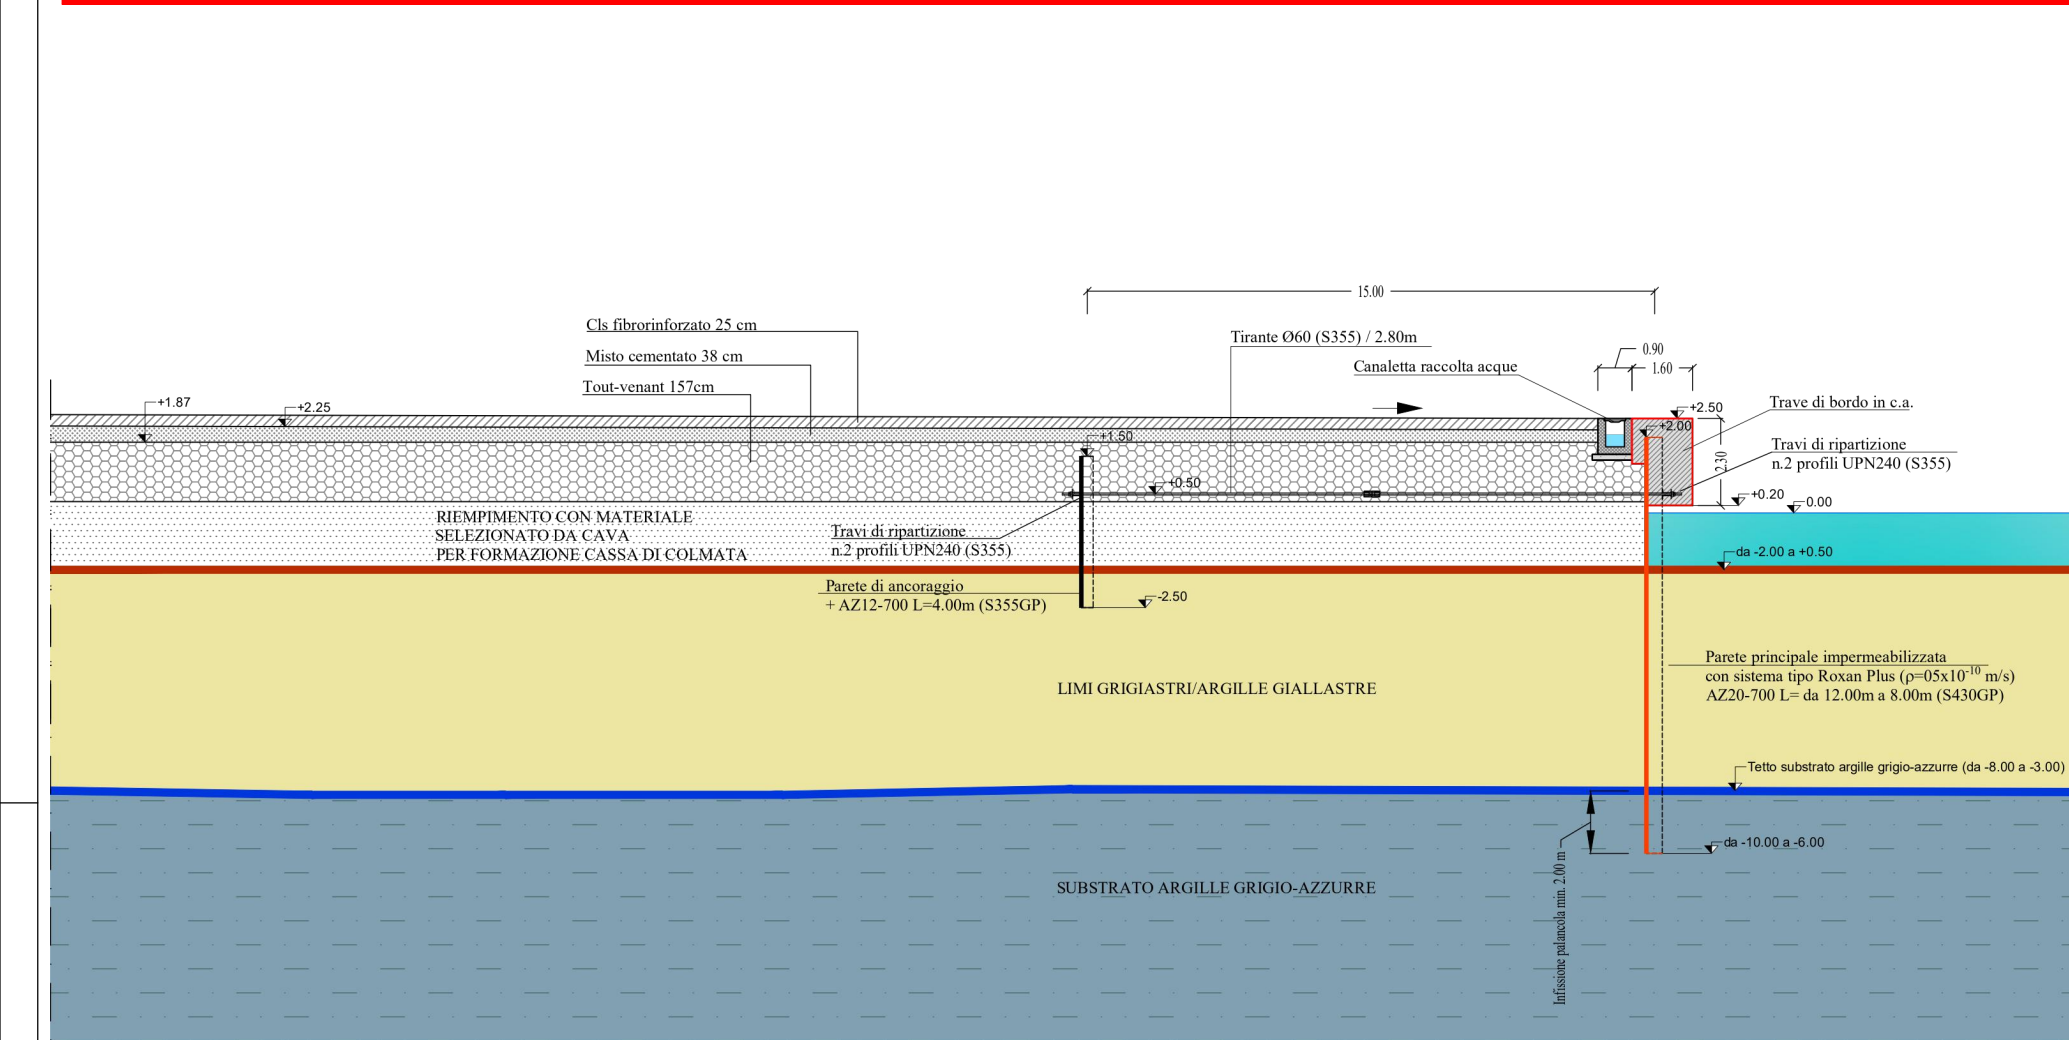

LAVORI DEL PRIMO STRALCIO E DEL SECONDO STRALCIO DELLA TERZA FASE DEL PORTO COMMERCIALE DI AUGUSTA - BANCHINE CONTAINERS - PERIZIA DI VARIANTE

RUP:
Ing. Vincenzo Dugo



DIRETTORE DEI LAVORI:
Ing. Emanuele Cicivelli

PROGETTISTA:
SGAI S.r.l. (Studio di Ingegneria e Geologia Applicata)
Responsabile delle Integrazioni Specialistiche:
Ing. Filippo Forlani
Geologia:
Dot. Geol. Iuri Montanari

CSE:
Ing. Giuseppe Scorsone

COORDINAMENTO INDAGINI INTEGRATIVE:
Geologia: Dott. Geol. Gaetano Marchese
Geotecnica: Prof. Ing. Paolo Croce

REV.	DATA	EMISSIONE	REDDATTO	VERIFICATO	APPROVATO
0	FEBBRAIO 2022	PRIMA EMISSIONE			

TITOLO ELABORATO:

GENERALI
Raffronto Progetto Esecutivo - Perizia di Variante: Sezioni Tipo Tav. 3 di 3

DATA	DESCRIZIONE	LIVELLO	OPERA	N° SIGLA	TIPOLOGIA	REV.	SCALA
FEBBRAIO 2022	PRIMA EMISSIONE	P	V	G	G	E	0 5 0 4
		D	0				1:200

PROGETTO ESECUTIVO: OPERE PER IL MANTENIMENTO DELL'INTERSCAMBIO IDRICO SEZIONE A-A

PERIZIA DI VARIANTE: OPERE PER IL MANTENIMENTO DELL'INTERSCAMBIO IDRICO SEZIONE A-A

