STATO DI RIFERIMENTO INSERIMENTO BRETELLA

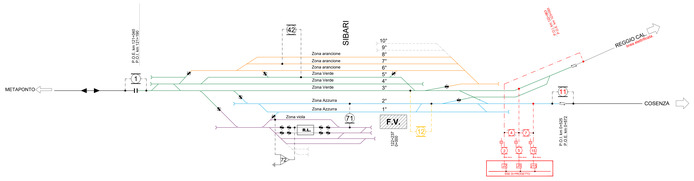

FASE TE 1 (FASE ESERCIZIO 1)

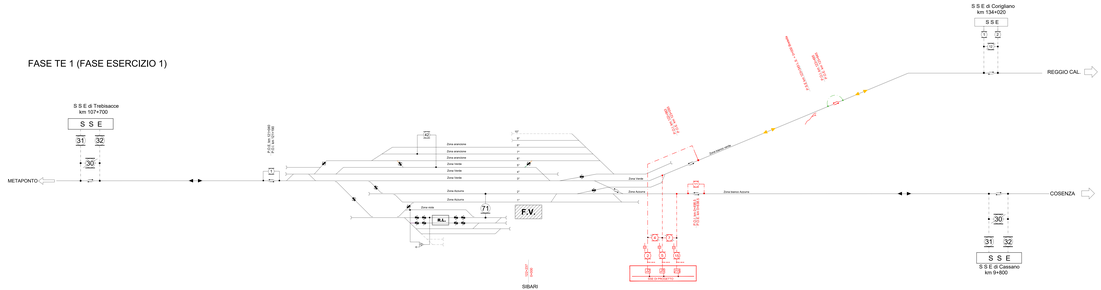

Tensione di alimentazione 3 Kv cc
Binario di corsa: Catenaria sezione 440 mmq funi e fili regolati
Binario secondari: Catenaria sezione 220 mmq fune fissa e filo regolato

LEGENDA

- BINARIO ELETTRIFICATO
- BINARIO NON ELETTRIFICATO
- LINEE DI ALIMENTAZIONE
- SEZIONATORE MANUALE (n.c.)
- SEZIONATORE MOTORIZZATO (n.c.)
- SEZIONATORE MOTORIZZATO E TELECOMANDATO (n.c.)
- SEZIONATORE MOTORIZZATO E TELECOMANDATO (n.a.)
- COMMUTATORE CON LAME DI TERRA
- SEZIONAMENTO A SPAZIO D'ARIA
- ISOLATORE DI SEZIONE PERCORRIBILE A 30 Km/h

FASE TE 2 (FASI ESERCIO 2 E 3)

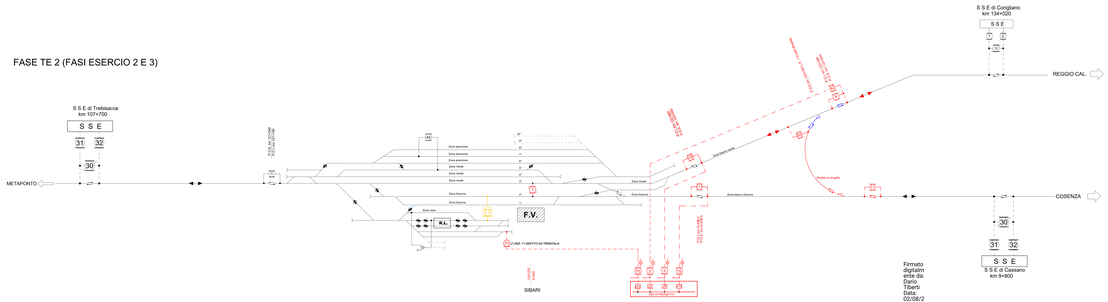

Firmato digitalm da Dario Tiberti Data: 02/08/2024 ora 17:47:50

STATO DI PROGETTO CON BRETELLA E ZONE ELETTRICHE TE

LEGENDA

SIMBOLO	SIGNIFICATO	SIMBOLO	SIGNIFICATO
	COSTRUZIONE OGGETTO DI INVESTIMENTO		SEZIONATORE TERMOSIBIRITE ON/OFF (SEZIONATORE MANUALE ON/OFF)
	COSTRUZIONE PREVISTO IN ALTRI LOTTI		SEZIONATORE MANUALE ON/OFF CON LAME DI TERRA
	DEMOLIZIONI		SEZIONATORE MANOVRA ELETTRICA
	CONDUTTORE DI ALIMENTAZIONE		SEZIONATORE MANOVRA ELETTRICA CON LAME DI TERRA
	BINARI NON ELETTRIFICATO		SEZIONATORE AUTOMATICO
	CONDUTTORE DI ALIMENTAZIONE IN CAVO		SEZIONATORE AUTOMATICO TELECOMANDATO
	ANNULLAMENTO		SEZIONAMENTO ISOLATORE DI SEZIONE
	SCARICATORE DI SOVRATENSIONE		SEZIONAMENTO A SPAZIO D'ARIA
			REF CILINDRATO

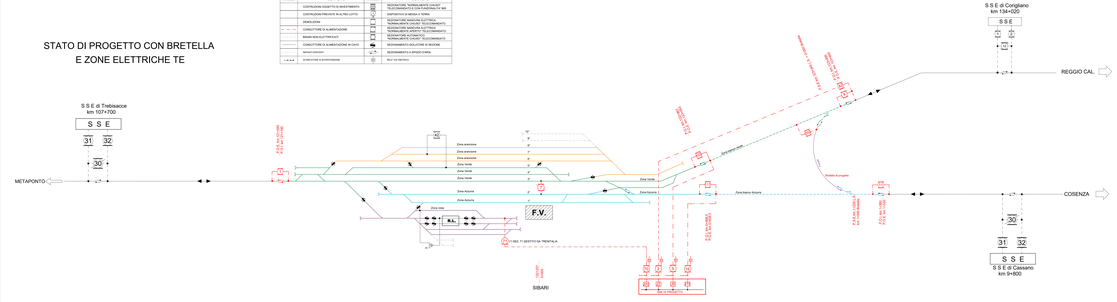

COMMITTENTE:

RFI RETE FERROVIARIA ITALIANA
GRUPPO FERROVIE DELLO STATO ITALIANE

PROGETTAZIONE:

ITALFERR GRUPPO FERROVIE DELLO STATO ITALIANE

COLLEGAMENTO DIRETTO CON LE LINEE METAPONTO-REGGIO CALABRIA E COSENZA - SIBARI

S.O. ENERGIA E TRAZIONE ELETTRICA

PROGETTO DI FATTIBILITA' TECNICA ED ECONOMICA

BRETELLA DI SIBARI

IMPIANTI TE (LC)

SCHEMA DI ALIMENTAZIONE TE - STATO DI FATTO E FINALE

SCALA:

COMMESSA	LOTTO	FASE	ENTE	TIPO DOC.	OPERA/DISCIPLINA	PROGR.	REV.
RC2V	00	R	18	DX	LC0000	001	A

Rev.	Descrizione	Redatto	Data	Verificato	Data	Approvato	Data	Autorizzato Data
A	Emissione esecutiva	G.Bianco A. Ciarlo L. Ciarlo F. Fiore	05/2023	G.Bianco A.Ciarlo F.Fiore	05/2023	G.Bianco A.Ciarlo	05/2023	IL DIRETTORE DI PROGETTO Ing. Dario TIBERTI Ordine degli Ingegneri della Provincia di Roma n. A 19000

I.T.A.L.F. RC2V00R18DXLC0000001A.dwg

IL Direttore