


Palo gatto con testa ruotata di 22,30°

Palo gatto con testa ruotata di 22,30°

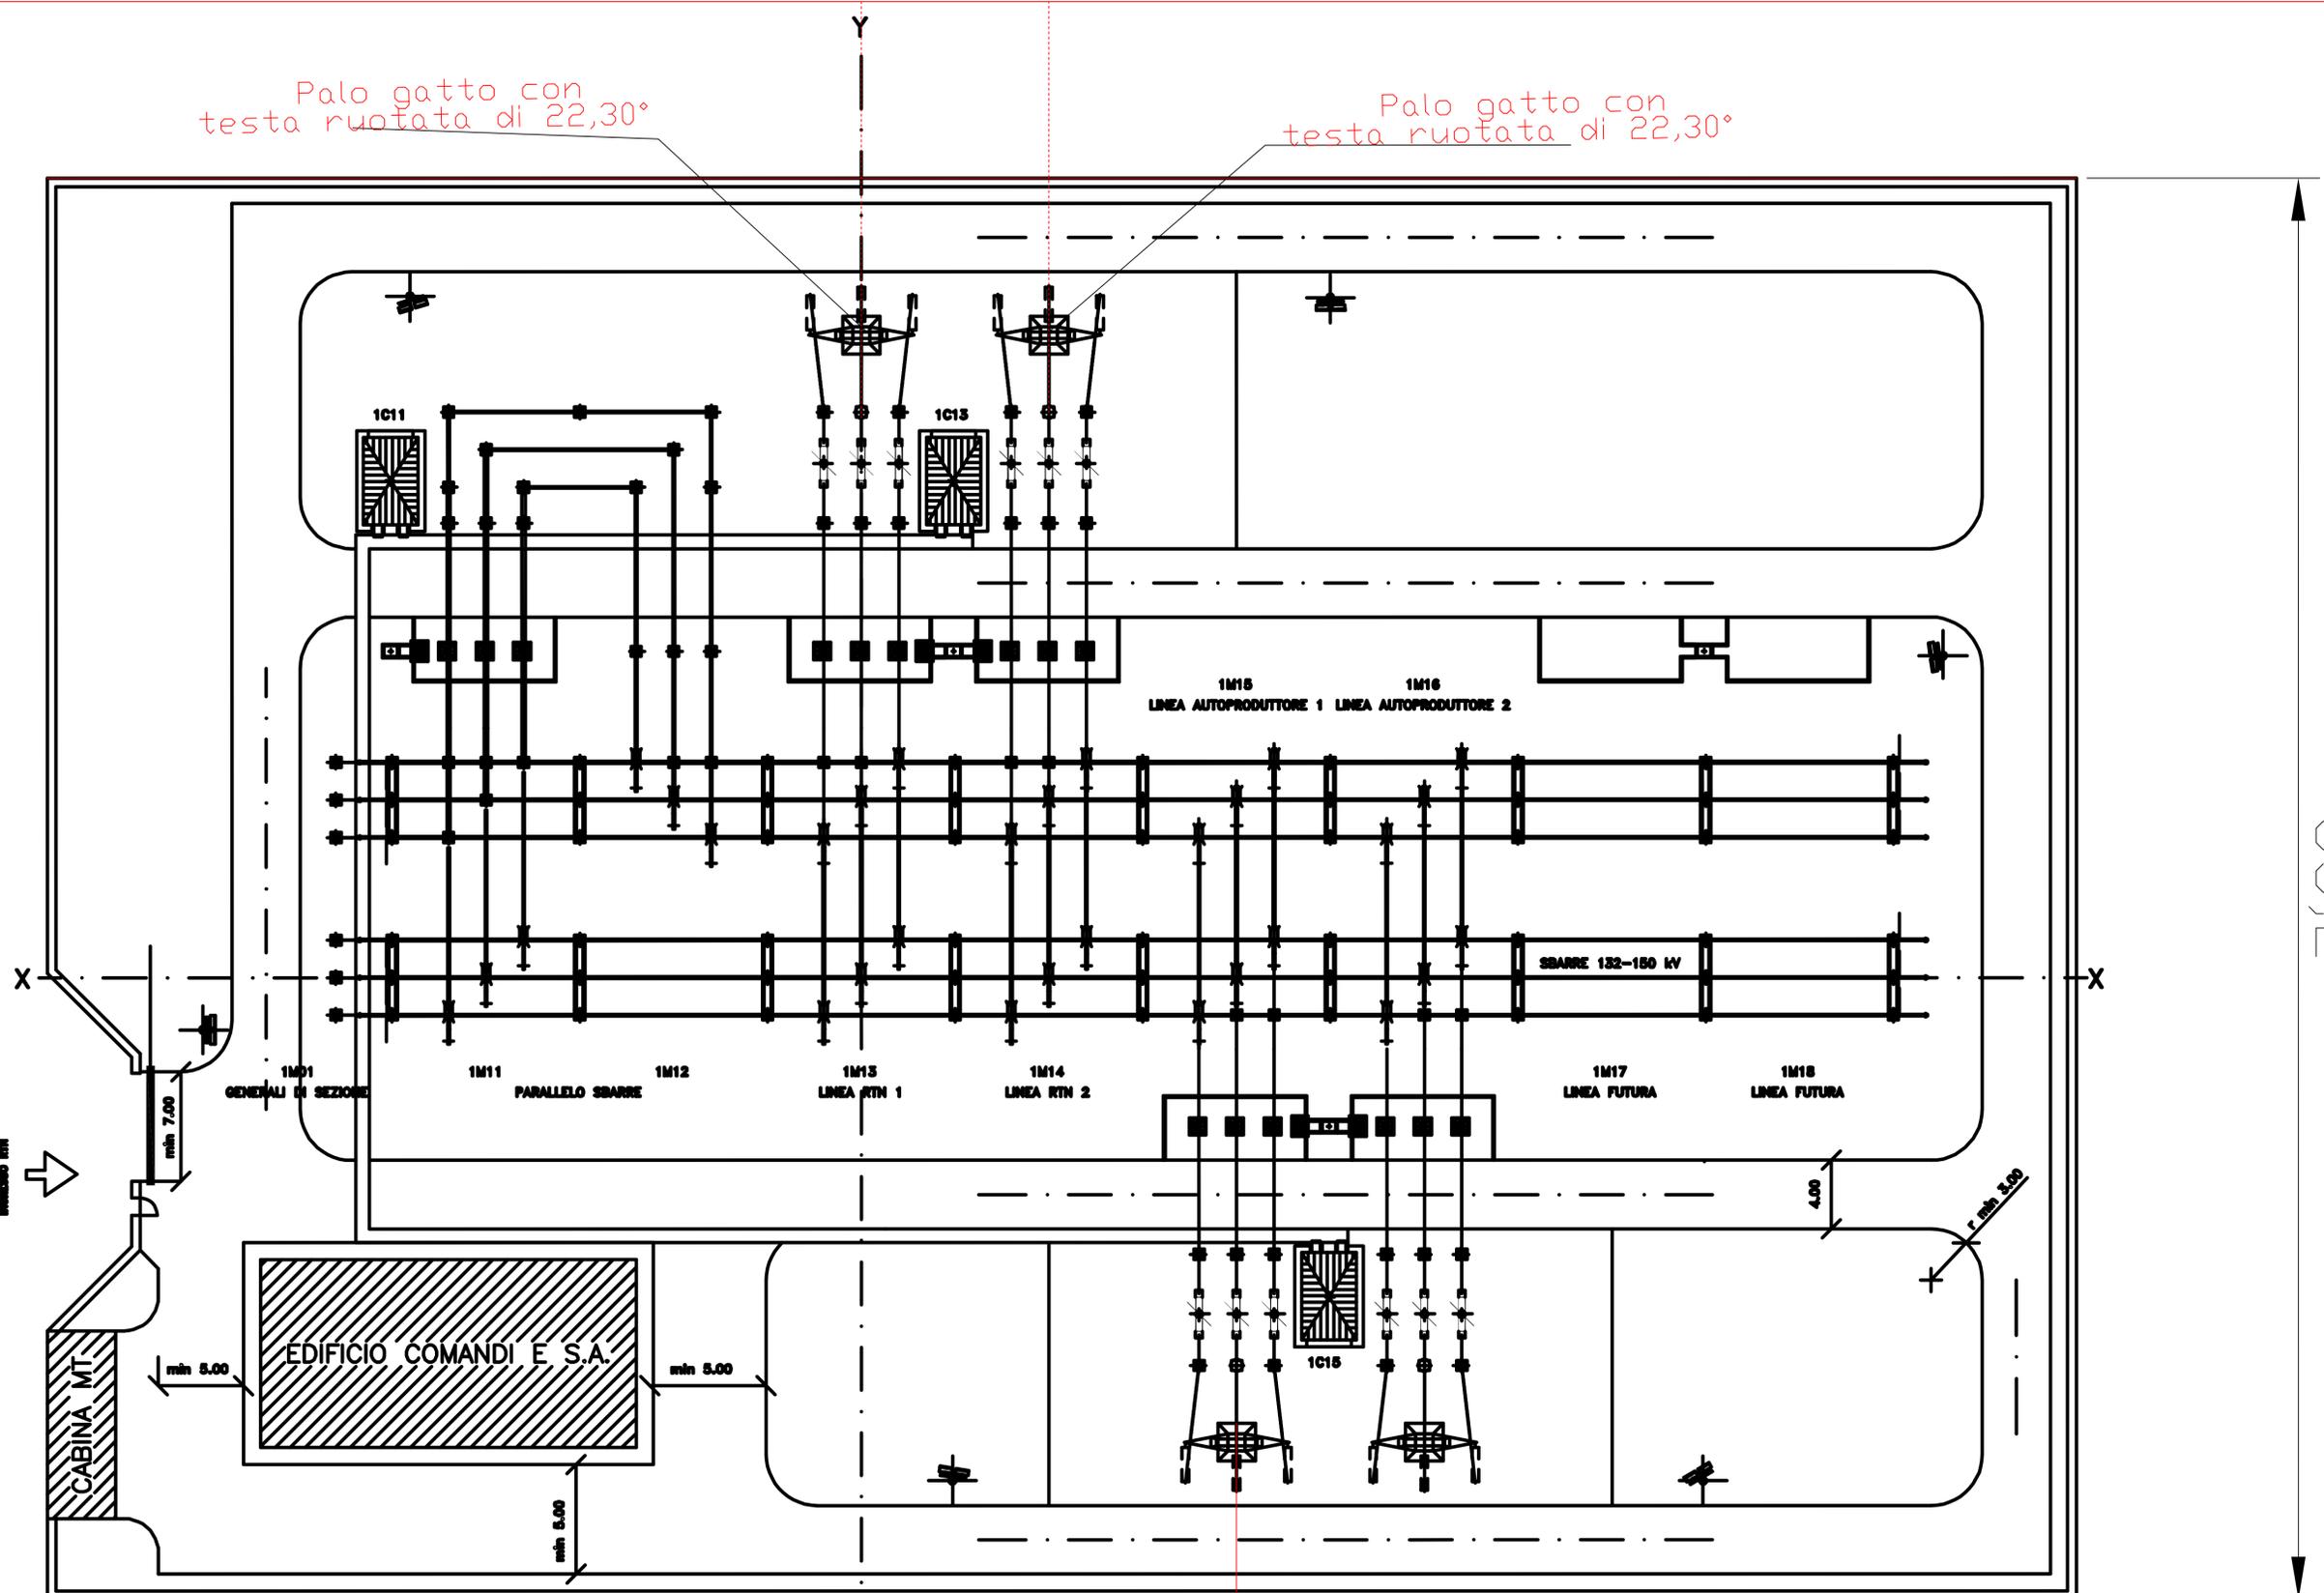

83,2

Comune di CRACO LOC. CRACO-PESCHIERA PROVINCIA DI MATERA	
PROGETTO DI UNA NUOVA STAZIONE ELETTRICA RTN A 150 kV CON ANNESSA CABINA UTENTE DI TRASFORMAZIONE 150/20 kV AL SERVIZIO DEL PARCO EOLICO DI MONTALBANO	
Progettazione:	Progettisti: CAROZI S.r.l. Via ADISTA, 12 55100 POTENZA - PZ
Aut. / Viro. / Imp. / Erog. / Dir. / Esec. / Verif. / Cont. / Coll. / Emissione:	Amministratore Unico: Dott. Michele GIARDIELLO
TAVOLA N.°3	STAZIONE RTN
Titolo:	PROGETTO PRELIMINARE
Scala 1:1.00	