


**LEGENDA**

- SCAVI NEGATIVI ESAURITI
- SCAVI POSITIVI ESAURITI
- SCAVI POSITIVI DA APPROFONDIRE IN FASE 2
- SCAVI NON ESEGUIBILI
- SONDAGGI ARCHEOLOGICI
- LIMITI CONFINI COMUNALI
- OPERE MASTERPLAN 2035
- ELEMENTI DELLA CENTURIAZIONE

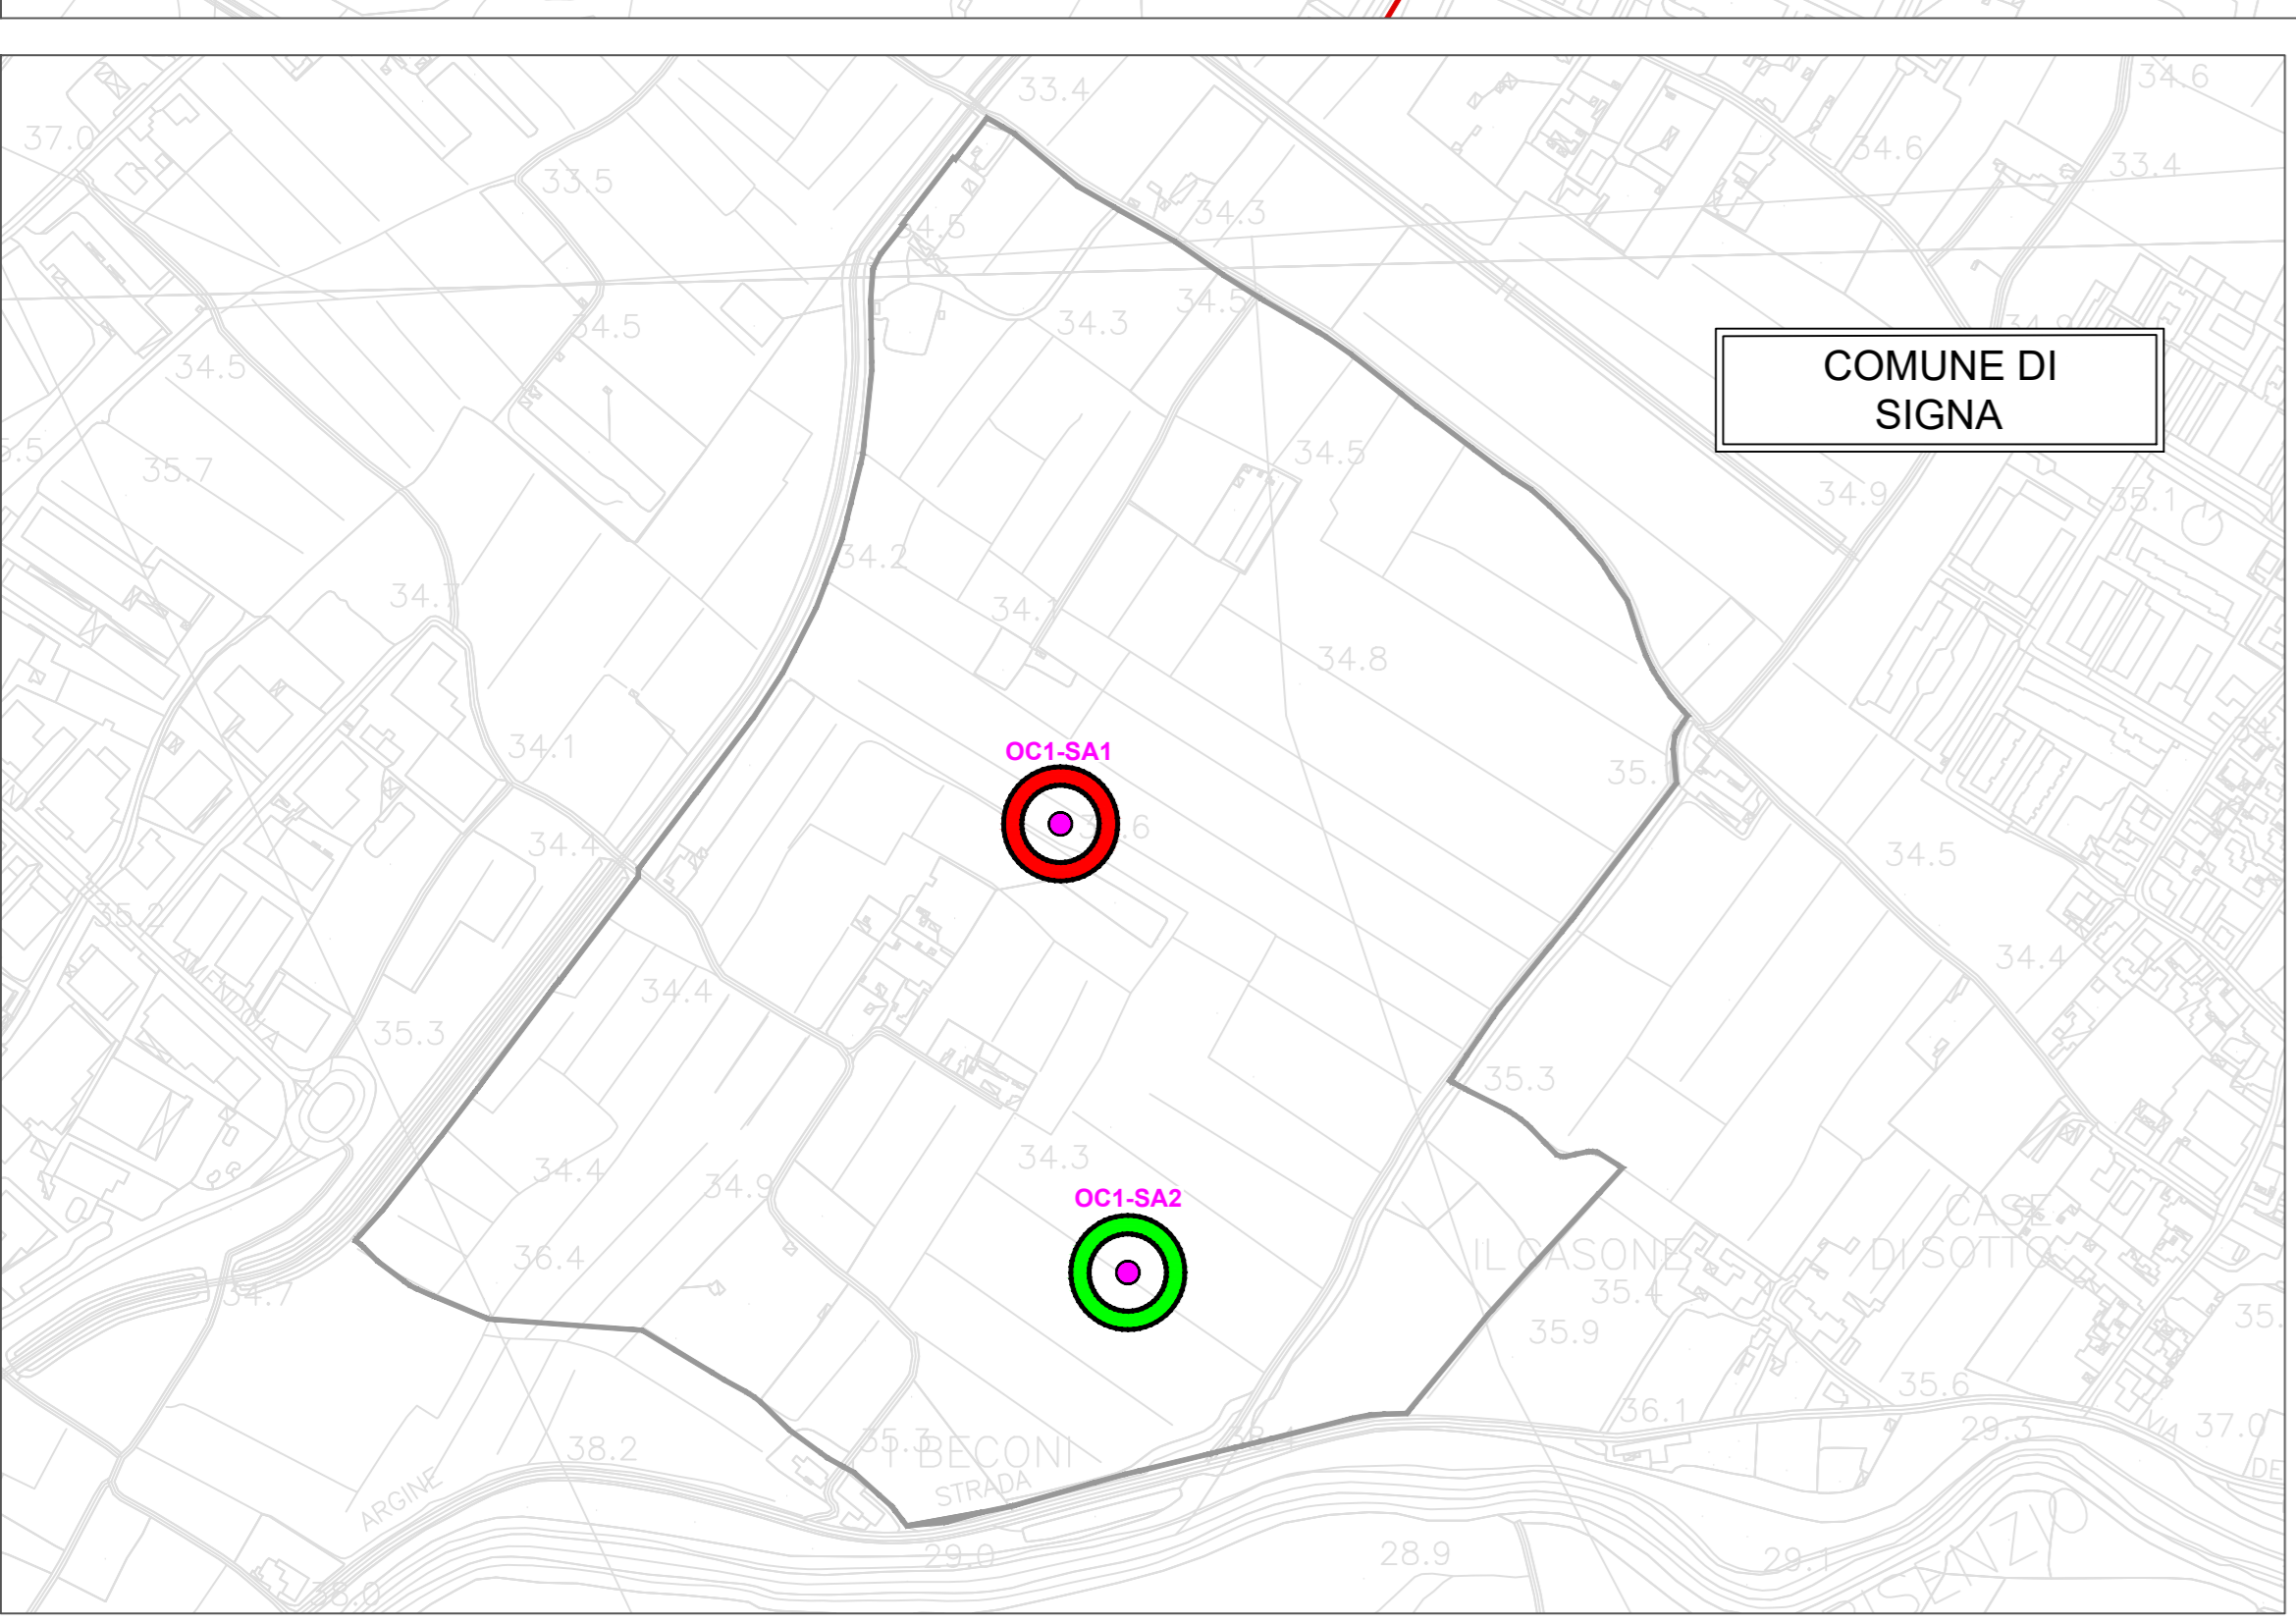

MINISTERO DELLE  
INFRASTRUTTURE E DEI  
TRASPORTI

ENAC  
ENTE NAZIONALE PER  
L'AVIAZIONE CIVILE

**Toscana Aeroporti**  
AEROPORTO INTERNAZIONALE DI FIRENZE - "AMERIGO VESPUCCI"

**PROJECT REVIEW - PIANO DI SVILUPPO AEROPORTUALE AL 2035**

Archeologia - Aspetti Generali  
Esiti dei saggi archeologici eseguiti

**PIANO DI SVILUPPO AEROPORTUALE - MASTERPLAN**

LIV	REV	DATA EMISSIONE	SCALA	CODICE FILE COMPLETO
PSA	01	Marzo 2023	1:5000	FLR-MPL-PSA-ARG1-003-AL-PL_Esiti Saggi Archo

CD	DESCRIZIONE	EMISSORE	REVISIONE	DATA	VERIFICATO	APPROVATO
01	01000	Emissione per approvazione ENAC	1			
02	01000	Emissione per Obbl. Pubb.	1			

POST HOLDER PROGETTAZIONE  
POST HOLDER MANUTENZIONE  
POST HOLDER AREA DI MONITORING

RESPONSABILE INTEGRAZIONE PRESTAZIONI SPECIALISTICHE

SUPPORTO SPECIALISTICO  
PROGETTAZIONE SPECIALISTICA  
Toscana Aeroporti engineering  
SUPPORTO SPECIALISTICO  
**ARS ARCHEO SYSTEM**