


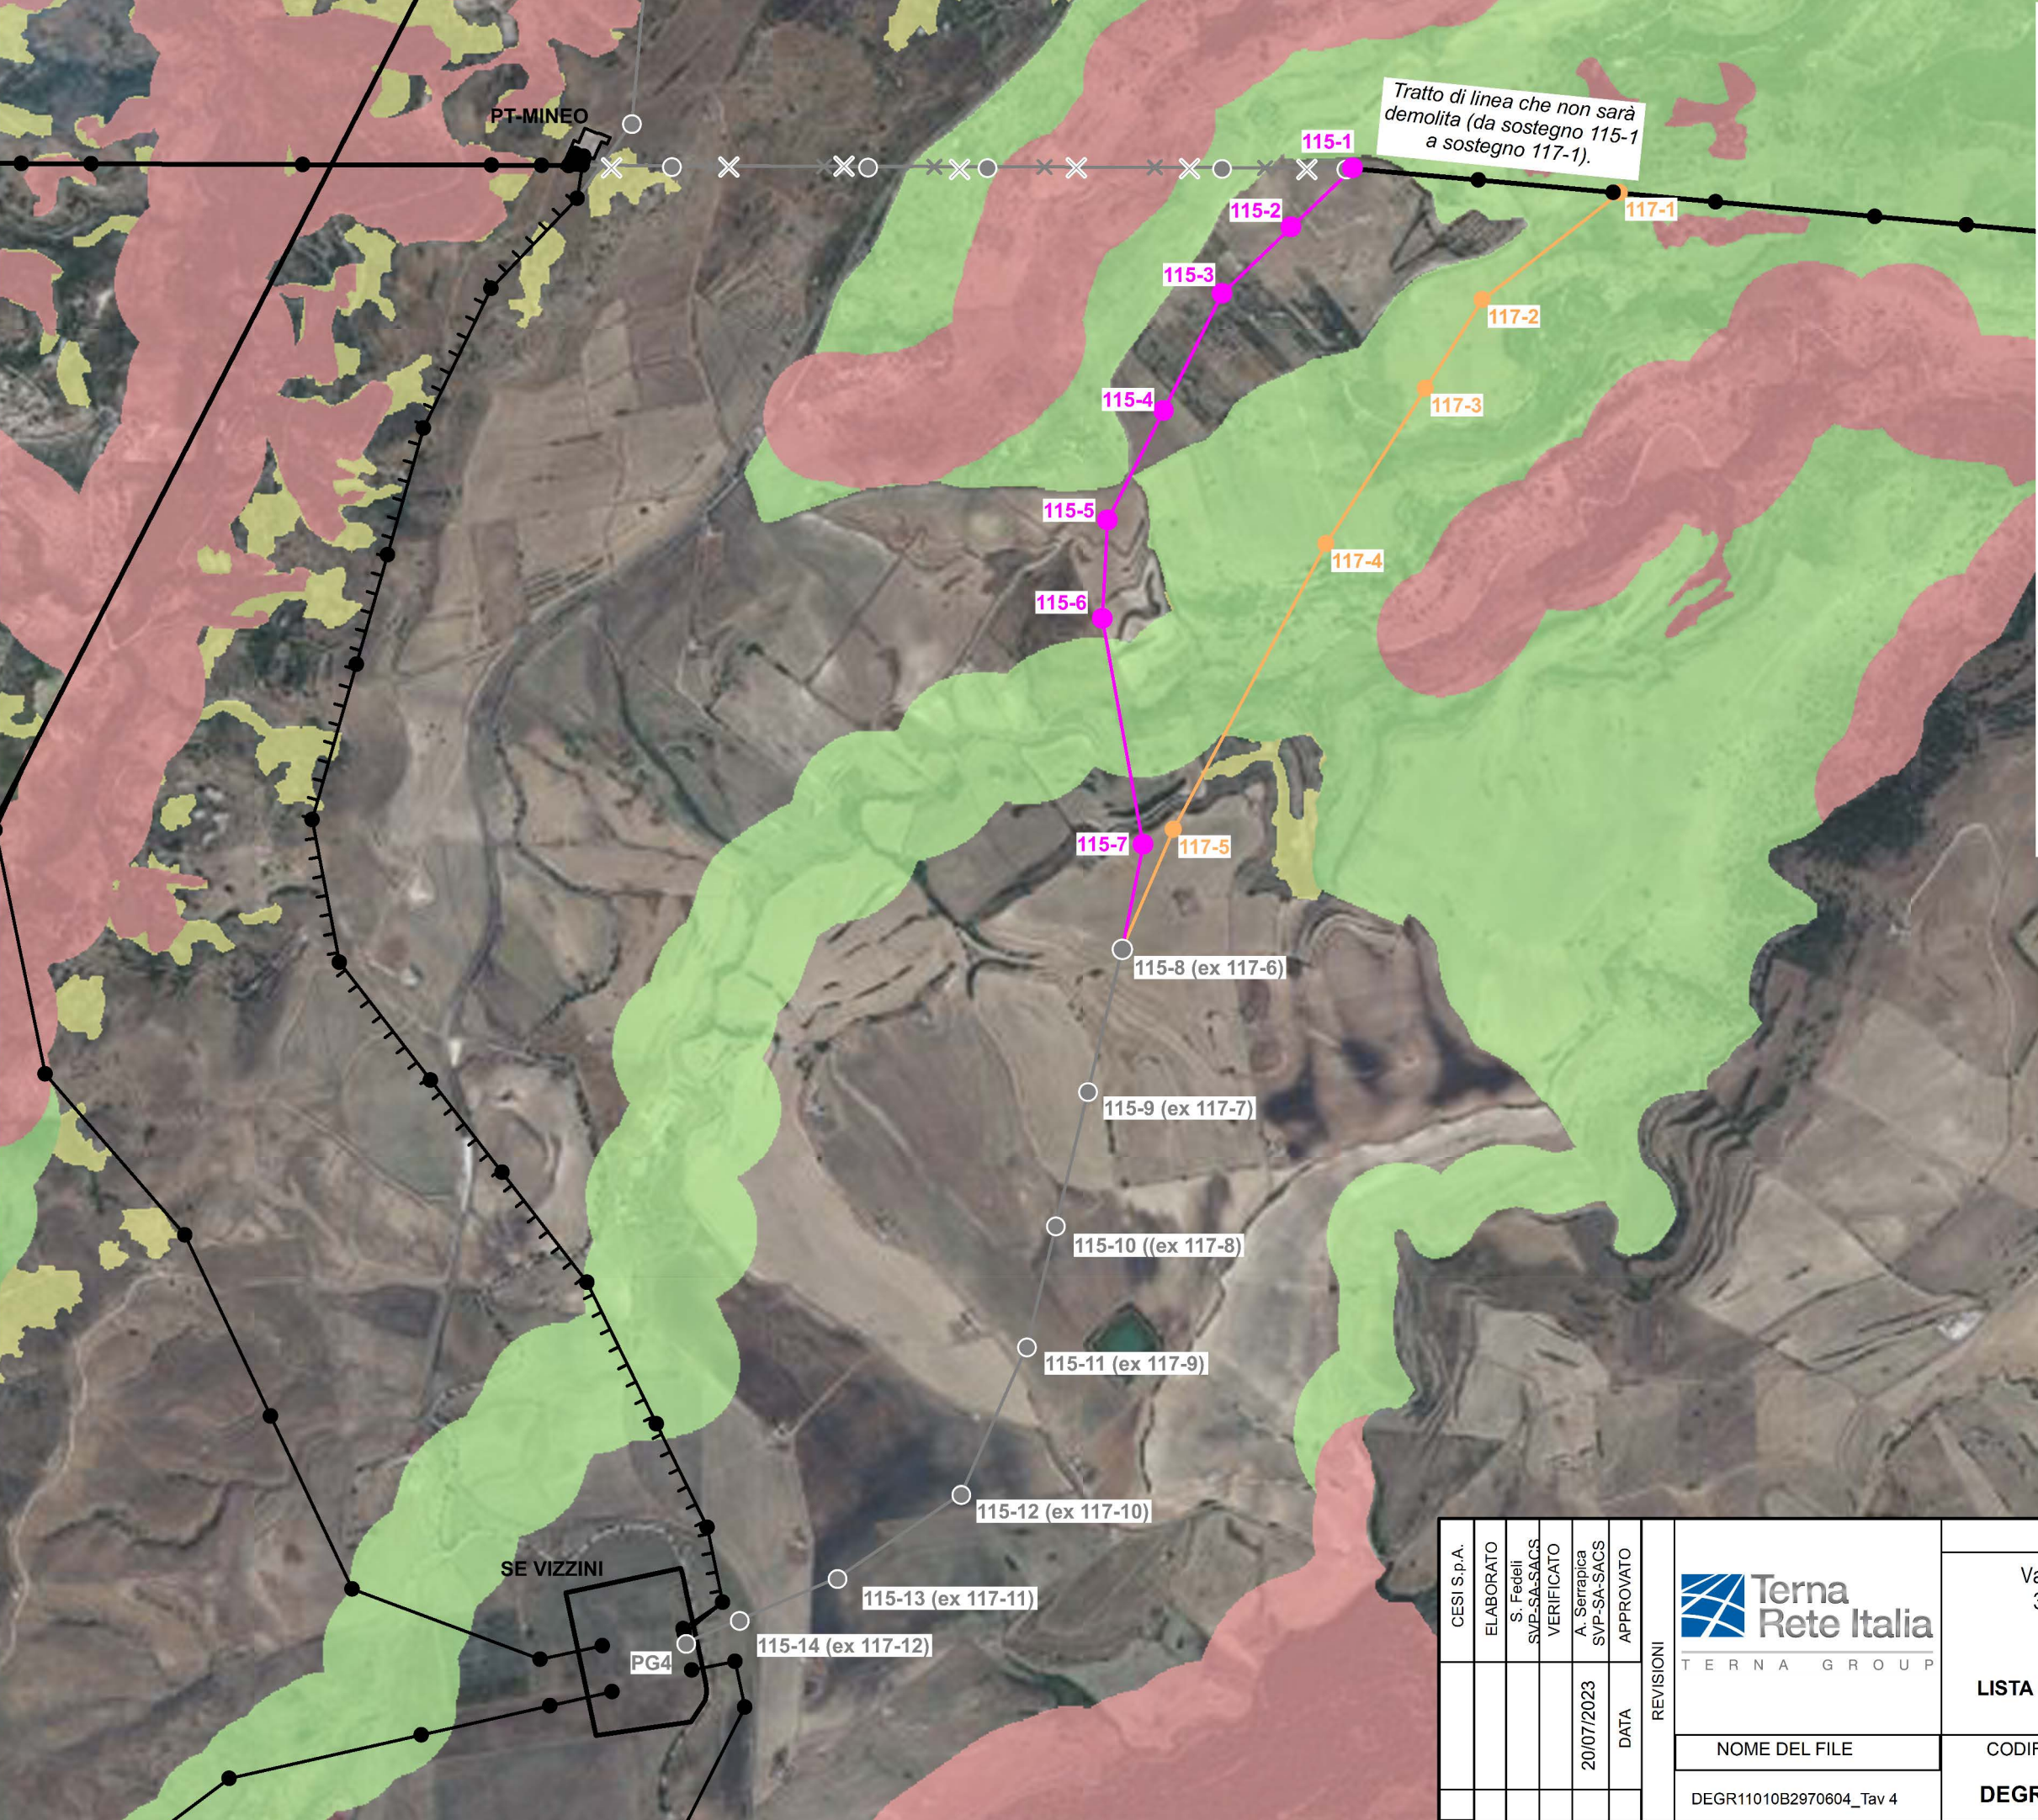

Legenda
Opere in progetto oggetto della Variante
Linea 150 kV
Sostegni 150 kV
Opere autorizzate sostituite dalla variante
Tracciato autorizzato non oggetto di analisi
Sostegni autorizzati 150 kV
Opere autorizzate non oggetto di analisi
Linea e sostegni da demolire
Linea 150 kV
Sostegni 150 kV
Opere Esistenti
Linea in terna semplice
Linea in doppia terna
Sostegni esistenti
Sottostazioni

Regimi Normativi - Piano Paesaggistico Catania
livello di tutela 1
livello di tutela 2
livello di tutela 3
area di recupero

01

chilometri

Scala 1:15.000

CESI S.p.A.	ELABORATO	S. Fedeli SVP-SA-SACS	VERIFICATO	A. Serrapica SVP-SA-SACS	APPROVATO	REVISIONI	TITOLO ELABORATO					
				20/07/2023	DATA		 Terna Rete Italia T E R N A G R O U P LISTA DI CONTROLLO PER LA VALUTAZIONE PRELIMINARE Tavola 4 - Regimi normativi - PP Catania	Variante Localizzativa del raccordo aereo 150 kV alla nuova SE 380/150 kV di Vizzini dall'elettrodotto aereo esistente 150 kV semplice terna SE 150 kV Mineo - CP Scordia (INTERVENTO 3 – Lato Scordia)				
							NOME DEL FILE	CODIFICA DELL'ELABORATO	FORMATO	SCALA	FOGLIO	
							DEGR11010B2970604_Tav 4	DEGR11010B2970604	A3	1:15.000	1 di 1	

N.B. Il sostegno rappresentato nella Tavola è da intendersi come un simbolo necessario solamente all'individuazione del centro picchetto; non rappresenta pertanto l'effettiva area in ingombro.