



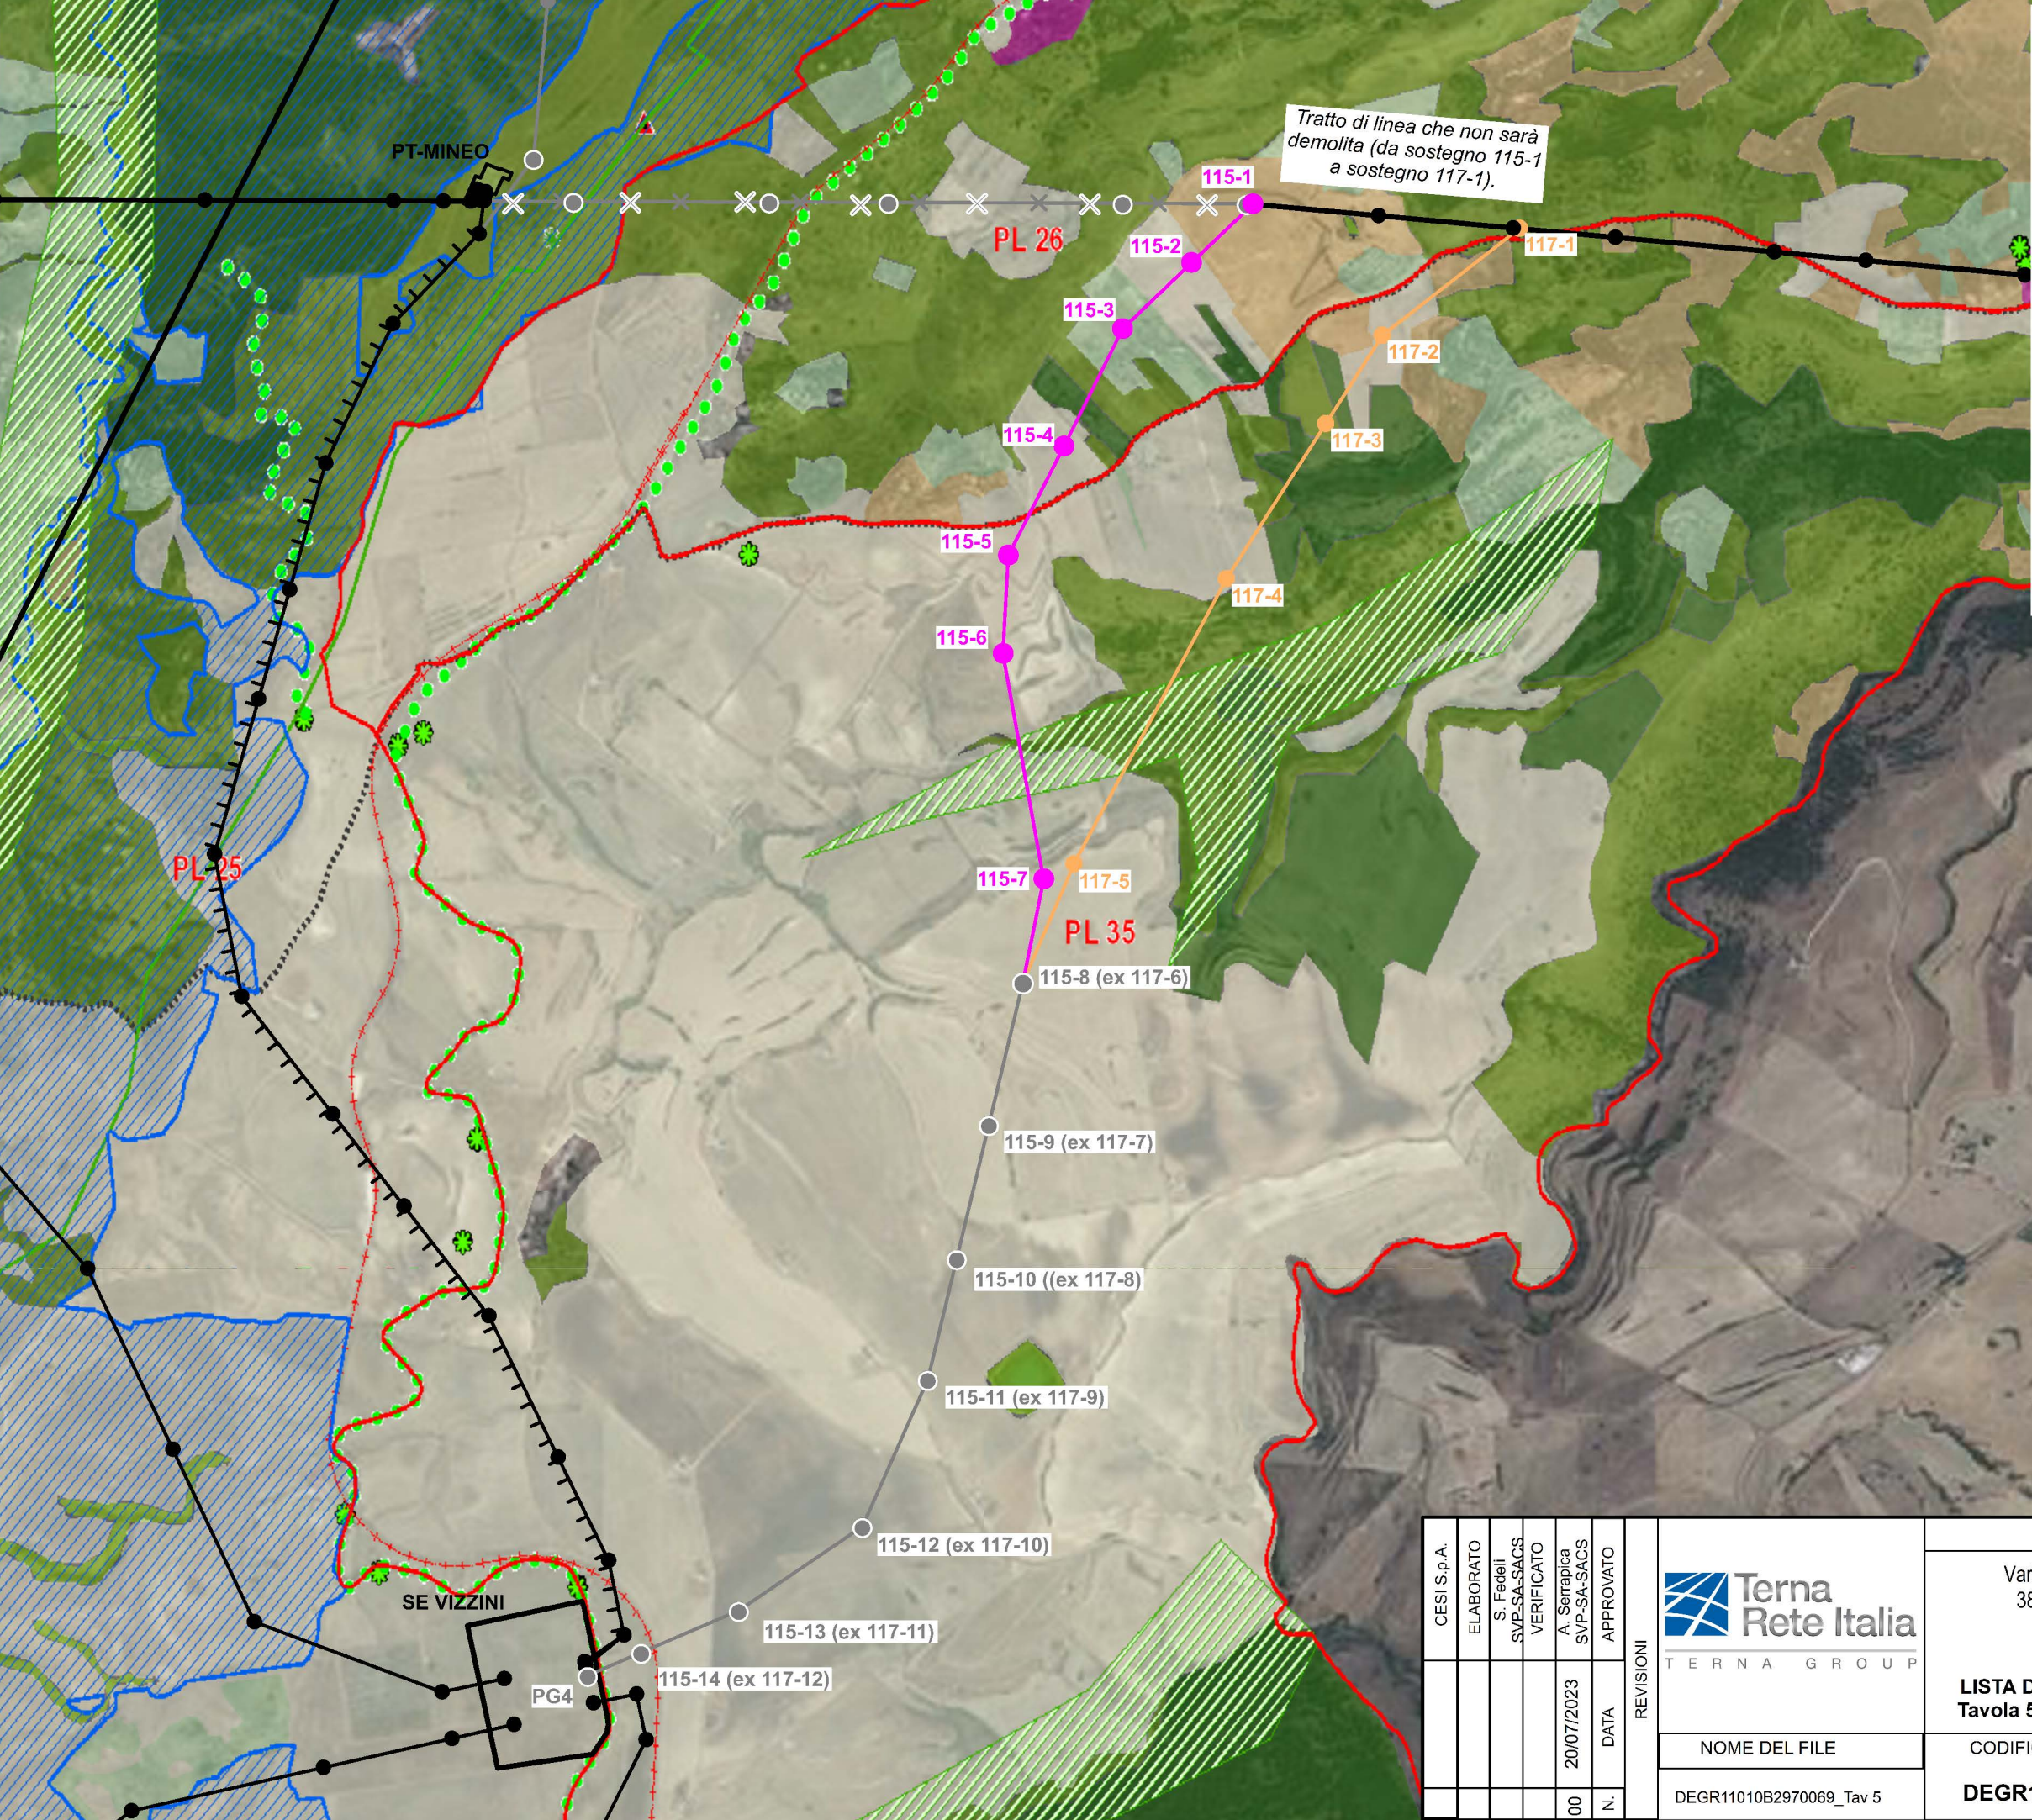

Legenda
Opere in progetto oggetto della Variante
Linea 150 kV
Sostegni 150 kV
Opere autorizzate sostituite dalla variante
Tracciato autorizzato non oggetto di analisi
Sostegni autorizzati 150 kV
Opere autorizzate non oggetto di analisi
Linea e sostegni da demolire
Linea 150 kV
Sostegni 150 kV
Opere Esistenti
Linea in terna semplice
Linea in doppia terna
Sostegni esistenti
Sottostazioni

Beni-»
punti panoramici
tratti panoramici
biotopi
ferrovia storica
Fondovalle
centri e nuclei storici
Copertura vegetale»
Bosco
Pascolo, macchia e rupestre
Vegetazione ripariale
Paesaggio Agrario»
Paesaggio delle colture erbacee
Paesaggio dei mosaici culturali
Paesaggio delle colture arboree
Paesaggio dell'agrumeto
Paesaggi Locali»

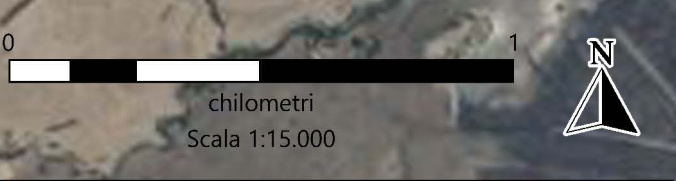

CESI S.p.A.						TITOLO ELABORATO			
ELABORATO	S. Fedeli	SVP-SA-SACS	VERIFICATO	A. Serrapica	SVP-SA-SACS	Variante Localizzativa del raccordo aereo 150 kV alla nuova SE 380/150 kV di Vizzini dall'elettrodotto aereo esistente 150 kV semplice terna SE 150 kV Mineo - CP Scordia (INTERVENTO 3 – Lato Scordia)			
20/07/2023						LISTA DI CONTROLLO PER LA VALUTAZIONE PRELIMINARE Tavola 5 -- Carta delle componenti del paesaggio - PP Catania			
00	N.	DATA	REVISIONI	NOME DEL FILE		CODIFICA DELL'ELABORATO	FORMATO	SCALA	FOGLIO
				DEGR11010B2970069_Tav 5		DEGR11010B2970069	A3	1:15.000	1 di 1

N.B. Il sostegno rappresentato nella Tavola è da intendersi come un simbolo necessario solamente all'individuazione del centro picchetto; non rappresenta pertanto l'effettiva area in ingombro.