



Stralcio planimetrico Scala 1:1000



PROVINCIA : CAGLIARI
COMUNE : ASSEMINI

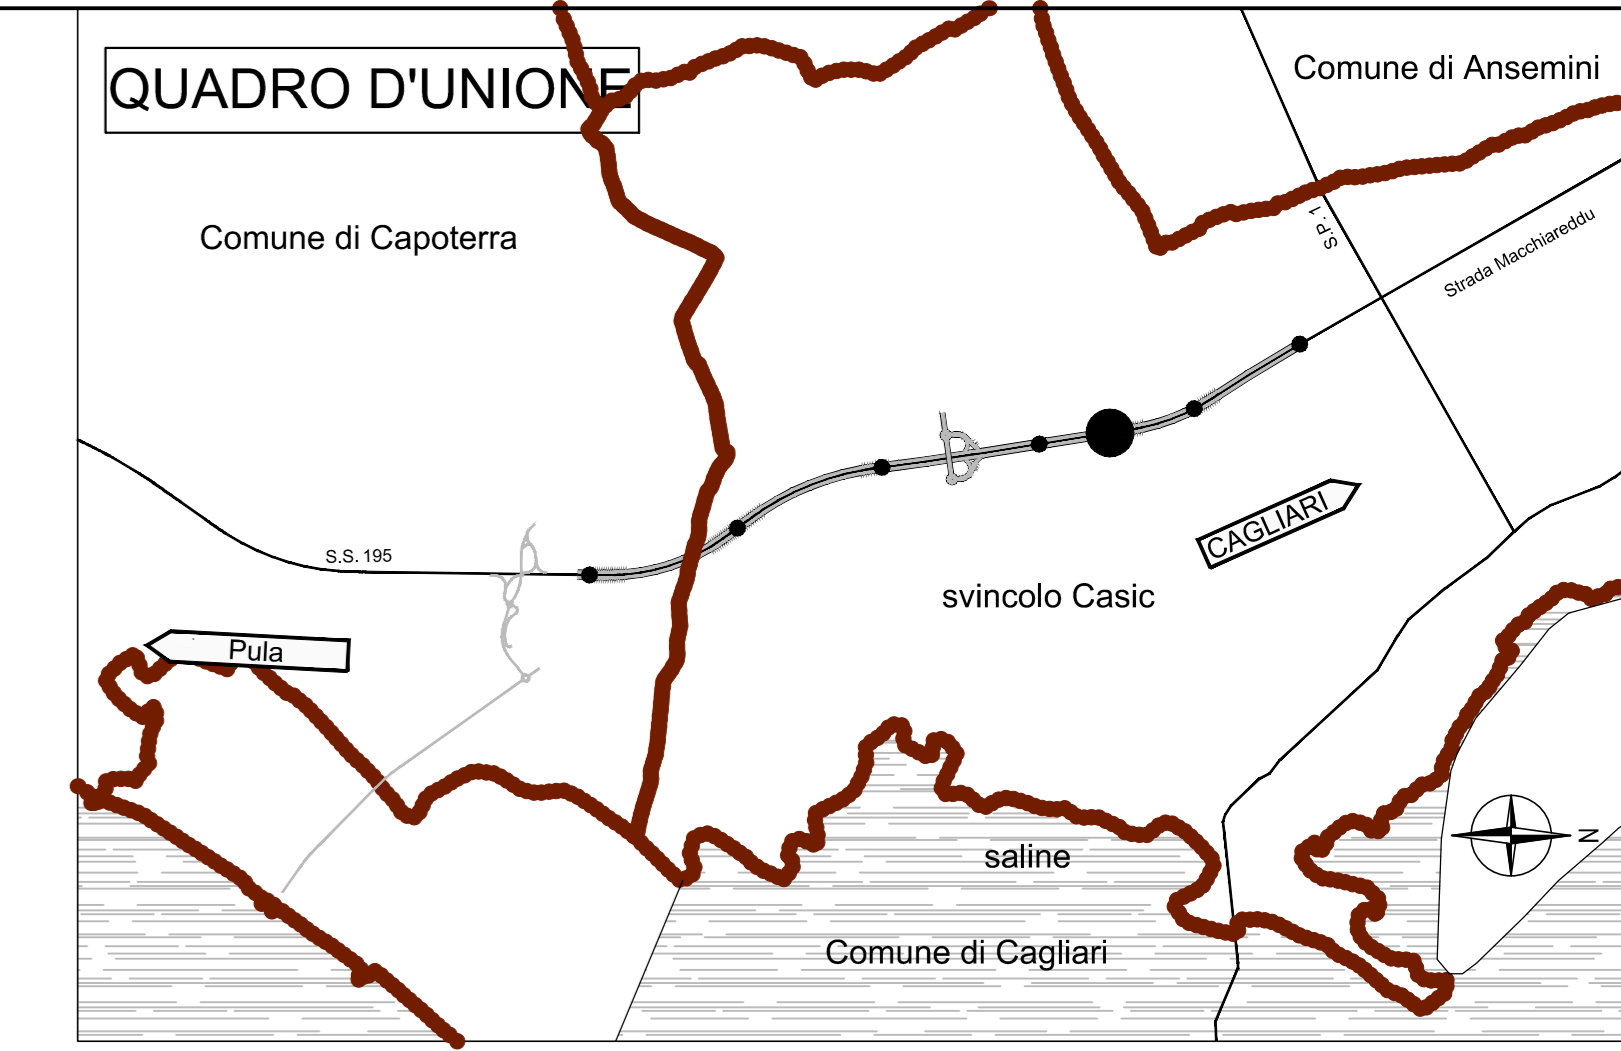

Rilievo opera Scala 1:200

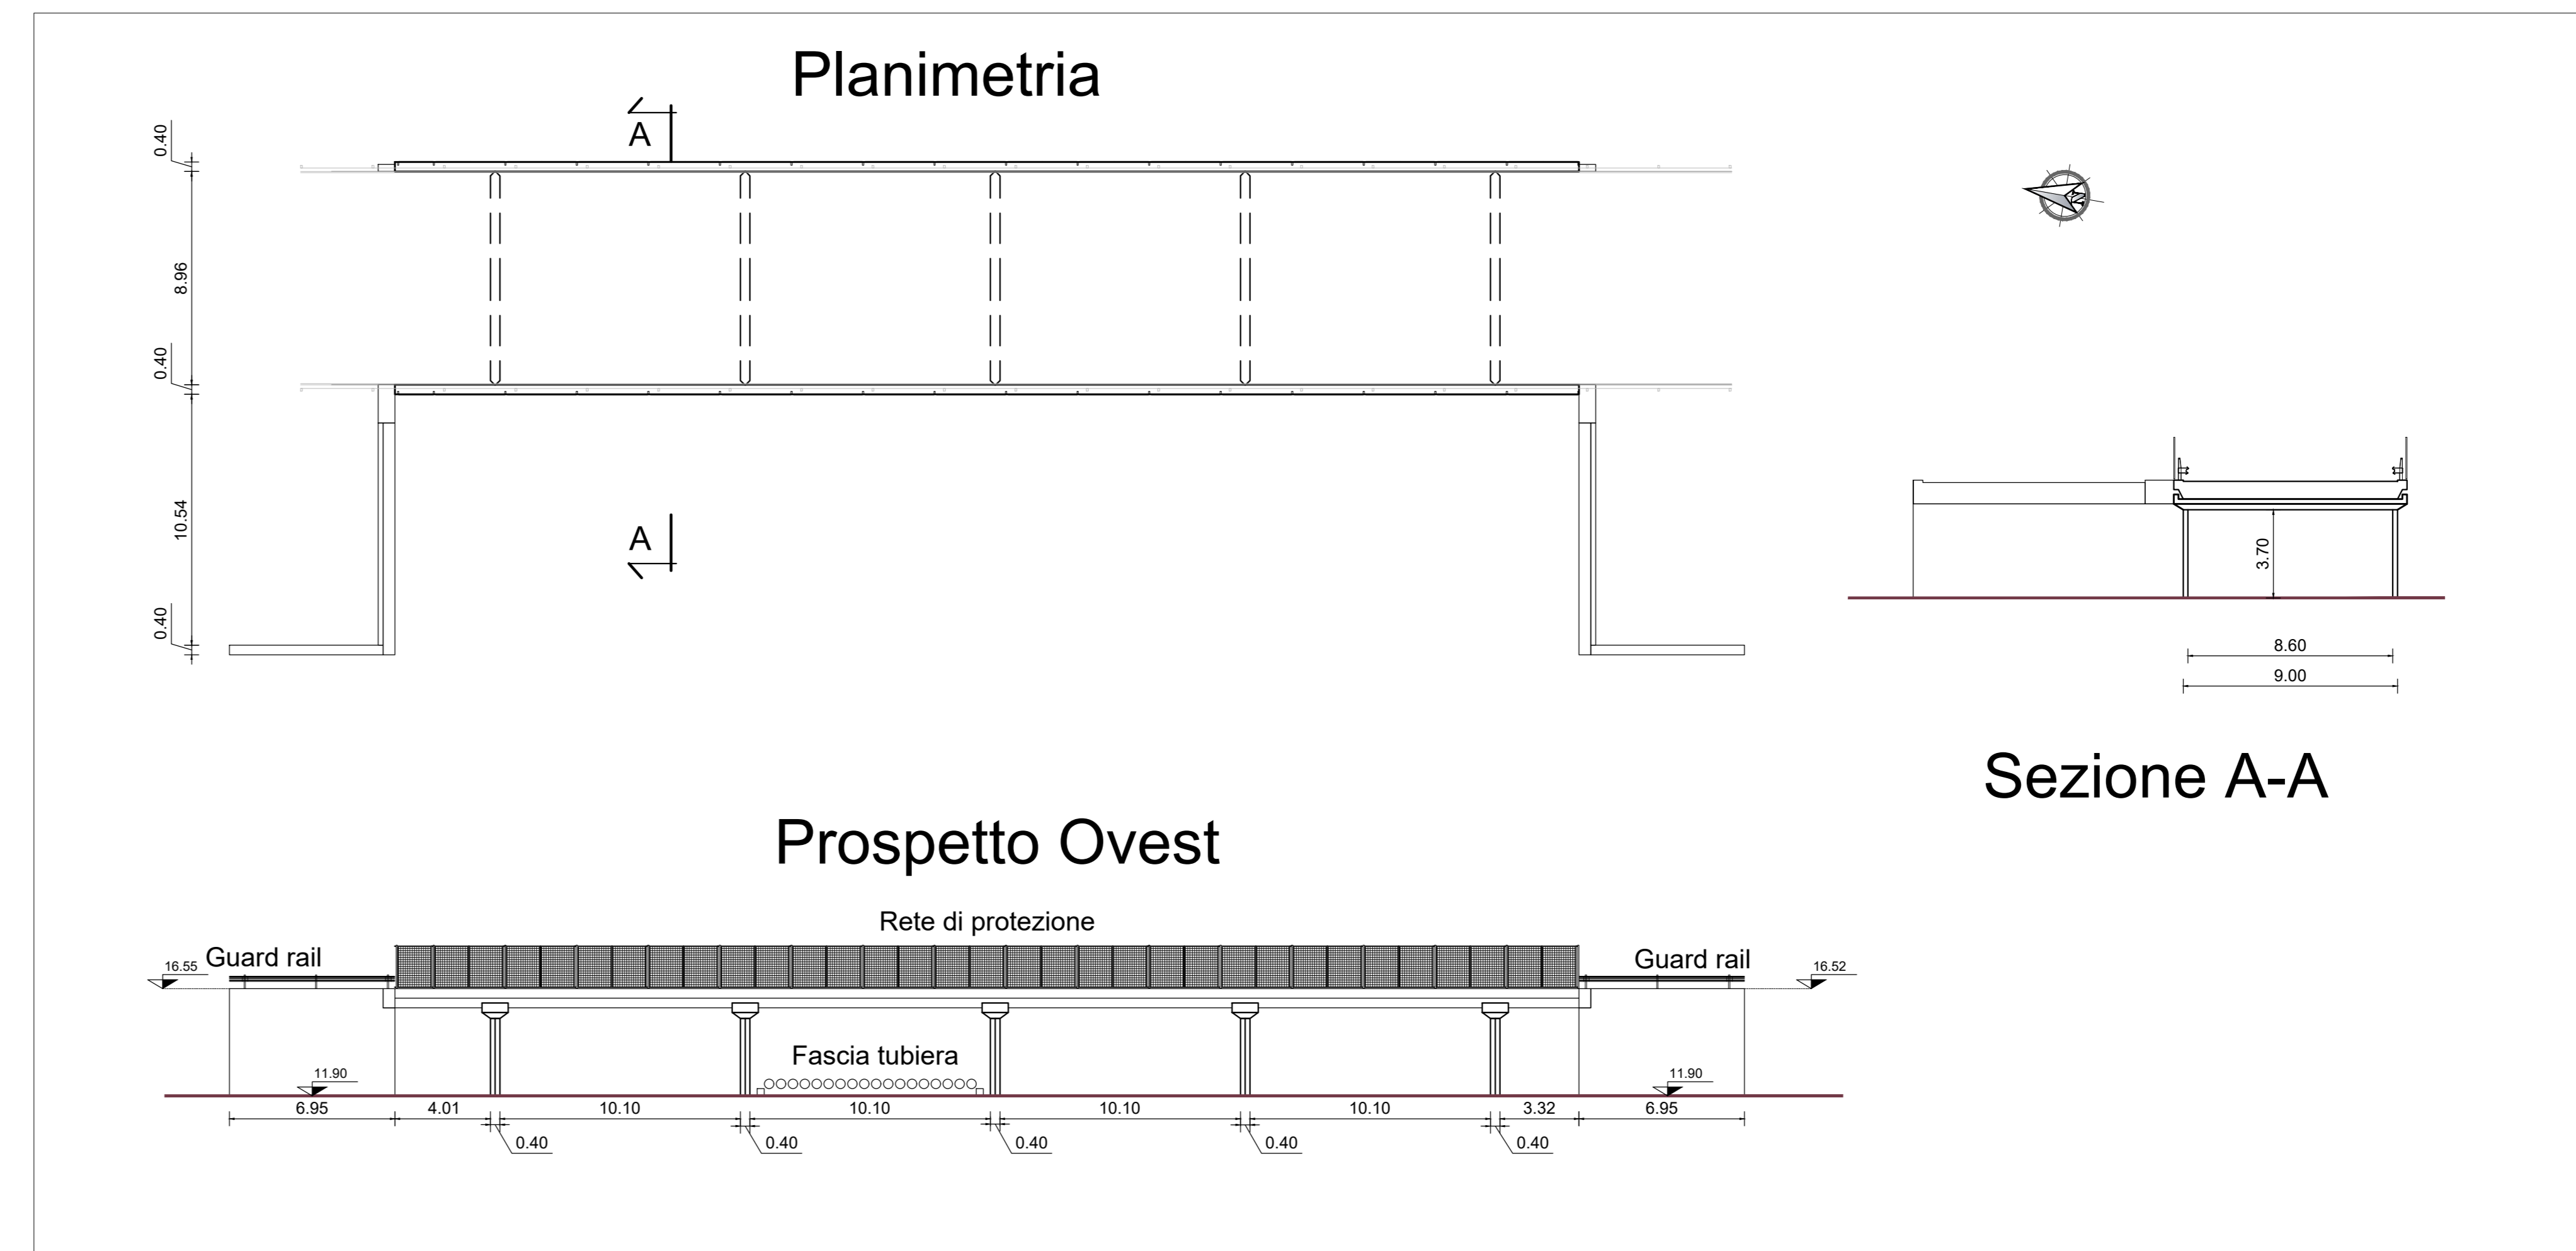



Direzione Tecnica

**Nuova S.S.195 "Sulcitana" Tratto Cagliari - Pula
Collegamento con la S.S.130 e aeroporto di Cagliari Elmas
Opera Connessa Nord**

PROGETTO DEFINITIVO

PROGETTAZIONE: RTI (GPI-IND-SAIM-HYPRO)

<p>IL GEOLOGO Dott. Geol. Marco Leonardi Ordine dei geologi della Regione Lazio n. 1341 COORDINATORE PER LA SICUREZZA IN FASE DI PROGETTAZIONE ing. Ambrogio Signorelli Ordine Ingegneri Provincia di Roma n. A35111</p>	<p>PROGETTISTI SPECIALISTICI ing. Ambrogio Signorelli Ordine Ingegneri Provincia di Roma n. 20629 ing. Paolo Orlandini Ordine Ingegneri Provincia di Roma n. 13817 ing. Giuseppe Rezza Ordine Ingegneri Provincia di Roma n. 20629</p>	<p>GRUPPO DI PROGETTAZIONE (Mandatario) GPI INGEGNERIA GESTIONE PROGETTI INGEGNERIA s.r.l. RD Studio di Architettura e Ingegneria Tecnica HYPRO (Mandatario)</p>
---	---	--

TOPOGRAFIA

RILIEVO PONTE DI SCAVALCO DELLA FASCIA TUBIERA OP01

CODICE PROGETTO	NOME FILE	REVISIONE	SCALA
PROGETTO DPCA0150 D 23	T00E003CRTPV01_A		Vorle
ELAB. D	T00E003CRTPV01	A	
D			
C			
B			
A	Emissione	Gen. '23	Ronucci Signorelli Guiducci
REV.	DESCRIZIONE	DATA	REDATTO VERIFICATO APPROVATO