






Fabbricato in muratura

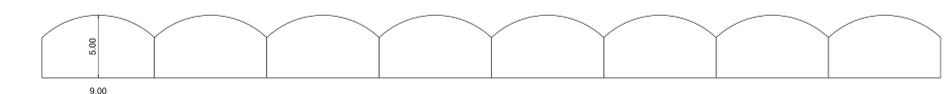


Prospetto A



Prospetto B

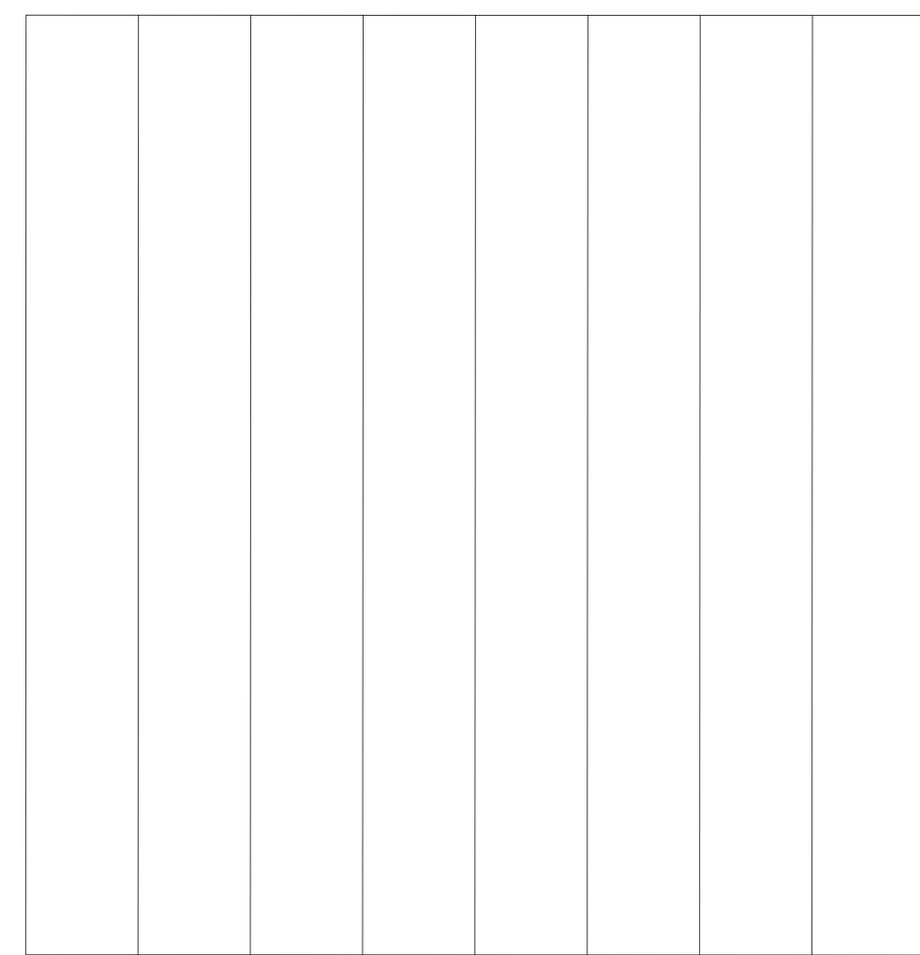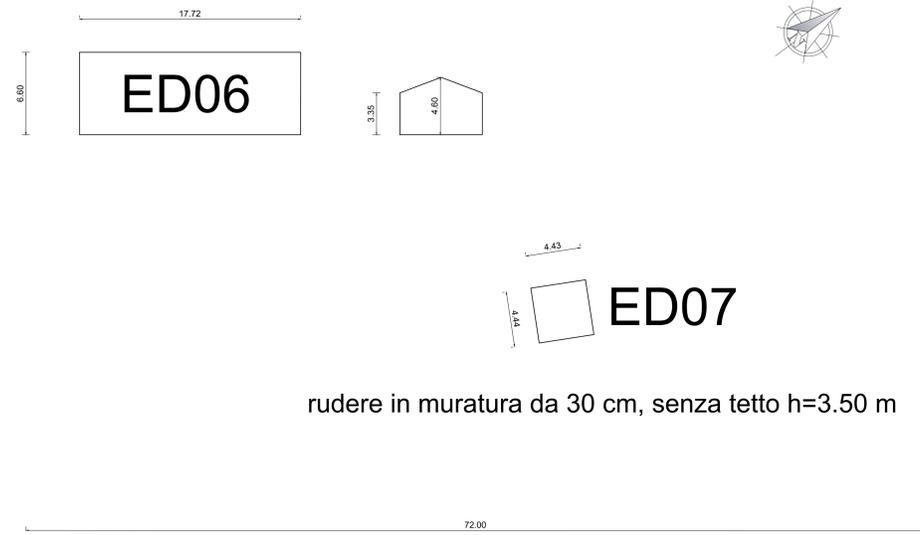

Rilievo opera
Scala 1:200

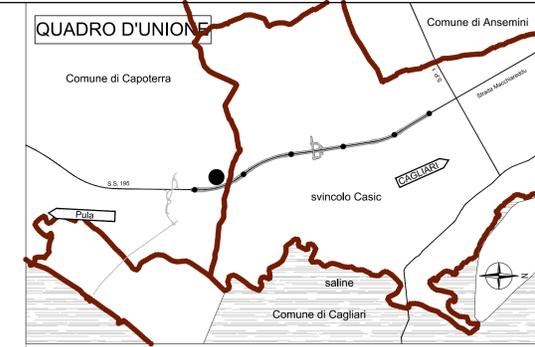

Sanas
GRUPPO FS ITALIANE
Direzione Tecnica

Nuova S.S.195 "Sulcitana" Tratto Cagliari - Pula
Collegamento con la S.S.130 e aeroporto di Cagliari Elmas
Opera Connessa Nord

PROGETTO DEFINITIVO

PROGETTAZIONE: RTI GFI-IND-SALIN-HYPRO

<p>IL GEOLOGO</p> <p>Dott. Geol. Marco Leonardi Ordine dei geologi della Regione Lazio n. 1341 COORDINATORE PER LA SICUREZZA IN FASE DI PROGETTAZIONE</p> <p>Ing. Ambrogio Signorelli Ordine Ingegneri Provincia di Roma n. A35111 VISTO: IL RESPONSABILE DEL PROCEDIMENTO</p> <p>Ing. Michele Coghe</p>	<p>1 PROGETTISTI SPECIALISTICI (GRUPPO DI PROGETTAZIONE (Mandatario))</p> <p>Ing. Ambrogio Signorelli Ordine Ingegneri Provincia di Roma n. A35111</p> <p>Ing. Paolo Orsi Ordine Ingegneri Provincia di Roma n. 13817</p> <p>Ing. Giuseppe Reza Ordine Ingegneri Provincia di Roma n. 20629</p> <p>Ing. Vincenzo Secreti Ordine Ingegneri Provincia di Crotone n. 412</p>	<p>GRUPPO DI PROGETTAZIONE (Mandatario)</p> <p>GPI INGEGNERIA GESTIONE PROGETTI INGEGNERIA srl</p> <p>RD Studio di Architettura e Pianificazione Urbanistica</p> <p>HYpro</p> <p>IL PROGETTISTA E RESPONSABILE DELL'INTEGRAZIONE DELLE PROJEZIONI SPECIALISTICHE (DPR207/10 ART 15 COMMA 2) Dott. Ing. GIORGIO GUIDUCCI Ordine Ingegneri Provincia di Roma n. 14033</p>
--	---	--

TOPOGRAFIA
RILIEVO SERRE Tav. 2 di 2

CODICE PROGETTO	LV.	ANNO	NOME FILE	REVISIONE	SCALA
DPICAO150	D	23	T00E003CRTPV08_A	A	Varie
D					
C					
B					
A	Emissione	Gen. '23	Ranucci	Signorelli	Guiducci
REV.	DESCRIZIONE	DATA	REDATTO	VERIFICATO	APPROVATO